

ООО КОНСТРУКТОРСКОЕ БЮРО
«СТРОИТЕЛЬНЫЕ ТЕХНОЛОГИИ»
Заказчик – ООО «Новый дом»

**Жилой дом № 14 многоэтажной застройки
со встроенными помещениями общественного назначения**

Свердловская область, г. Каменск-Уральский,
пересечение улиц Каменской и Героев Отечества

Шифр: 789-14-2015


РАБОЧАЯ ДОКУМЕНТАЦИЯ

СОСТАВ АЛЬБОМА: АС3.1
Архитектурно-строительные решения лестнично-лифтового узла

7	всё	листы	24-23	862	01.23
5	-	-	220-21	552	09.21

Изм. Кол.уч Лист №док. Подпись Дата

ЧЕЛЯБИНСК
2019

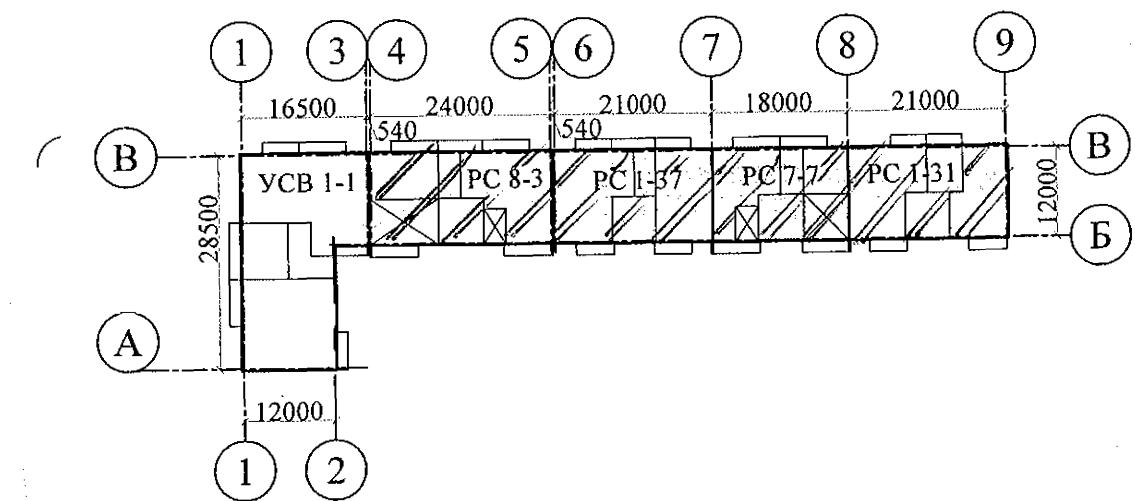

ООО КОНСТРУКТОРСКОЕ БЮРО
«СТРОИТЕЛЬНЫЕ ТЕХНОЛОГИИ»
Заказчик – ООО «Новый дом»

**Жилой дом № 14 многоэтажной застройки
со встроенными помещениями общественного назначения**

Свердловская область, г. Каменск-Уральский,
пересечение улиц Каменской и Героев Отечества

Шифр: 789-14-2015

**РАБОЧАЯ ДОКУМЕНТАЦИЯ
СОСТАВ АЛЬБОМА: АС3.1**

Архитектурно-строительные решения лестнично-лифтового узла

ДИРЕКТОР _____  О.В.Бобров

ГИП _____  Р.Р.Кидралеева

ГАП _____ О.Л.Орлова

ЧЕЛЯБИНСК
2019

Ведомость рабочих чертежей основного комплекта

(Начало)

Лист	Наименование	Примеч.
1.1	Общие данные (начало)	Изм5(зам)
1.2	Общие данные (продолжение)	Изм5(зам)
1.3	Общие данные (продолжение)	
1.4	Общие данные (окончание)	Изм5(зам)
2	План на отм. -2,100 и -0,940	
3.1	План наружного тамбура в осях 5-4	Изм5
3.2	План наружного тамбура в осях 7-6, 8-7	Изм5
3.3	План наружного тамбура в осях 9-8	Изм5
4.1	План типового этажа в осях 5-4, 7-6	
4.2	План типового этажа в осях 8-7, 9-8	
5.1	План на отм. +23,800 и +25,200 в осях 5-4, 8-7, 9-8	Изм5
5.2	План на отм. +23,800 и +25,200 в осях 7-6	Изм5(нов)
6.1	Схемы расположения наружных стеновых панелей	
6.2	Схемы расположения наружных стеновых панелей	
7	Схема расположения конструктивных элементов плана на отм. -2,100	
8.1	Схема расположения фундаментных блоков под стены наружного тамбура Секция в осях 5-4	
8.2	Схема расположения фундаментных блоков под стены наружного тамбура Секции в осях 7-6, 8-7	
8.3	Схема расположения фундаментных блоков под стены наружного тамбура Секции в осях 9-8	
9.1	Схема расположения конструктивных элементов плана наружного тамбура секция в осях 5-4	Изм5
9.2	Схема расположения конструктивных элементов плана наружного тамбура Секции в осях 7-6, 8-7	Изм5
9.3	Схема расположения конструктивных элементов плана наружного тамбура Секции в осях 9-8	Изм5
10	Схема расположения конструктивных элементов плана на отм. -0,940	Изм5
11.1	Схема расположения конструктивных элементов плана на отм. 0,000 и +1,400 секция в осях 5-4, 7-6	Изм5
11.2	Схема расположения конструктивных элементов плана на отм. 0,000 и +1,400 Секции в осях 8-7, 9-8	Изм5
12.1	Схема расположения конструктивных элементов плана типового этажа	
	Схема расположения элементов ограждений лестниц в осях 5-4, 7-6	

Чертежи основного комплекта разработаны в соответствии с требованиями Федерального закона от 30 декабря 2009 г. №384-ФЗ "Технический регламент о безопасности зданий и сооружений", экологических, санитарно-гигиенических, противопожарных и других норм, действующих на территории Российской Федерации и обеспечивают безопасную для жизни и здоровья людей эксплуатацию объекта при соблюдении предусмотренных рабочими чертежами мероприятий.

Главный инженер проекта: / Кидралеева Р.Р. /

Ведомость рабочих чертежей основного комплекта (продолжение)

Лист	Наименование	Примеч.
12.2	Схема расположения конструктивных элементов плана типового этажа	
	Схема расположения элементов ограждений лестниц в осях 8-7, 9-8	
13.1	Схема расположения конструктивных элементов плана на отм. +23,800 и +25,200 в осях 5-4	Изм5
13.2	Схема расположения конструктивных элементов плана на отм. +26,600 и +28,000 в осях 8-7, 9-8	
13.3	Схема расположения конструктивных элементов плана на отм. +26,600 и +28,000 в осях 7-6	Изм5(нов)
14	Схема расположения конструктивных элементов плана на отм. +26,600 и +28,000. Виды А, Б, В	Изм5(зам)
15	Схема расположения элементов покрытия лестнично-лифтового узла	
16.1	Схема расположения элементов перекрытия и покрытия наружного тамбура и крыльца в осях 5-4	Изм5
16.2	Схема расположения элементов перекрытия и покрытия наружного тамбура и крыльца в осях 7-6, 8-7	Изм5
16.3	Схема расположения элементов перекрытия и покрытия наружного тамбура и крыльца в осях 9-8	Изм5
17	Схема расположения ограждений крыльца	
18	План кровли лестнично-лифтового узла	
19.1	План кровли наружного тамбура в осях 5-4	Изм5(зам)
19.2	План кровли наружного тамбура в осях 7-6	Изм5(зам)
19.3	План кровли наружного тамбура в осях 9-8	Изм5(зам)
19.4	План кровли наружного тамбура в осях 8-7	Изм5(нов)
20.1	Разрез 1-1 в осях 5-4, 8-7, 9-8	Изм5
20.2	Разрез 1-1 в осях 7-6	Изм5(нов)

1. Продолжение ведомости рабочих чертежей основного комплекта см. лист 1.2.

789-14-2015 - АС 3. 1					
№	Время	24-23	01.23	5	- Зам
Изм.	Кол.Уч	Лист	№док	Подпись	Дата
Директор	Бобров				
ГИП	Кидралеева				
Исполнил.	Власова				
Проверил	Кидралеева				
Н. контр.	Кидралеева				
Общие данные (начало)				КБ СТРОИТЕЛЬНЫЕ ТЕХНОЛОГИИ	

Свердловская область, г. Каменск-Уральский,
пересечение улиц Каменской и Героев Отечества

Жилой дом №14 многоэтажной застройки	Стадия	Лист	Листов
	P	1.1	52
Общие данные (начало)			

Ведомость рабочих чертежей основного комплекта (продолжение)

Лист	Наименование	Примеч.
21	Разрез 2-2	
22	Разрез 3-3	
23	Разрез 4-4	
24	Разрезы 5-5, 6-6, 7-7	
25.1	Схема прокладки трубы для слаботочных сетей в осях 5-4, 7-6	
25.2	Схема прокладки трубы для слаботочных сетей в осях 8-7, 9-8	
26	Перегородка металлическая ПГм 1	
27	Перегородка металлическая ПГм 1. Разрезы 1-1...4-4	
28	Схема установки металлической двери на отм. +28,000	
29	Шахта лифта ОАО "ЩЛЗ". План. Развёртка стен шахты лифта	
30	Схема расположения конструктивных элементов шахты лифта ОАО "ЩЛЗ"	
	Вариант I	
31	Схема расположения конструктивных элементов шахты лифта. Вид А. Разрез 4-4	
32.1	Лифт пассажирский ПП 1021 WA без МП Q=1000 кг, V=1,0 м/с.	
	Опросный лист (начало)	
32.2	Лифт пассажирский ПП 1021 WA без МП Q=1000 кг, V=1,0 м/с.	
	Опросный лист (окончание)	
33	Каркас плоский КР1	
34.1	Спецификация к схемам расположения элементов конструкций	Изм 5
	(начало)	
34.2	Спецификация к схемам расположения элементов конструкций	
	(продолжение)	
34.3	Спецификация к схемам расположения элементов конструкций	
	(продолжение)	
34.4	Спецификация к схемам расположения элементов конструкций	Изм 5
	(продолжение)	
34.5	Спецификация к схемам расположения элементов конструкций	
	(окончание)	
35	План монолитной стенки на кровле наружного тамбура. Узлы 1,2,А,Б	в осях 5-4 Изм 5(3cm)
36	План монолитной стенки на кровле наружного тамбура. Узлы 1,2,А,Б	в осях 7-6,8-7 Изм 5(3cm)
37	План монолитной стенки на кровле наружного тамбура. Узлы 1,2,А,Б	в осях 9-8 Изм 5(3cm)

Ведомость рабочих чертежей основного комплекта (окончание)

Лист	Наименование	Примеч.
38	Разрез 8-8.	Изм 5 (учн.)
39	Узел Б. Узел прохода ливневой канализации через наружную стену.	Изм 5 (днчн.)
40	План монолитной стенки на кровле наружного тамбура в осях 7-8-9-10 Узлы 1,2,А,Б.	Изм 5 (нов)

1. Начало ведомости рабочих чертежей основного комплекта см.лист 1.1

							789-14-2015 - АС 3. 1
5	-	-	220.24	Обр.	09.21		Свердловская область, г. Каменск-Уральский, пересечение улиц Каменской и Героев Отечества
Изм.	Кол.Уч	Лист	Нодок	Подпись	Дата		
							Жилой дом №14 многоэтажной застройки
							Стадия
							Лист
							Листов
Исполнил	Власова						P
Проверил	Кидралеева						1.2
Н. контр.	Кидралеева						
							Общие данные (продолжение)
							КБ СТРОИТЕЛЬНЫЕ ТЕХНОЛОГИИ

Ведомость ссылочных документов (начало)

Обозначение	Наименование	Примечание
97. РС 1-1 - АС 1-01	Фундаменты свайные с монолитным ленточным ростверком	
97. РС 1-1 - АС 1	Архитектурно-строительные решения ниже отм. 0,000	
97. РС 1-1 - АС 2	Архитектурно-строительные решения выше отм. 0,000	
97.241/06 УО-АС 4	Узлы общестроительные	
97.241/06 УМ-АС 5	Узлы монтажные	
97.241/06 -КЖ.И1-1	Панели наружные стеновые трехслойные железобетонные лестнично-лифтового узла	
97.639/12 -КЖ.И1-2	Панели наружные стеновые	
97.241/06 -КЖ.И2-1	Панели стеновые внутренние и перегородки железобетонные	
97.241/06 -КЖ.И4-1	Площадки лестничные железобетонные	
97.241/06 -КЖ.И6-1	Изделия наружного входа железобетонные	
97.241/06 -КЖ.И7-1, вып.1	Изделия железобетонные для шахт лифтов жилых зданий	
97.241/06 -КЖ.И7-1, вып.3	Изделия железобетонные для шахт лифтов жилых зданий	
97.241/06 -КЖ.И8-1	Изделия железобетонные разные	
97.241/06 -КМ.И1-1	Изделия металлические	
97.241/06 -КМ.И2-1	Изделия соединительные	
97.1/85 КЖИ 4-2	Марши лестничные	
Серия 1.038.1-1, вып.1	Перемычки железобетонные	
ГОСТ 13579-78	Блоки бетонные для стен подвалов	

Ведомость ссылочных документов (окончание)

Обозначение	Наименование	Примечание
ГОСТ 5781-82*	Сталь горячекатаная для армирования железобетонных конструкций.	
ГОСТ 16523-97	Прокат тонколистовой из углеродистой стали качественной и обыкновенного качества общего назначения	
ГОСТ 2591-2006	Прокат сортовой стальной горячекатаный квадратный	
ГОСТ 10704-91	Трубы стальные электросварные прямошовные	
ГОСТ 8509-93	Уголки стальные горячекатанные равнополочные	
ГОСТ 530-2012	Кирпич и камень керамические	
ГОСТ 18599-2001	Трубы напорные из полиэтилена	
ГОСТ 19903-74	Прокат листовой горячекатаный	
ГОСТ 22950-95	Плиты минераловатные повышенной жесткости на синтетическом связующем	

— 1. Дополнительно см. ведомость ссылочных и прилагаемых документов в ал. АС0-1 "Архитектурные решения".

							789-14-2015 - АС 3. 1		
Свердловская область, г. Каменск-Уральский, пересечение улиц Каменской и Героев Отечества									
Изм.	Кол.Уч	Лист	№док	Подпись	Дата	Жилой дом №14 многоэтажной застройки Проверил Исполнил Н. контр. Власова Кидралеева Кидралеева	Стадия	Лист	Листов
							P	1.3	
							Общие данные (продолжение)		
							КБ СТРОИТЕЛЬНЫЕ ТЕХНОЛОГИИ		

Ведомость прилагаемых документов

Обозначение	Наименование	Примеч.
688-2013-АС3.1 л.45	Каменск-Уральский Жилой дом №37 в8 градостроительном комплексе "Южный". Схема расположения ограждений на отм. 29500	
688-2013-АС3.1 л.46	Каменск-Уральский Жилой дом №37 в8 градостроительном комплексе "Южный". Вид А*; ОГм 1*; ОГм 2*	
851-2017-АС1 лл 21,22 секция в осях 3-5, А-В	Узлы заполнения и герметизации вертикального и горизонтального стыков панелей.	
805-2015-АС л.3	10этажная рядовая секция. Входная группа. Разркз А-А	
805-2015-АС л.7	10этажная рядовая секция. Входная группа. Узлы 1,2	
805-2015-АС л.8	10этажная рядовая секция. Входная группа. Узлы 3,4	
805-2015-АС л.9	Спецификация к схемам расположения элементов конструкций	
805-2015-АС л.10	10этажная рядовая секция. Входная группа. Узел 1А	
	Свердловская область, г. Каменск-Уральский, Жилой дом №5 по ул. Бульвар Комсомольский	
941-2020 - АС 3. 1л 38	Узел 13*	
918-27-2019 - АС 3. 1	Свердловская область, г. Каменск-Уральский, Жилой дом №27 в микрорайоне по ул.-Кутузова-Каменская-Героев	
лист 36	Ограждения крыльца и пандуса ОГм5, ОГм6	
851-2017 - АС 3. 1	г.Челябинск, Курчатовский район, микрорайон №48 Краснопольской площадки №1 Жилой комплекс №14(стр) 1 этап стр-ва	
л.38, 39	Ограждение по кровле ОГК 1, ОГК 2.	
748-14-2014-АС3.1 л. 34	Схема расположения металлической лестницы ^{Лм3} _{Изм 5 (нов)}	
748-14-2014-АС3.1 л. 35	Металлическая лестница ^{Лм3} _{Изм 5 (нов)}	
748-14-2014-АС3.1 л. 36	Металлический настил Н, деталь поз. 17 _{Изм 5 (нов)}	
748-14-2014-АС3.1 л. 37	Ограждение металлическое ОГм3 _{Изм 5 (нов)}	
748-14-2014-АС3.1 л. 38	Ограждение металлическое ОГм4 _{Изм 5 (нов)}	

Ведомость спецификаций


Лист	Наименование	Примеч.
7	Спецификация фундаментных блоков шахты лифта	
8.1	Спецификация фундаментных блоков наружного тамбура и крыльца секция в осях 5-4	
8.2	Спецификация фундаментных блоков наружного тамбура и крыльца секции в осях 7-6, 8-7	
8.3	Спецификация фундаментных блоков наружного тамбура и крыльца секции в осях 9-8	
26	Спецификация перегородки ПГм 1	
28	Спецификация элементов металлической двери на отм. +25,200,28,000	
33	Спецификация плоского каркаса КР 1	
34.1..34.5	Спецификация к схемам расположения элементов конструкций	

Изм.	Зар	Лист	Недок	Подпись	Дата	789-14-2015 - АС 3. 1
						Свердловская область, г. Каменск-Уральский, пересечение улиц Каменской и Героев Отечества
						Жилой дом №14 многоэтажной застройки
						Стадия
						П
						Лист
						1.4
						Листов
						КБ СТРОИТЕЛЬНЫЕ ТЕХНОЛОГИИ
						Общие данные (окончание)
						КБ СТРОИТЕЛЬНЫЕ ТЕХНОЛОГИИ

Таблица сечений перегородок

№ сечения	Элементы конструкции перегородок	Примечание
1	- Наружная стеновая панель - 400 мм	
2	- Черновая штукатурка по сетке - 20 мм; - Плиты минераловатные ППЖ-200-1000.500.50 ГОСТ 22950 - 50 мм; - Клеевой состав "TERMOKREPS MW" ТУ 5745-002-50040588 - 5 мм; - Панель внутренней стены - 160 мм;	
3	- Черновая штукатурка по сетке - 20 мм; - Плиты минераловатные ППЖ-200-1000.500.50 ГОСТ 22950 - 150 мм; - Клеевой состав "TERMOKREPS MW" ТУ 5745-002-50040588 - 5 мм; - Панель внутренней стены - 160 мм;	
4	- Черновая штукатурка по сетке - 20 мм; - Плиты минераловатные ППЖ-200-1000.500.50 ГОСТ 22950 - 50 мм; - Клеевой состав "TERMOKREPS MW" ТУ 5745-002-50040588 - 5 мм; - Кирпич КР-р-по 250x120x65 1НФ/100/2,0/50/ГОСТ 530-2012 на растворе М 50 - 120 мм;	


1. Общие указания см. лист 1.4.
2. Схему расположения конструктивных элементов см. листы 10, 11.1, 11.2
3. Кирпичную кладку выполнять из кирпича КР-р-по 250x120x65 1НФ/100/2,0/50/ГОСТ 530-2012 на растворе М50.
4. Зазоры между кирпичной перегородкой и нижней плоскостью лестничной площадки на отм. +1,400, не превышающие 25 мм, заделать цементно-песчаным раствором М100, при зазорах более 25 мм - эластичным противопожарным силиконовым герметиком СР 601S (продукт фирмы HILTI).
5. Ведомость отделки помещений, спецификацию элементов заполнения проёмов, экспликацию полов см. альбом АР.
6. Узлы со знаком * см. ал. 97.241/06 УО - АС 4.
7. Соединительные элементы крепления по узлу 32* устанавливать с шагом 900 мм по высоте перегородки.

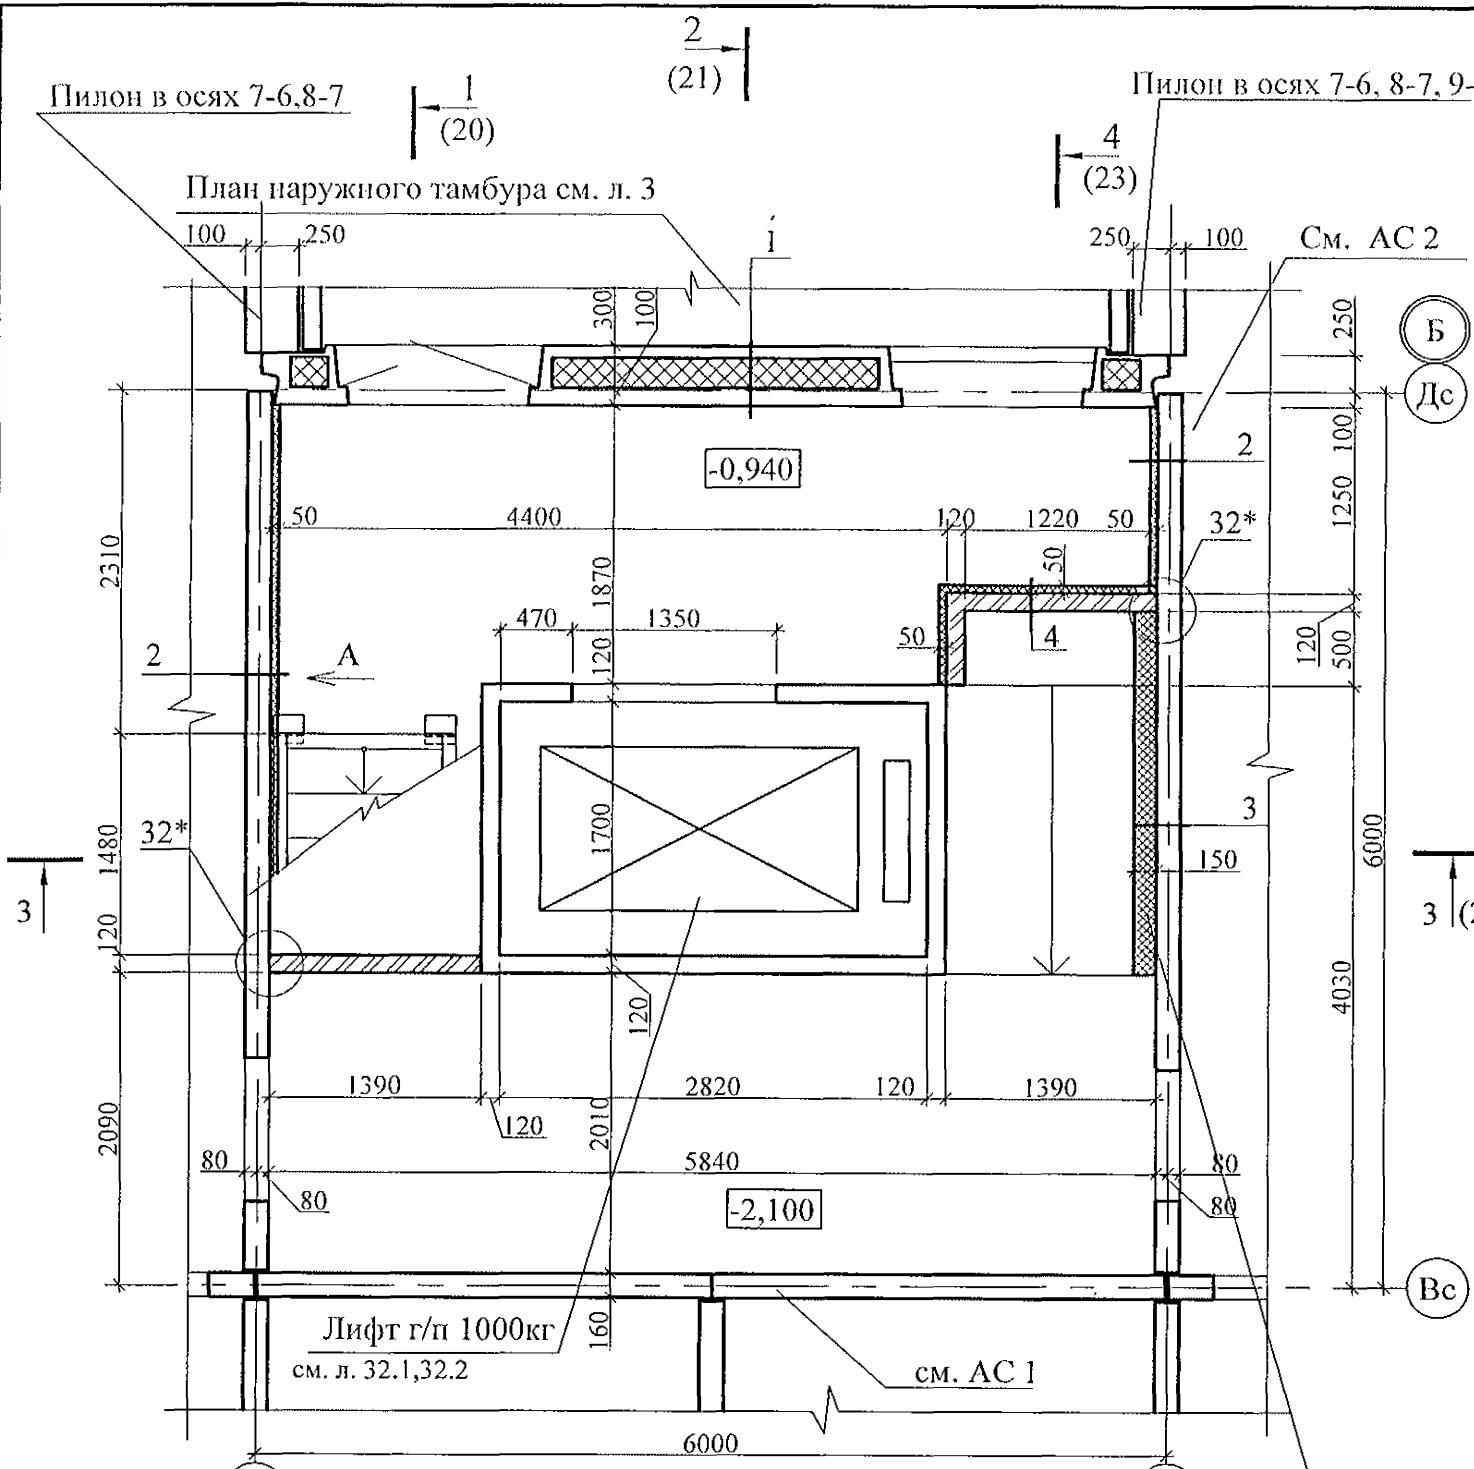

Утеплитель по уклону марша
с отм. -0,200 до отм. +1,200


789-14-2015 - АС 3. 1					
Свердловская область, г. Каменск-Уральский, пересечение улиц Каменской и Героев Отечества					
Изм.	Кол.Уч	Лист	Недок	Подпись	Дата
Исполнил	Власова				
Проверил	Кидралеева				
Н. контр.	Кидралеева				
Жилой дом №14 многоэтажной застройки					Стадия Лист Листов
					P 2
План на отм. -2,100 и -0,940					KБ СТРОИТЕЛЬНЫЕ ТЕХНОЛОГИИ

1 (20.1) 2 (21) 4 (23)

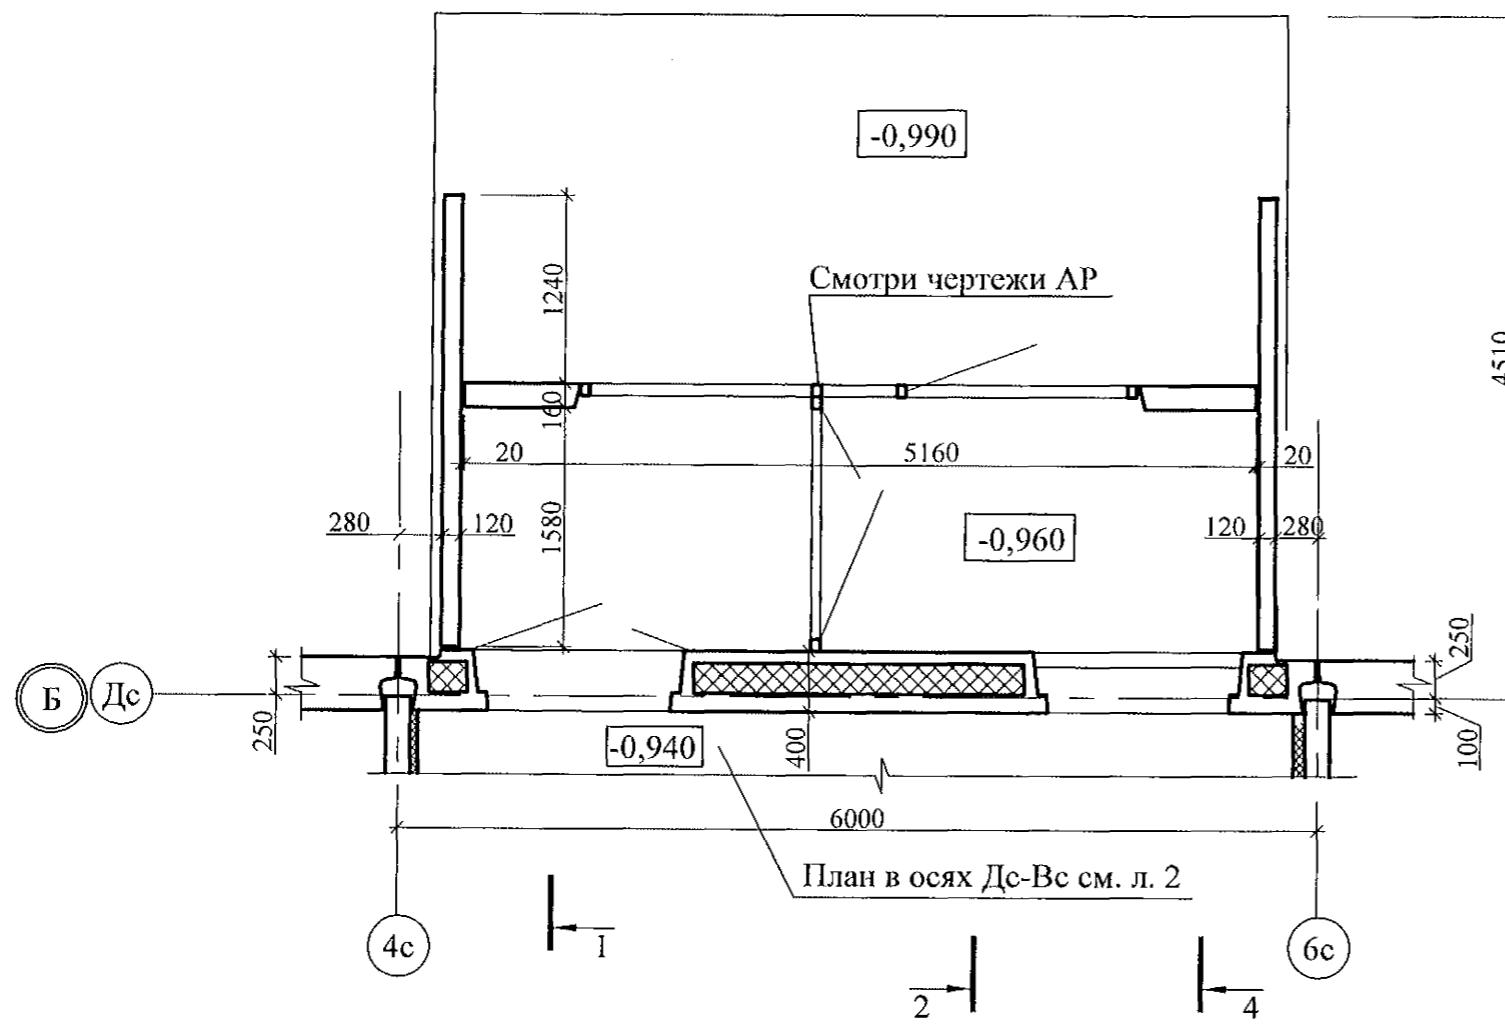

1. Общие указания см. лист 1.4.
2. Схему расположения конструктивных элементов см. лист 9.1
3. Кирпичную кладку выполнять из кирпича КР-р-по 250x120x65/1НФ/100/2,0/50/ ГОСТ530 2012 на цементно-песчаном растворе М50.
4. Узлы см. применённые чертежи ш.805-2015-АС

						789-14-2015 - АС 3. 1		
						Свердловская область, г. Каменск-Уральский, пересечение улиц Каменской и Героев Отечества		
Изм.	Кол.Уч	Лист	Людок	Подпись	Дата			
5	1	-	00 21	29.21				
Исполнил	Власова					Жилой дом №14 многоэтажной застройки		
Проверил	Кидралеева					Стадия		
Н. контр.	Кидралеева					Р 3.1		
План на наружного тамбура в осях 5-4						КБ СТРОИТЕЛЬНЫЕ ТЕХНОЛОГИИ		

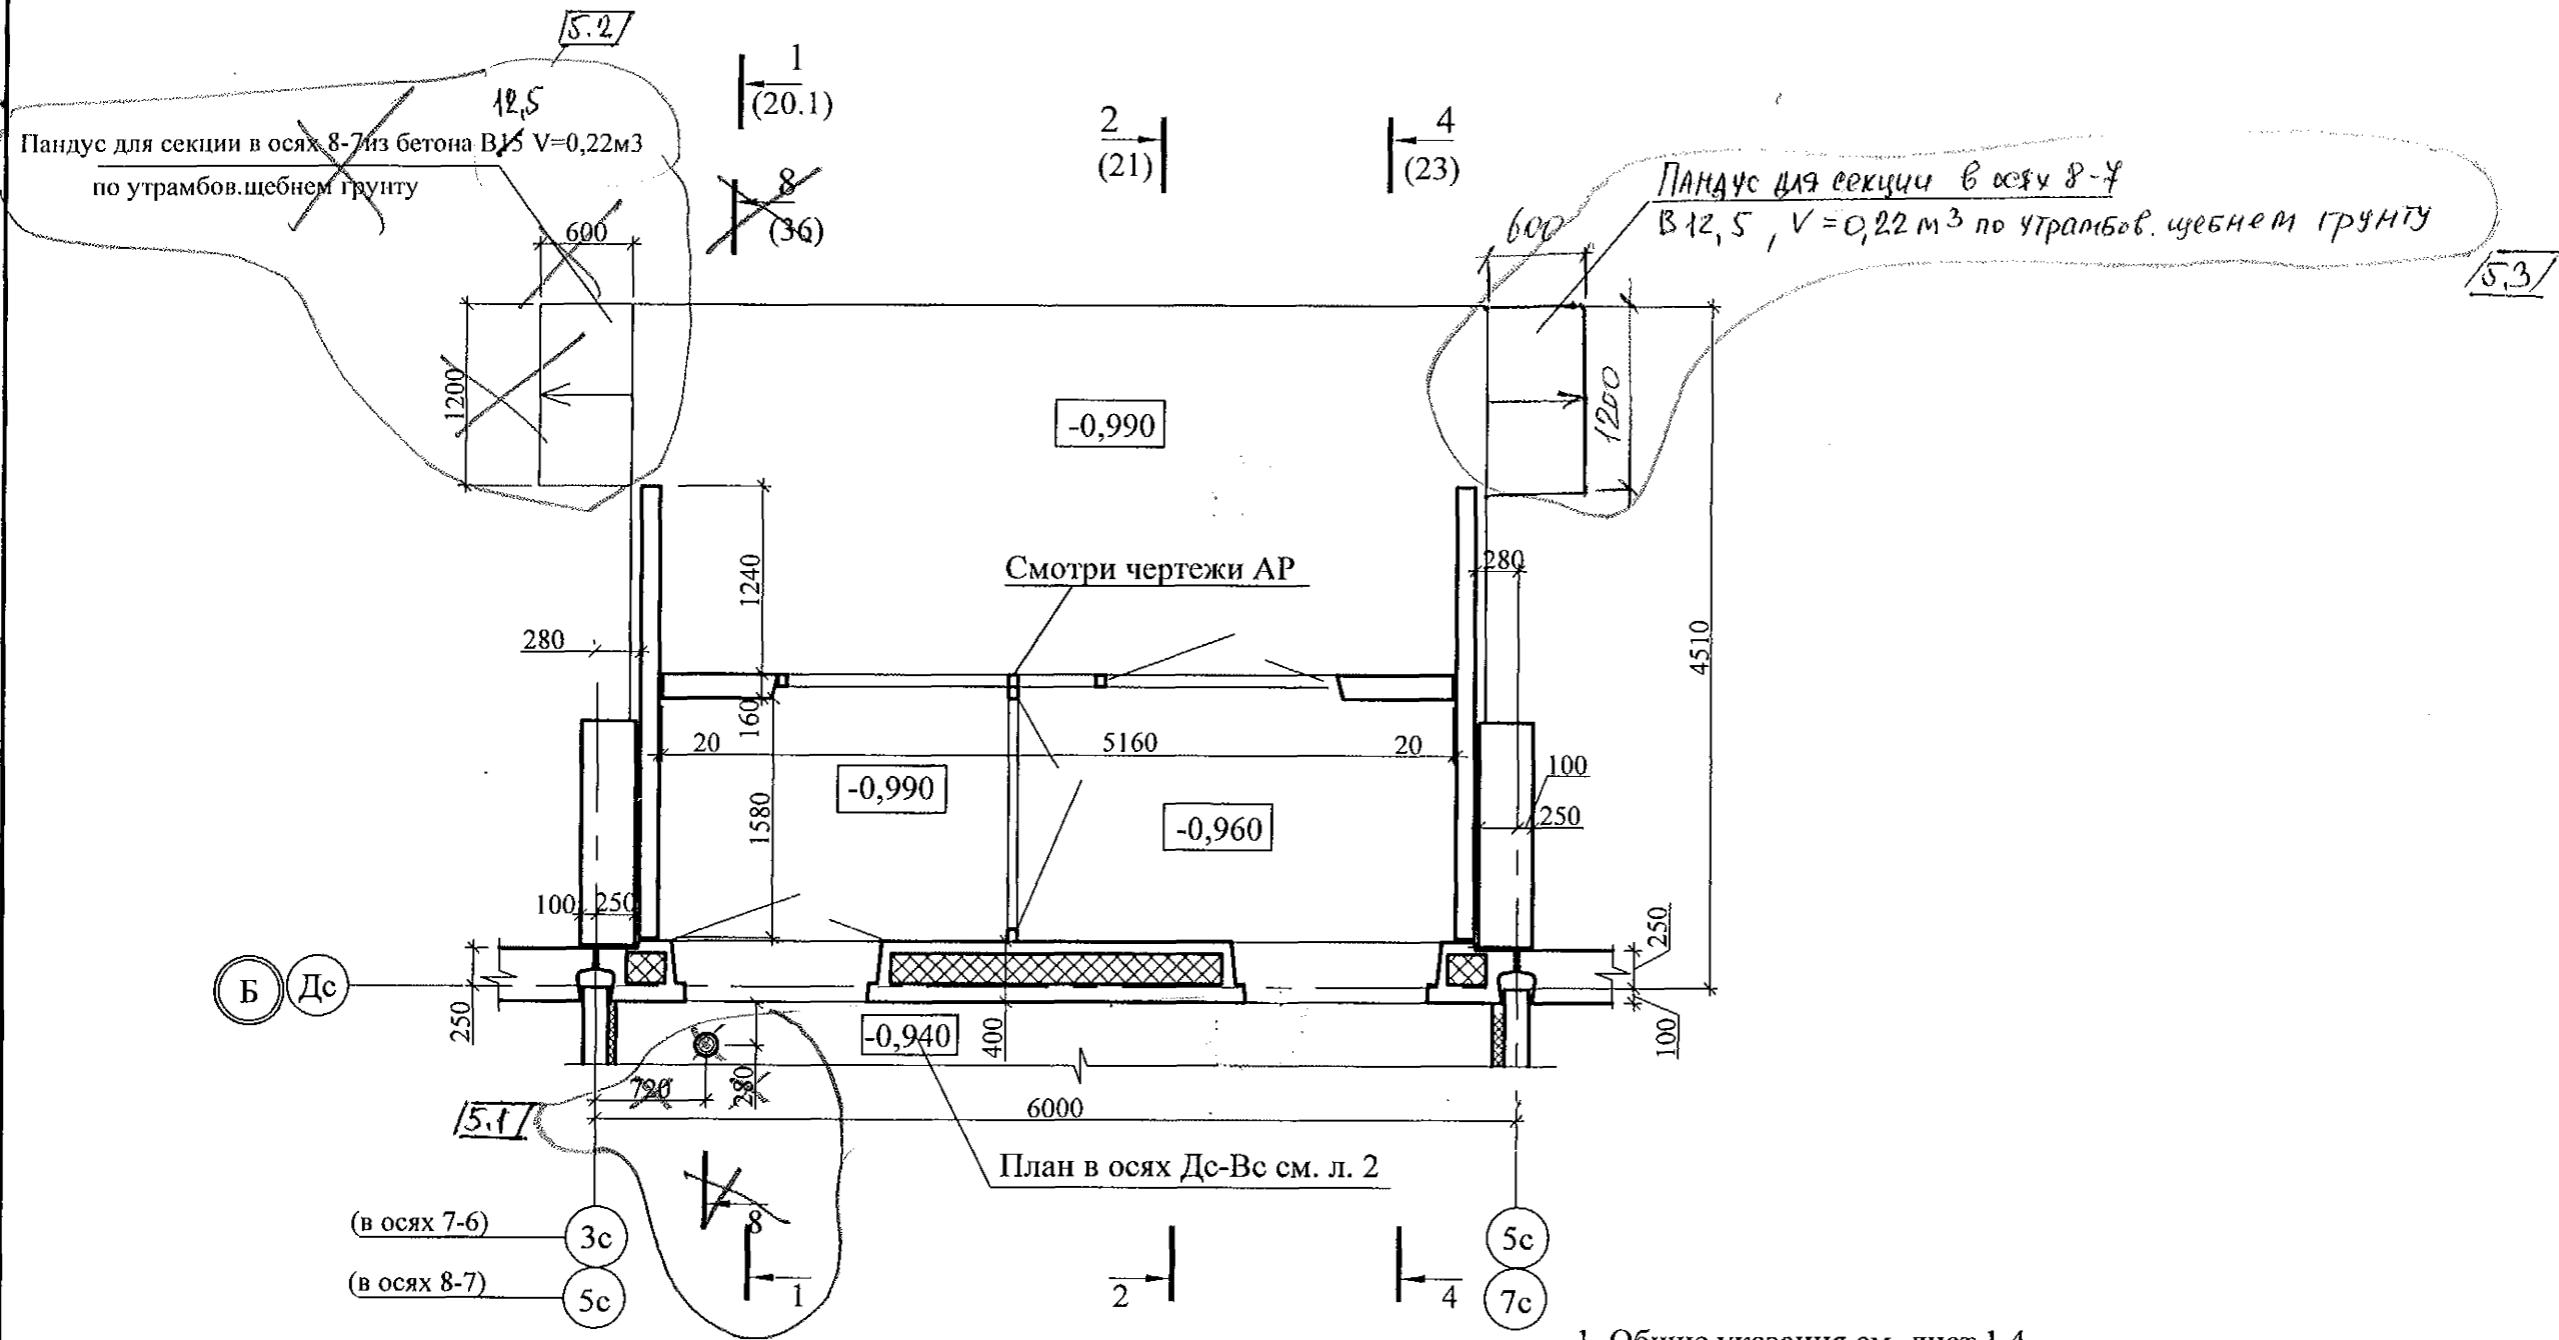


1. Общие указания см. лист 1.4.
2. Схему расположения конструктивных элементов см. лист 9.2
3. Кирпичную кладку выполнять из кирпича КР-р-по 250x120x65/1НФ/100/2,0/50/ ГОСТ530 2012 на цементно-песчаном растворе М50.
4. Узлы см. применённые чертежи ш.805-2015-АС

							789-14-2015 - АС 3. 1		
5	3	-	220-21	85-09.21					
Изм.	Кол.	Уч.	Лист	№док	Подпись	Дата	Свердловская область, г. Каменск-Уральский, пересечение улиц Каменской и Героев Отечества		
Жилой дом №14 многозажажной застройки							Стадия	Лист	Листов
Исполнил	Власова						P	3.2	
Проверил	Кидралеева						План на наружного тамбура в осях 7-6, 8-7		
Н. контр.	Кидралеева						КБ СТРОИТЕЛЬНЫЕ ТЕХНОЛОГИИ		


1 (20.1) 2 (21) 4 (23)

Пандус из бетона В15 V=0,40м3
по утрамбов.щебнем грунту

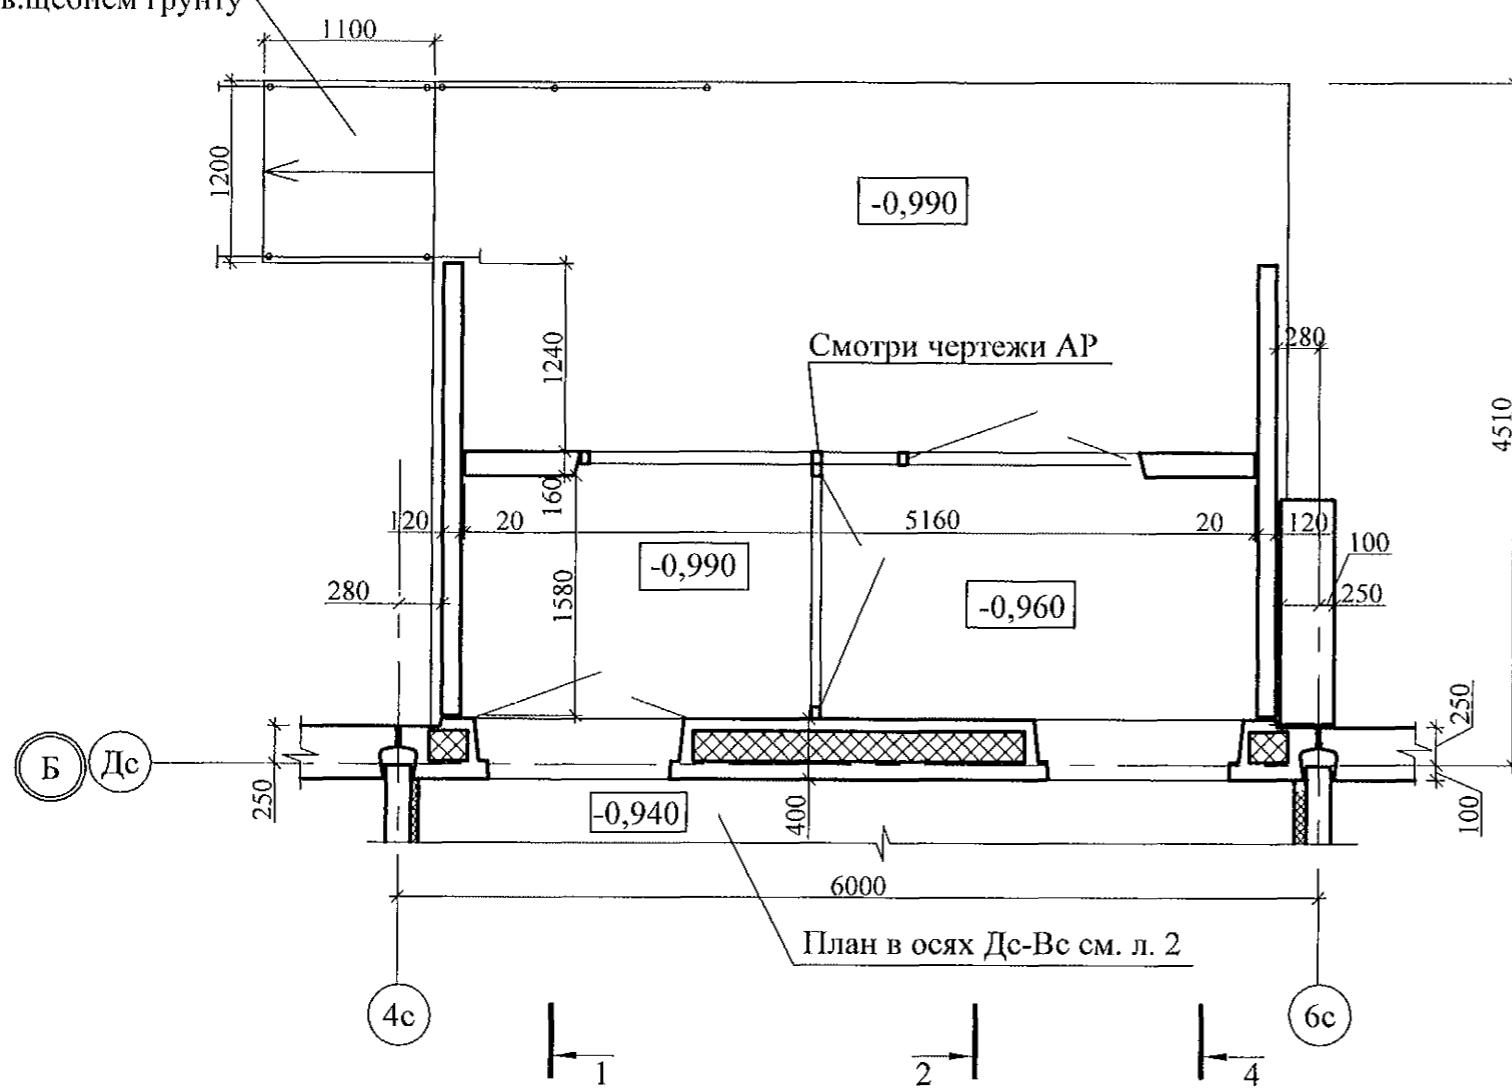


1. Общие указания см. лист 1.4.
2. Схему расположения конструктивных элементов см. лист 9.1
3. Кирпичную кладку выполнять из кирпича КР-р-по 250x120x65/1НФ/100/2,0/50/ ГОСТ530 2012 на цементно-песчаном растворе М50.
4. Узлы см. применённые чертежи ш.805-2015-АС

						789-14-2015 - АС 3. 1
5	2	-	220-21	81	09.21	Свердловская область, г. Каменск-Уральский, пересечение улиц Каменской и Героев Отечества
Изм.	Кол.Уч	Лист	Подок	Подпись	Дата	
Исполнил	Власова					Жилой дом №14 многоэтажной застройки
Проверил	Кидралеева					R 3.3
Н. контр.	Кидралеева					План на наружного тамбура в осях 9-8
						КБ СТРОИТЕЛЬНЫЕ ТЕХНОЛОГИИ

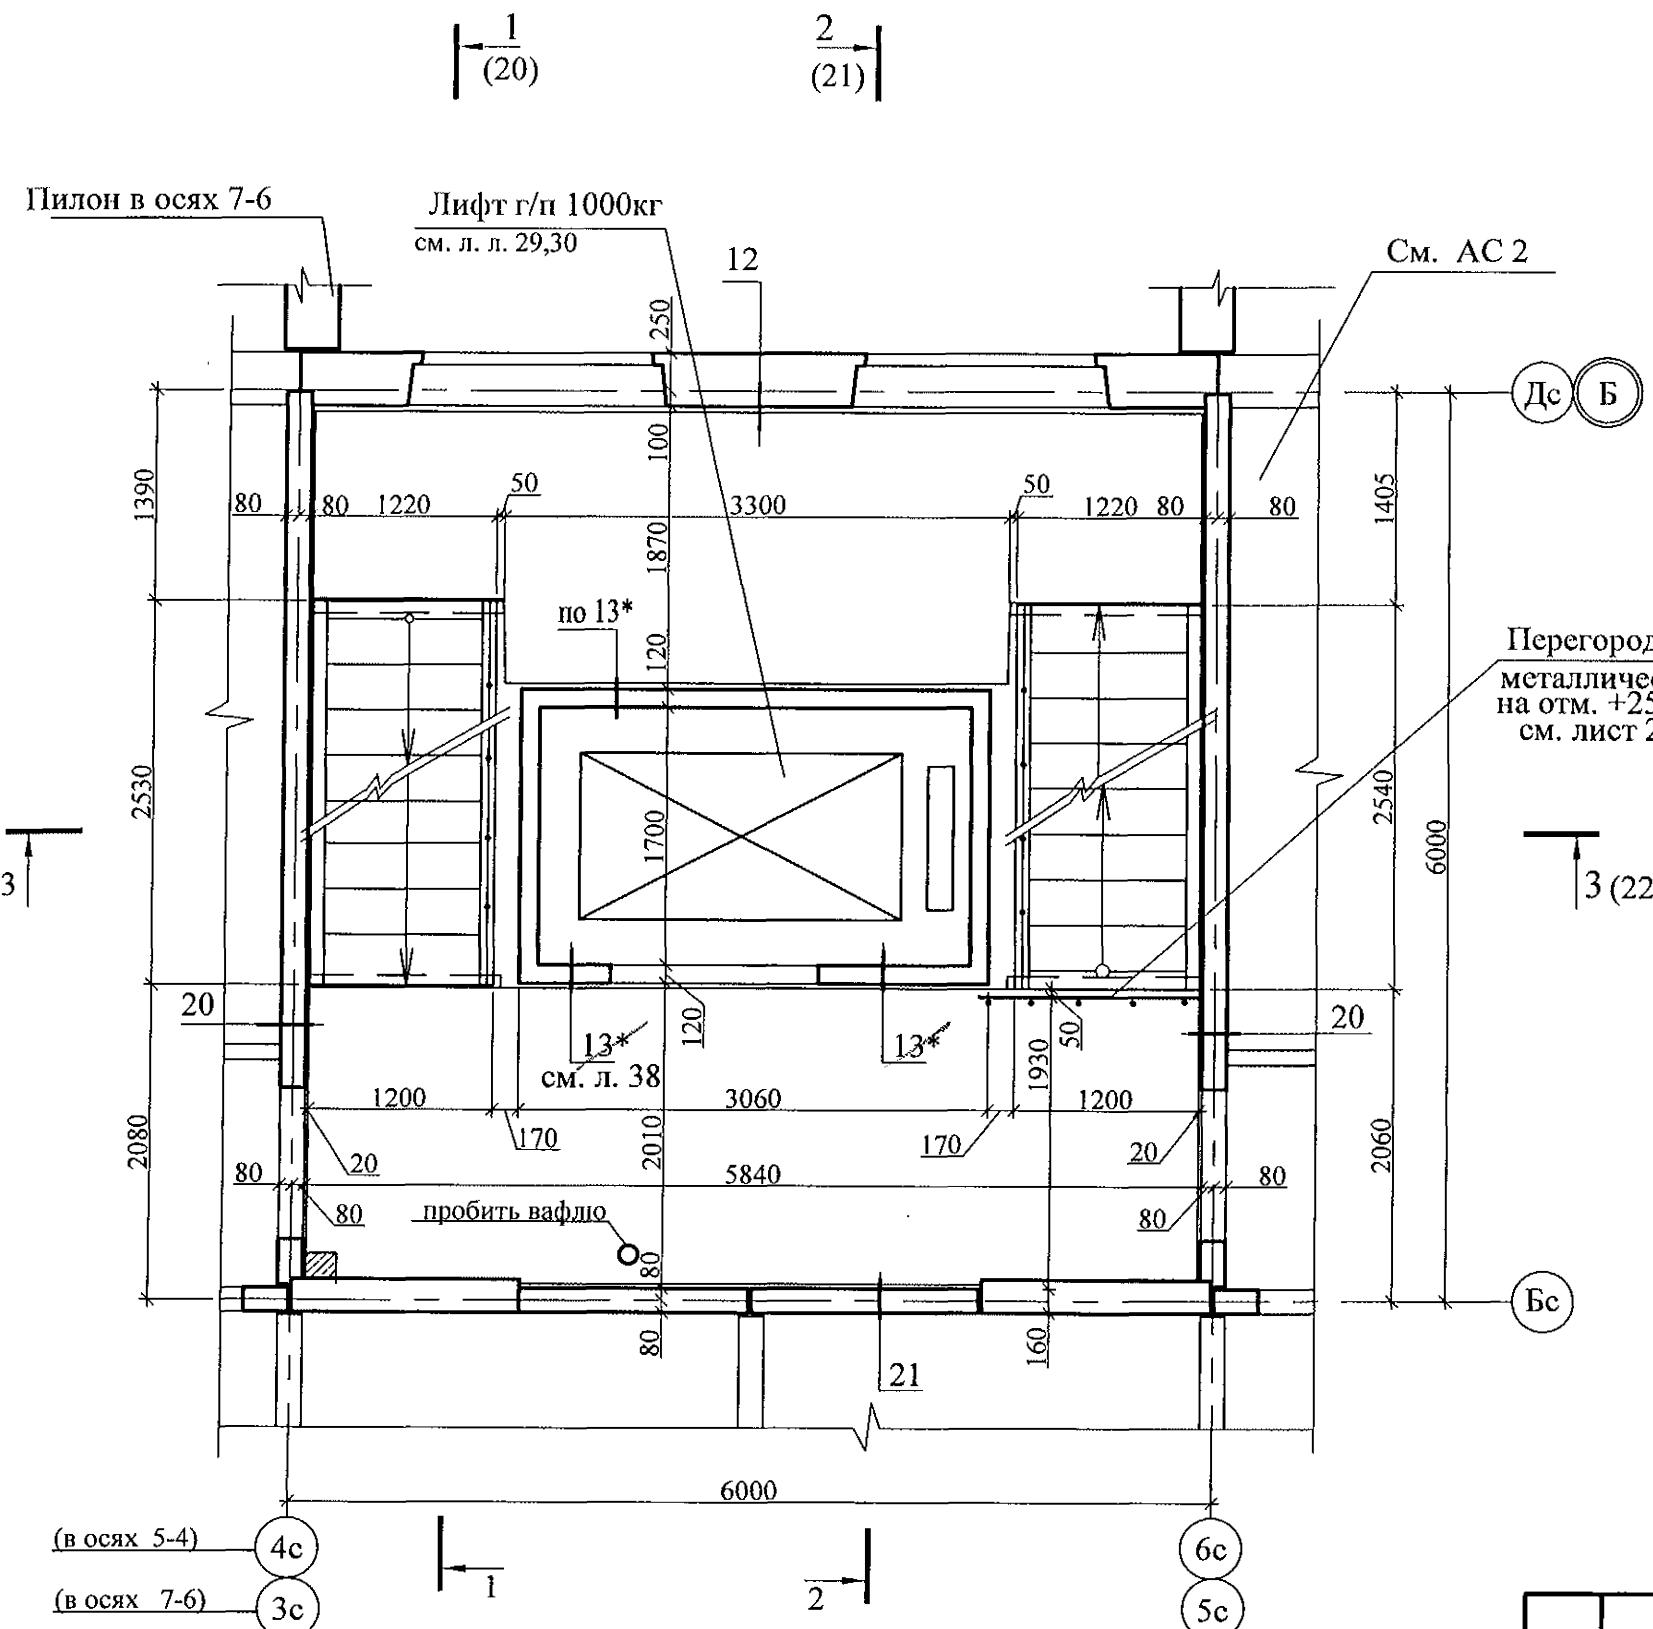


1. Общие указания см.лист 1.4.
2. Узлы см. 97.241/06 УО - АС 4.
3. Схему расположения конструктивных элементов см. лист 12.1
4. Узел 13* смотри в прилагаемых чертежах л.38

789-14-2015 - АС 3. 1					
Свердловская область, г. Каменск-Уральский, пересечение улиц Каменской и Героев Отечества					
Изм.	Кол.Уч	Лист	№док	Подпись	Дата
Исполнил	Власова				
Проверил	Кидралеева				
Н. контр.	Кидралеева				
Жилой дом №14 многоэтажной застройки				Стадия	Лист
				P	4.1
План типового этажа Секция в осях 5-4, 7-6				КБ СТРОИТЕЛЬНЫЕ ТЕХНОЛОГИИ	

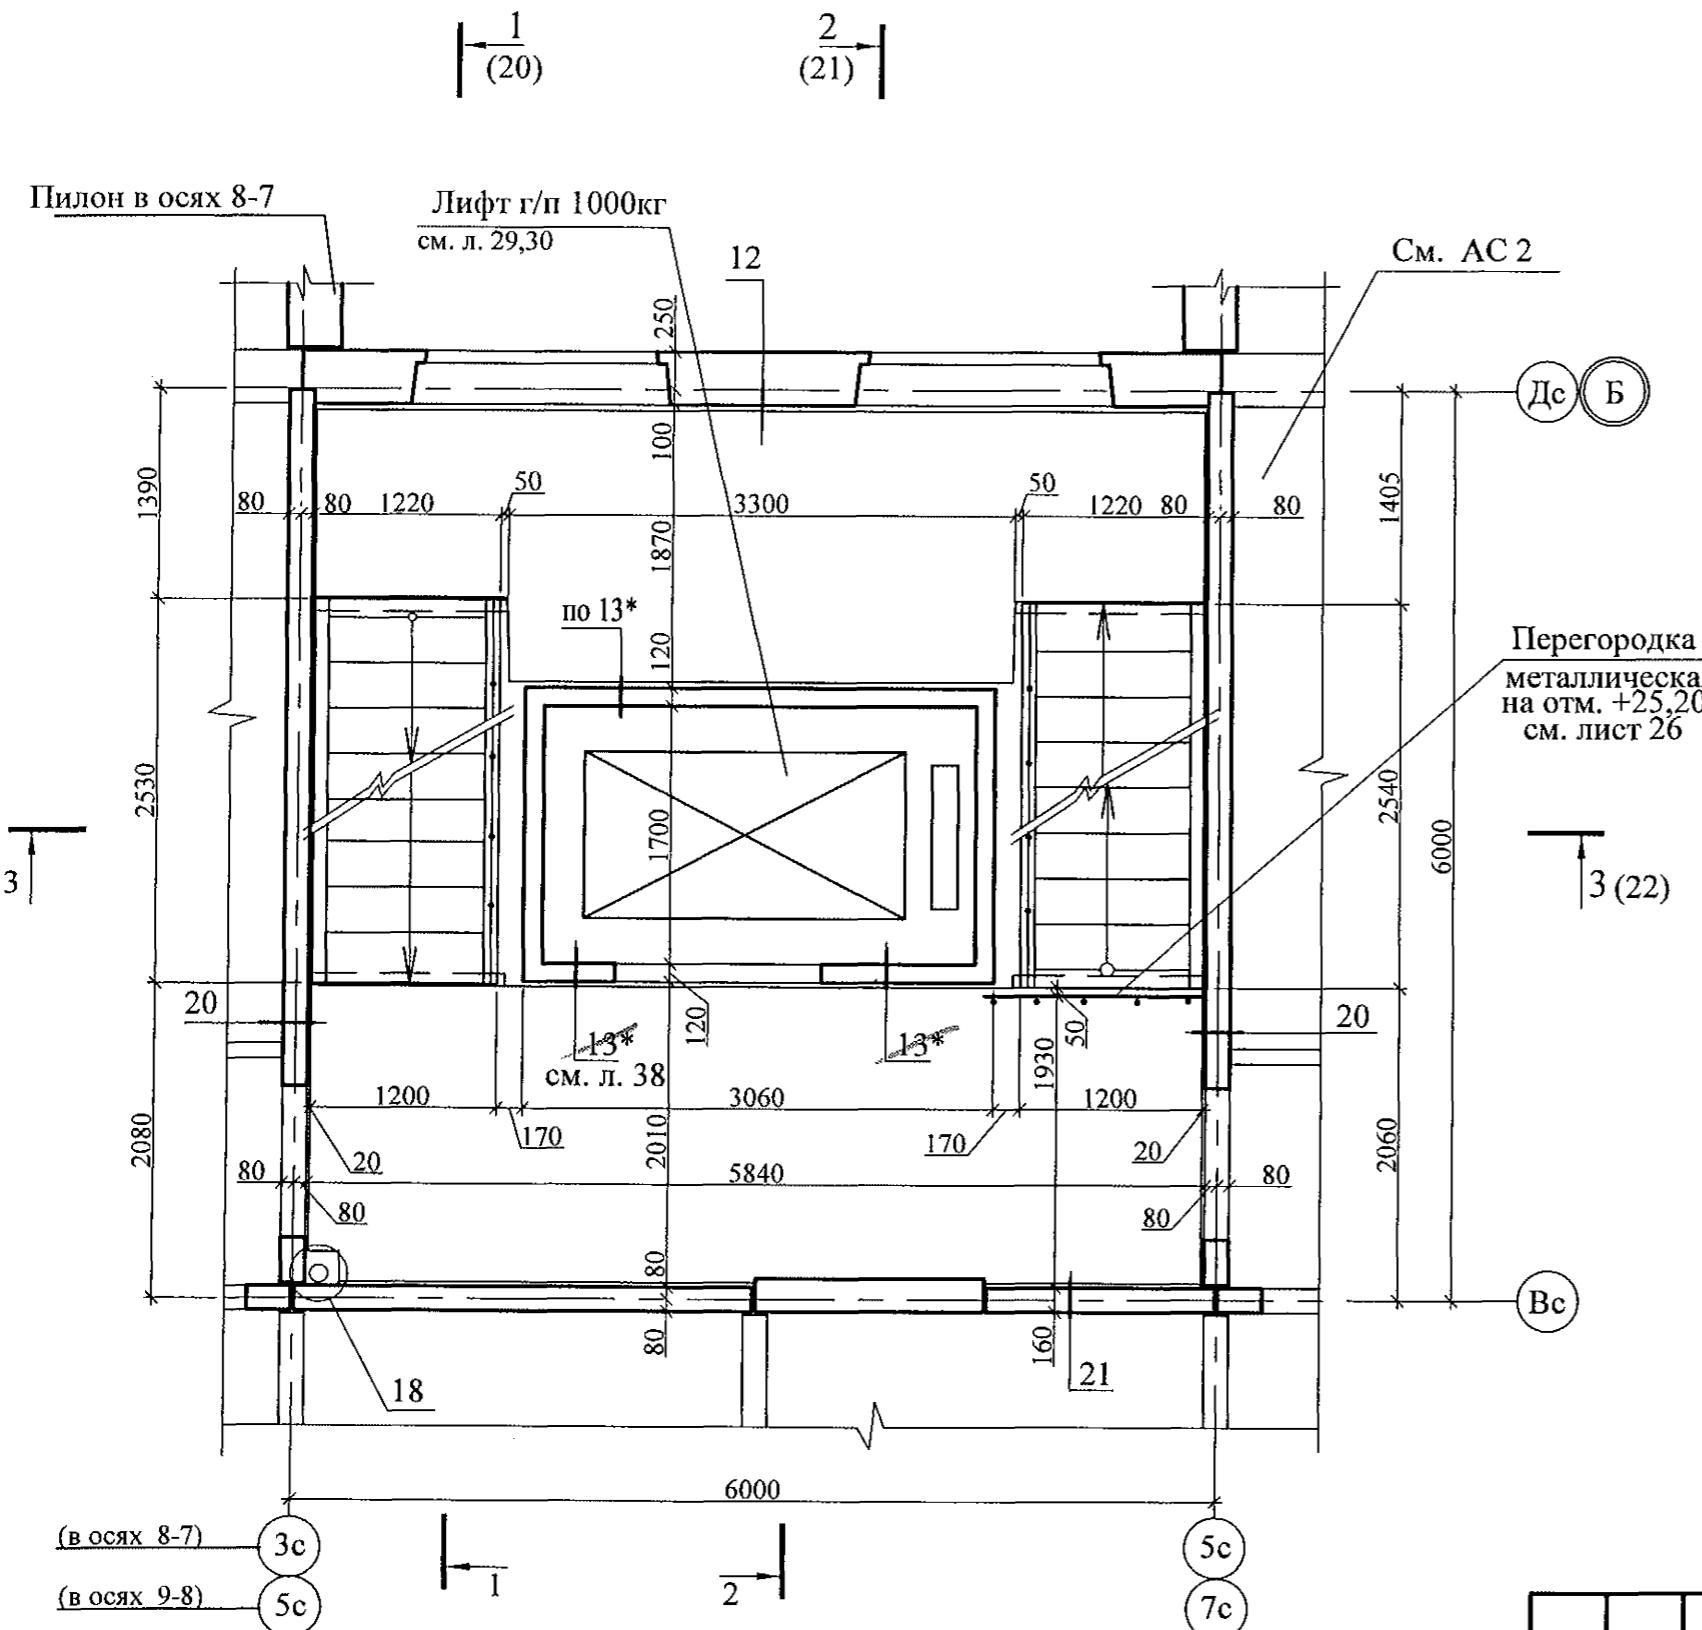


1. Общие указания см.лист 1.4.
2. Узлы см. 97.241/06 УО - АС 4.
3. Схему расположения конструктивных элементов см. лист 12.2
4. Узел 13* смотри в прилагаемых чертежах л.38

789-14-2015 - АС 3. 1					
Свердловская область, г. Каменск-Уральский, пересечение улиц Каменской и Героев Отечества					
Изм.	Кол.Уч	Лист	№док	Подпись	Дата
Исполнил	Власова				
Проверил	Кидралеева				
Н. контр.	Кидралеева				
дом №14 многоэтажной застройки				Стадия	Лист
				P	4.2
План типового этажа Секция в осях 8-7, 9-8				КБ СТРОИТЕЛЬНЫЕ ТЕХНОЛОГИИ	

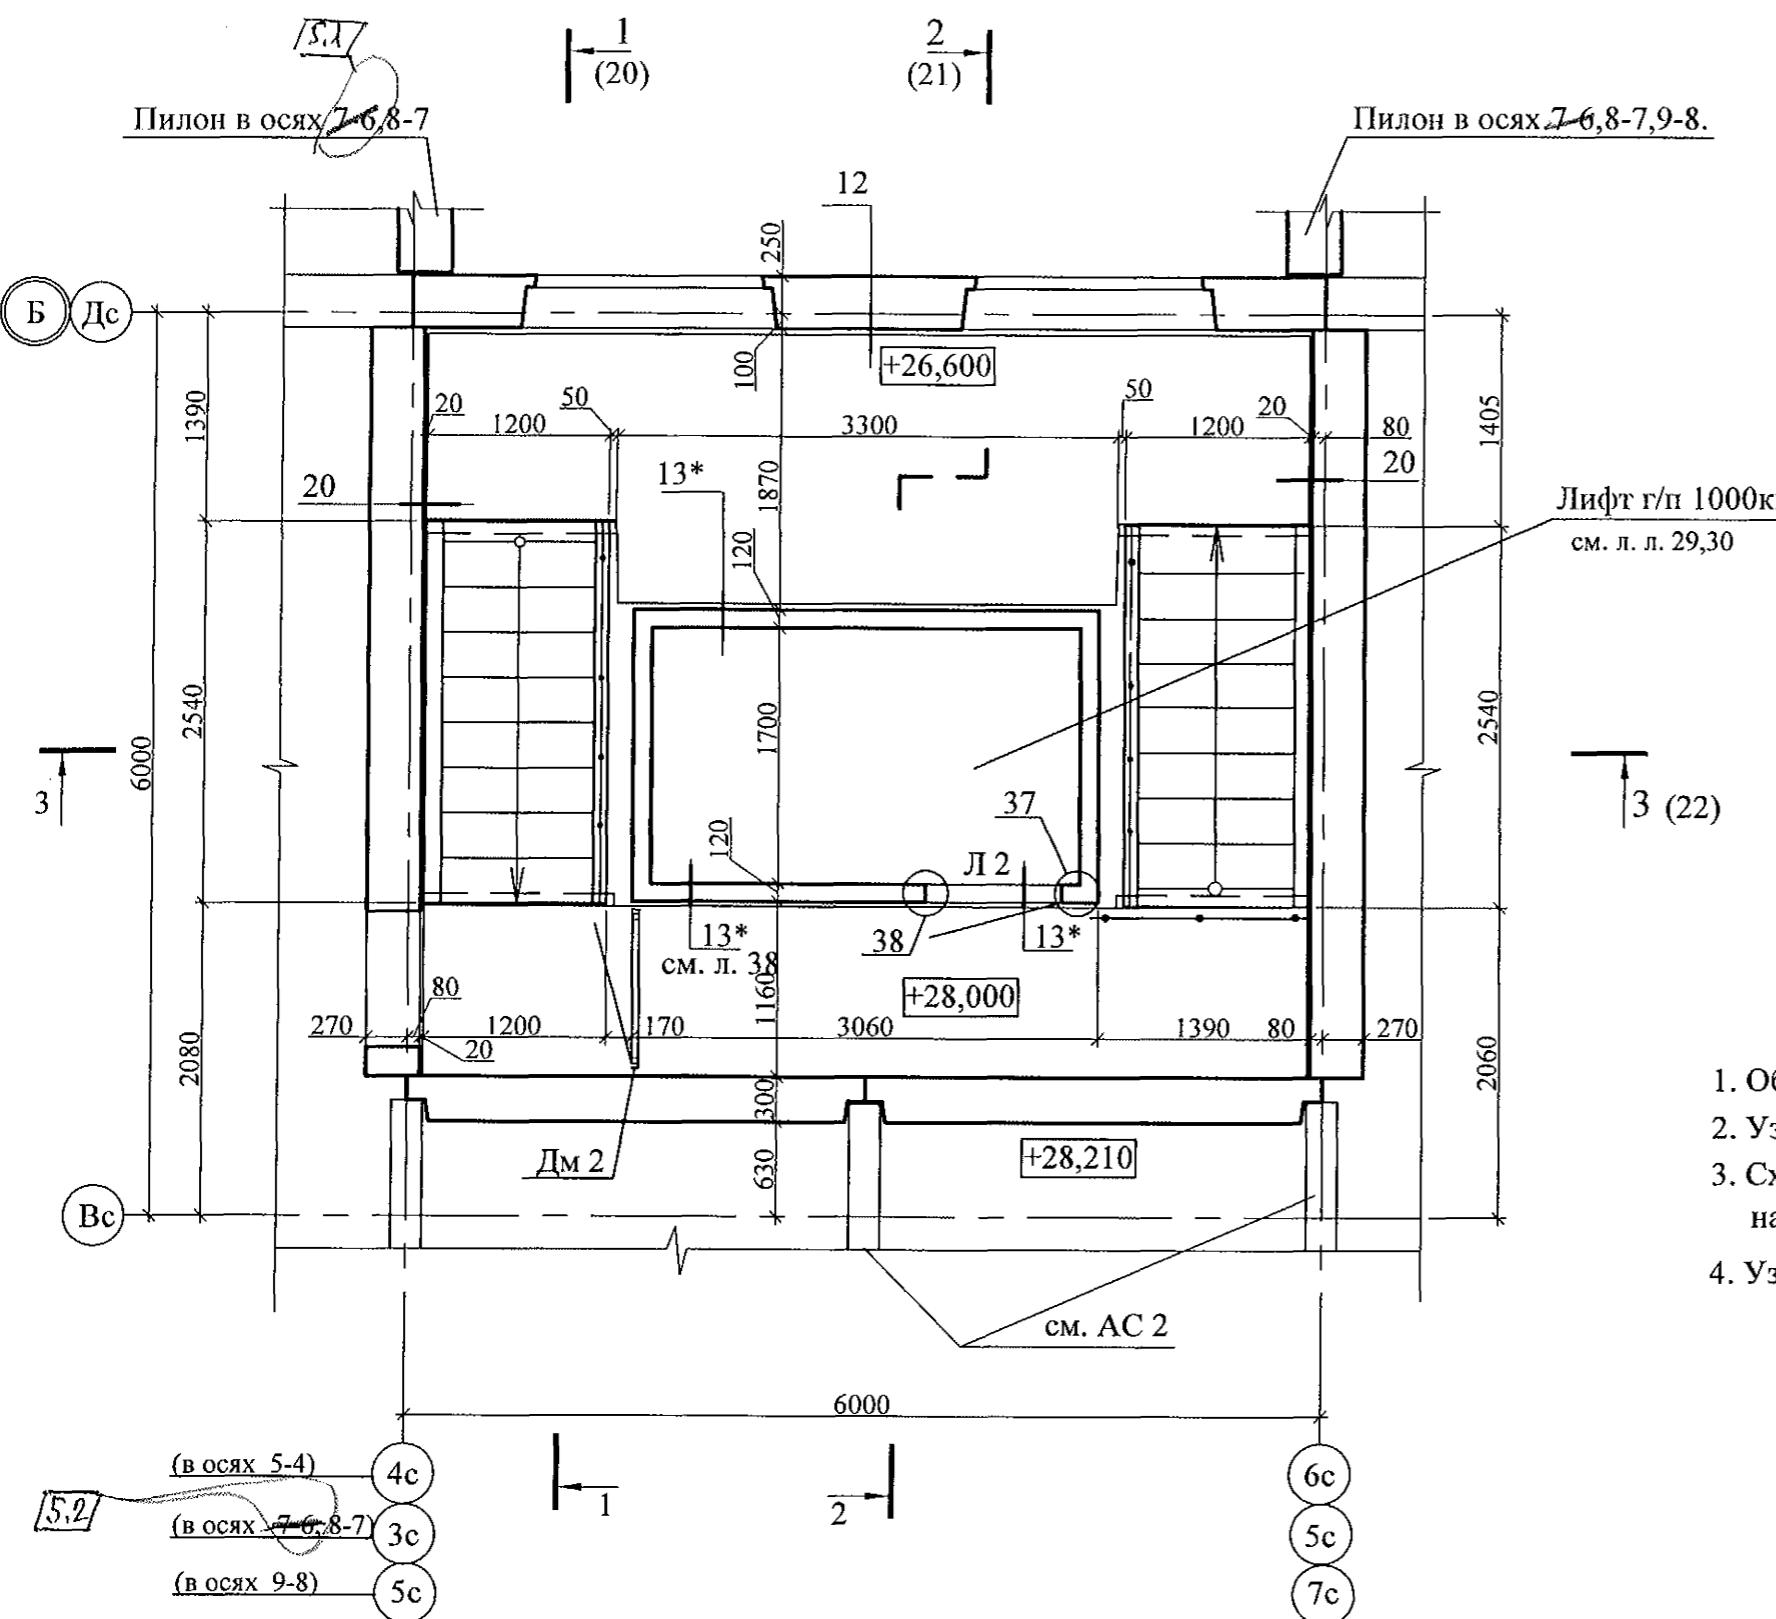

- Общие указания см. лист 1.4.
- Узлы см. 97.241/06 УО - АС 4.
- Схему расположения конструктивных элементов плана на отм. +26,600; +28,000 см. лист 13.1,13.2
- Узел 13* смотри в прилагаемых чертежах л.38

789-14-2015 - АС 3. 1					
Свердловская область, г. Каменск-Уральский, пересечение улиц Каменской и Героев Отечества					
Изм.	Кол.Уч	Лист	Недок	Подпись	Дата
5	2	-	00.21	09.21	
Исполнил	Власова				
Проверил	Кидралеева				
Н. контр.	Кидралеева				
Жилой дом №15 многоэтажной застройки				Стадия	Лист
				P	5.1
План на отм. +26,600; +28,000				КБ СТРОИТЕЛЬНЫЕ ТЕХНОЛОГИИ	
в осях 5-4, 8-7, 9-8.					

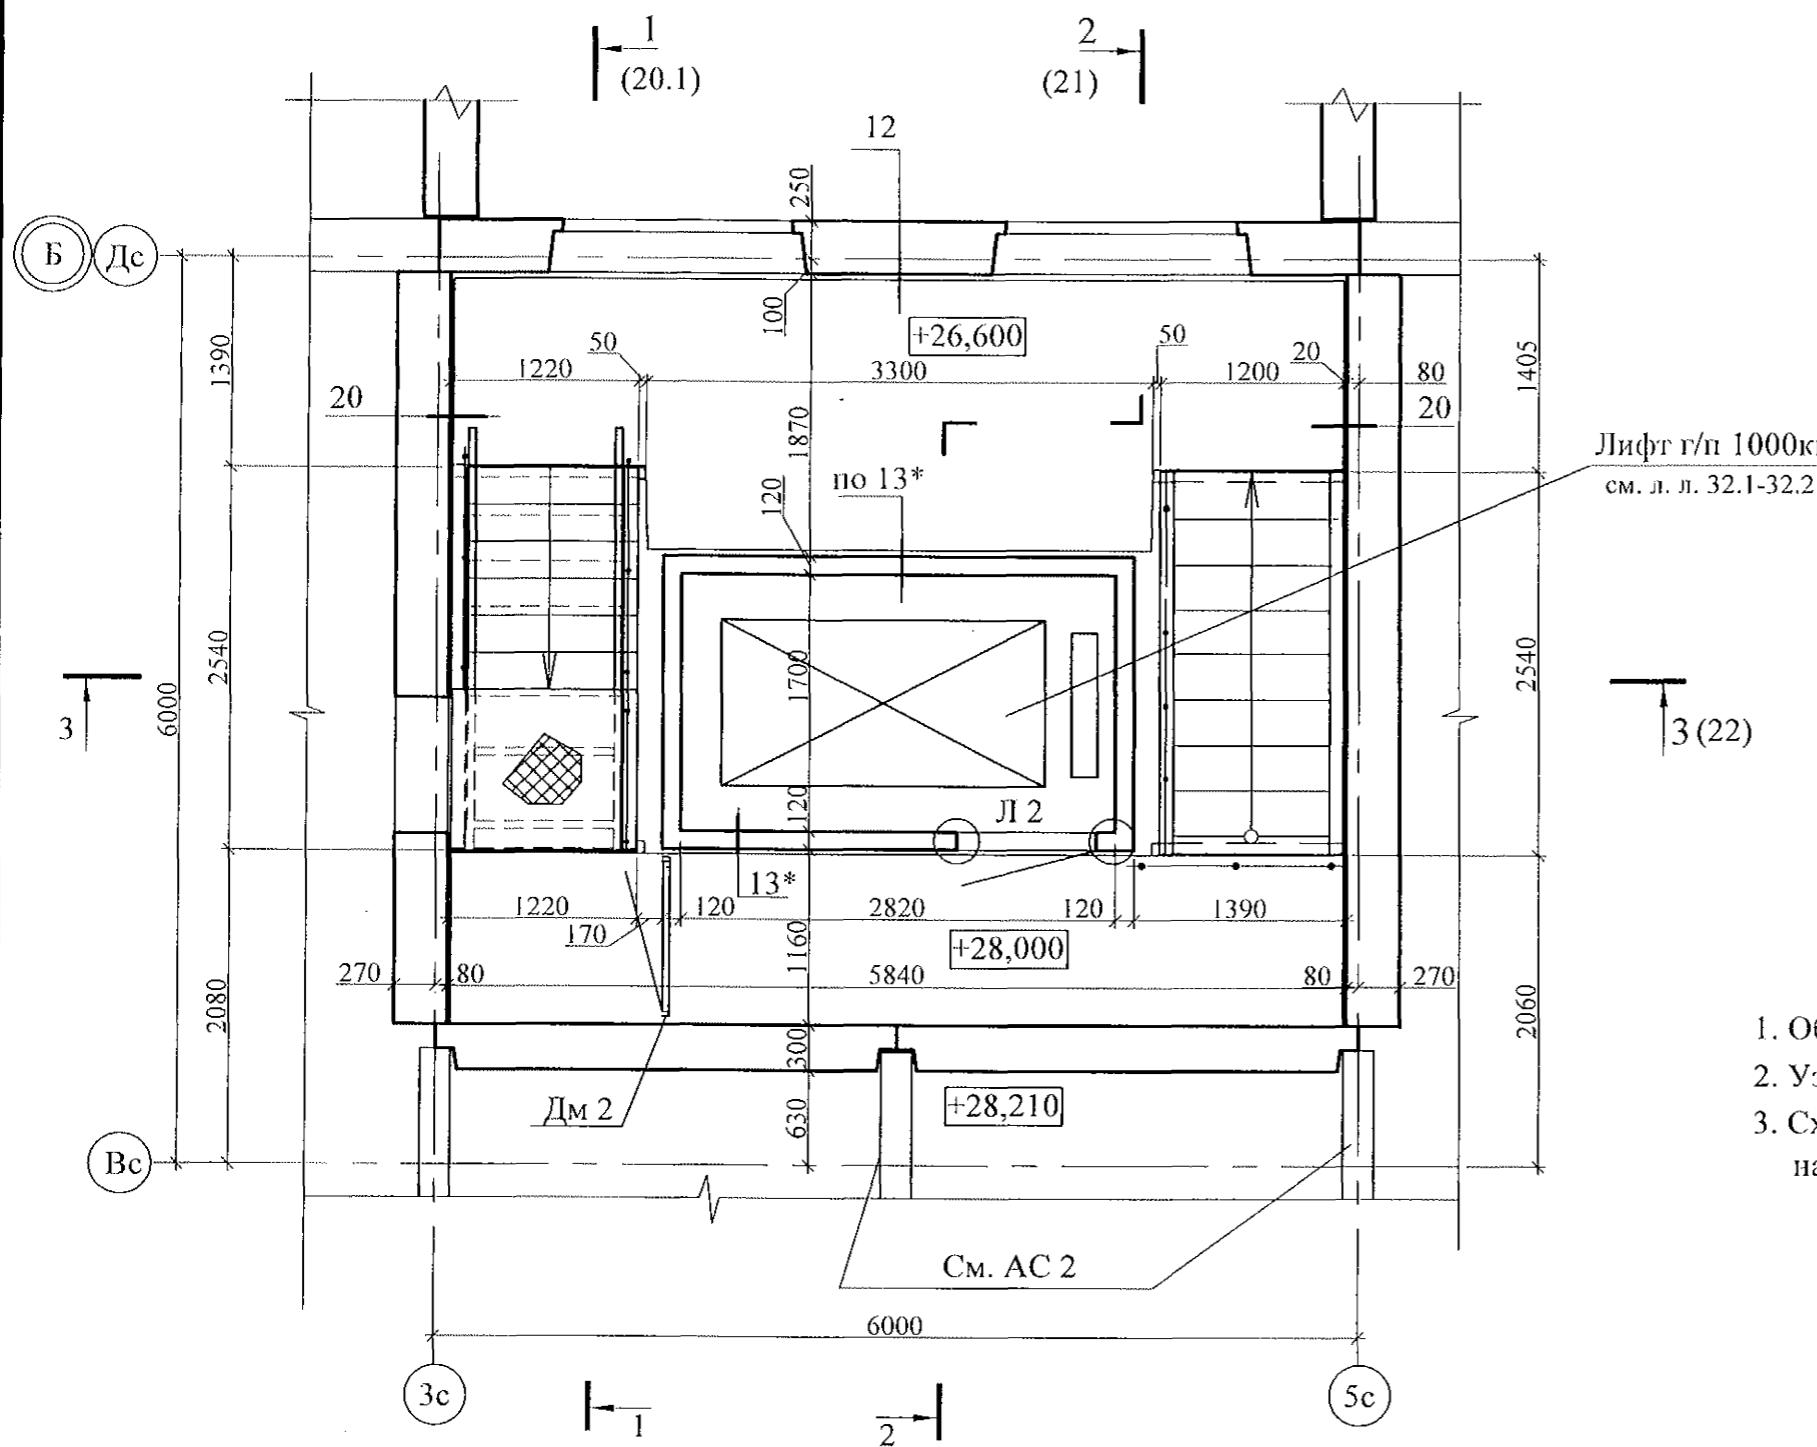


1. Общие указания см. лист 1.4.
2. Узлы см. 97.241/06 УО - АС 4.
3. Схему расположения конструктивных элементов плана на отм. +26,600; +28,000 см. лист 13.3

789-14-2015 - АС 3.1

Свердловская область, г. Каменск-Уральский,
пересечение улиц Каменской и Героев Отечества

Изм.	Кол.Уч	Лист	Нодок	Подпись	Дата	Жилой дом №14 многоэтажной застройки	Стадия	Лист	Листов
5	-	№ в	220-21	<i>А.С.</i>	09.21		P	5.2	
Исполнил	Власова								
Проверил	Кидралеева								
Н. контр.	Кидралеева								

Схема расположения наружных стеновых панелей
В осях 4-5

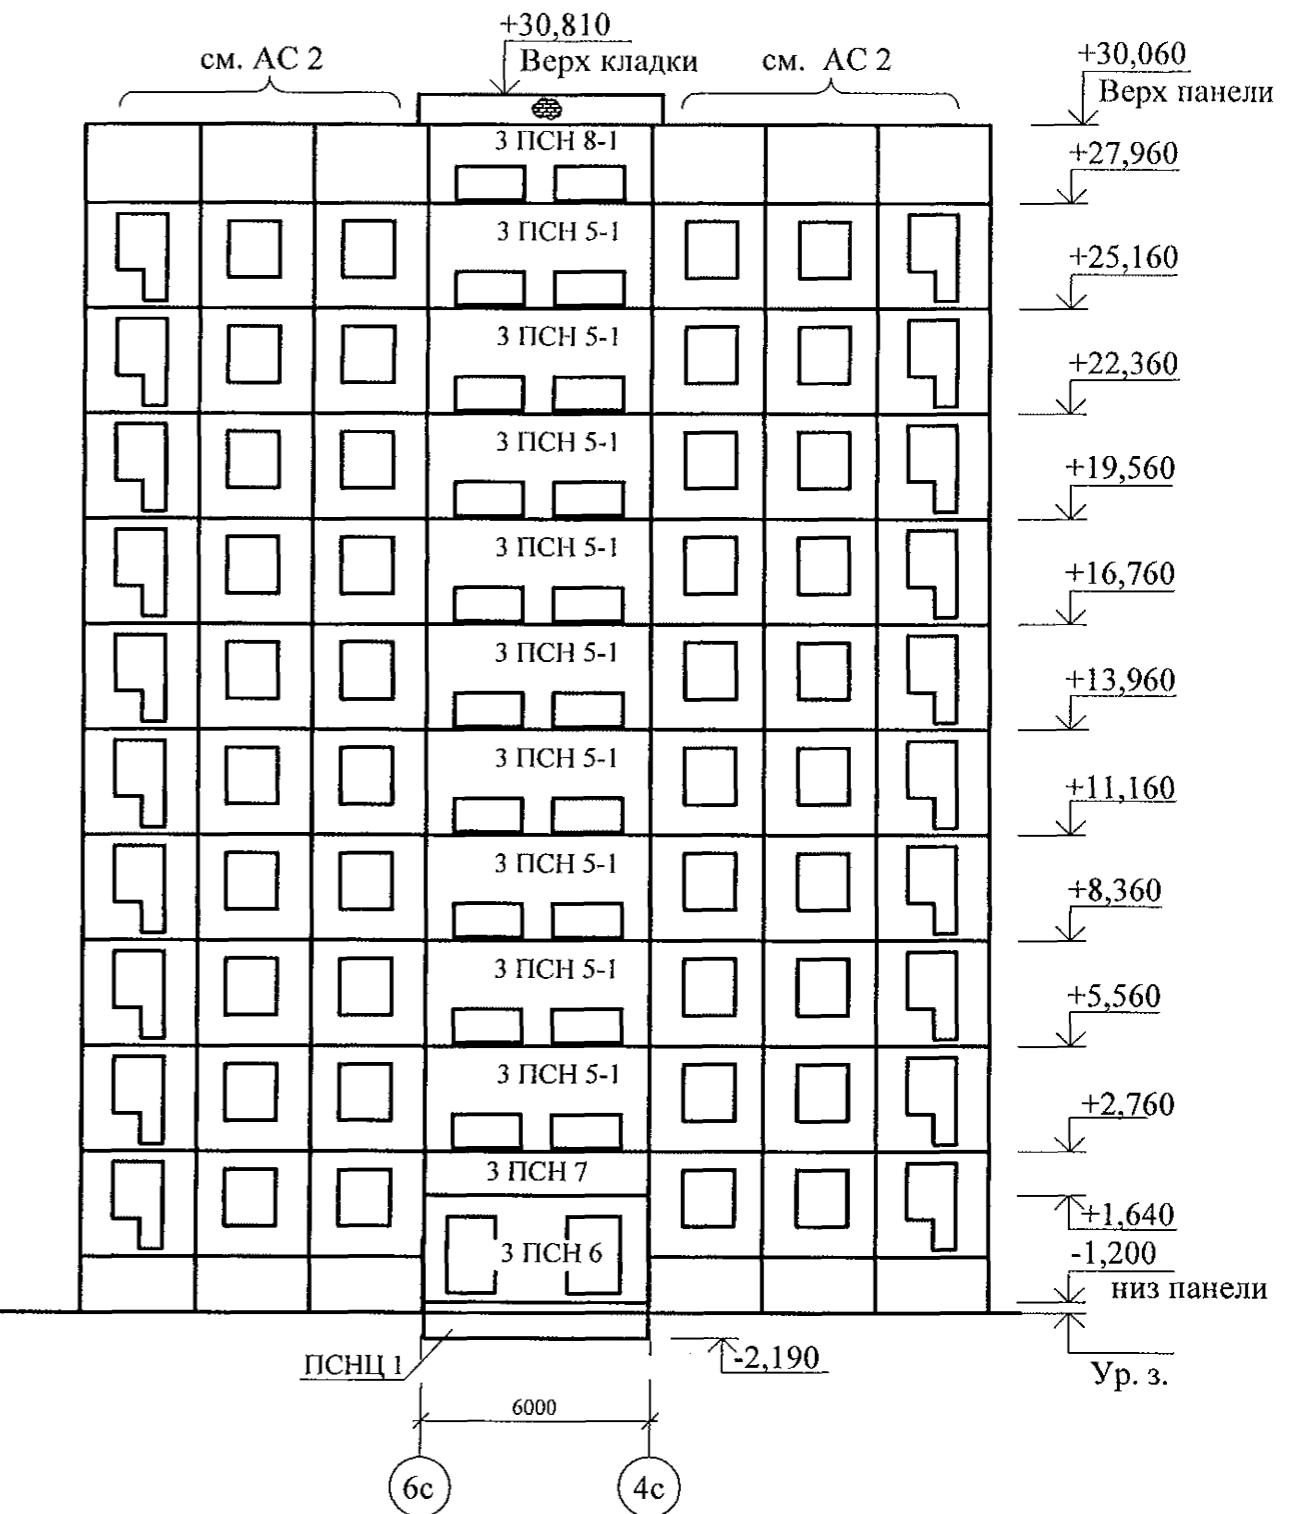

						789-14-2015 - АС 3. 1				
						Свердловская область, г. Каменск-Уральский, пересечение улиц Каменской и Героев Отечества				
Изм.	Кол.Уч.	Лист	№док	Подпись	Дата	Жилой дом №14 многоэтажной застройки		Стадия	Лист	Листов
Исполнил	Власова					Схемы расположения наружных стеновых панелей		P	6.1	
Проверил	Кидралеева					В осях 4-5		КБ СТРОИТЕЛЬНЫЕ ТЕХНОЛОГИИ		
Н. контр.	Кидралеева									

Схема расположения наружных стеновых панелей
В осях 6-7, 8-9


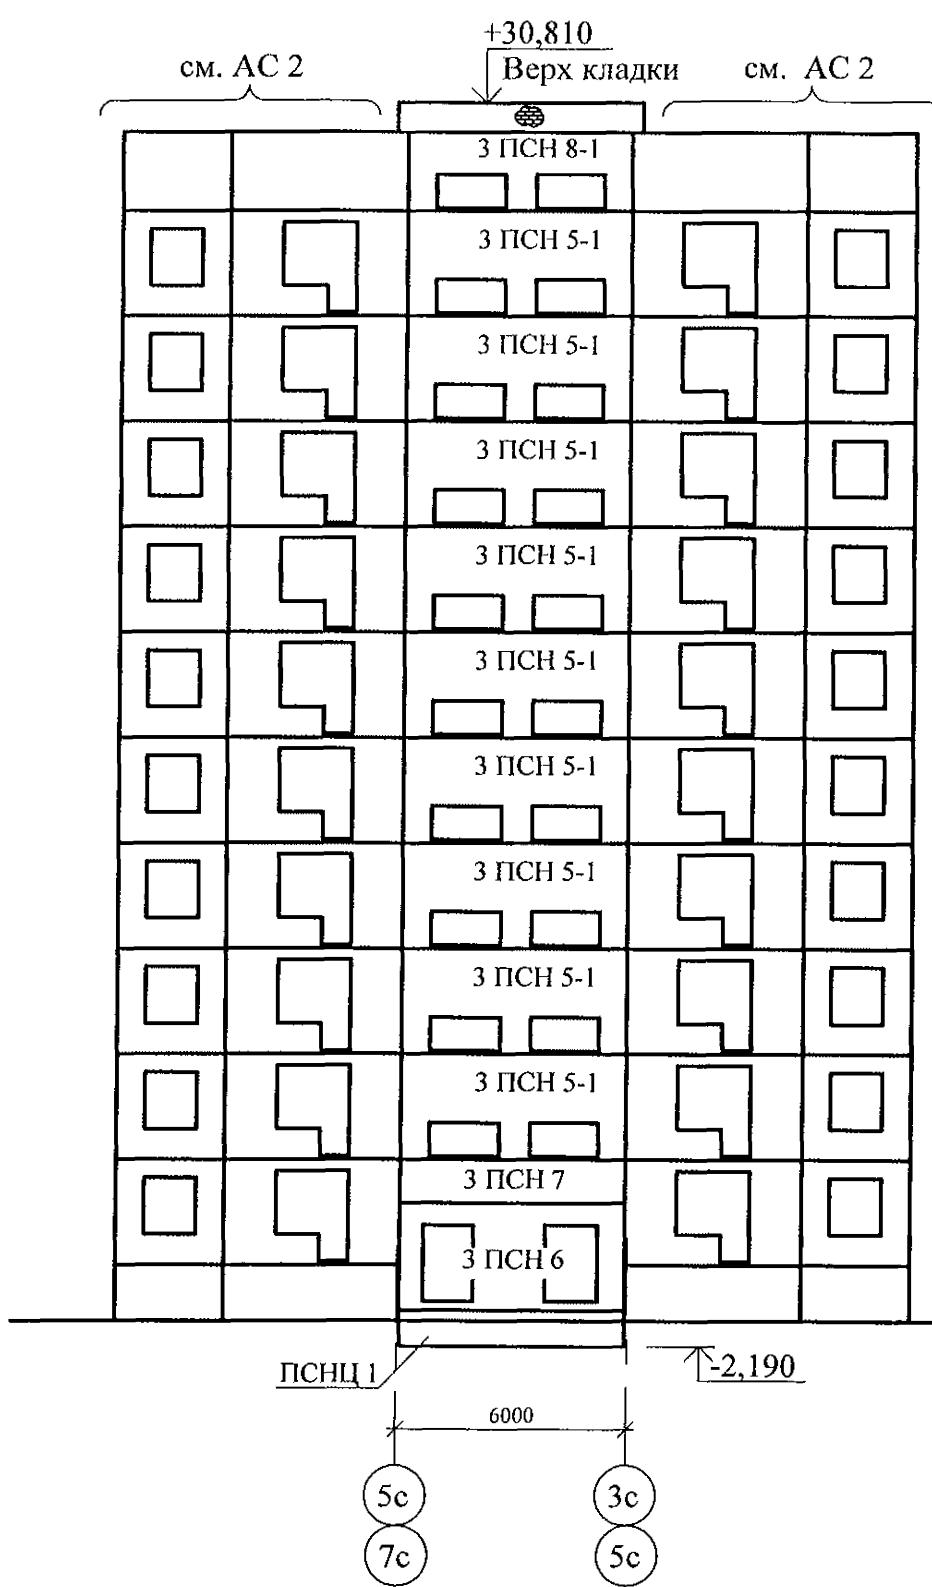




Схема расположения наружных стеновых панелей
В осях 7-8

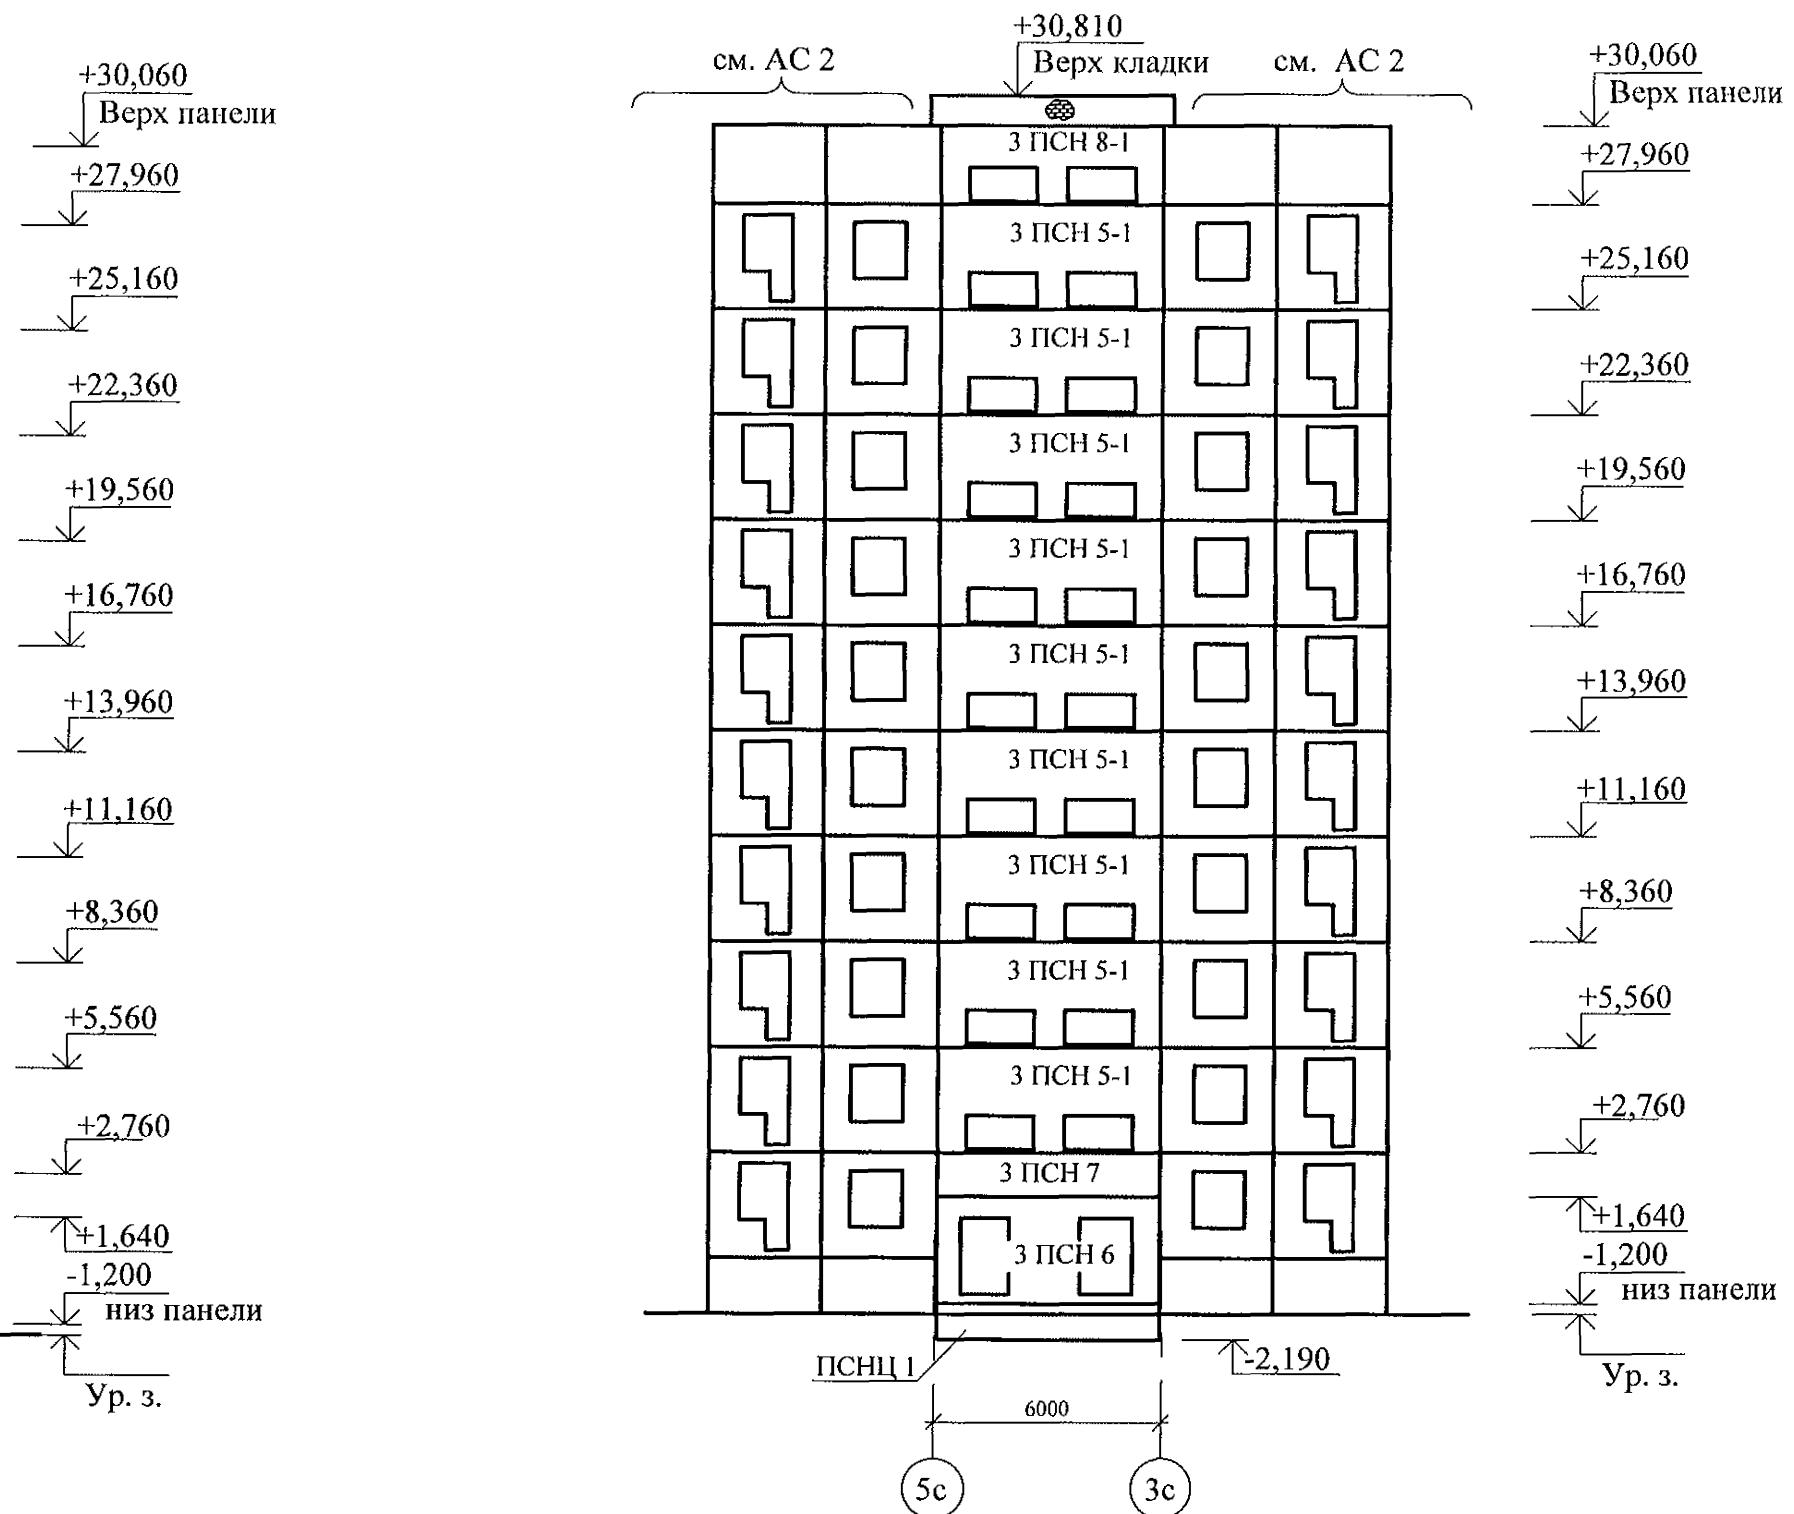


789-14-2015 - АС 3. 1

Свердловская область, г. Каменск-Уральский,
пересечение улиц Каменской и Героев Отечества

Изм.	Кол.Уч	Лист	Модок	Подпись	Дата	Жилой дом №14 многоэтажной застройки	Стадия	Лист	Листов
							P	6.2	
Исполнил	Власова								
Проверил	Кидралеева								
Н. контр.	Кидралеева					Схемы расположения наружных стеновых панелей В осях 6-7, 7-8, 8-9	KБ СТРОИТЕЛЬНЫЕ ТЕХНОЛОГИИ		

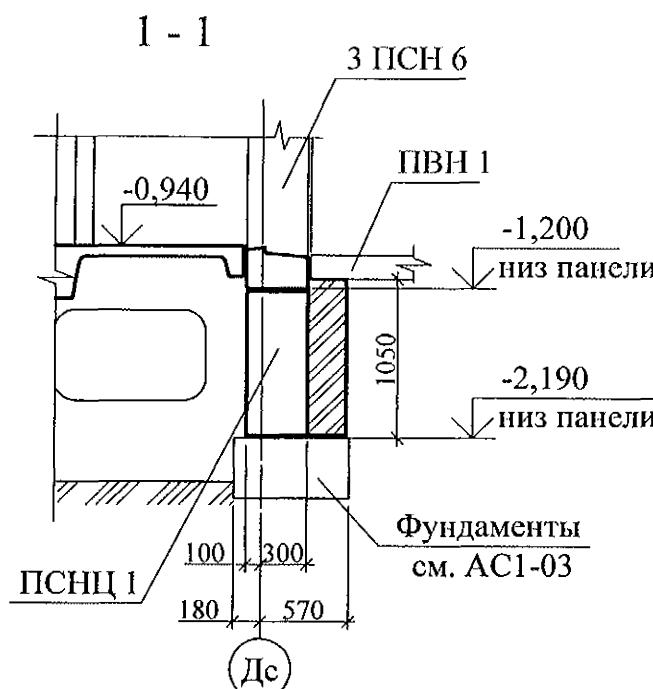
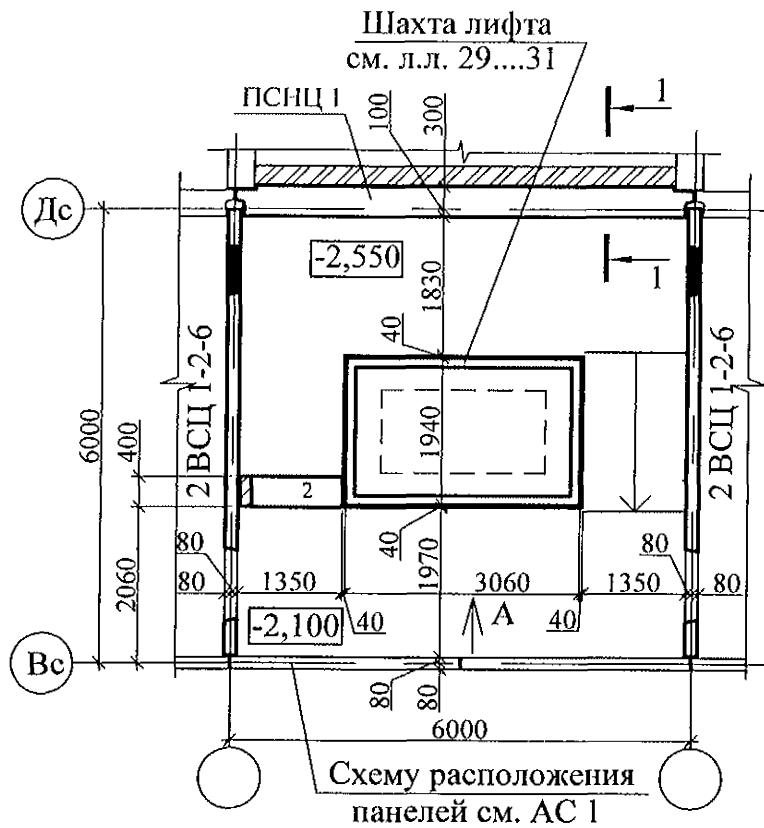


Марка	Обозначение	Наименование	Кол.	Масса ед. кг	Примечание
<u>Блоки фундаментные</u>					
1	ГОСТ 13579-78*	ФБС 12.4.6-Т	1	640	
2	ГОСТ 13579-78*	ФБС 12.4.3-Т	1	310	
<u>Материалы</u>					
	ГОСТ 26633	Бетон В12.5	0,15		м ³


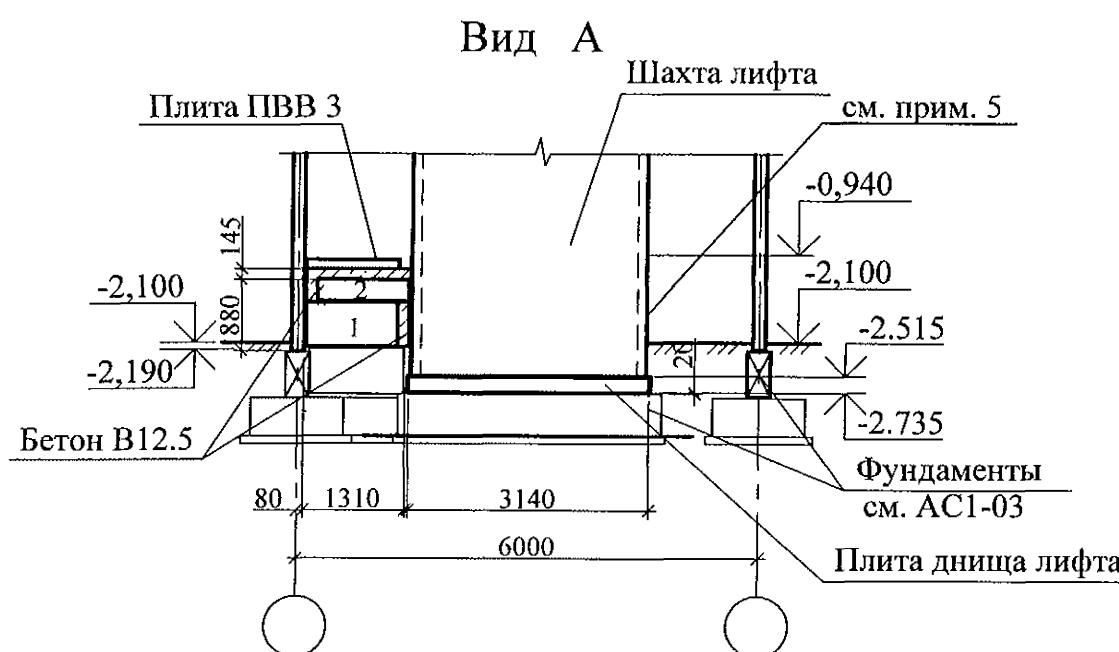


- Общие указания см. лист 1.4
- Данный лист см. совместно с листами 2, 10.
- Спецификацию элементов см. листы 34.1 ... 34.5.
- Боковые поверхности стен шахты лифта, контактирующих с грунтом обмазать ^{бутылочным} горячим битумом за 2 раза.
- Выполнить гидроизоляцию с наружной стороны вертикальных и горизонтальных стыков фундаментов шахты лифта и тюбинга с отметки -2.300 до -0.940 рулонной наплавляемой гидроизоляцией "ТехноНиколь"

					789-14-2015 - АС 3. 1
Свердловская область, г. Каменск-Уральский, пересечение улиц Каменской и Героев Отечества					
Изм.	Кол. Уч	Лист	№док	Подпись	Дата
Исполнил	Власова				
Проверил	Кидралеева				
Н. контр.	Кидралеева				
Жилой дом №14 многоэтажной застройки					Стадия
					Лист
					Листов
Схема расположения конструктивных элементов плана на отм. -2,100					KБ СТРОИТЕЛЬНЫЕ ТЕХНОЛОГИИ

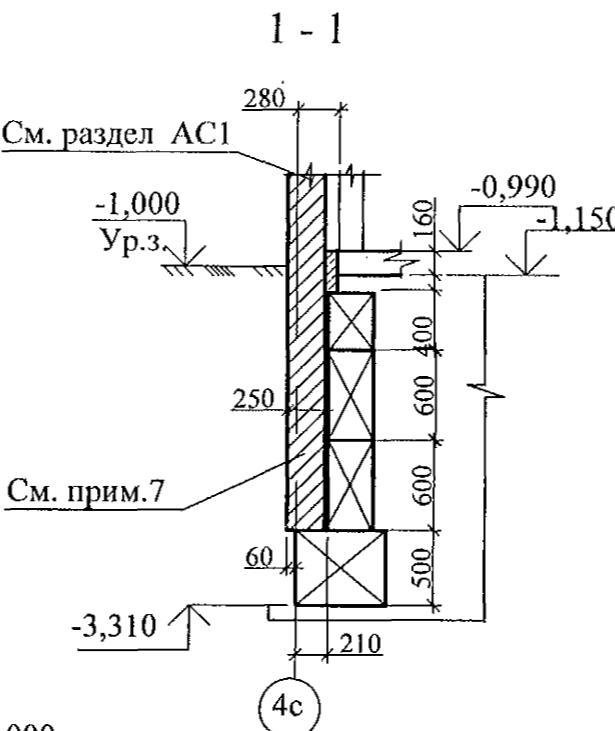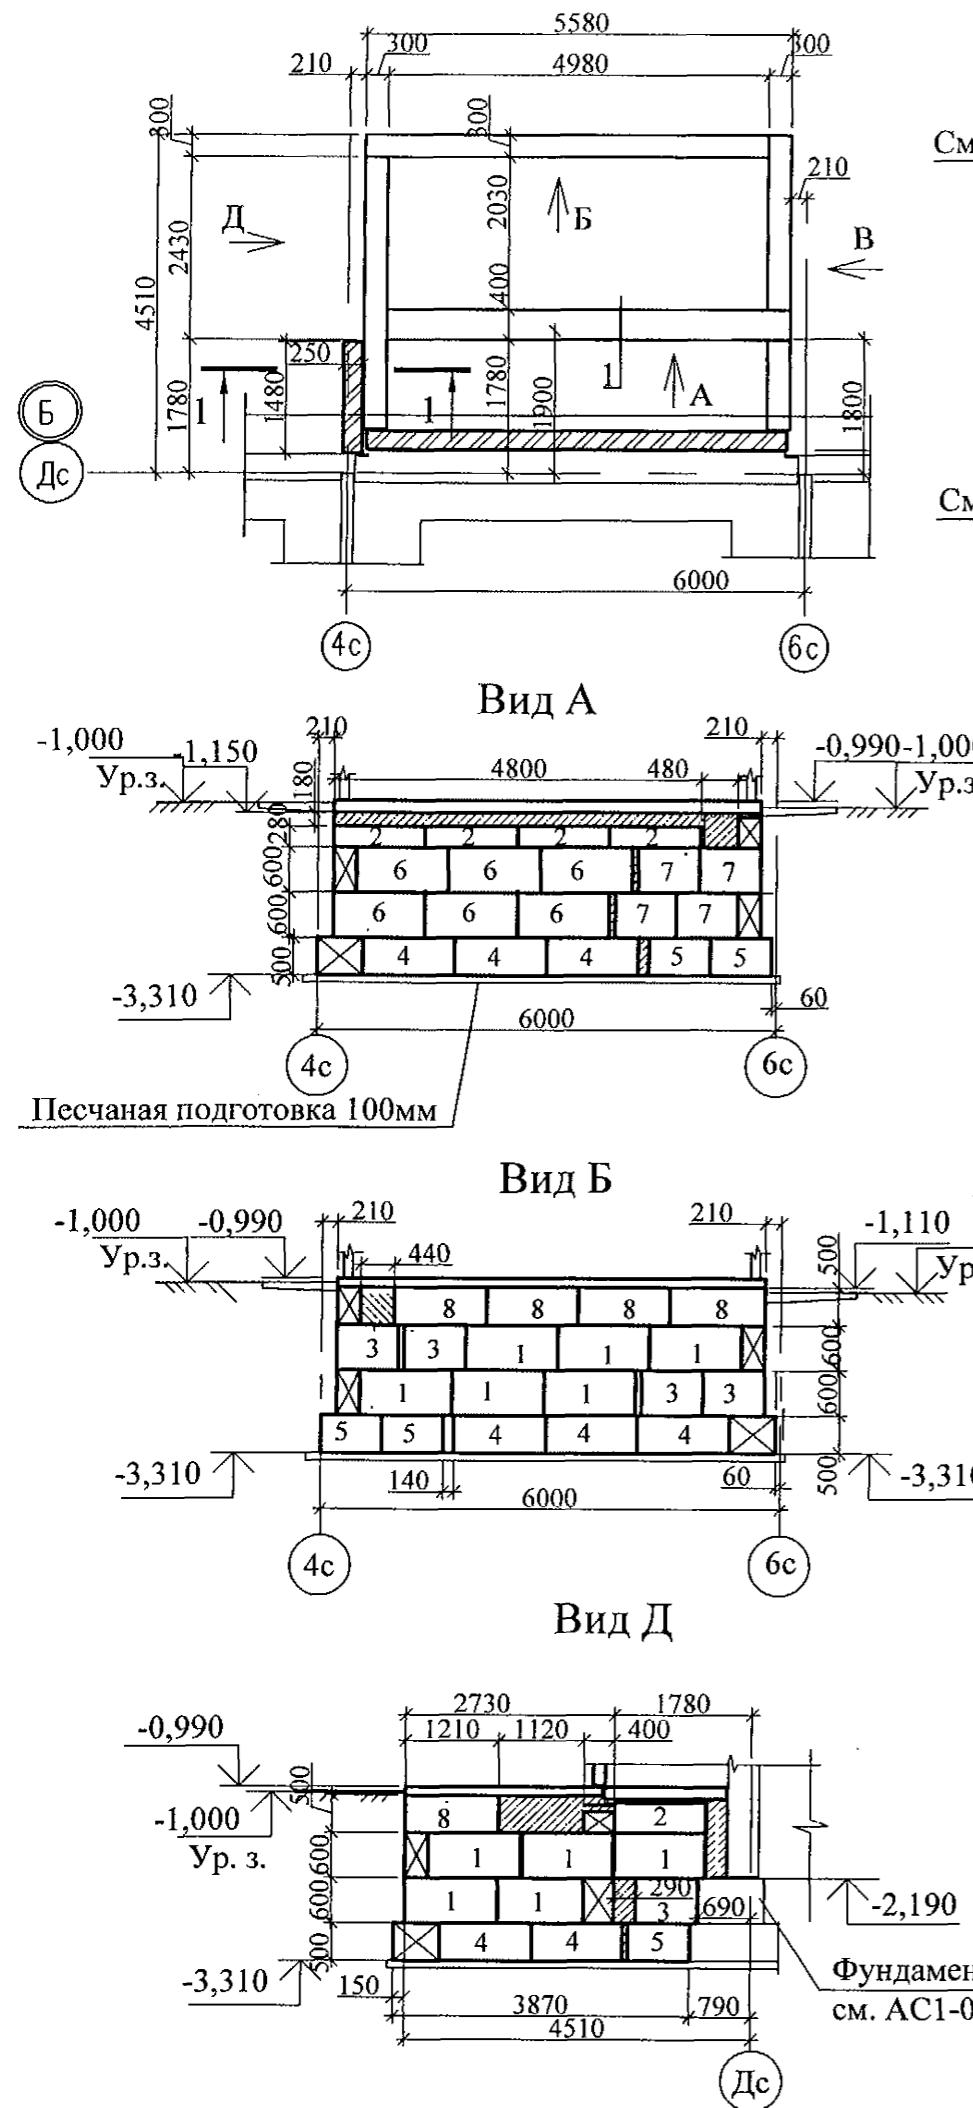


Марка	Обозначение	Наименование	Кол.	Масса ед. кг	Приме- чание
<u>Блоки фундаментные</u>					
1	ГОСТ 13579-78*	ФБС 12.3.6-Т	15	480	F150,W6
2	ГОСТ 13579-78*	ФБС 12.4.3-Т	6	310	F150,W6
3	ГОСТ 13579-78*	ФБС 8.3.6-Т	7	350	F150,W6
4	ГОСТ 13579-78*	ФБС 12.5.6-Т	10	790	F150,W6
5	ГОСТ 13579-78*	ФБС 8.5.6-Т	6	540	F150,W6
6	ГОСТ 13579-78*	ФБС 12.4.6-Т	6	640	F150,W6
7	ГОСТ 13579-78*	ФБС 8.4.6-Т	4	440	F150,W6
8	ГОСТ 13579-78*	ФБС 12.5.3-Т	7	380	F150,W6
<u>Материалы</u>					
ГОСТ 26633		Заделка Бетон В12.5 F150,W6	0,92	м ³	

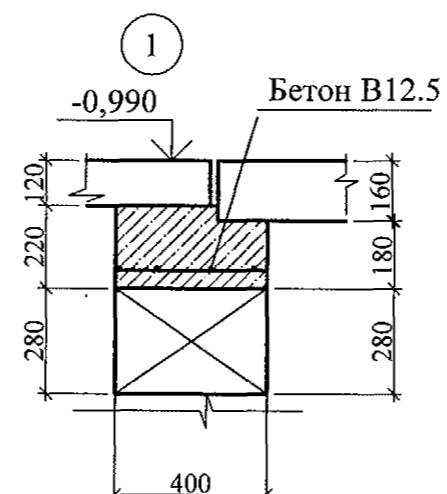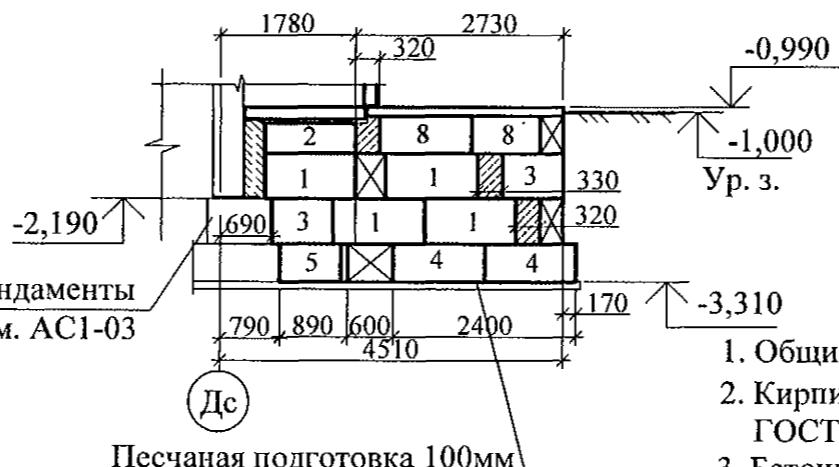


- Общие указания см. лист 1.4.
- Кирпичную кладку выполнять из кирпича КР-р-по 250x120x65/1НФ/100/2,0/50/ ГОСТ 530-2012 на цементно-песчаном растворе М50.
- Бетонные блоки укладывать по слою цементно-песчаного раствора М100 толщиной 20 мм, швы между блоками заполнить бетоном кл. В 12,5 (F 150).
- Боковые поверхности кирпичных стен, соприкасающиеся с грунтом, обмазать ~~битумной~~ ~~битумкой~~ за 2 раза.
- Данный лист см. совместно с листами 3.1, 9.1, 16.1.
- На виде А между блоками и плитами выполнить бетонную подливку, армированную сеткой. Сетка 4Вр с ячейками 40х40 ГОСТ 6728 расход 5кг на м².
- Кирпичную стенку армировать кладочной сеткой по высоте через 5 рядов кладки.


Изм.	Кол.	Уч.	Лист	Модок	Подпись	Дата	789-14-2015 - АС 3. 1		
Свердловская область, г. Каменск-Уральский, пересечение улиц Каменской и Героев Отечества									
Исполнил	Власова						Жилой дом №14 многоэтажной застройки		
Проверил	Кидралеева						R	8.1	
Н. контр.	Кидралеева						Схема расположения фундаментных блоков под стены наружного тамбура и крыльца секция в осях 5-4		
							КБ СТРОИТЕЛЬНЫЕ ТЕХНОЛОГИИ		

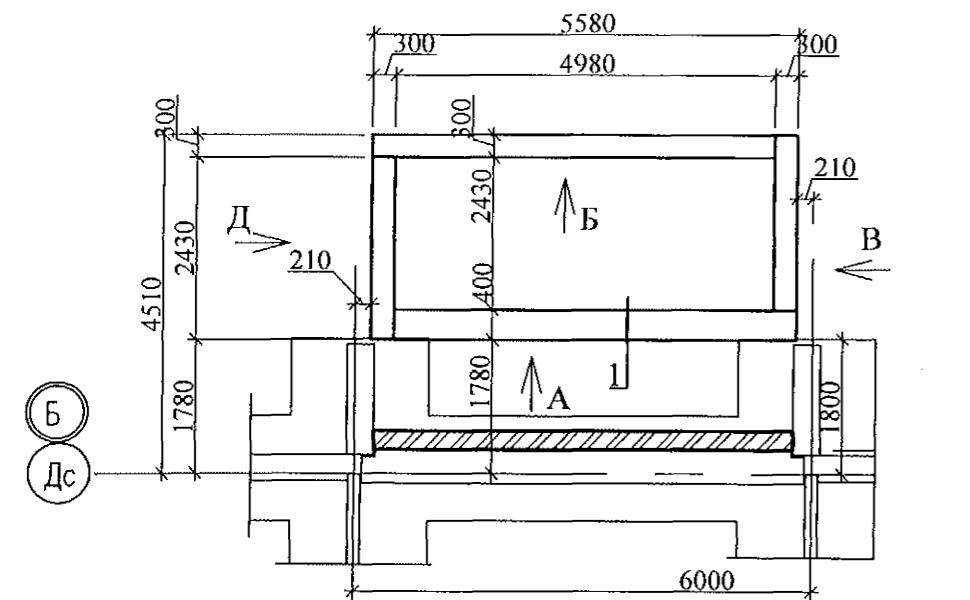




Вид А

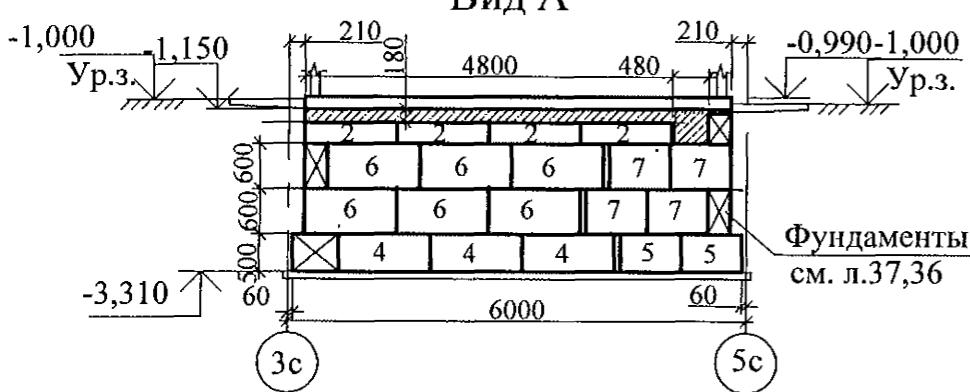

Вид В

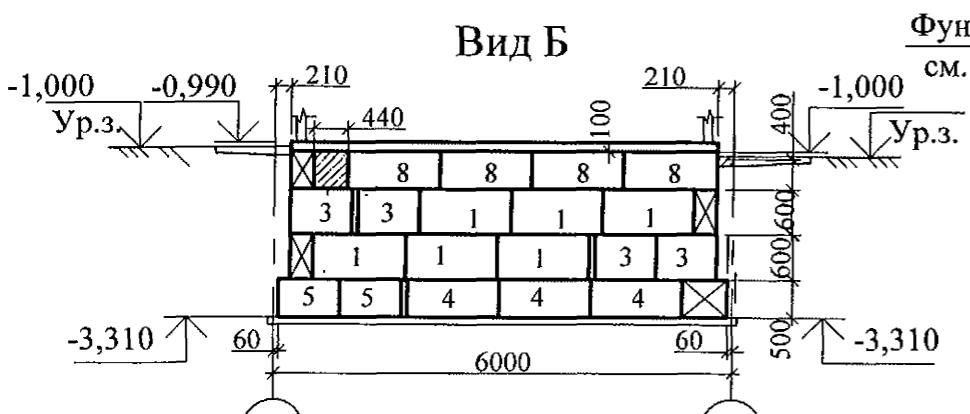

Вид Д

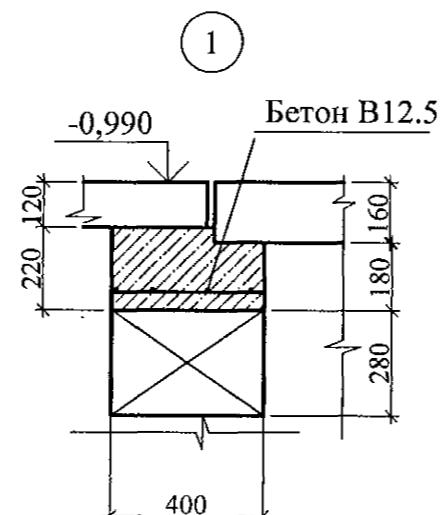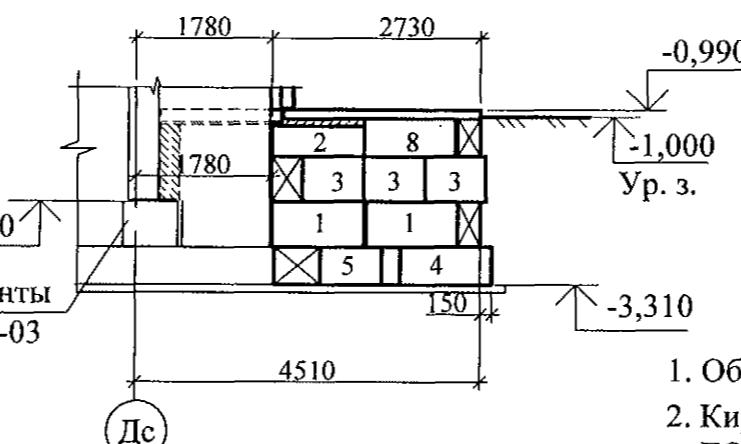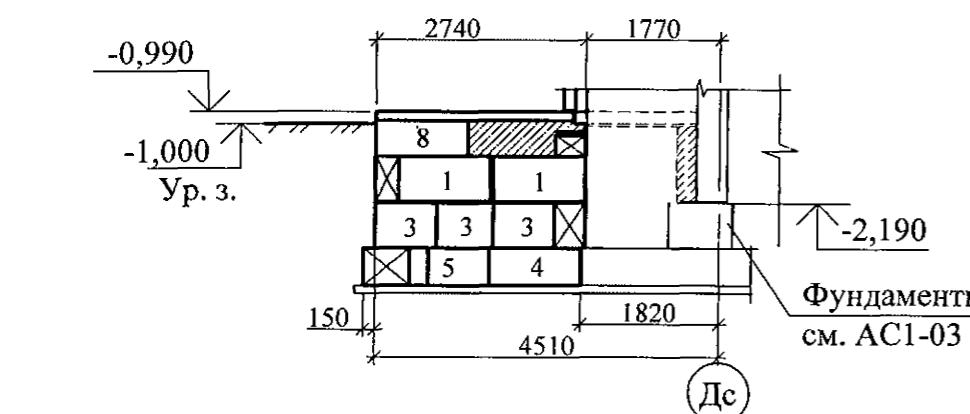

Марка	Обозначение	Наименование	Кол.	Масса ед. кг	Приме- чание
<u>Блоки фундаментные</u>					
1	ГОСТ 13579-78*	ФБС 12.3.6-Т	10	480	F150,W6
2	ГОСТ 13579-78*	ФБС 12.4.3-Т	5	310	F150,W6
3	ГОСТ 13579-78*	ФБС 8.3.6-Т	10	350	F150,W6
4	ГОСТ 13579-78*	ФБС 12.5.6-Т	8	790	F150,W6
5	ГОСТ 13579-78*	ФБС 8.5.6-Т	6	540	F150,W6
6	ГОСТ 13579-78*	ФБС 12.4.6-Т	6	640	F150,W6
7	ГОСТ 13579-78*	ФБС 8.4.6-Т	4	440	F150,W6
8	ГОСТ 13579-78*	ФБС 12.5.3-Т	6	380	F150,W6
<u>Материалы</u>					
	ГОСТ 26633	Заделка Бетон В12.5 F150,W6	0,40		м ³

- Общие указания см. лист 1.4.
- Кирпичную кладку выполнять из кирпича КР-р-по 250x120x65/1НФ/100/2,0/50/ ГОСТ 530-2012 на цементно-песчаном растворе М50.
- Бетонные блоки укладывать по слою цементно-песчаного раствора М100 толщиной 20 мм, швы между блоками заполнить бетоном кл. В 12,5 (F 150).
- Боковые поверхности кирпичных стен, соприкасающиеся с грунтом, обмазать ~~битумной мастикой~~ горячим битумом за 2 раза.
- Данный лист см. совместно с листами 3.2, 3.3, 9.2, 9.3, 16.2, 16.3
- На виде А между блоками и плитами выполнить бетонную подливку, армированную сеткой. Сетка 4Вр с ячейками 40x40 ГОСТ 6728 расход 5кг ма м²

789-14-2015 - АС 3. 1

Свердловская область, г. Каменск-Уральский,
пересечение улиц Каменской и Героев Отечества


Изм.	Кол.	Уч.	Лист	Подок.	Подпись	Дата

Жилой дом №14
многоэтажной застройки

Исполнил	Власова	<i>✓</i>	Стадия	Лист	Листов
Проверил	Кидралеева	<i>✓</i>	P	8.2	
Н. контр.	Кидралеева	<i>✓</i>			

Схема расположения
фундаментных блоков под стены
наружного тамбура и крыльца
секция в осях 7-6, 8-7


КБ СТРОИТЕЛЬНЫЕ
ТЕХНОЛОГИИ

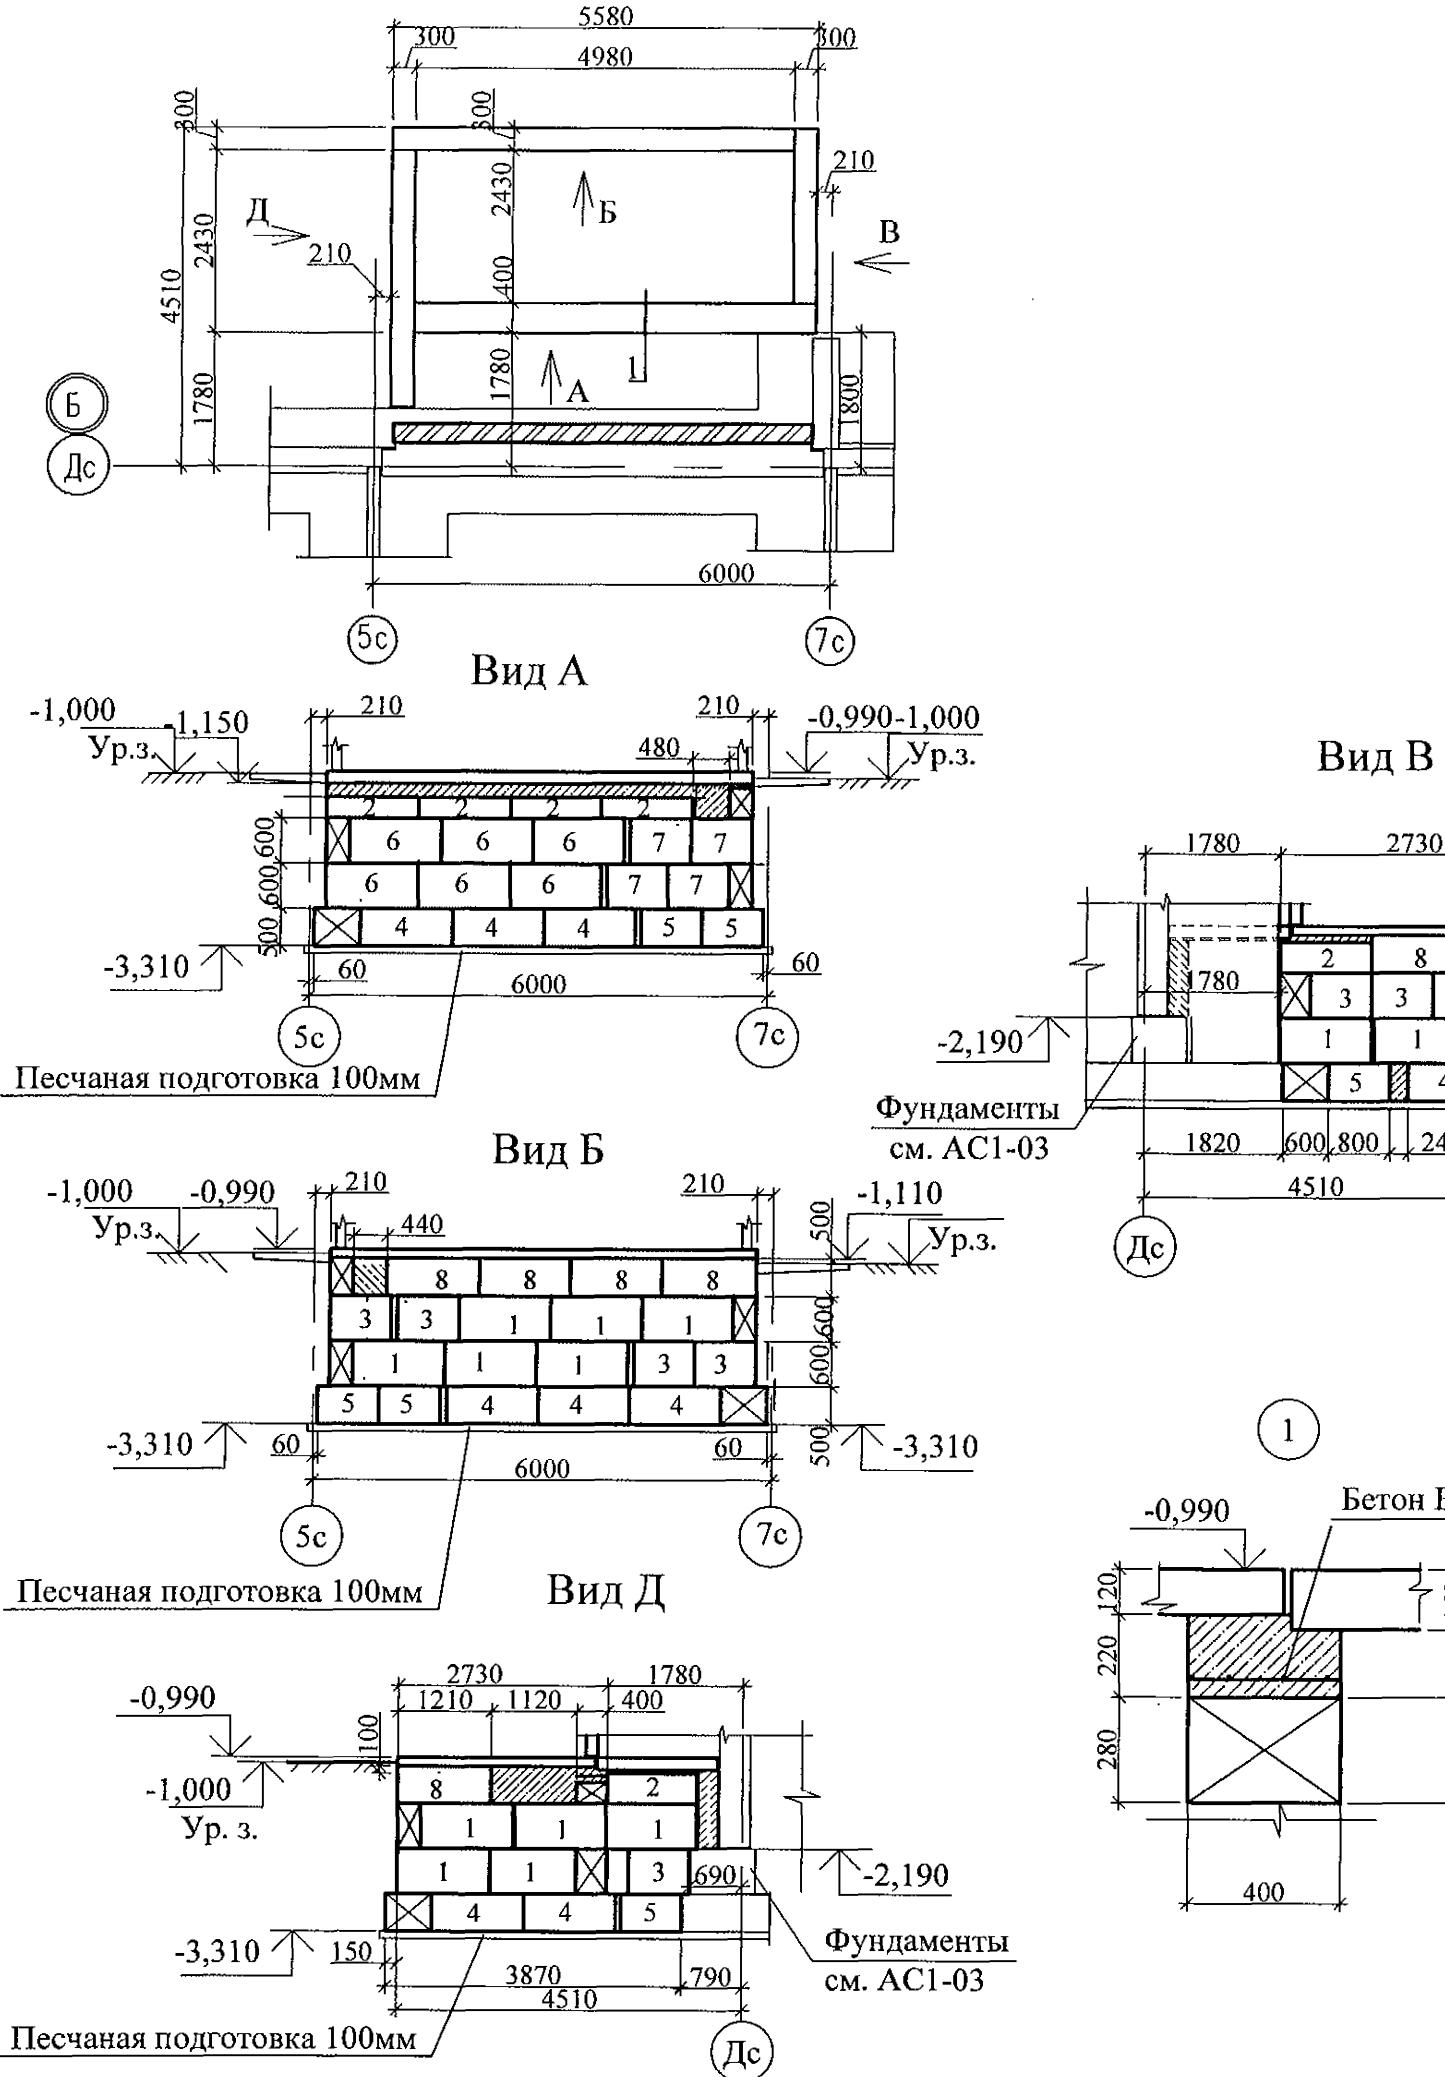

Марка	Обозначение	Наименование	Кол.	Масса ед. кг	Приме- чание
Блоки фундаментные					
1	ГОСТ 13579-78*	ФБС 12.3.6-Т	13	480	F150,W6
2	ГОСТ 13579-78*	ФБС 12.4.3-Т	6	310	F150,W6
3	ГОСТ 13579-78*	ФБС 8.3.6-Т	8	350	F150,W6
4	ГОСТ 13579-78*	ФБС 12.5.6-Т	9	790	F150,W6
5	ГОСТ 13579-78*	ФБС 8.5.6-Т	6	540	F150,W6
6	ГОСТ 13579-78*	ФБС 12.4.6-Т	6	640	F150,W6
7	ГОСТ 13579-78*	ФБС 8.4.6-Т	4	440	F150,W6
8	ГОСТ 13579-78*	ФБС 12.5.3-Т	6	380	F150,W6
Материалы					
ГОСТ 26633		Заделка Бетон B12.5 F150,W6	0,75		м 3


- Общие указания см. лист 1.4.
- Кирпичную кладку выполнять из кирпича КР-р-по 250x120x65/1НФ/100/2,0/50/ ГОСТ 530-2012 на цементно-песчаном растворе М50.
- Бетонные блоки укладывать по слою цементно-песчаного раствора М100 толщиной 20 мм, швы между блоками заполнить бетоном кл. В 12,5 (F 150).
- Боковые поверхности кирпичных стен, соприкасающиеся с грунтом, обмазать **битумной мастикой** **горячим битумом** за 2 раза.
- Данный лист см. совместно с листами 3.1, 9.1, 16.1.
- На виде А между блоками и плитами выполнить бетонную подливку, армированную сеткой. Сетка 4Вр с ячейками 40x40 ГОСТ 6728 расход 5кг ма м2.

789-14-2015 - АС 3. 1				
Свердловская область, г. Каменск-Уральский, пересечение улиц Каменской и Героев Отечества				
Изм.	Кол. Уч	Лист	№док	Подпись
				Дата
Исполнил	Власова	<i>Власова</i>		
Проверил	Кидралеева	<i>Кидралеева</i>		
Н. контр.	Кидралеева	<i>Кидралеева</i>		
Жилой дом №14 многоэтажной застройки				
Стадия Р				
Лист 8.3				
Листов				
Схема расположения фундаментных блоков под стены наружного тамбура и крыльца секция в осях 9-8				
КБ СТРОИТЕЛЬНЫЕ ТЕХНОЛОГИИ				

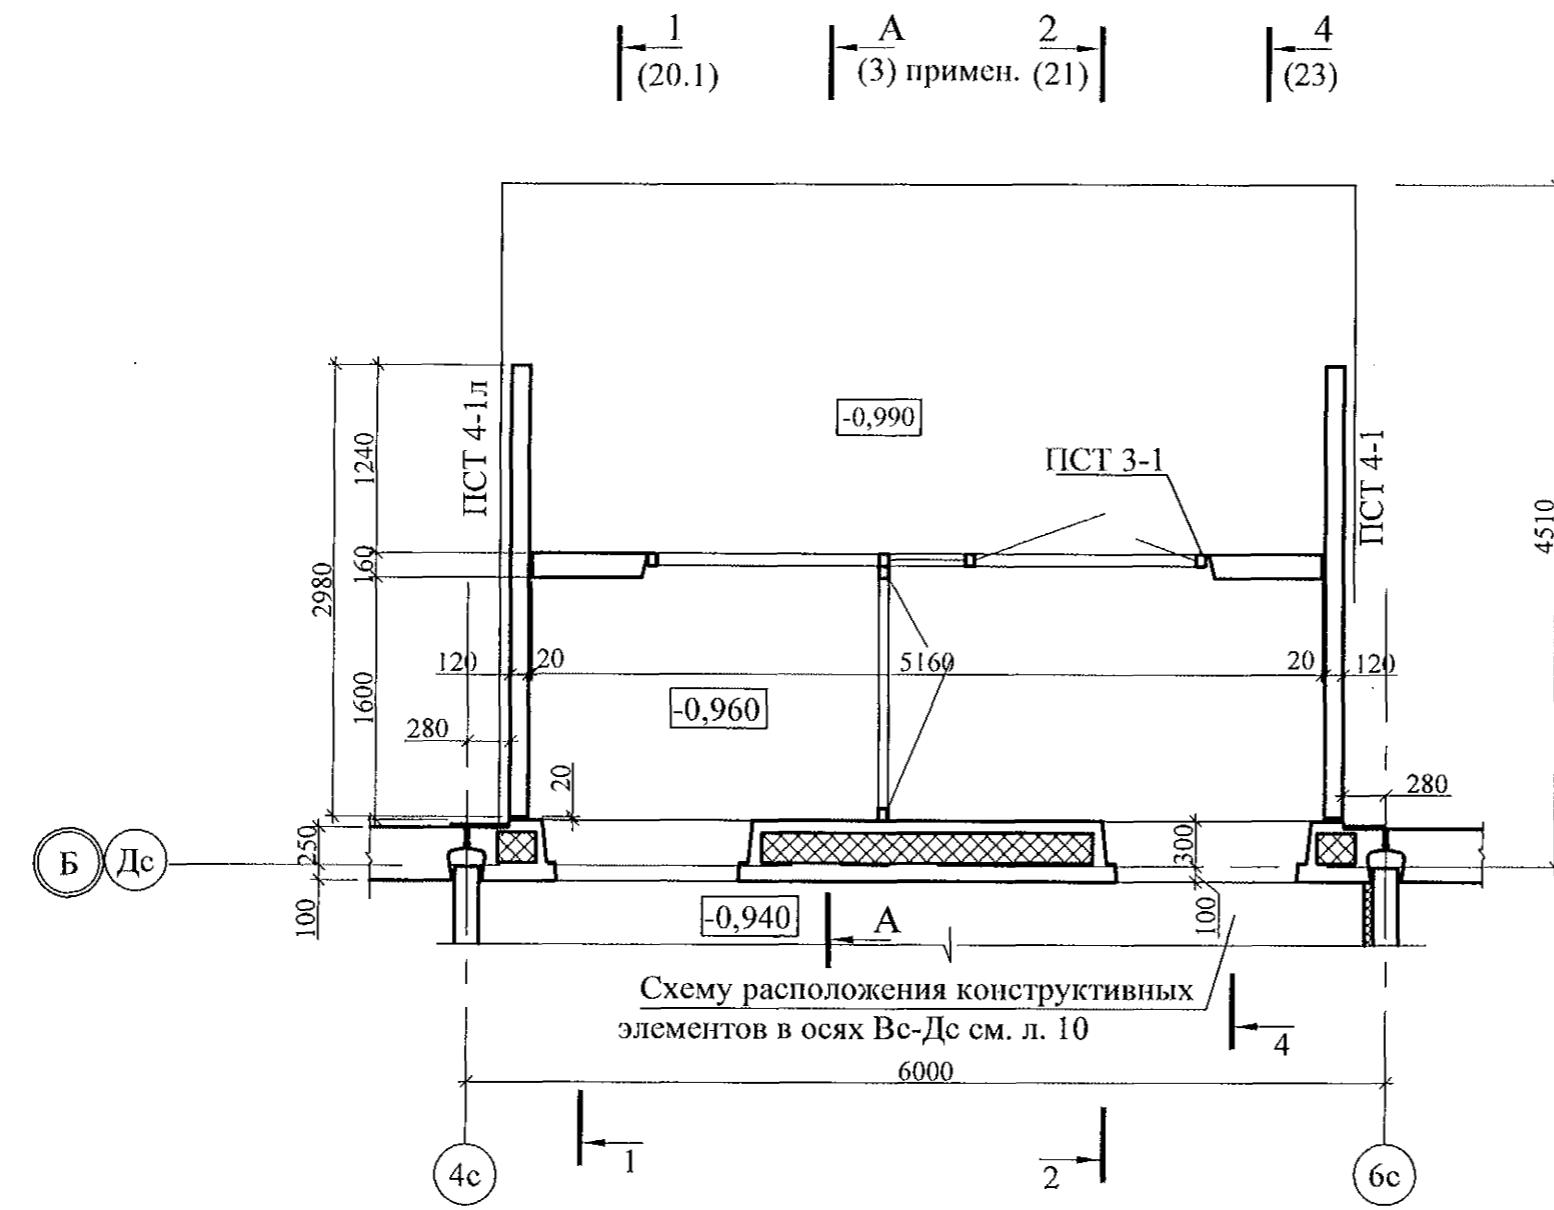


1. Общие указания см. лист 1.4.
2. Спецификацию элементов см. листы 34.1 ... 34.5
3. Знак ▼ указывает проектное положение панели.
4. Узлы см. применённые чертежи ш.805-2015-АС

							789-14-2015 - АС 3. 1
<i>5</i>	<i>1</i>	<i>- 220-21</i>	<i>St</i>	<i>09.2</i>	Свердловская область, г. Каменск-Уральский, пересечение улиц Каменской и Героев Отечества		
Изм.	Кол.Уч	Лист	№док	Подпись			
Исполнил	Власова	<i>[Signature]</i>					
Проверил	Кидралеева	<i>[Signature]</i>					
Н. контр.	Кидралеева	<i>[Signature]</i>					
Жилой дом №14 многоэтажной застройки				Стадия	Лист	Листов	
							Р
Схема расположения конструктивных элементов плана наружного тамбура				КБ	СТРОИТЕЛЬНЫЕ ТЕХНОЛОГИИ		

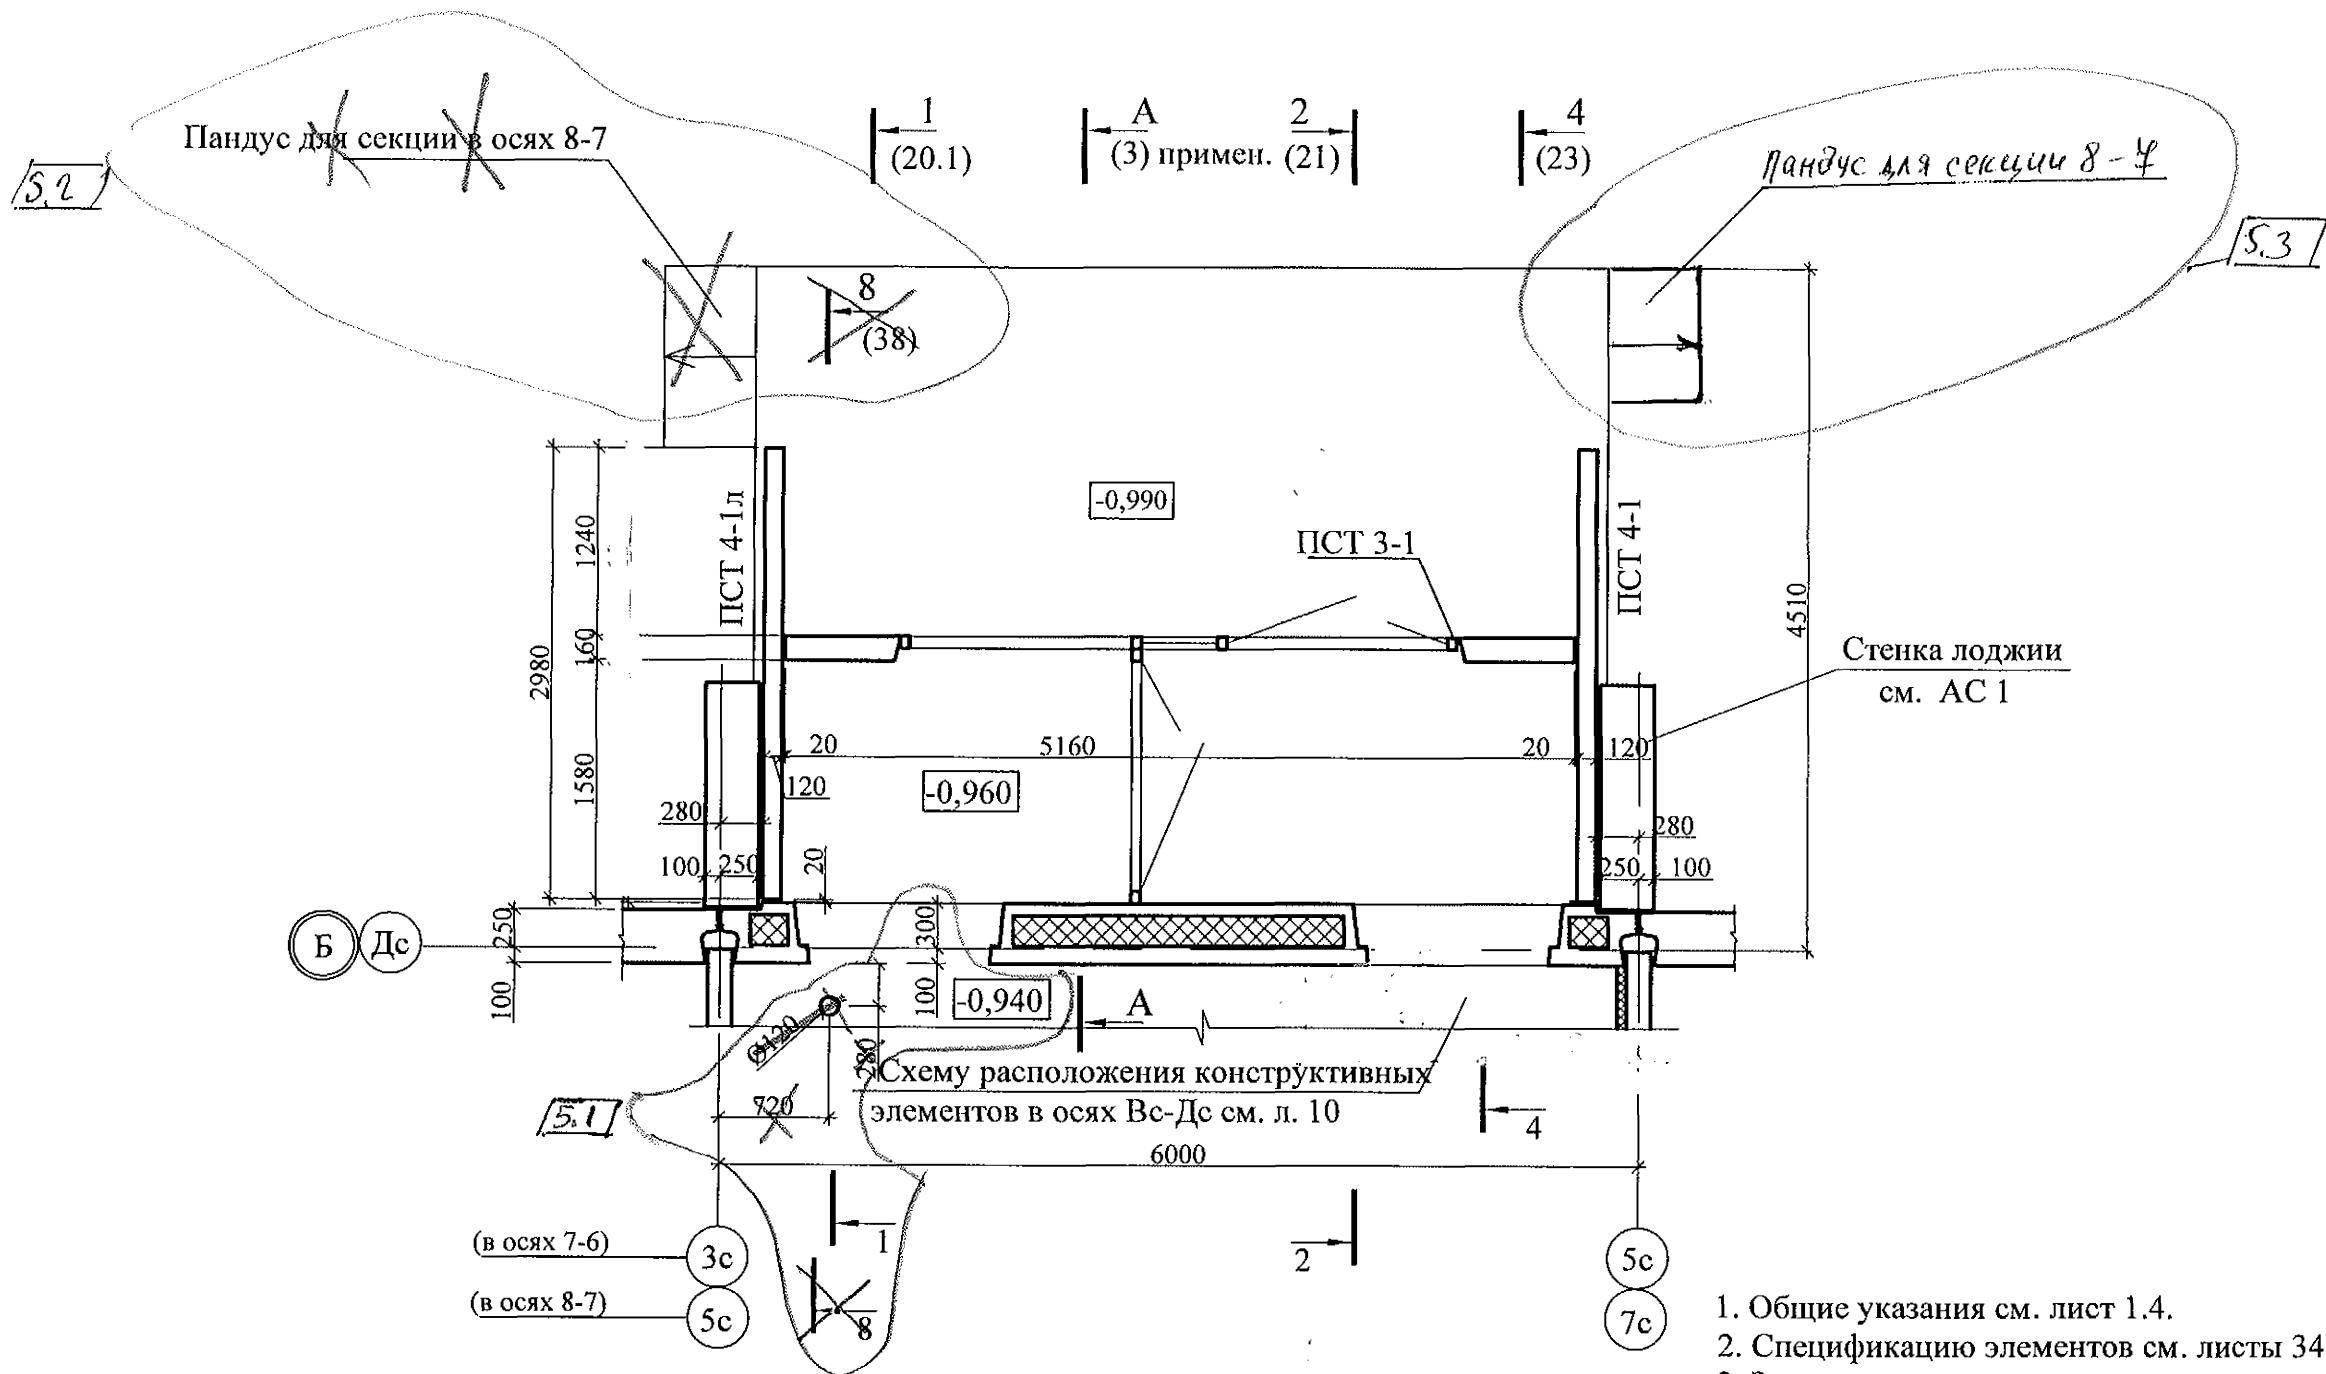


1. Общие указания см. лист 1.4.
2. Спецификацию элементов см. листы 34.1 ... 34.5
3. Знак ▼ указывает проектное положение панели.
4. Узлы см. применённые чертежи ш.805-2015-АС


789-14-2015 - АС 3. 1					
Свердловская область, г. Каменск-Уральский, пересечение улиц Каменской и Героев Отечества					
Изм.	Кол.Уч	Лист	№док	Подпись	Дата
5	3	-	20021	02	09.21
Исполнил	Власова				
Проверил	Кидралеева				
Н. контр.	Кидралеева				
Жилой дом №14 многоэтажной застройки				Стадия	Лист
				P	9.2
Схема расположения конструктивных элементов плана наружного тамбура в осях 7-6, 8-7				КБ СТРОИТЕЛЬНЫЕ ТЕХНОЛОГИИ	

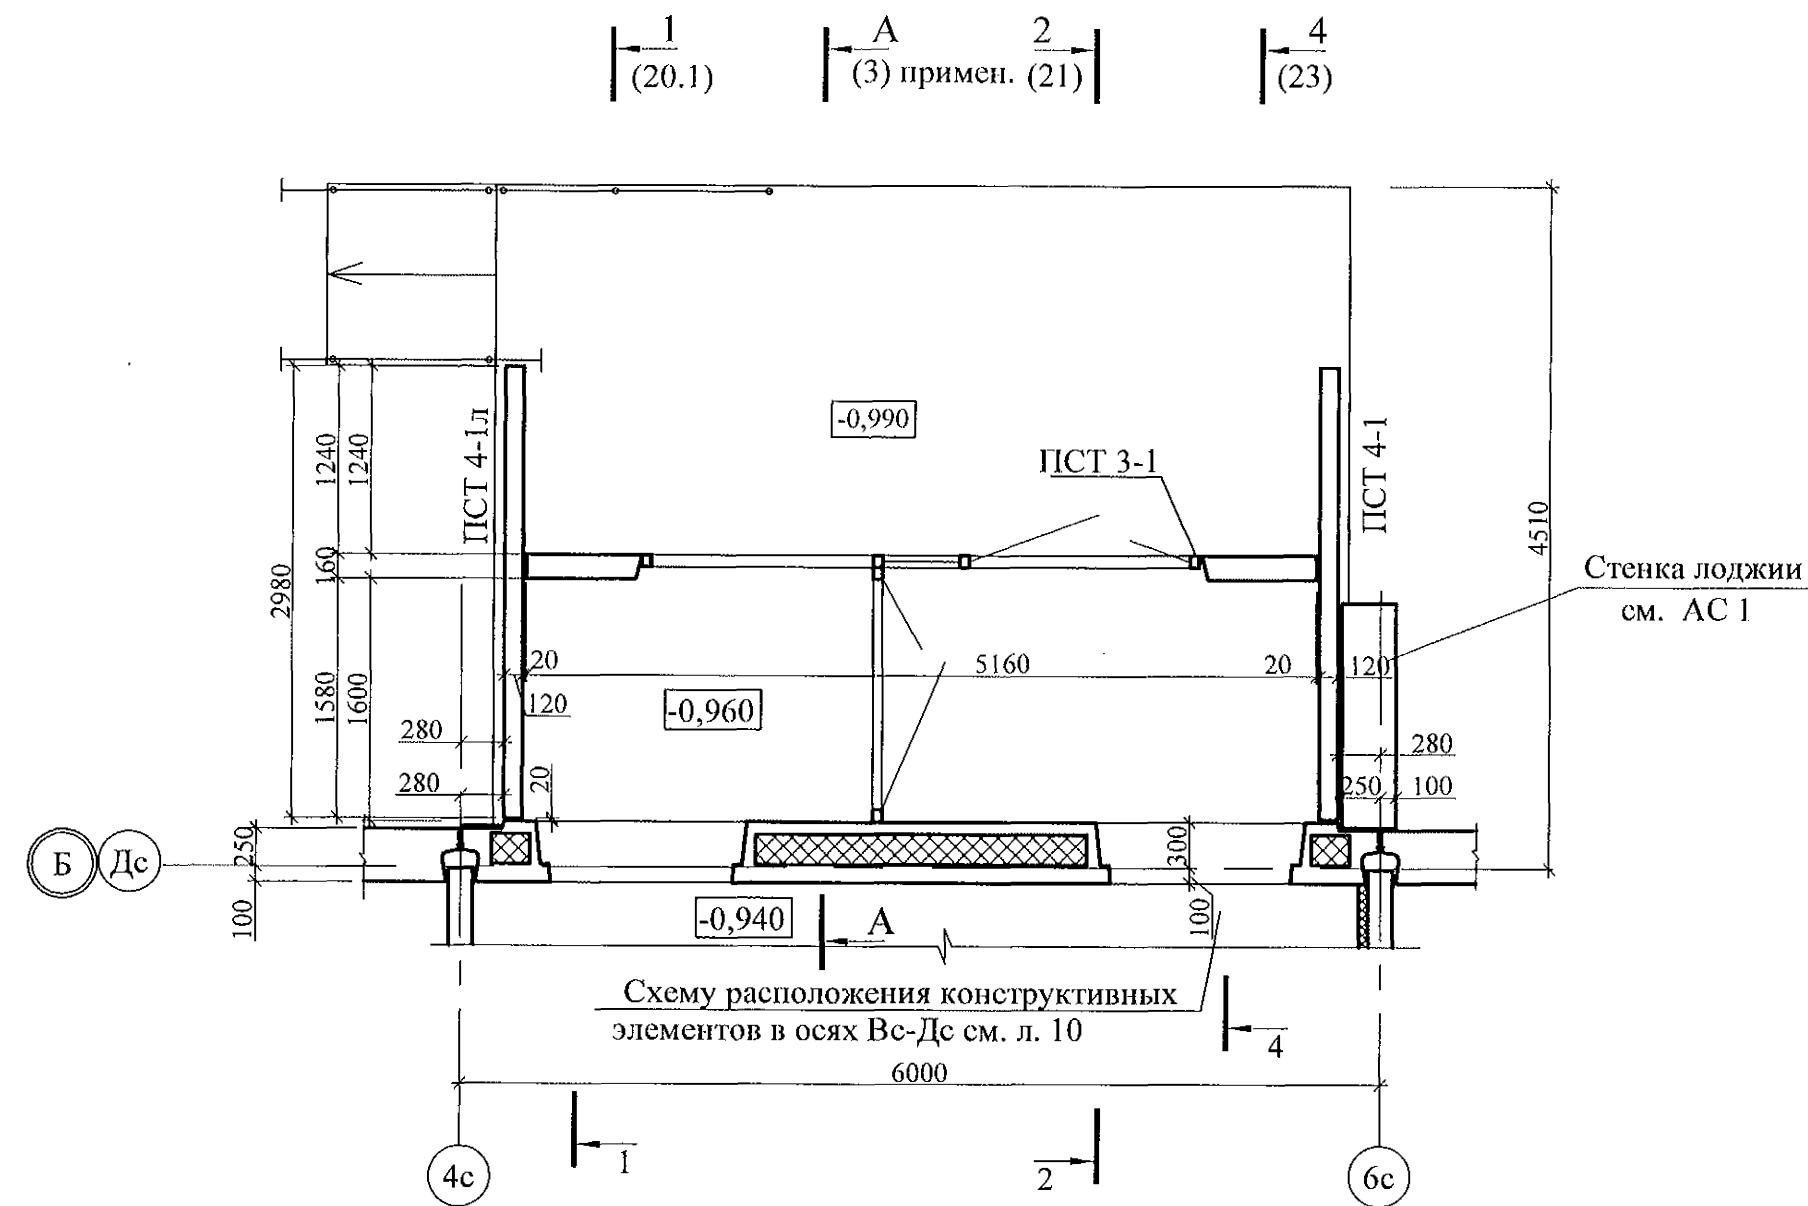

1. Общие указания см. лист 1.4.
2. Спецификацию элементов см. листы 34.1 ... 34.5
3. Знак ▼ указывает проектное положение панели.
4. Узлы см. применённые чертежи ш.805-2015-АС

						789-14-2015 - АС 3. 1
Свердловская область, г. Каменск-Уральский, пересечение улиц Каменской и Героев Отечества						
Изм.	Кол.Уч	Лист	№док	Подпись	Дата	
5	1	- 2202	8	09.21		
Исполнил	Власова					Жилой дом №14 многоэтажной застройки
Проверил	Кидралеева					Стадия
Н. контр.	Кидралеева					Лист
						Листов
						P 9.3
Схема расположения конструктивных элементов плана наружного тамбура в осях 9-8						КБ СТРОИТЕЛЬНЫЕ ТЕХНОЛОГИИ

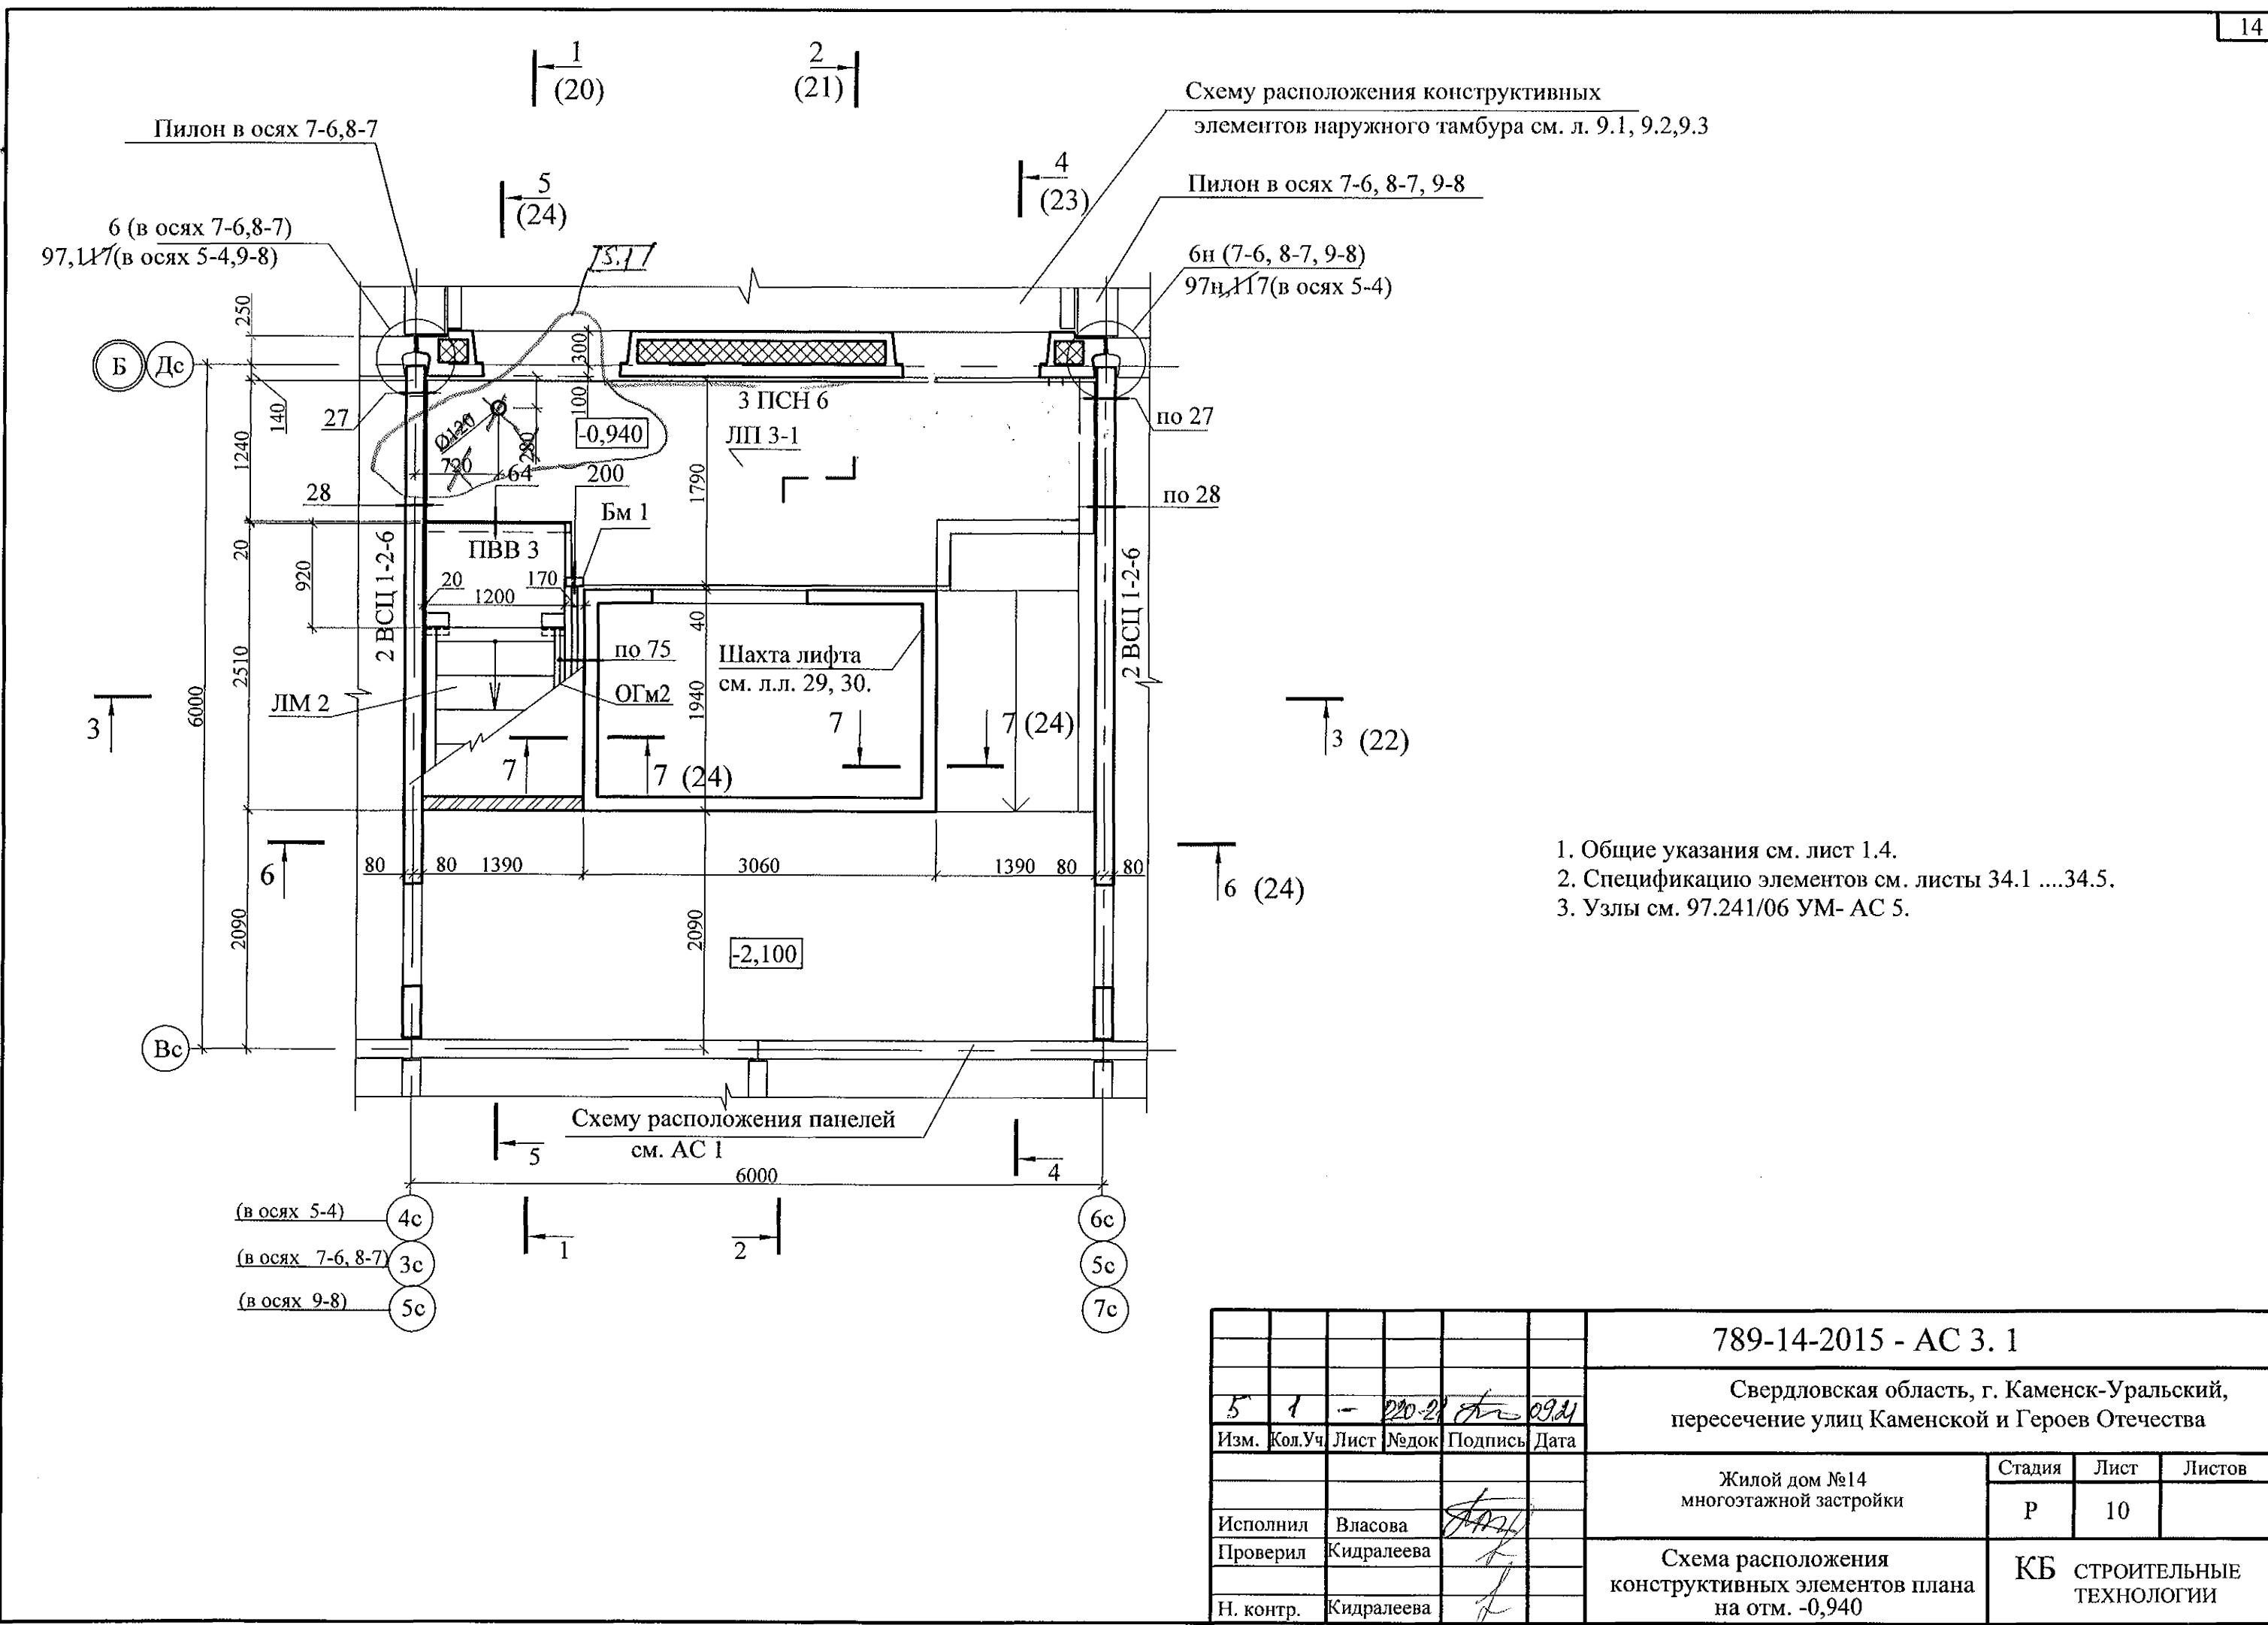

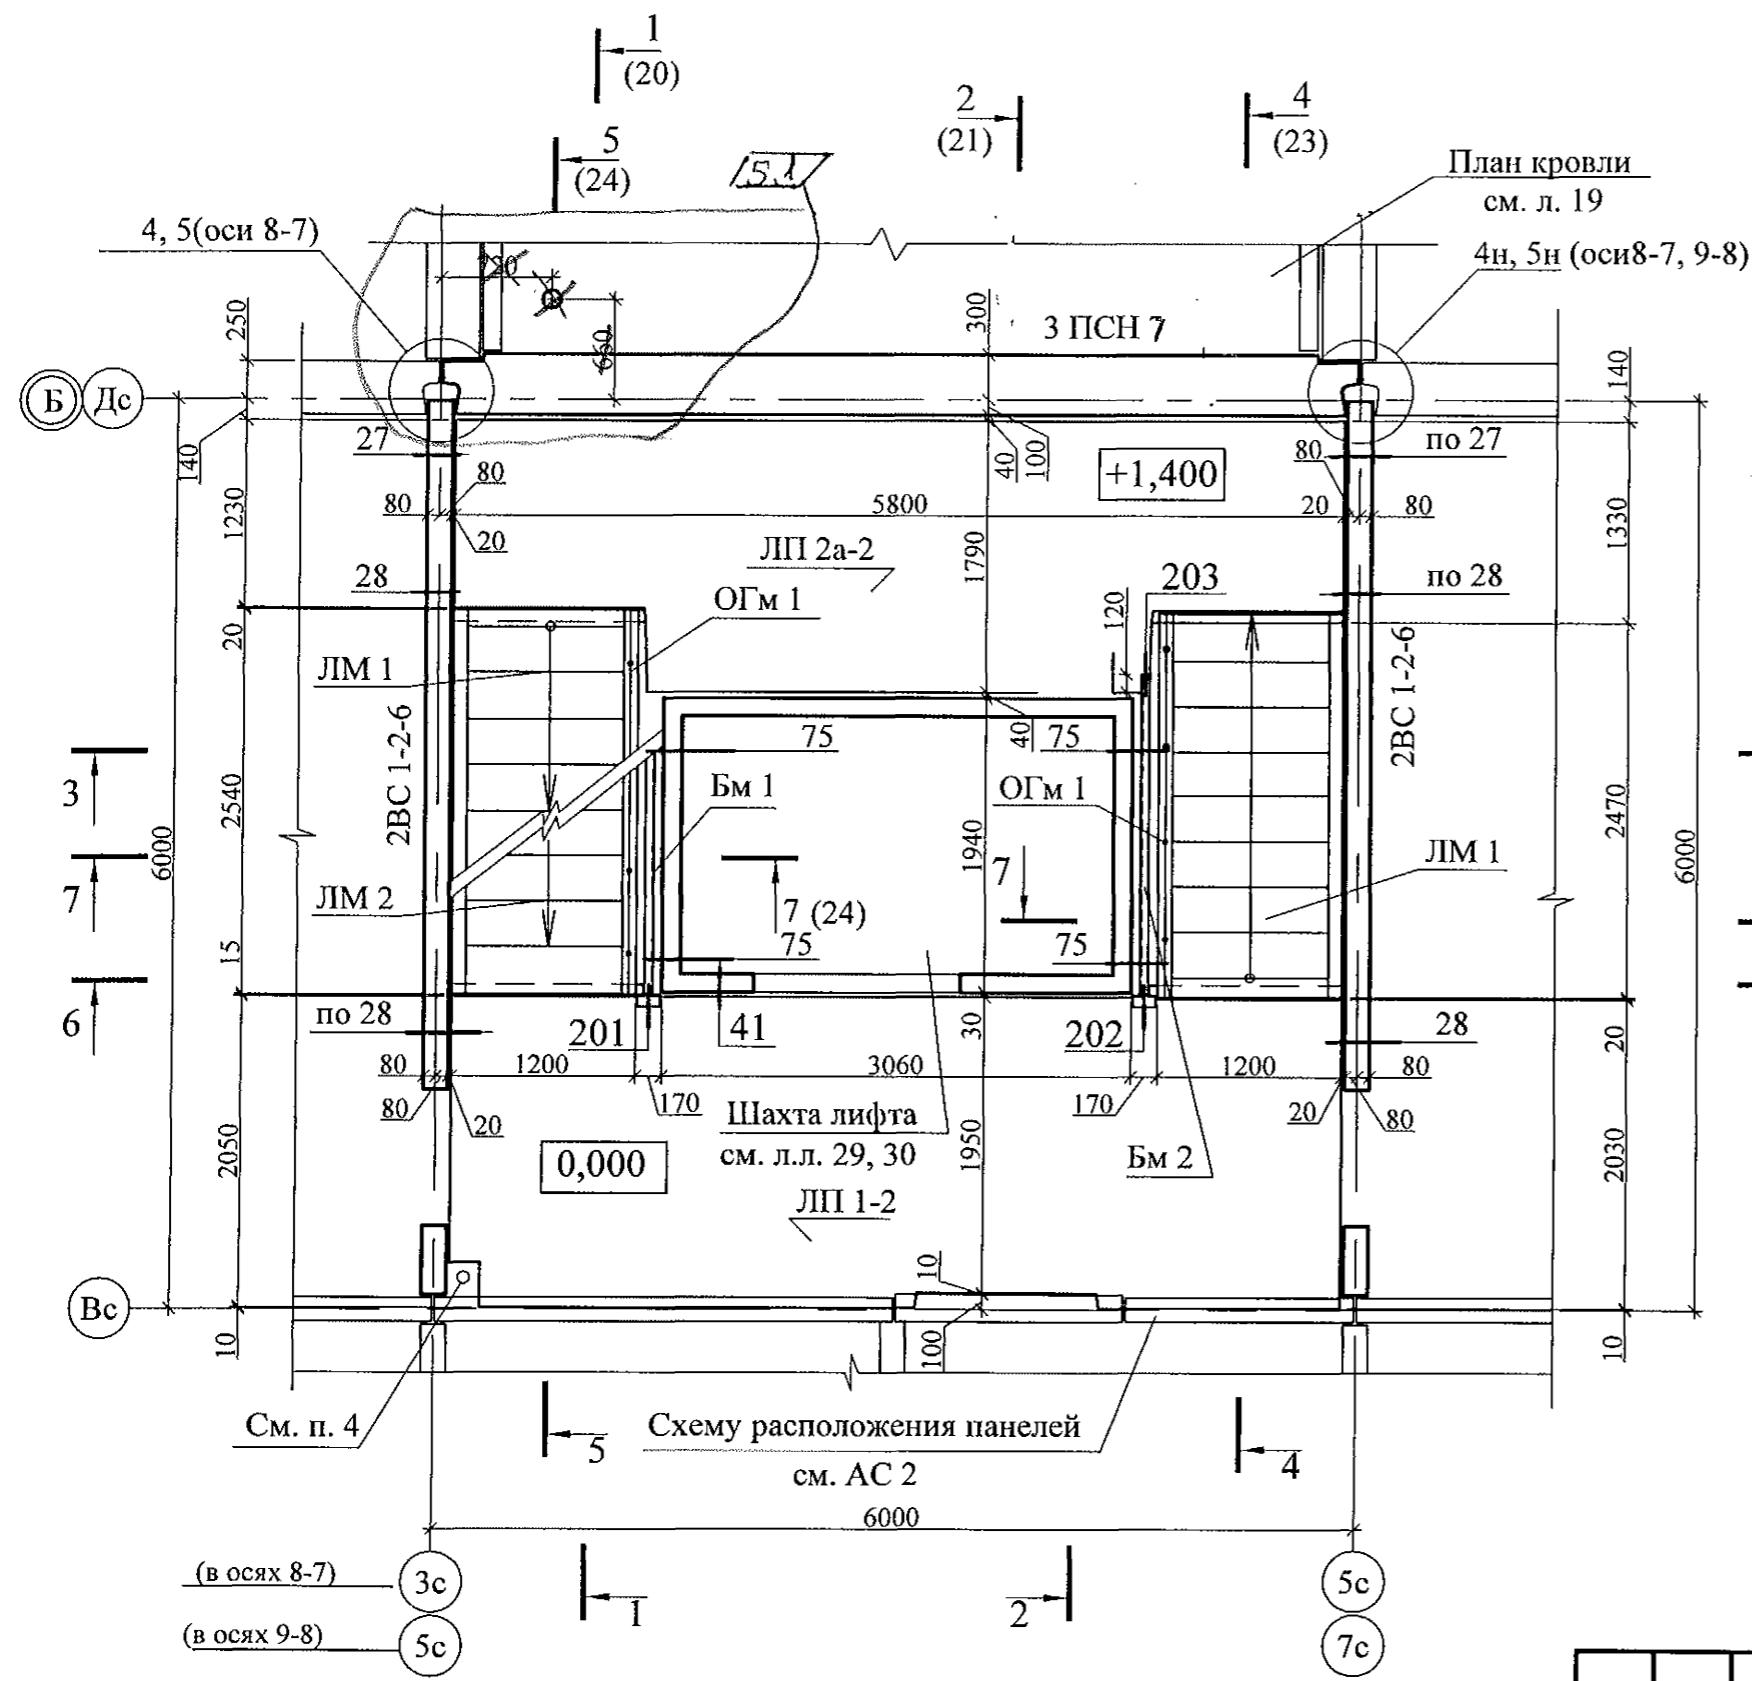

1. Общие указания см. лист 1.4.
2. Узлы см. 97.241/06 УМ - АС 5.
3. Спецификацию элементов см. листы 34.1 ... 34.5.
4. После монтажа коммуникаций отверстия в площадках заделать бетоном класса В 15 по сетке из арматурной проволоки Ø5 Бр-1.

789-14-2015 - АС 3. 1					
Свердловская область, г. Каменск-Уральский, пересечение улиц Каменской и Героев Отечества					
Изм.	Кол.Уч	Лист	Н.док	Подпись	Дата
5	1	-	97.241/06	09.21	
Исполнил	Власова				
Проверил	Кидралеева				
Н. контр.	Кидралеева				
Схема расположения конструктивных элементов плана на отм. 0,000 и +1,400 в осях 8-7, 9-8.			Жилой дом №14 многоэтажной застройки		
			Стадия		
			P	11.2	
			Лист		
			Листов		
			КБ СТРОИТЕЛЬНЫЕ ТЕХНОЛОГИИ		

Схема расположения конструктивных элементов плана типового этажа


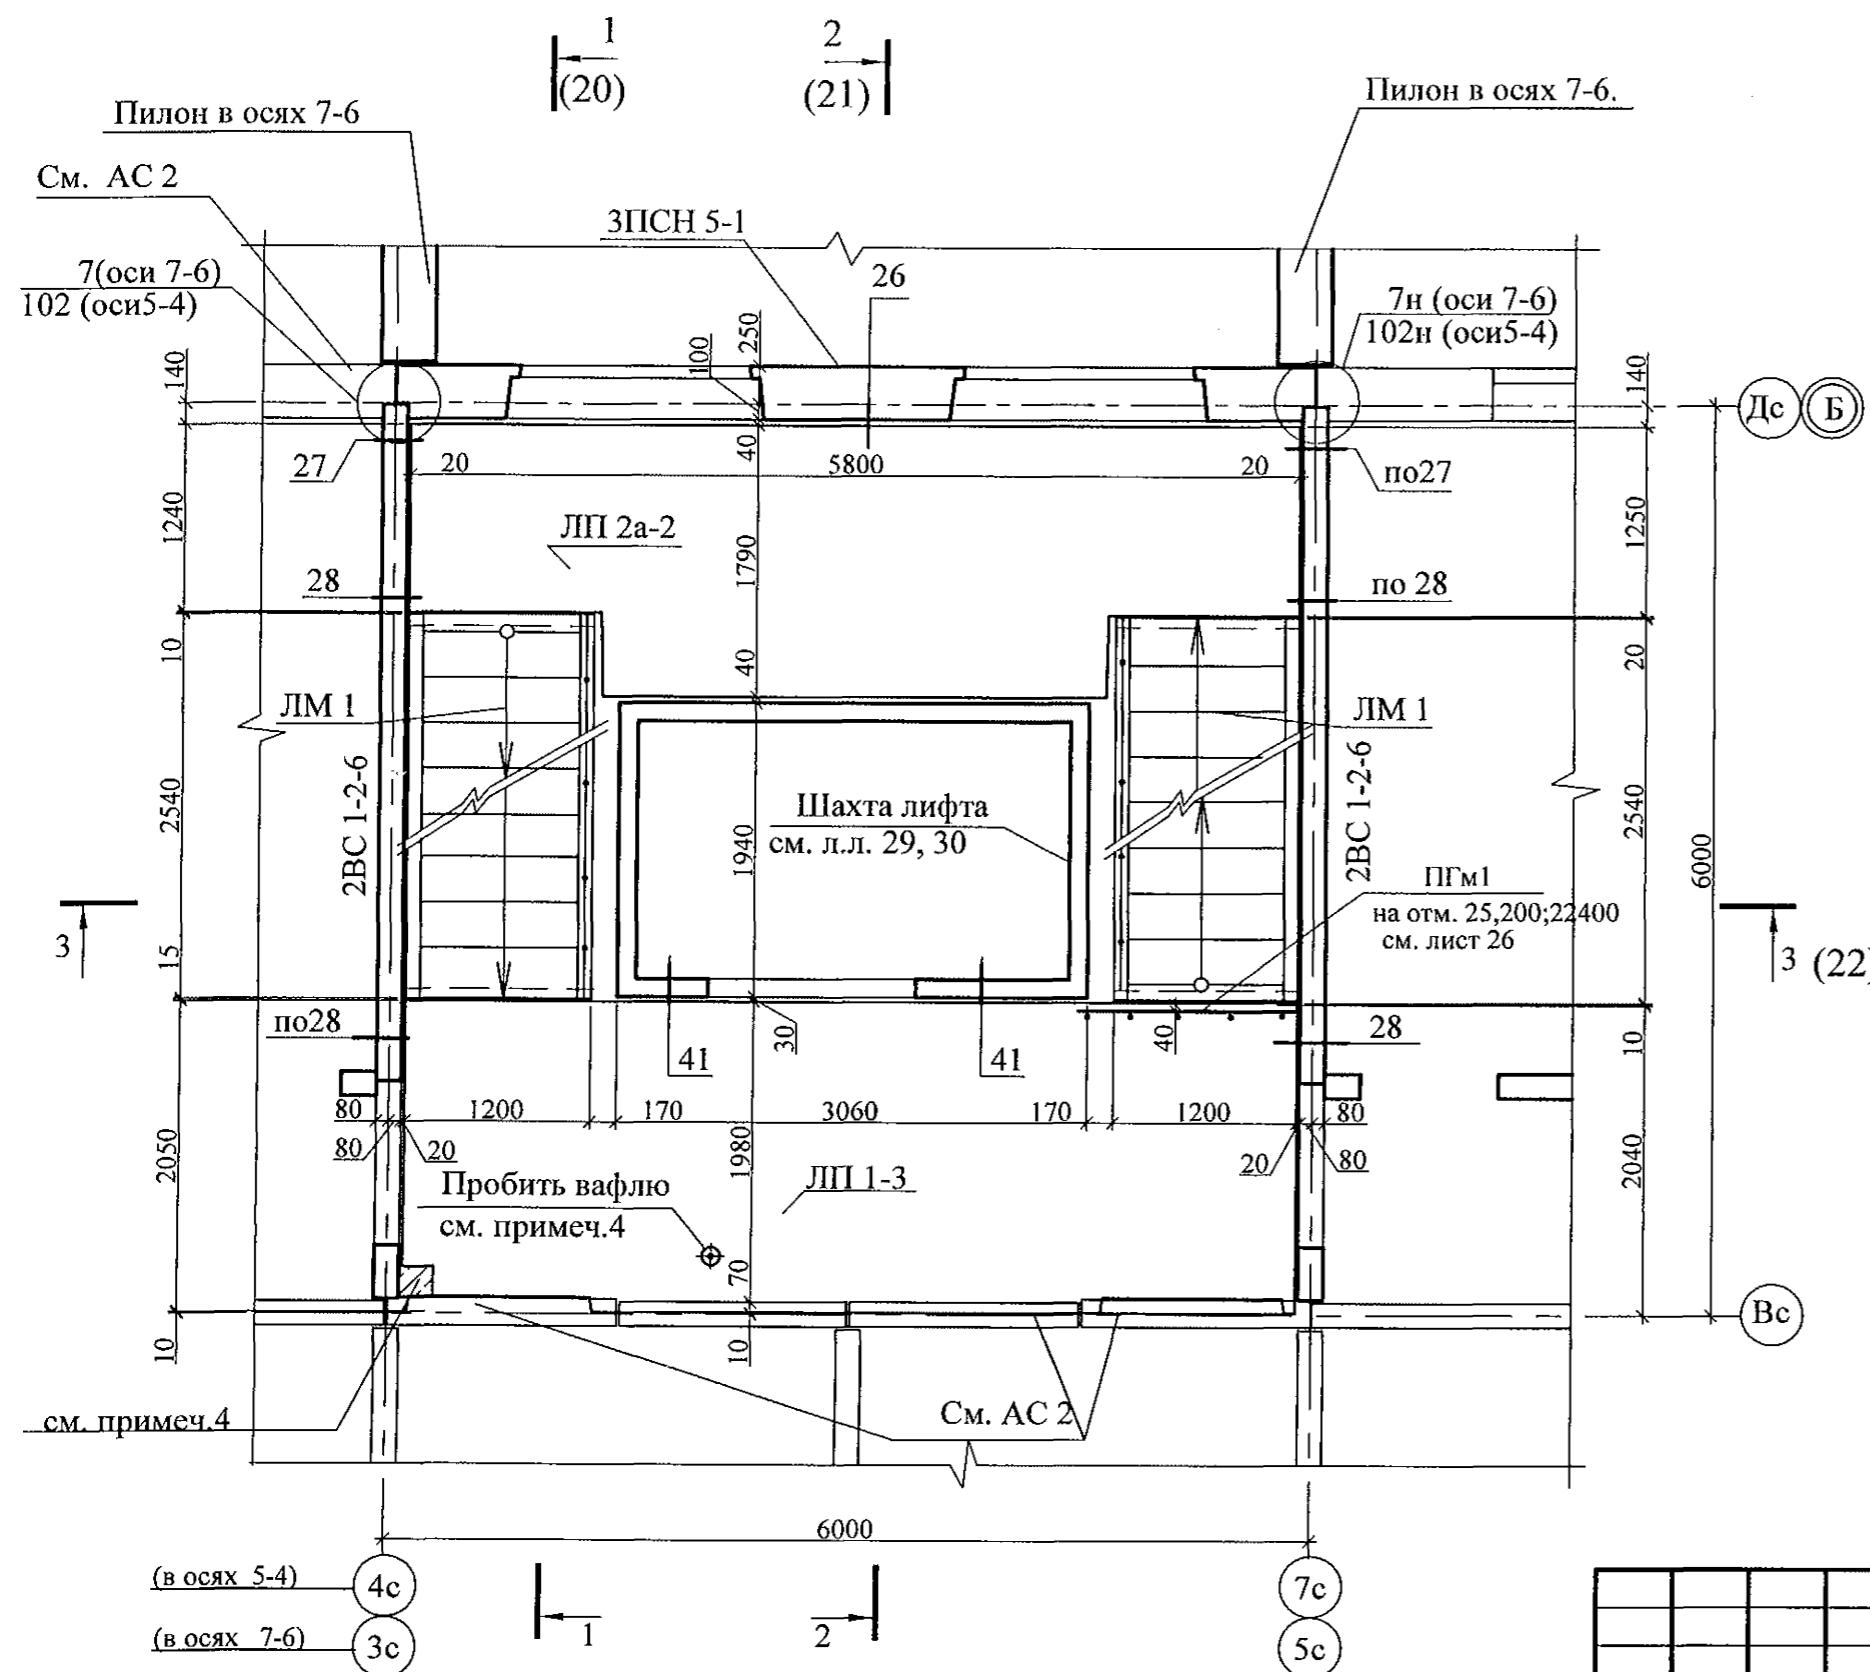


Схема расположения элементов ограждений лестницы

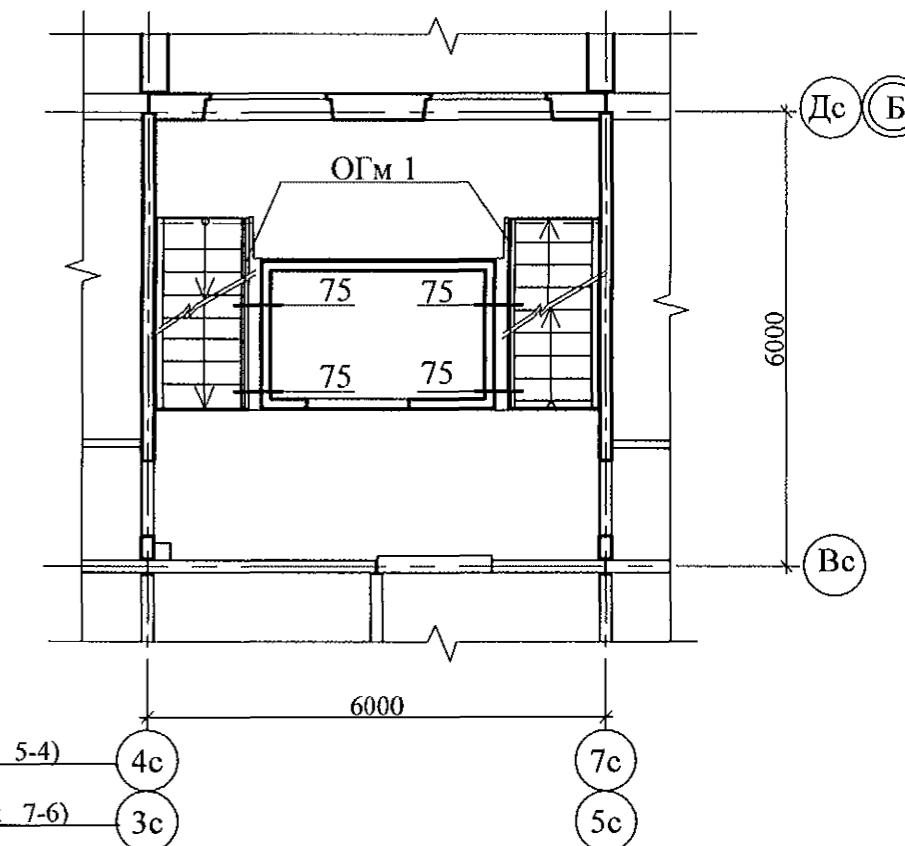

1. Общие указания см. лист 1.4.
2. Узлы см. 97.241/06 УМ - АС 5.
3. Спецификацию элементов см. листы 34.1 ... 34.5.
4. После монтажа коммуникаций отверстия в площадках замонолитить бетоном класса В 15 по сетке из арматурной проволоки Ø5 Вр-1.

789-14-2015 - АС 3. 1					
Свердловская область, г. Каменск-Уральский, пересечение улиц Каменской и Героев Отечества					
Изм.	Кол.Уч	Лист	Подок	Подпись	Дата
Исполнил	Власова				
Проверил	Кидралеева				
Н. контр.	Кидралеева				
Жилой дом №14 многоэтажной застройки					Стадия
Схема расположения конструктивных элементов плана типового этажа					Лист
Схема расположения элементов ограждений лестниц Секции в осях 5-4, 7-6					Листов
КБ СТРОИТЕЛЬНЫЕ ТЕХНОЛОГИИ					

Схема расположения конструктивных элементов плана типового этажа


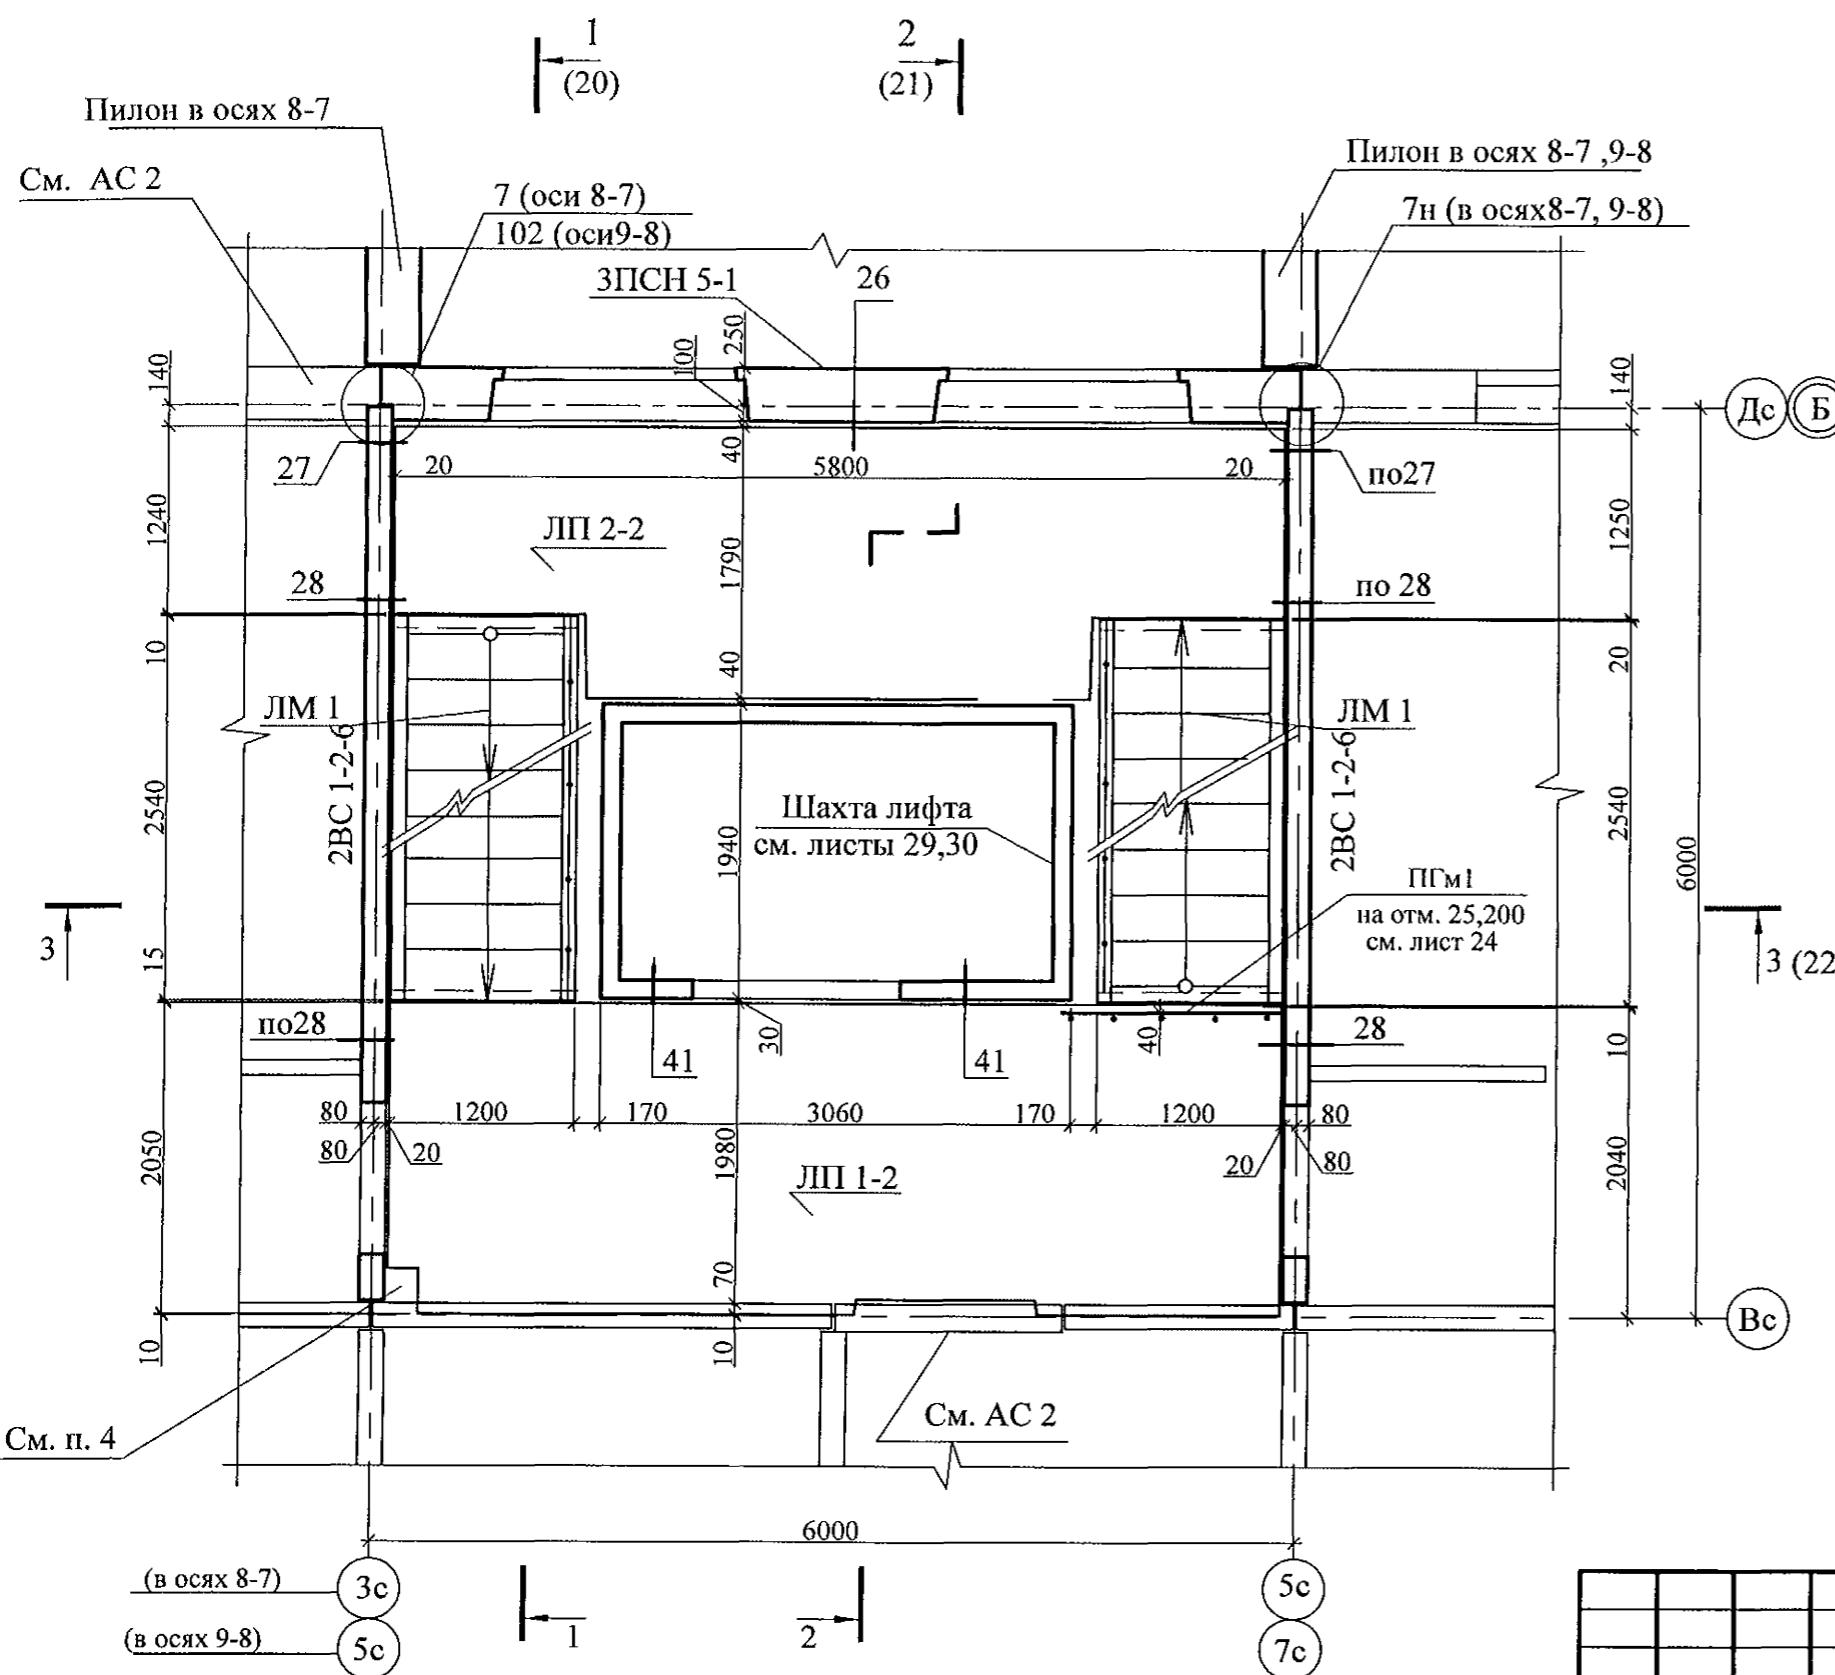



Схема расположения элементов
ограждений лестницы

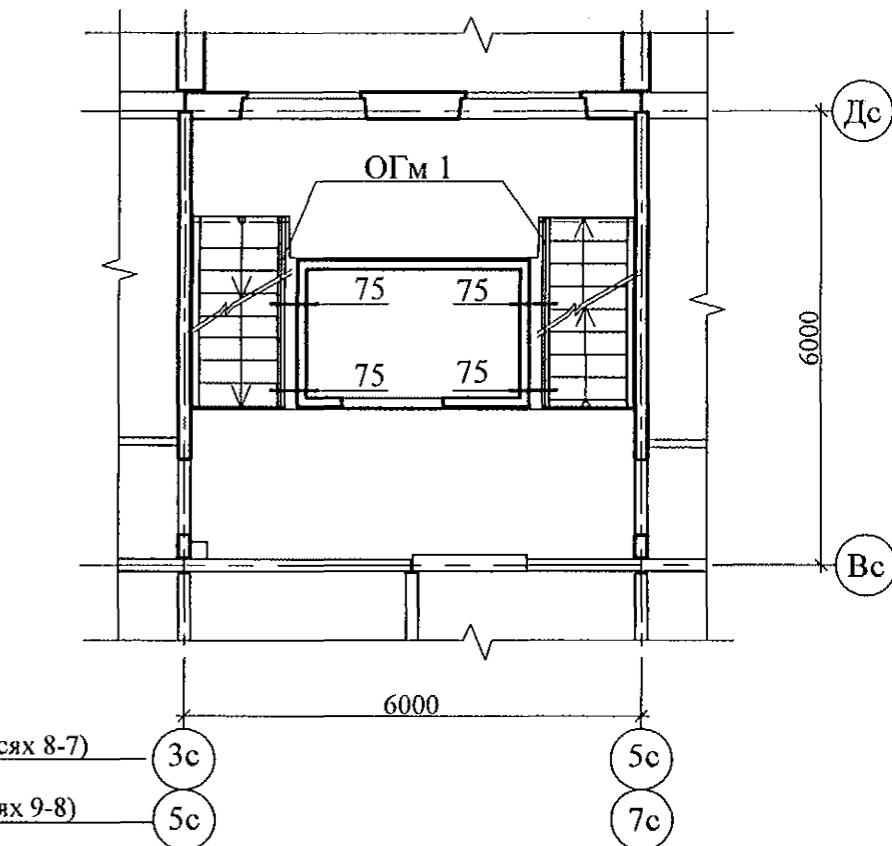


- Общие указания см. лист 1.4.
- Узлы см. 97.241/06 УМ - АС 5.
- Спецификацию элементов см. листы 34.1 ... 34.5.
- После монтажа коммуникаций отверстия в площадках замонолитить бетоном класса В 15 по сетке из арматурной проволоки Ø5 Вр-1.

789-14-2015 - АС 3. 1					
Свердловская область, г. Каменск-Уральский, пересечение улиц Каменской и Героев Отечества					
Изм.	Кол.Уч	Лист	№док	Подпись	Дата
Исполнил	Власова				
Проверил	Кидралеева				
Н. контр.	Кидралеева				
Жилой дом №14 многоэтажной застройки			Стадия	Лист	Листов
			P	12.2	
Схема расположения конструктивных элементов плана типового этажа			КБ СТРОИТЕЛЬНЫЕ ТЕХНОЛОГИИ		
Схема расположения элементов ограждений лестниц Секции в осях 8-7, 9-8.					

Схема расположения конструктивных элементов
на отм. +26,600 и +28,000

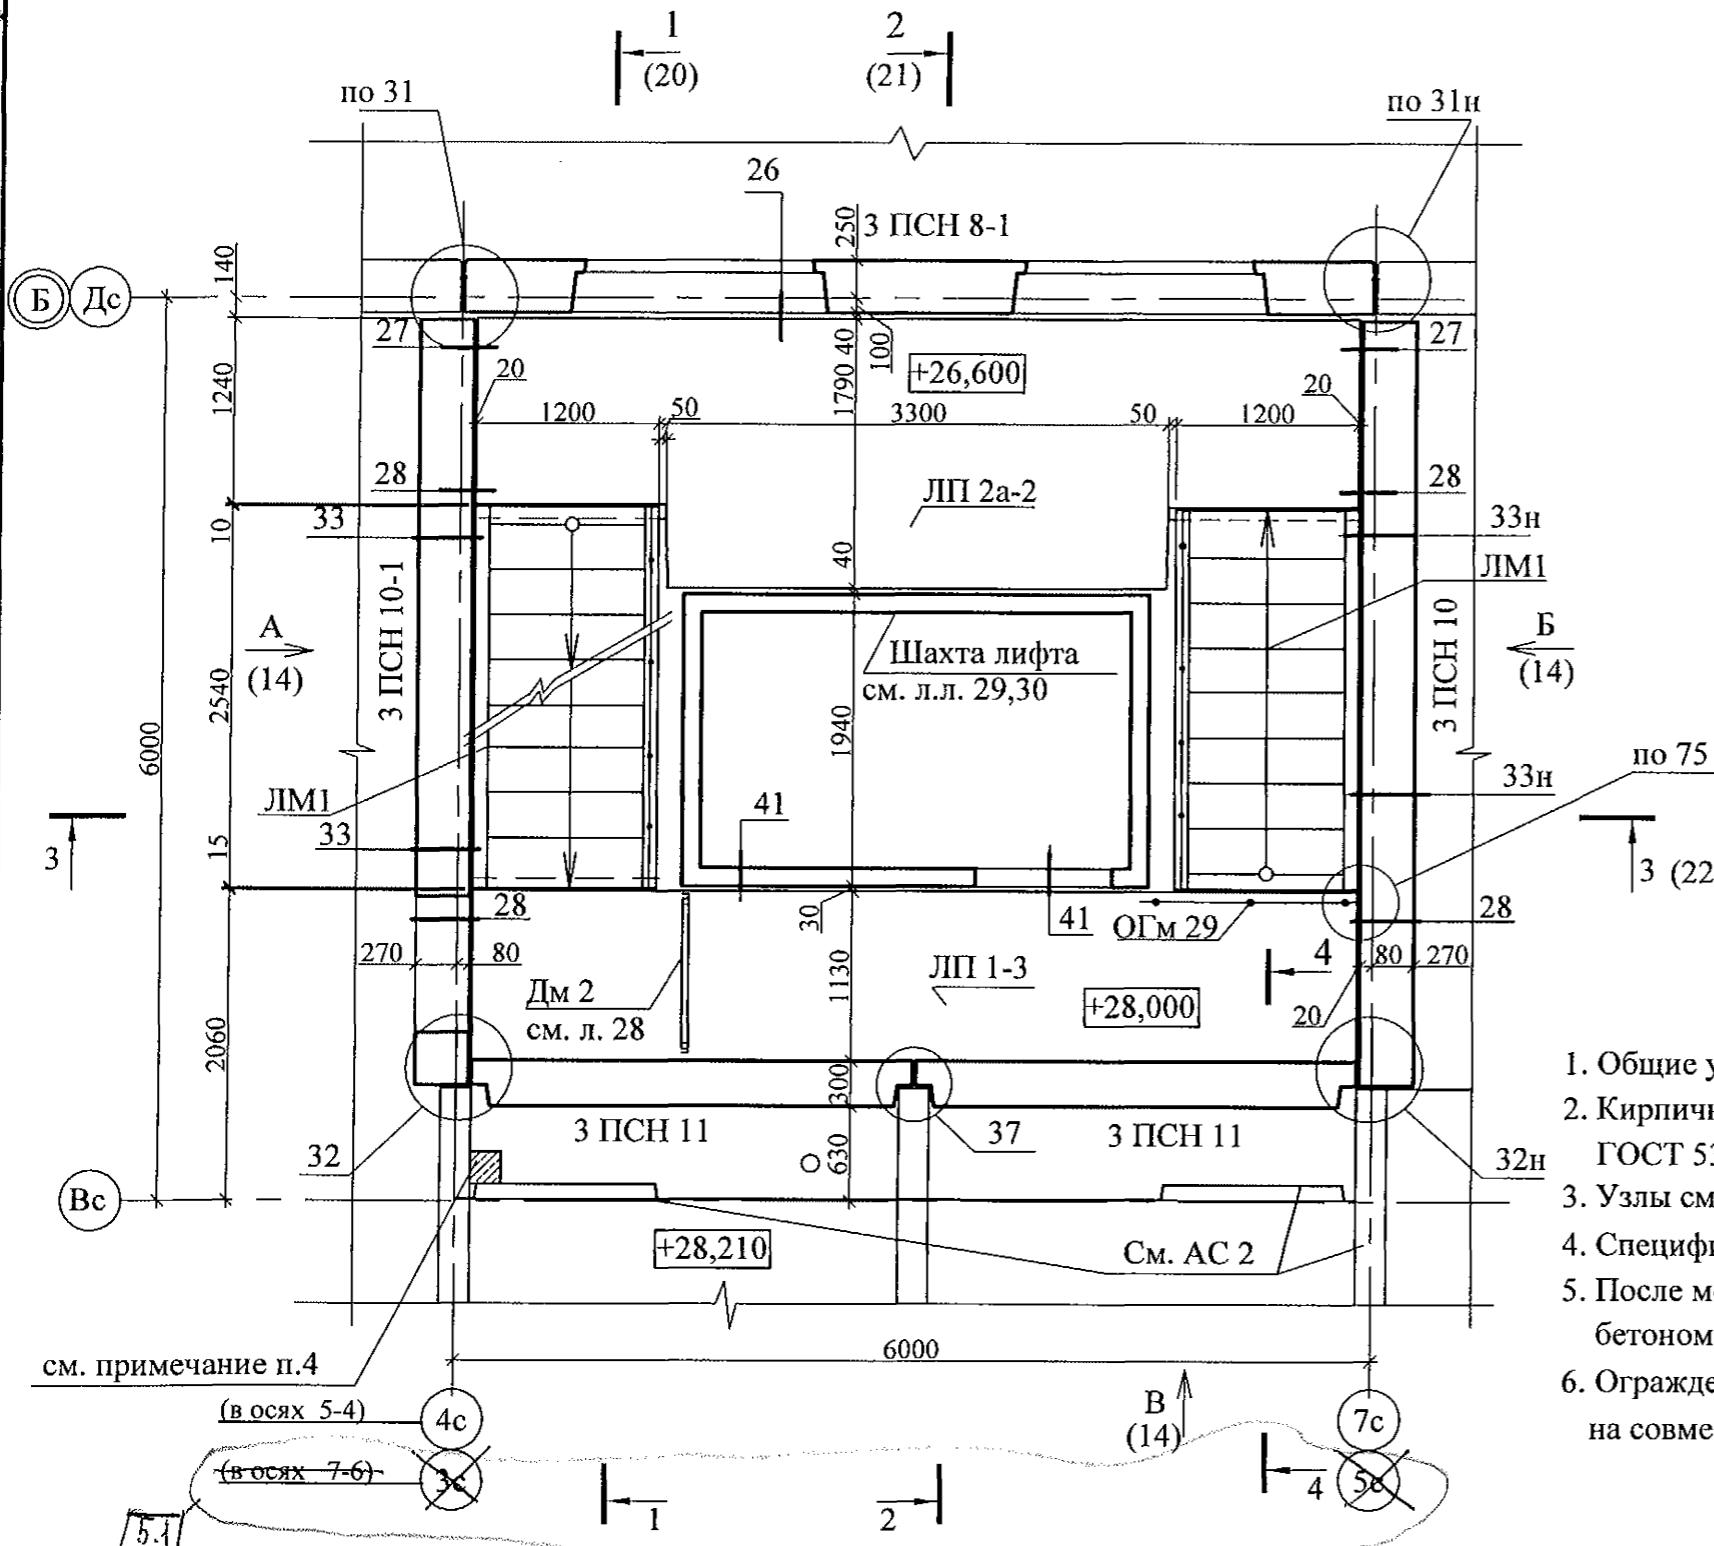


4 - 4

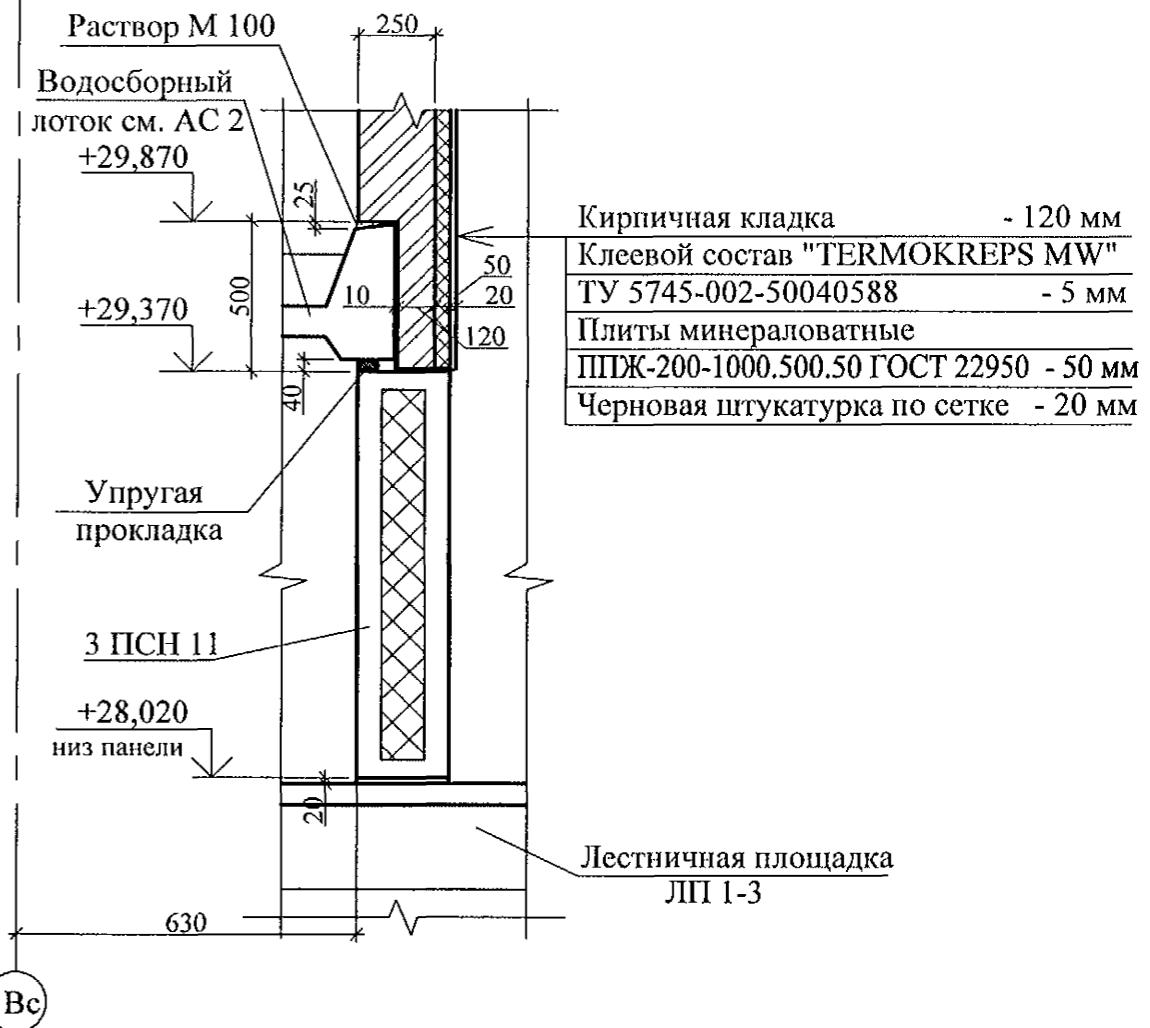


- Общие указания см. лист 1.4.
- Кирпичную кладку выполнять под расшивку из кирпича КР-л по 250x120x65/1НФ/100/2,0/50/ ГОСТ 530-2012 на цементно-песчаном растворе М100.
- Узлы см. 97. 241/06 УМ - АС 5.
- Спецификацию элементов см. листы 34.1 ... 34.5.
- После монтажа коммуникаций отверстия в площадках замонолитить бетоном класса В 15 по сетке из арматурной проволоки Ø5 Вр-1.
- Ограждение ОГм 29 крепить к лестничной площадке дюбелями или анкерами на совместное усилие 1 кН.

789-14-2015 - АС 3. 1				
Свердловская область, г. Каменск-Уральский, пересечение улиц Каменской и Героев Отечества				
Изм.	Кол.Уч	Лист	Недок	Подпись
5	1	- 2021	821	Дата
Исполнил	Власова			
Проверил	Кидралеева			
Н. контр.	Кидралеева			
Жилой дом №14 многоэтажной застройки				Стадия
Схема расположения конструктивных элементов плана на отм. +26,600; +28,000				Лист
Секции в осях 5-4, 7-6				Листов
КБ СТРОИТЕЛЬНЫЕ ТЕХНОЛОГИИ				P 13.1

Схема расположения конструктивных элементов
на отм. +26,600 и +28,000

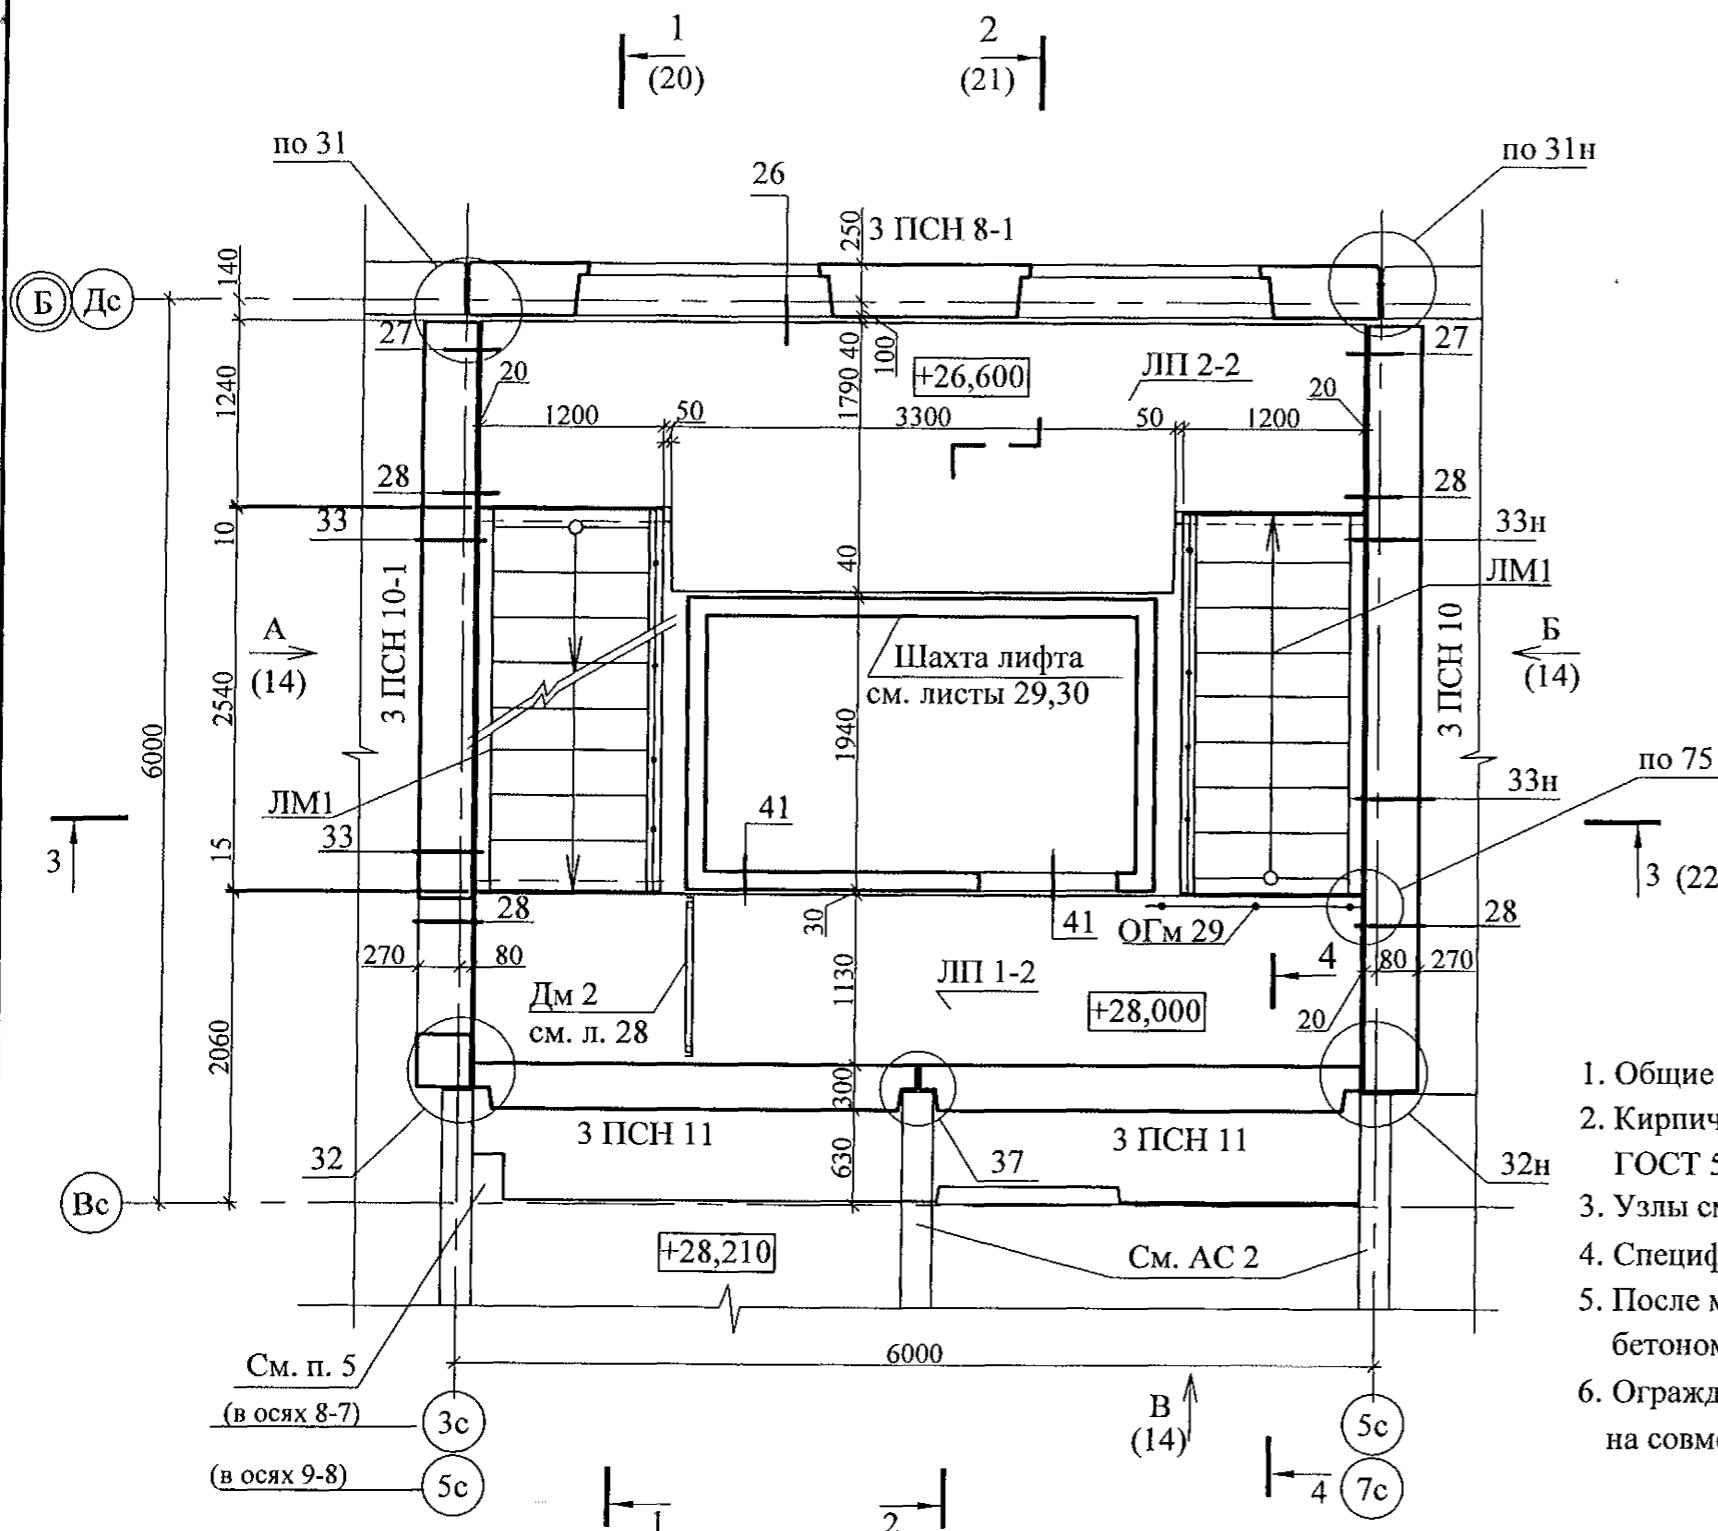


4 - 4

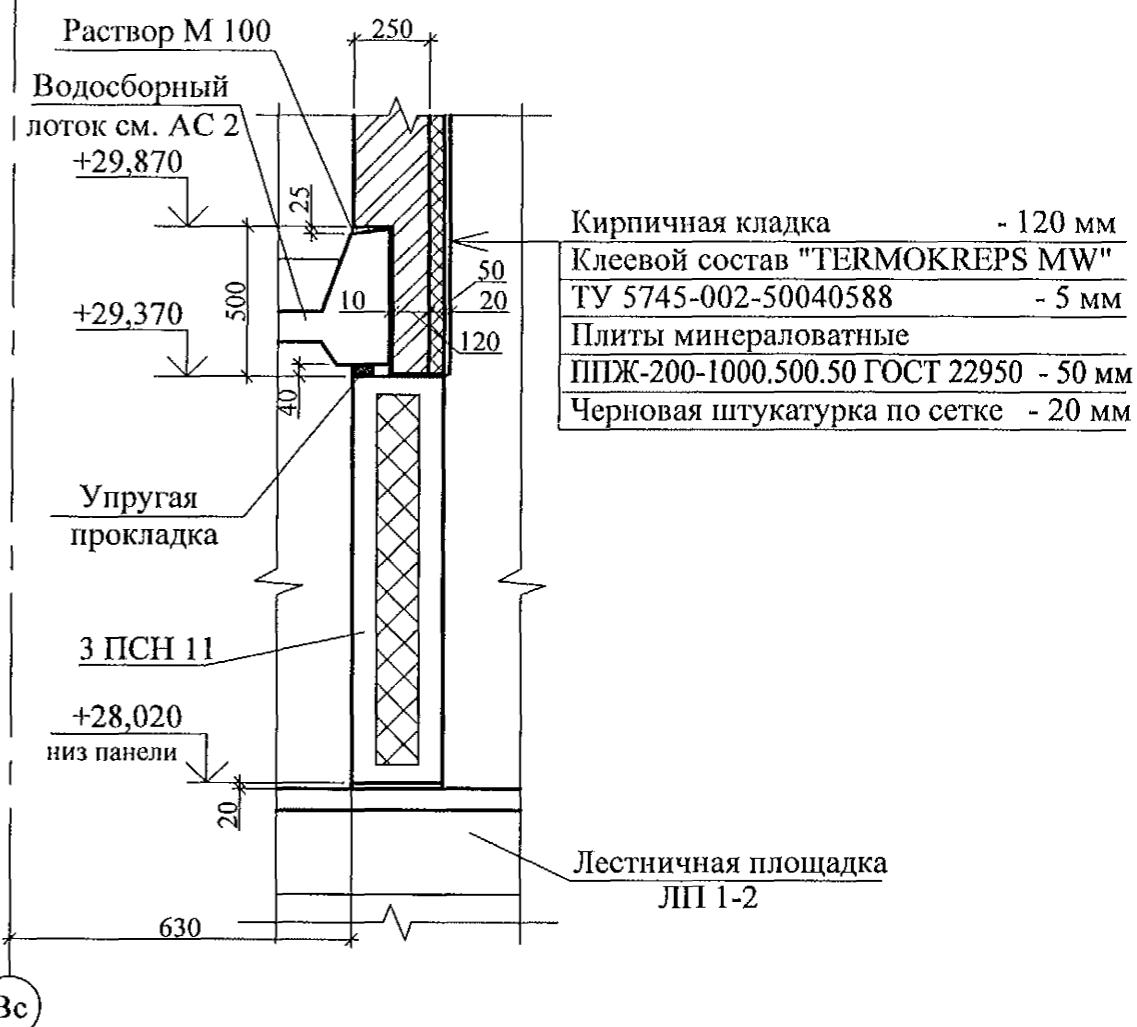


- Общие указания см. лист 1.4.
- Кирпичную кладку выполнять под расшивку из кирпича КР-л-по 250x120x65/1НФ/100/2,0/50/ ГОСТ 530-2012 на цементно-песчаном растворе М100.
- Узлы см. 97. 241/06 УМ - АС 5.
- Спецификацию элементов см. листы 34.1 ... 34.5.
- После монтажа коммуникаций отверстия в площадках замонолитить бетоном класса В 15 по сетке из арматурной проволоки Ø5 Вр-1.
- Ограждение ОГм 29 крепить к лестничной площадке дюбелями или анкерами на совместное усилие 1 кН.

789-14-2015 - АС 3. 1					
Свердловская область, г. Каменск-Уральский, пересечение улиц Каменской и Героев Отечества					
Изм.	Кол.Уч	Лист	№док	Подпись	Дата
Исполнил	Власова	<i>Л.П.</i>			
Проверил	Кидралеева	<i>Л.П.</i>			
Н. контр.	Кидралеева	<i>Л.П.</i>			
Жилой дом №14 многоэтажной застройки					Стадия Лист Листов
					P 13.2
Схема расположения конструктивных элементов плана на отм. +26,600; +28,000					КБ СТРОИТЕЛЬНЫЕ ТЕХНОЛОГИИ
Секции в осях 8-7, 9-8					

Схема расположения конструктивных элементов
на отм. +26,600 и +28,000

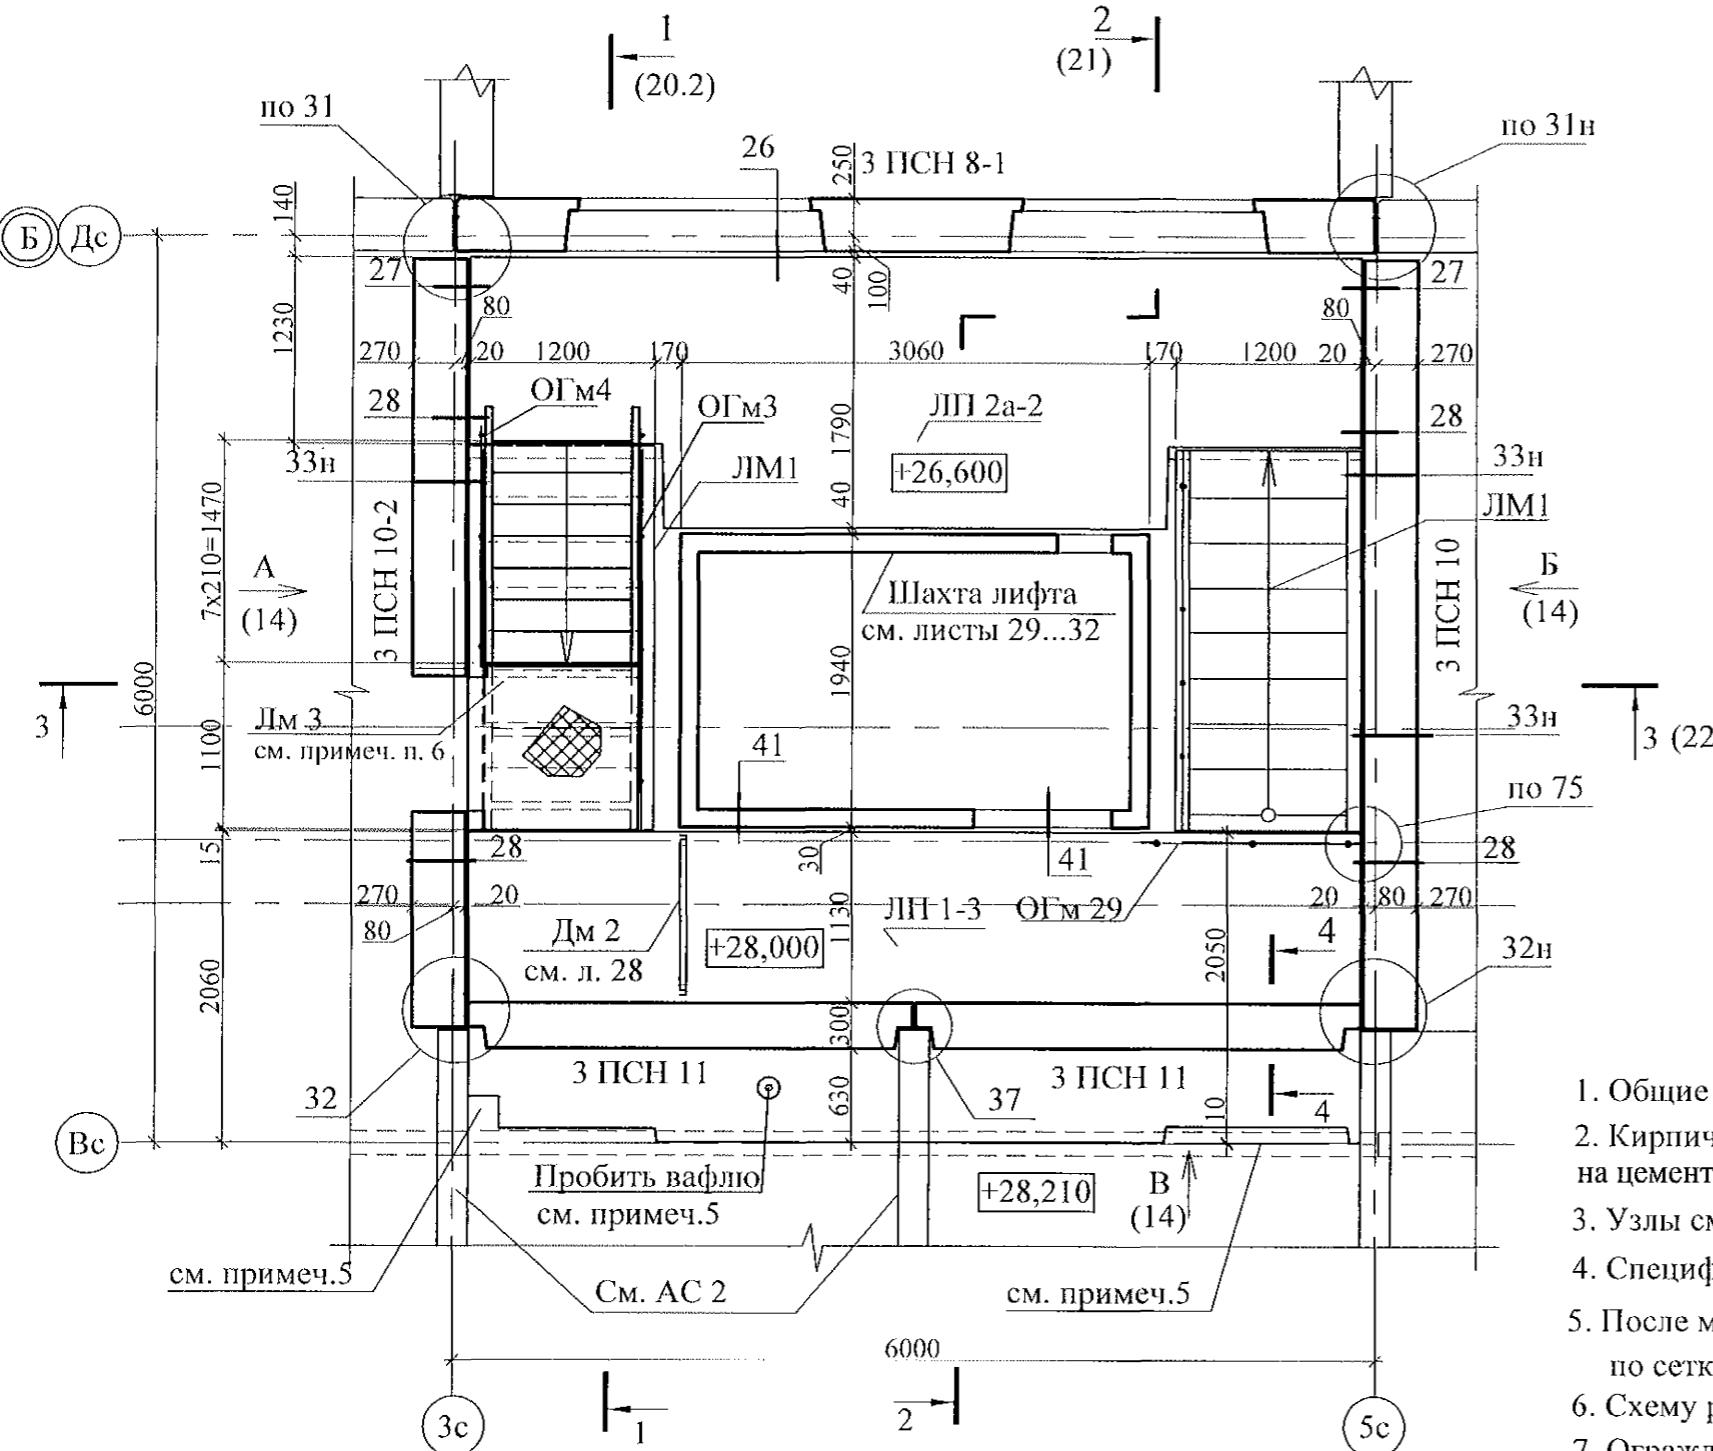


4 - 4

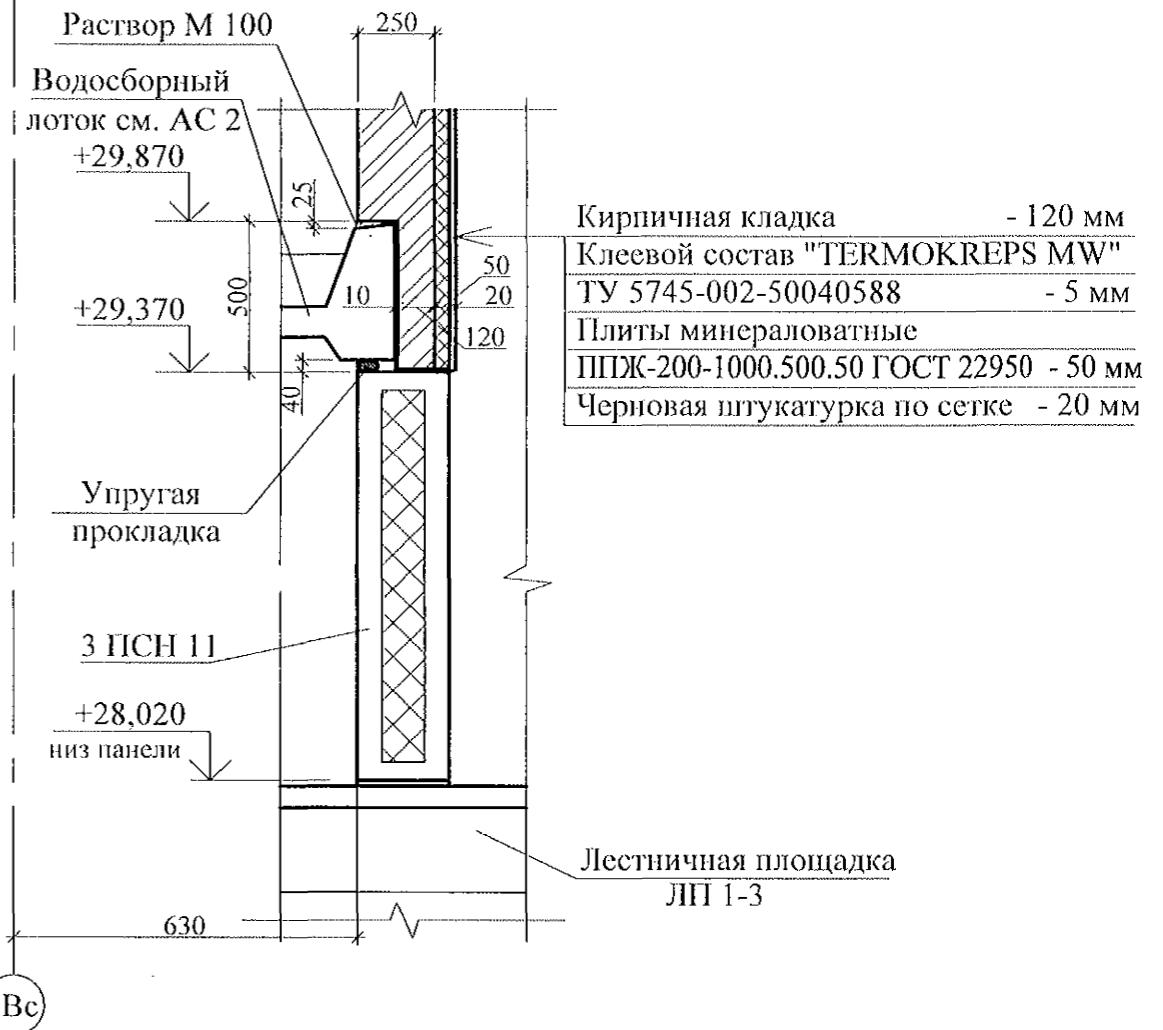


- Общие указания см. лист 1.4.
- Кирпичную кладку выполнять из кирпича КР-р-по 250x120x65/1НФ/100/2,0/50/ГОСТ 530-2012 на цементно-песчаном растворе М50 под расшивку с последующей покраской силиконовой краской.
- Узлы см. 97. 241/06 УМ - АС 5.
- Спецификацию элементов см. листы 34.1 ... 34.5.
- После монтажа коммуникаций отверстия в площадках заделать бетоном класса В 15 по сетке из арматурной проволоки 5- Вр500.
- Схему расположения элементов лестницы Лм3 см. л. 748-44-2014-АС3.1 - 34
- Ограждение ОГм 29 крепить к лестничной площадке дюбелями или анкерами на совместное усилие 1 кН.

789-14-2015 - АС 3. 1					
Свердловская область, г. Каменск-Уральский, пересечение улиц Каменской и Героев Отечества					
Изм.	Н.о.	Лист	Подок.	Подпись	Дата
5	—	220.21	2921		
Исполнил	Власова				
Проверил	Кидраleeva				
Н. контр.	Кидраleeva				
Жилой дом №14 многоэтажной застройки				Стадия	Лист
				P	13.3
Схема расположения конструктивных элементов плана на отм. +26,600; +28,000 в осях 7-6.				КБ СТРОИТЕЛЬНЫЕ ТЕХНОЛОГИИ	


Вид А
в осях 5-4, 8-7, 9-8.

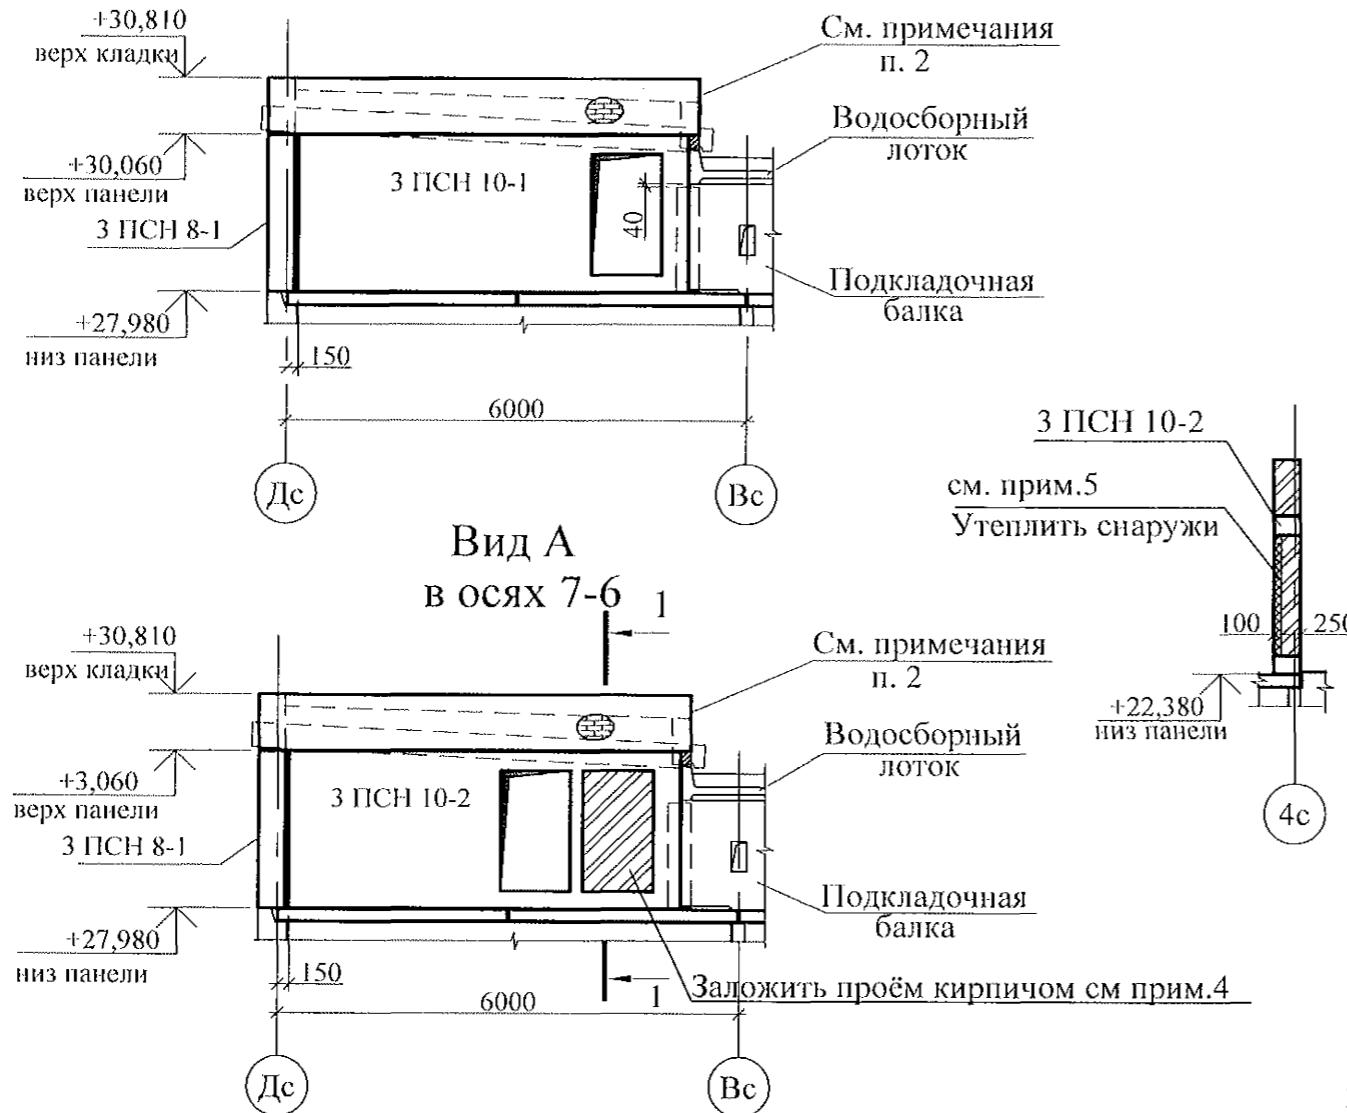

Вид Б

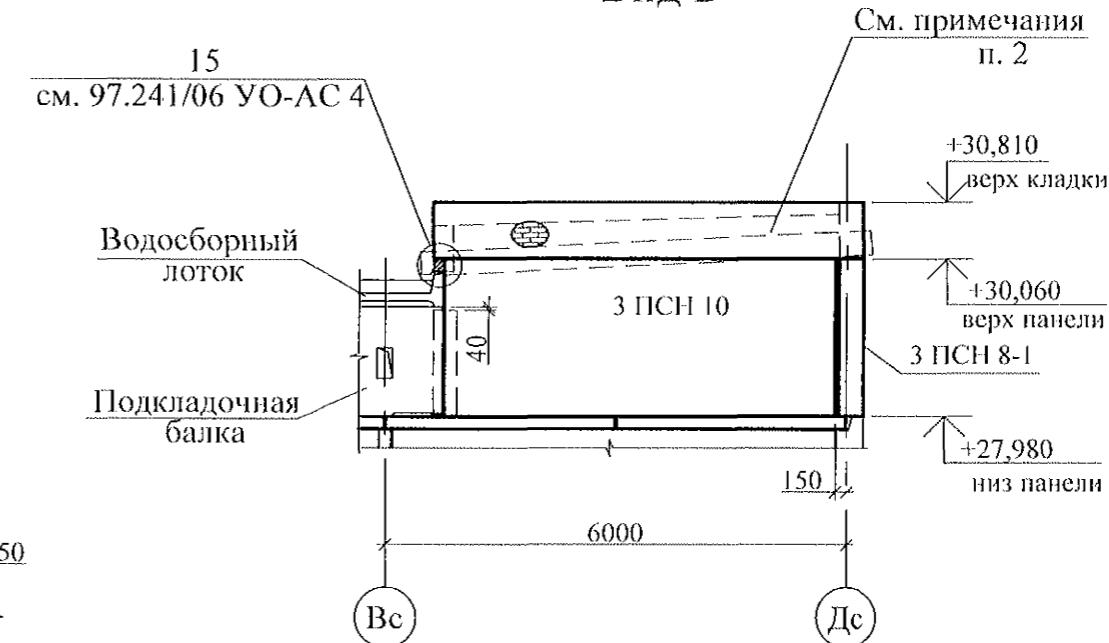




Вид В

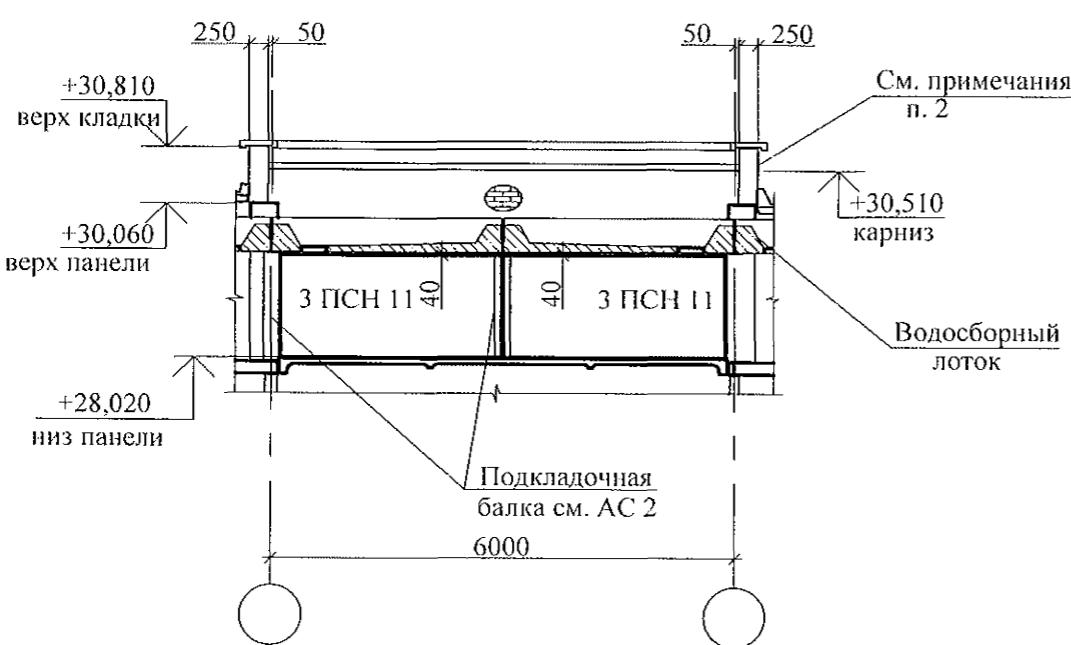

1. Спецификацию элементов см. листы 34.1 ... 34.5
2. Кирпичную кладку выполнять под расшивку из кирпича КР-л-по 250x120x65/1НФ/100/2,0/50/ ГОСТ 530-2012 на цементно-песчаном растворе М50.
3. Данный лист см. совместно с л. 13.1, 13.2.
4. Проём заложить кирпичом КР-р-по 250x120x65 /1НФ/100/2,0/50/ГОСТ 530-2012 на растворе М 50 и утеплить плитами ППС25-Р-А-1000x1000x100 ГОСТ 15588-2014 толщиной 100 мм., с последующей штукатуркой по сетке "Рабица".

789-14-2015 - АС 3. 1					
Свердловская область, г. Каменск-Уральский, пересечение улиц Каменской и Героев Отечества					
Изм.	Кол.Уч.	Лист	Недок	Подпись	Дата
5	-	зам	20-21	09.21	
Исполнил	Власова				
Проверил	Кидралеева				
Н. контр.	Кидралеева				
Жилой дом №14 многоэтажной застройки				Стадия	Лист
				P	14
Схема расположения конструктивных элементов плана на отм. +26,600; +28,000				КБ СТРОИТЕЛЬНЫЕ ТЕХНОЛОГИИ	
Виды А, Б, В					

Схема расположения плит покрытия

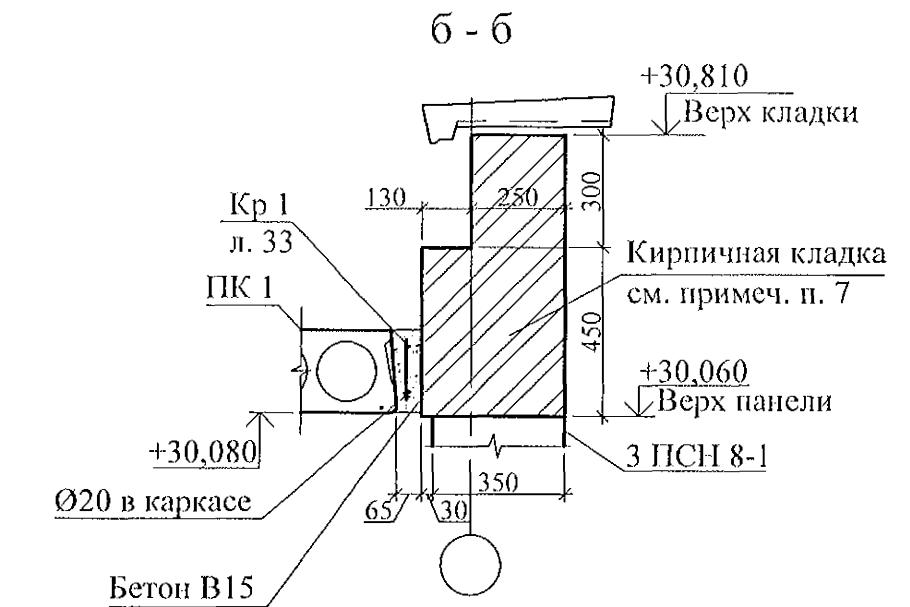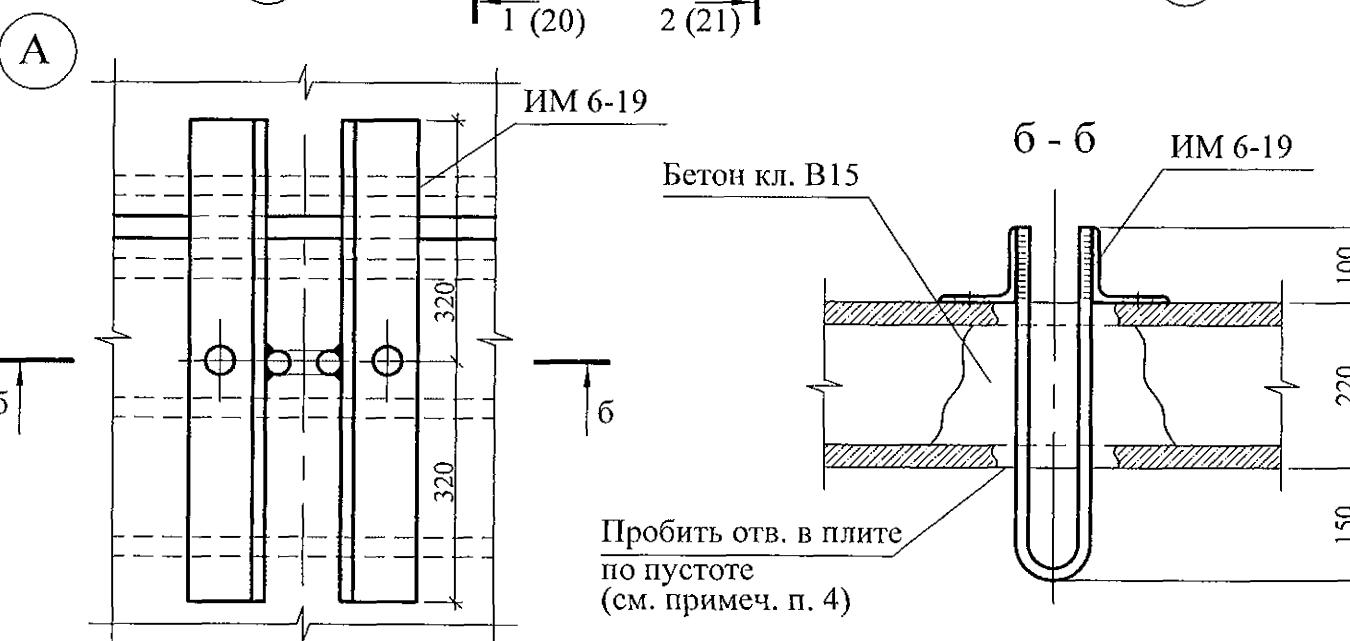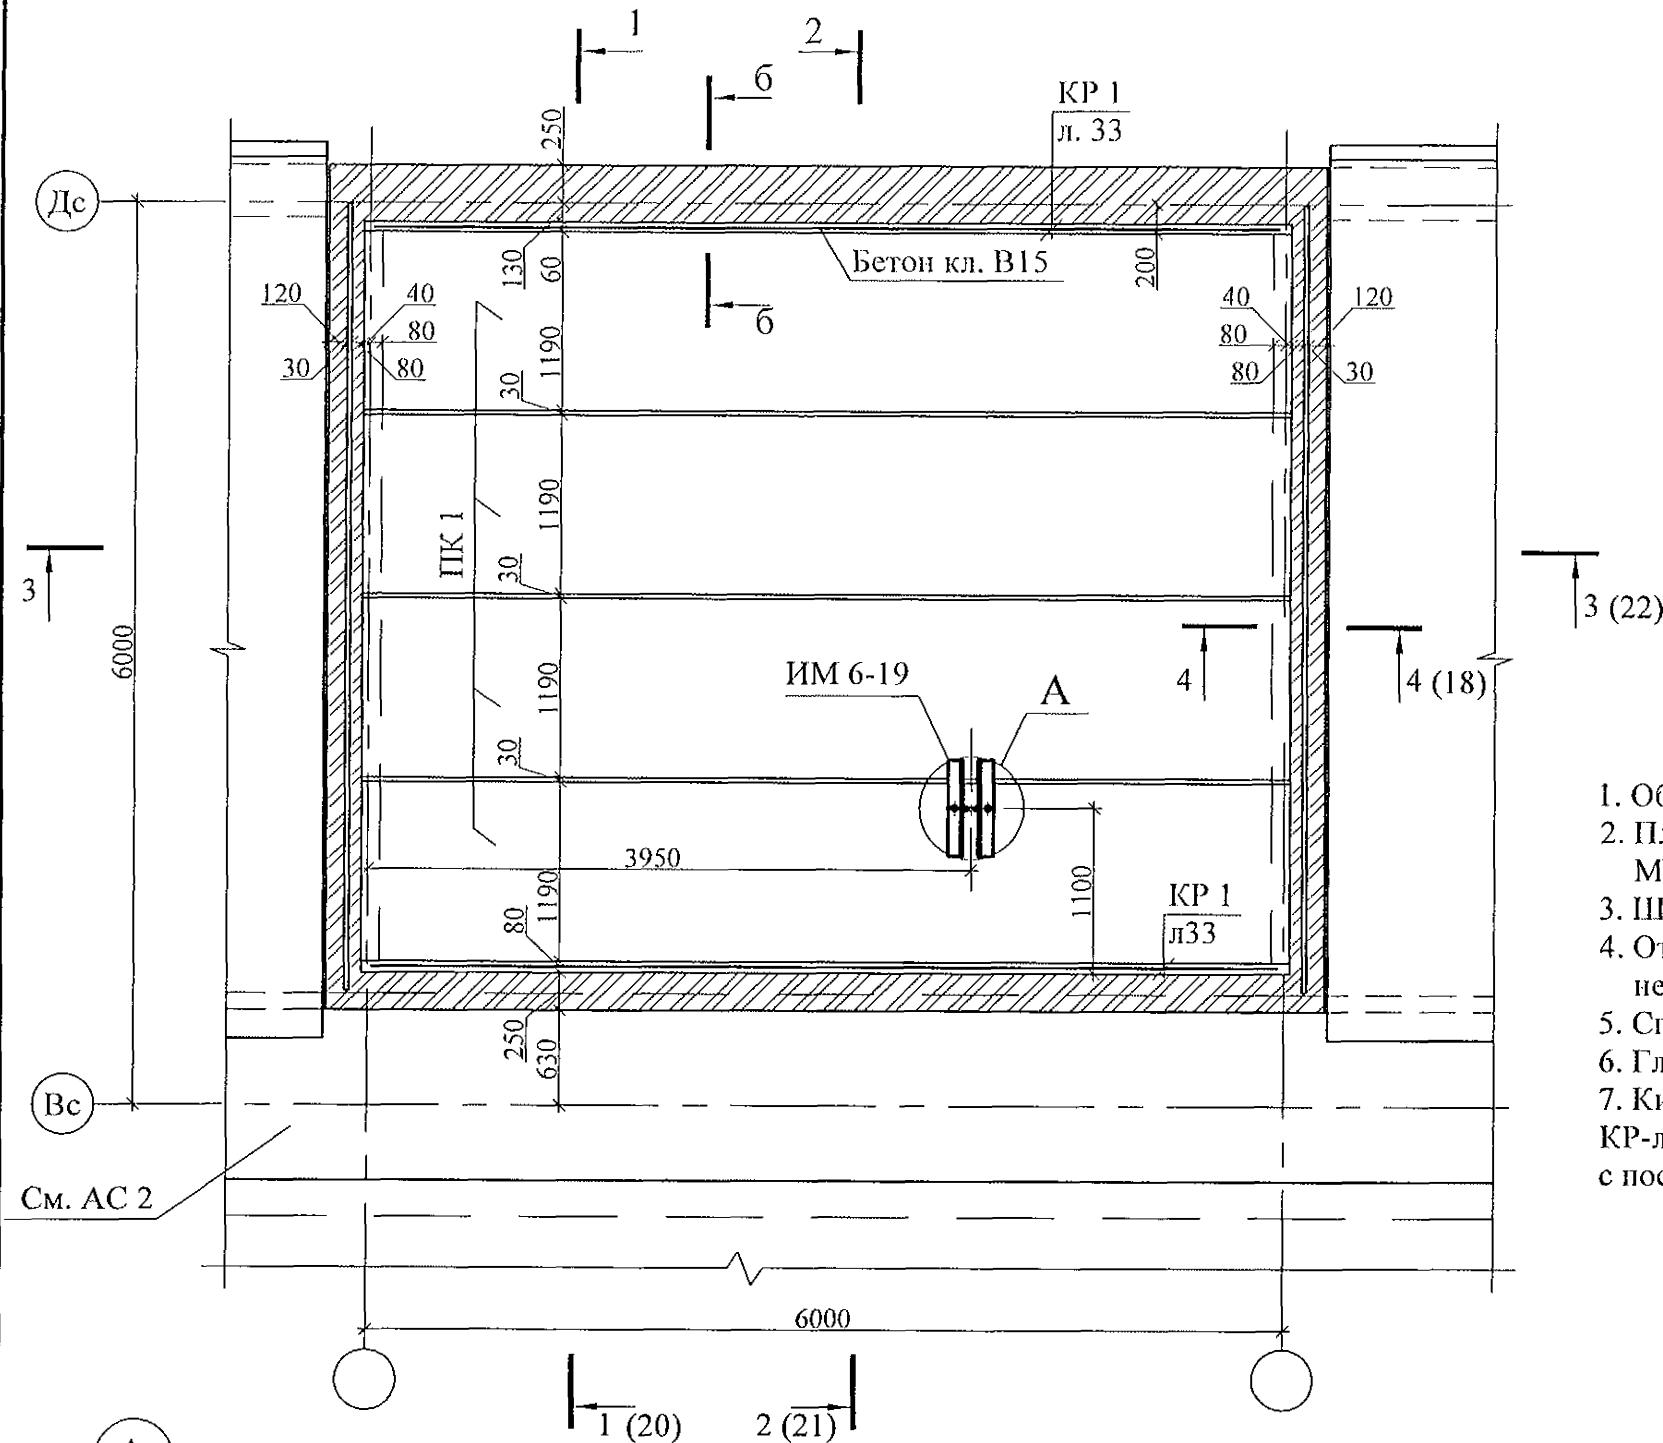

1. Общие указания см. лист 1.4.
2. Плиты покрытия укладывать на отм. +30,080 по слою цементно-песчаного раствора М100 толщиной 20 мм.
3. Швы между плитами покрытия заделать бетоном кл. В15 или раствором М100.
4. Отверстия выполнять неразрушающим методом установкой алмазного бурения, не перерезая предварительно-напряженную арматуру.
5. Спецификацию элементов см. листы 34.1 ... 34.5.
6. Глубина опирания плит покрытия должна быть не менее 110 ± 10 мм.
7. Кирпичную кладку парapета выполнять из кирпича КР-л-по 250x120x65/1НФ/100/2,0/50/ГОСТ 530-2012 на цементно-песчаном растворе М50. с последующей расшивкой

										789-14-2015 - АС 3. 1
Свердловская область, г. Каменск-Уральский, пересечение улиц Каменской и Героев Отечества										
Изм.	Кол.Уч	Лист	№док	Подпись	Дата					
Жилой дом №14 многоэтажной застройки	Стадия	Лист	Листов							
Исполнил Власова	P	15								
Проверил Кидралеева										
Н. контр. Кидралеева										
Схема расположения элементов покрытия лестнично-лифтового узла									КБ СТРОИТЕЛЬНЫЕ ТЕХНОЛОГИИ	

Схема расположения элементов перекрытия
наружного тамбура и крыльца


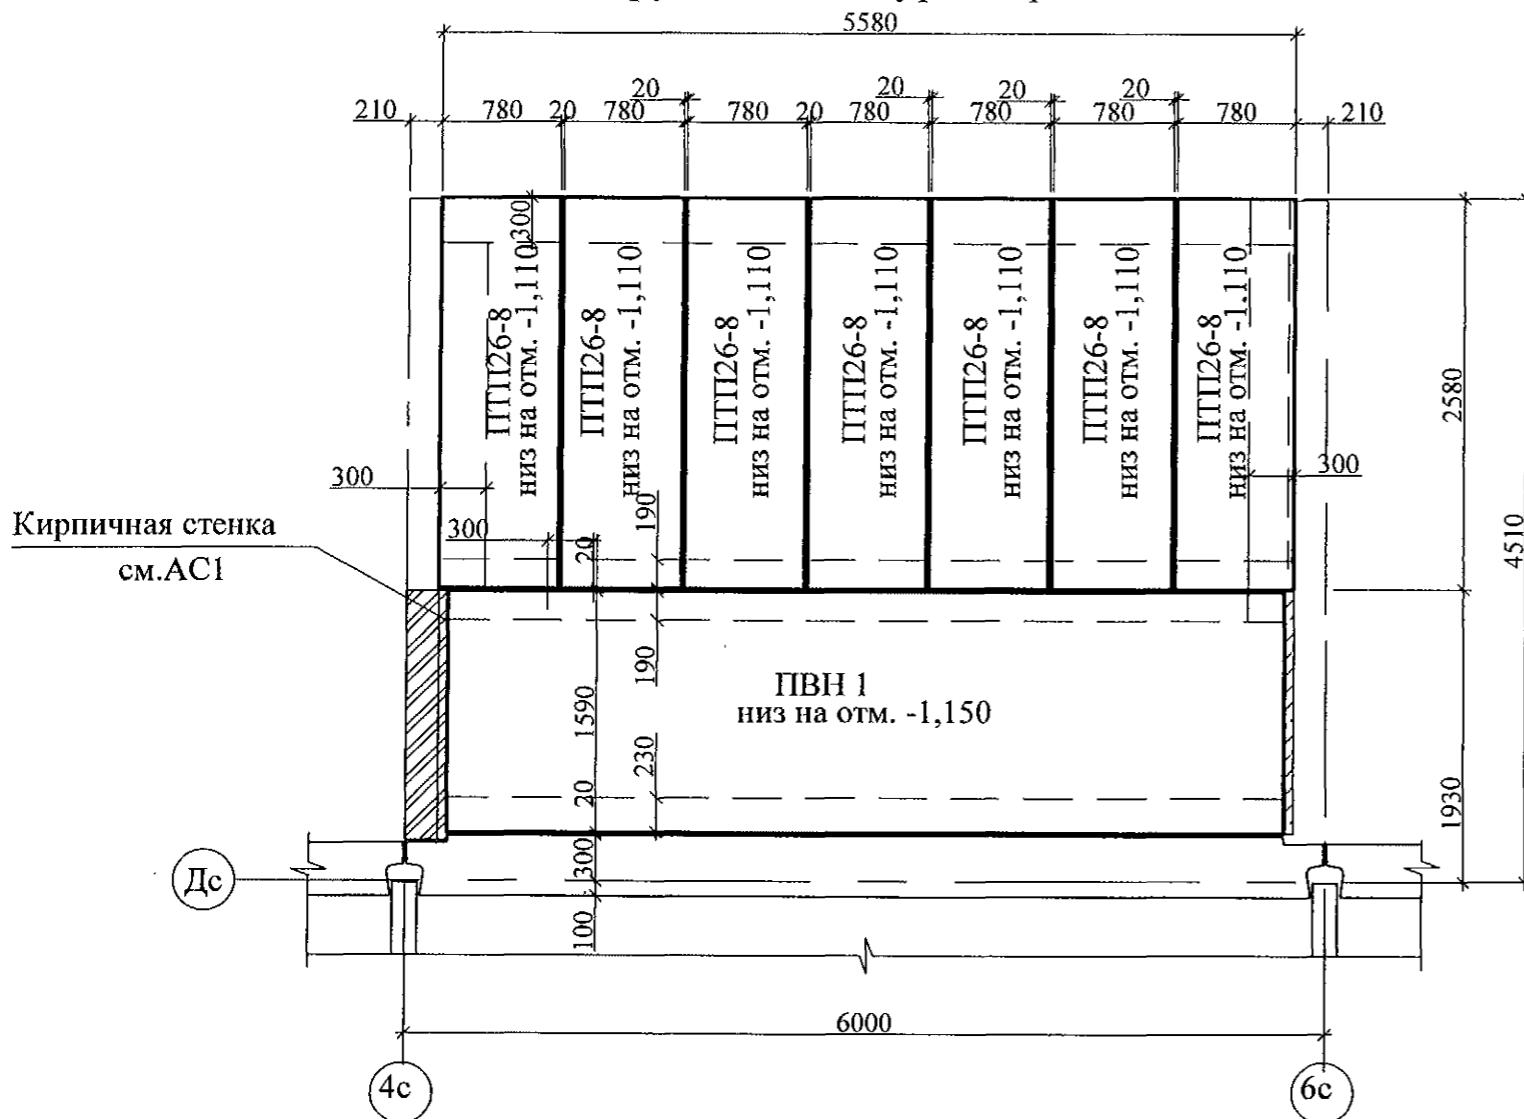


Схема расположения элементов покрытия тамбура

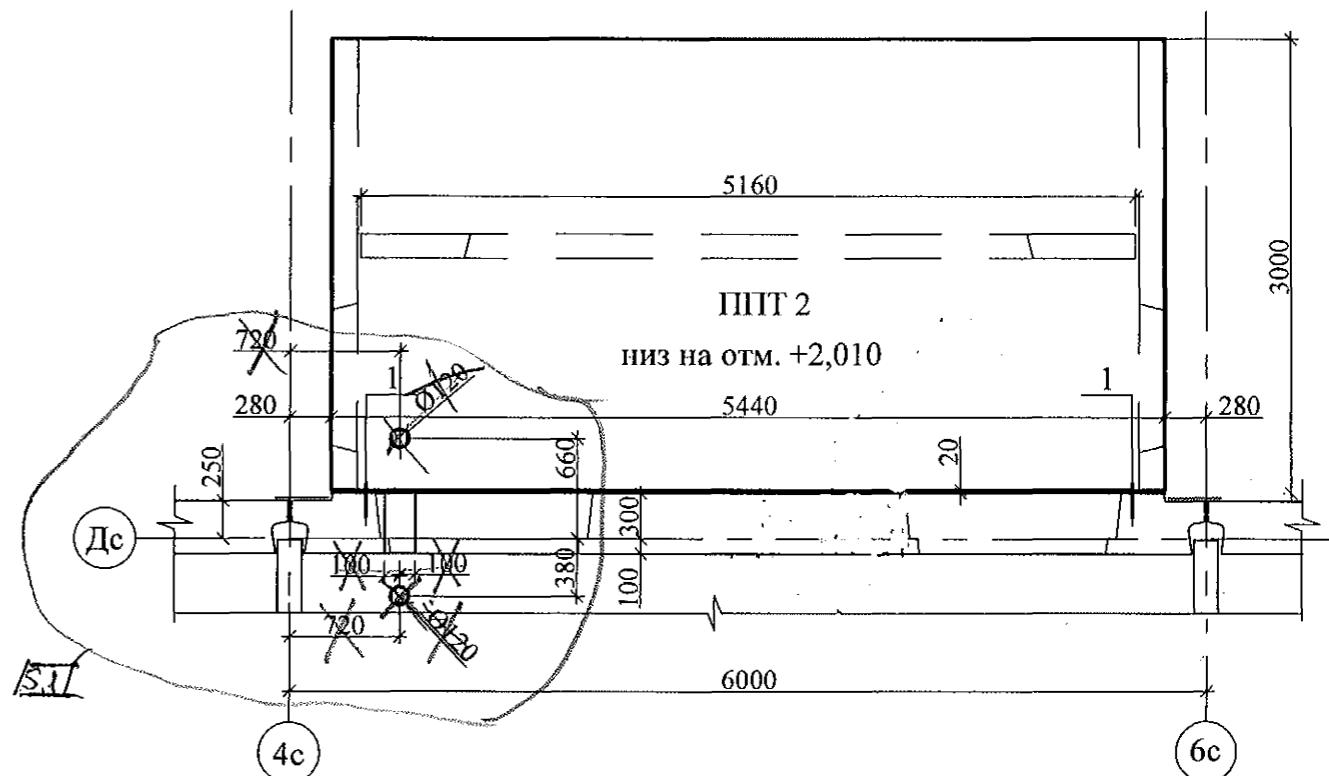

- Общие указания см. лист 1.4.
- Спецификацию элементов см. листы 34.1 ... 34.5.
- Плиты перекрытия укладывать по слою цементно-песчаного раствора М100.
- Плиту перекрытия тамбура ППТ 2 укладывать на стенки тамбура ПСТ 3-1 ,ПСТ4-2,ПСТ4-2л на цементно-песчаном растворе М100.
- Узел 1 смотри в прилагаемых чертежах.

789-14-2015 - АС 3. 1					
Изм.	Кол.Уч	Лист	№док	Подпись	Дата
5	3	-	220-41865	09.21	
Исполнил	Власова				
Проверил	Кидралеева				
Н. контр.	Кидралеева				
Схема расположения элементов перекрытия и покрытия наружного тамбура и крыльца Секции в осях 5-4			КБ СТРОИТЕЛЬНЫЕ ТЕХНОЛОГИИ		
дом №14 многоэтажной застройки			Стадия	Лист	Листов
			P	16.1	

Схема расположения элементов перекрытия
наружного тамбура и крыльца


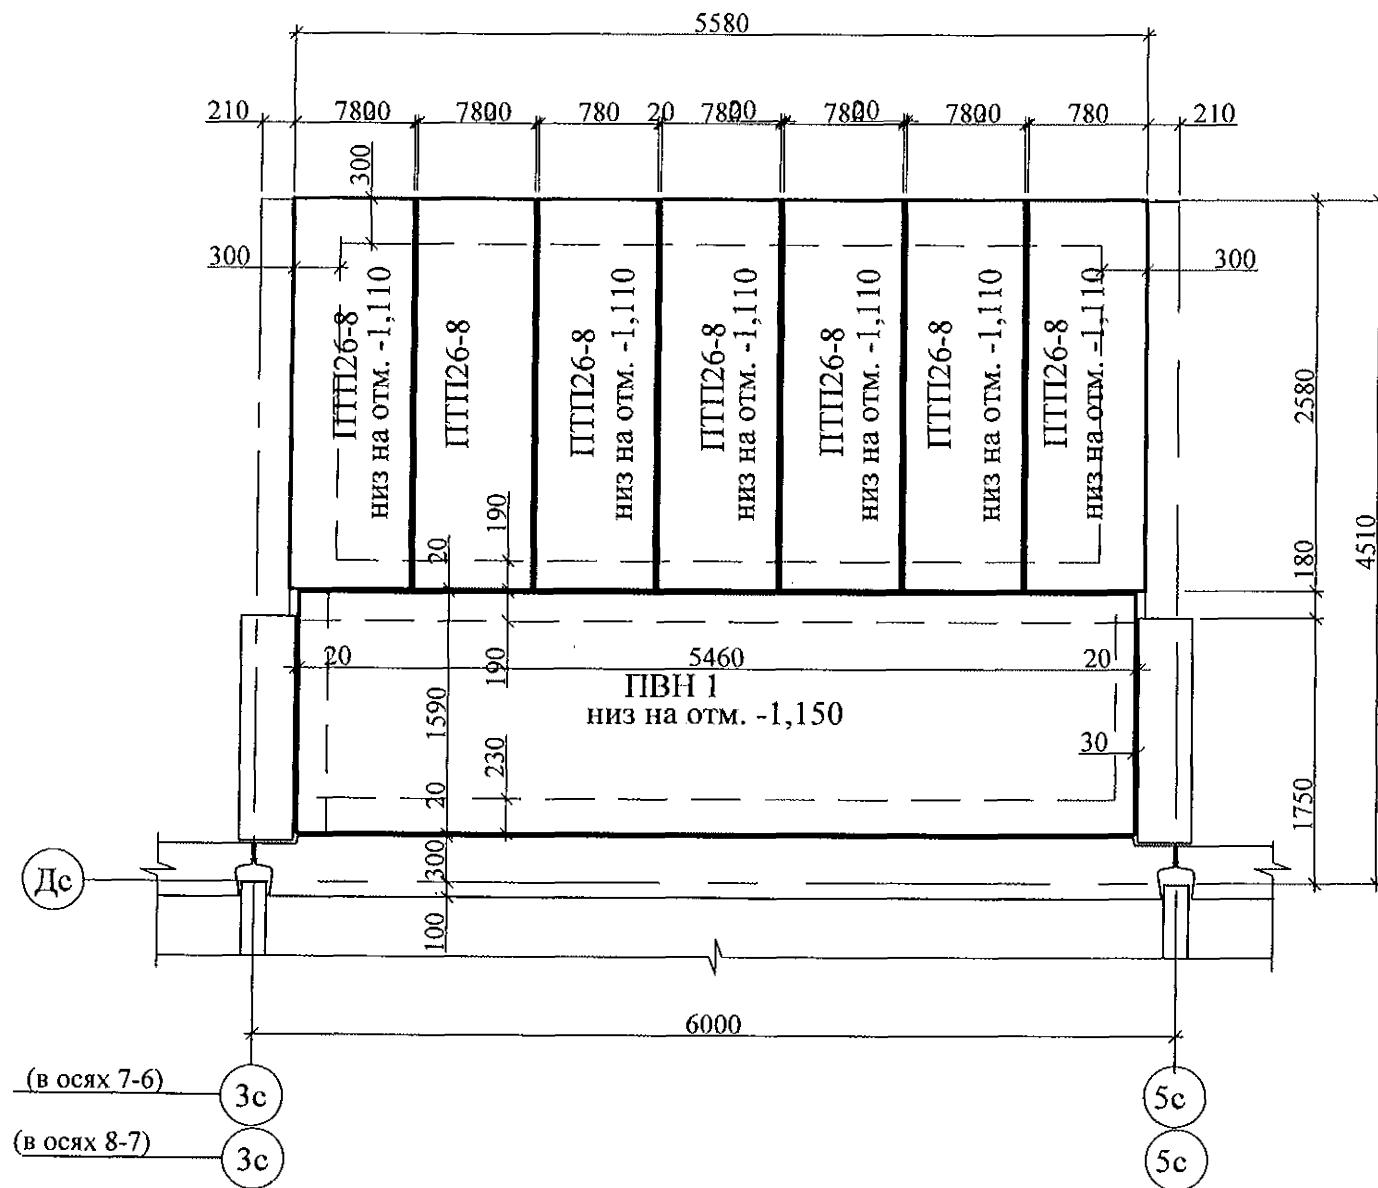


Схема расположения элементов
покрытия тамбура

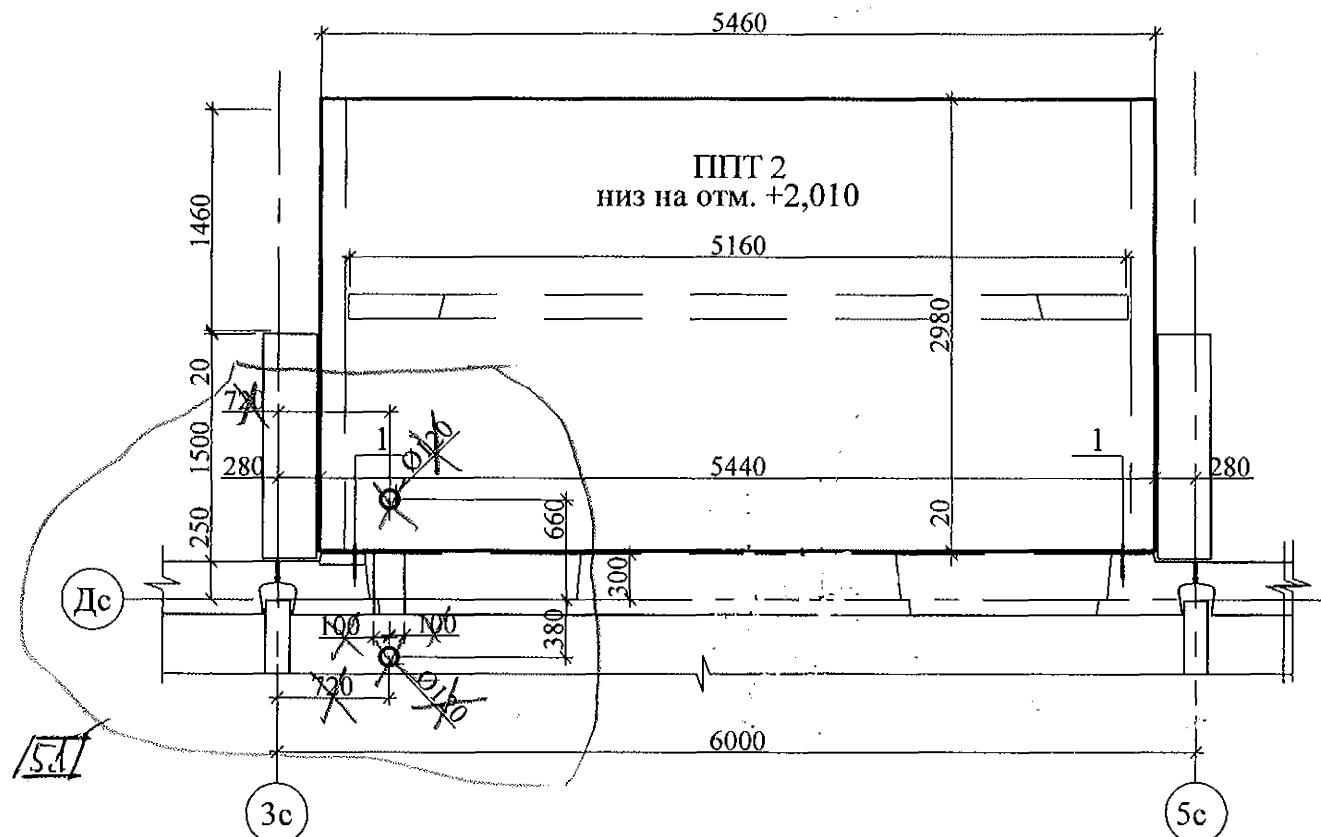

1. Общие указания см. лист 1.4.
2. Спецификацию элементов см. листы 34.1 ... 34.5.
3. Плиты перекрытия укладывать по слою цементно-песчаного раствора М100.
4. Плиту перекрытия тамбура ППТ 2 укладывать на стенки тамбура ПСТ 3-1, ПСТ4-1, ПСЕ4-1 л на цементно-песчаном растворе М100.
5. Узел 1 смотри в прилагаемых чертежах.

789-14-2015 - АС 3. 1					
Свердловская область, г. Каменск-Уральский, пересечение улиц Каменской и Героев Отечества					
Изм.	Кол.Уч	Лист	Нодок	Подпись	Дата
5	1	-	020	81	09.21
Исполнил	Власова				
Проверил	Кидралеева				
Н. контр.	Кидралеева				
Схема расположения элементов перекрытия и покрытия наружного тамбура и крыльца Секция в осях 7-6, 8-7				КБ СТРОИТЕЛЬНЫЕ ТЕХНОЛОГИИ	

Схема расположения элементов перекрытия
наружного тамбура и крыльца


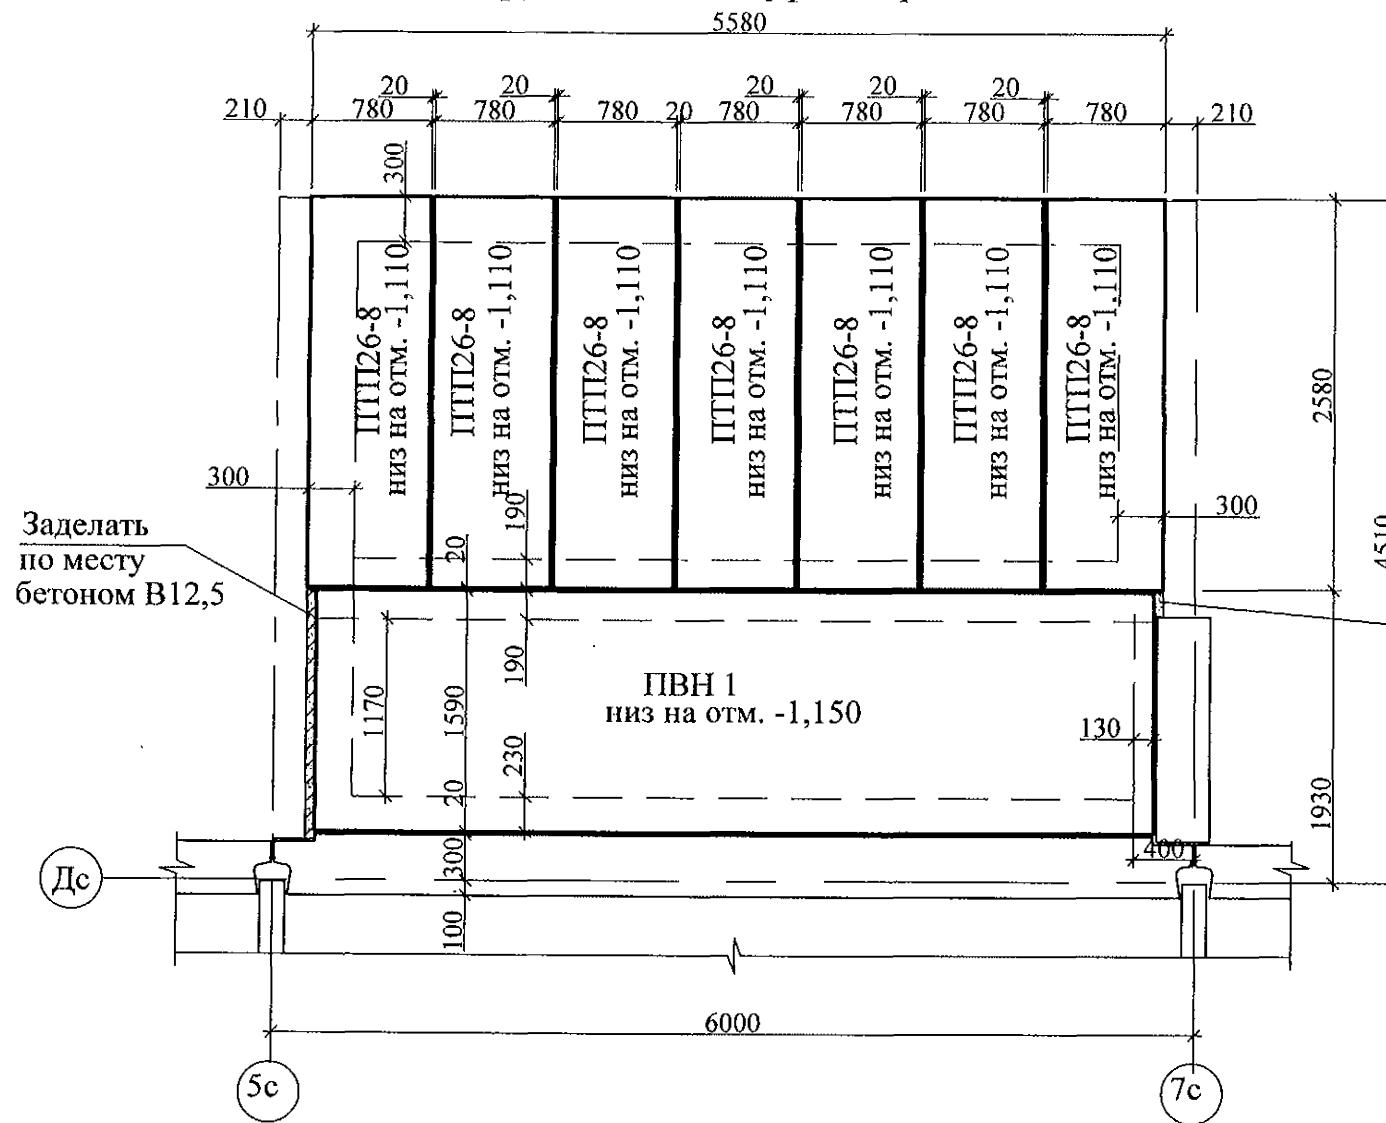



Схема расположения элементов покрытия тамбура

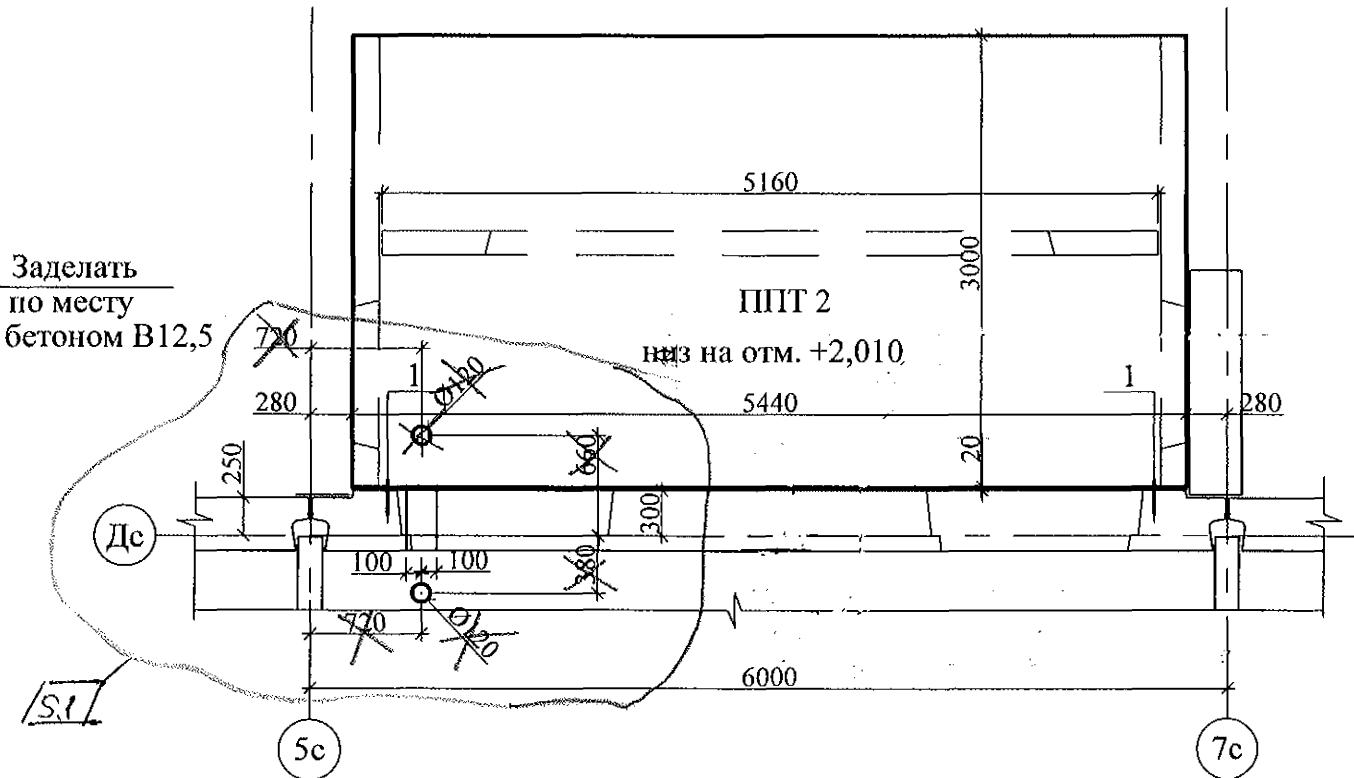

1. Общие указания см. лист 1.4.
2. Спецификацию элементов см. листы 34.1 ... 34.5.
3. Плиты перекрытия укладывать по слою цементно-песчаного раствора М100.
4. Плиту перекрытия тамбура ППТ 2 укладывать на стены тамбура ПСТ 3-1, ПСТ4-2, ПСТ4-2Л на цементно-песчаном растворе М100.
5. Узел 1 смотри в прилагаемых чертежах.

						789-14-2015 - АС 3. 1		
						Свердловская область, г. Каменск-Уральский, пересечение улиц Каменской и Героев Отечества		
Изм.	Кол.Уч	Лист	Недок	Подпись	Дата			
5	1	-	120-21	Энг -	09.21			
Исполнил	Власова					дом №14 многоэтажной застройки		
Проверил	Кидралеева					Стадия		
Н. контр.	Кидралеева					Р 16.3		
Схема расположения элементов перекрытия и покрытия наружного тамбура и крыльца Секции в осях 9-8						КБ СТРОИТЕЛЬНЫЕ ТЕХНОЛОГИИ		

Схема расположения ограждений крыльца
в осях 9-8

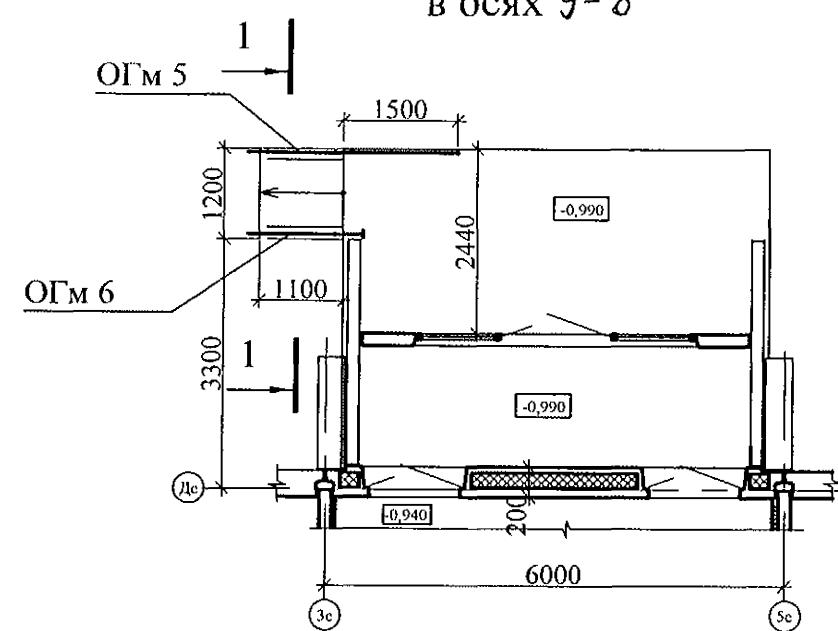


1-1





1. Общие примечания см. л. 1.4.
2. Стойки стальных ограждений крепить к бетону
дюбелями или распорными анкерами на совместное усилие 1 кН.
3. Спецификацию элементов см. л. 34.1 ... 34.5.

						789-14-2015 - АС 3. 1
Свердловская область, г. Каменск-Уральский, пересечение улиц Каменской и Героев Отечества						
Изм.	Кол.Уч	Лист	№док	Подпись	Дата	
Исполнил	Власова					дом №14 многоэтажной застройки
Проверил	Кидралеева					P 17
Н. контр.	Кидралеева					Схема расположения ограждений крыльца
						КБ СТРОИТЕЛЬНЫЕ ТЕХНОЛОГИИ

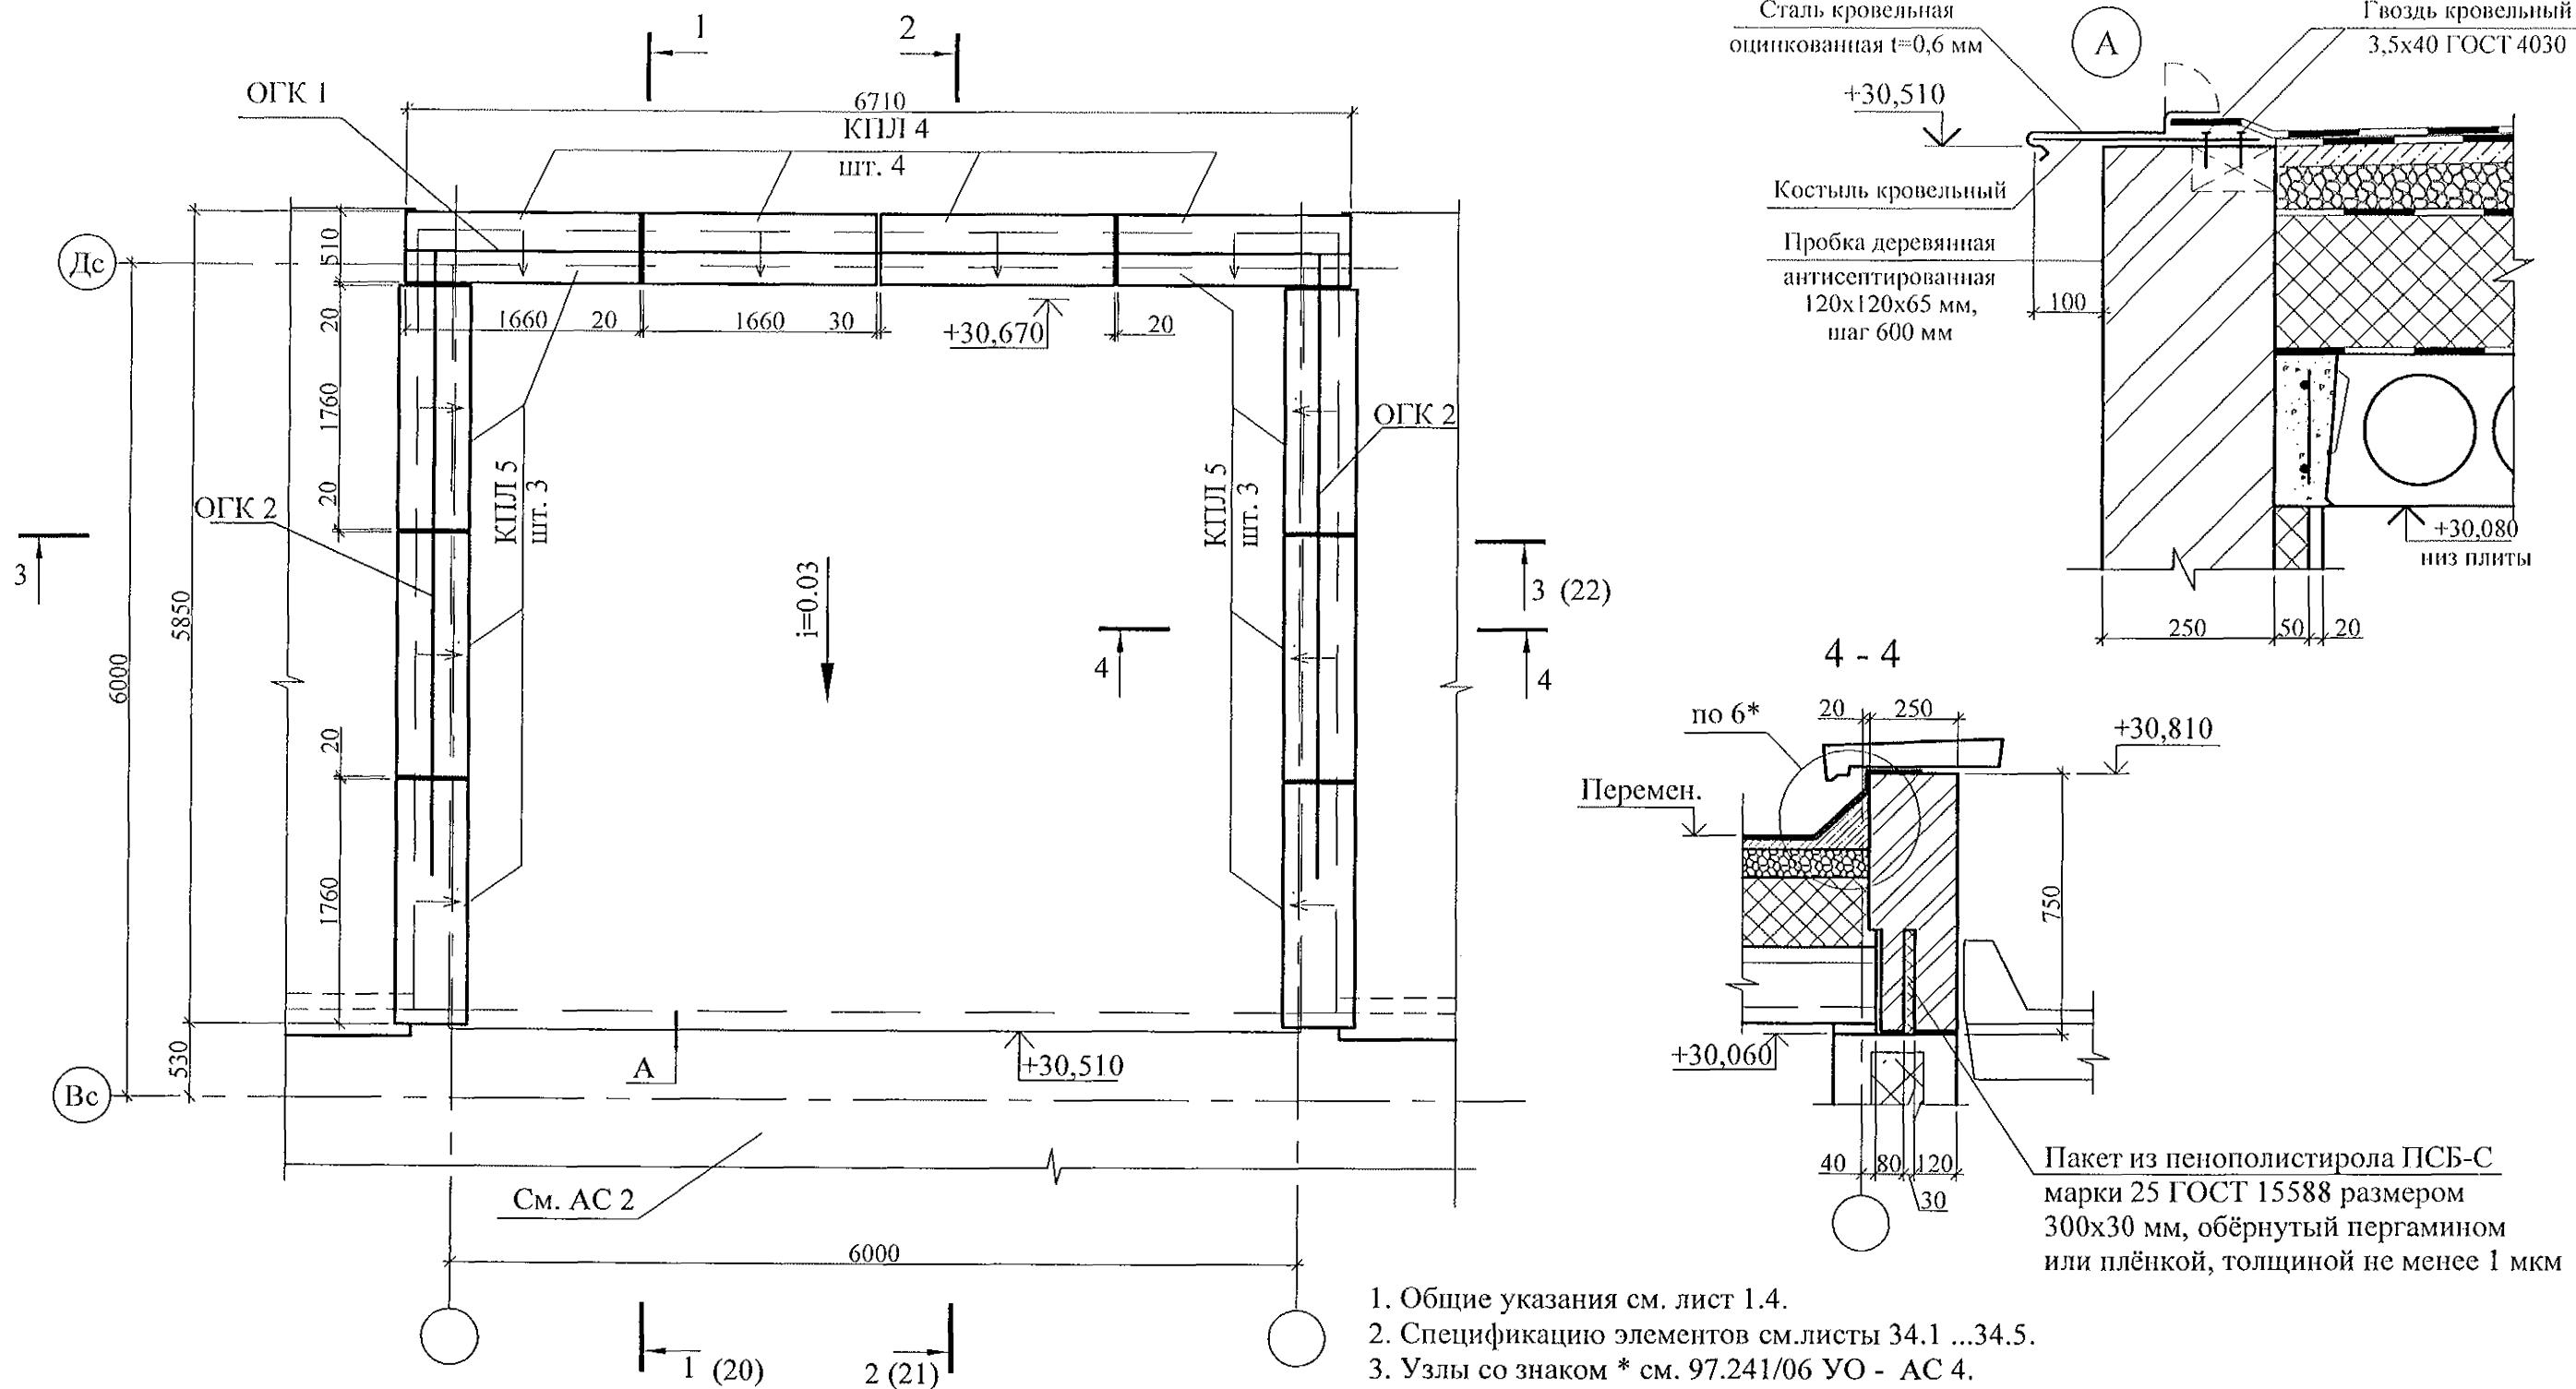


- Общие указания см. лист 1.4.
- Спецификацию элементов см.листи 34.1 ...34.5.
- Узлы со знаком * см. 97.241/06 УО - АС 4.
- Плиты парапетные укладывать на цементно-песчаном растворе М100.
- Швы между плитами парапетными заделать бетоном класса В15 W 4 с гидроизоляирующими добавками.

789-14-2015 - АС 3. 1					
Свердловская область, г. Каменск-Уральский, пересечение улиц Каменской и Героев Отечества					
Изм.	Кол.Уч.	Лист	№док	Подпись	Дата
Исполнил	Власова				
Проверил	Кидралеева				
Н. контр.	Кидралеева				
Жилой дом №14 многоэтажной застройки				Стадия	Лист
				P	18
План кровли лестнично-лифтового узла				КБ СТРОИТЕЛЬНЫЕ ТЕХНОЛОГИИ	

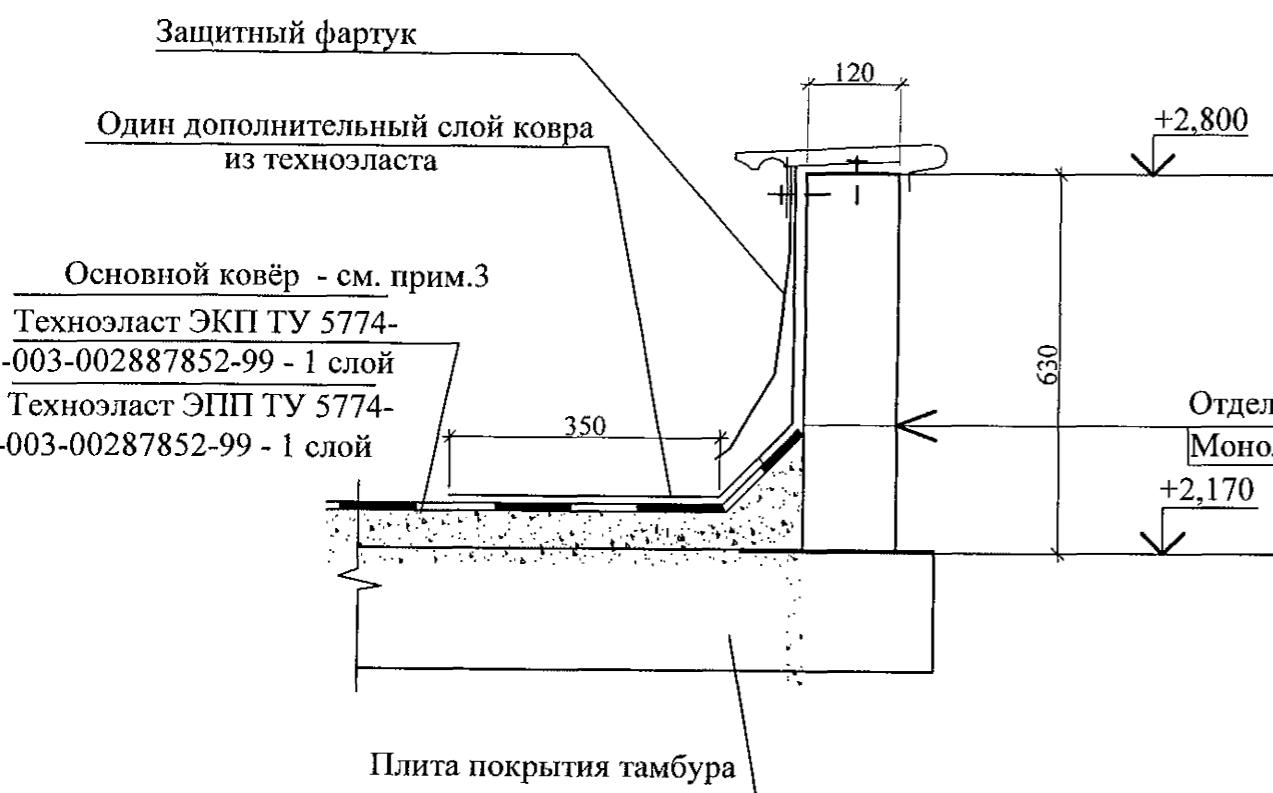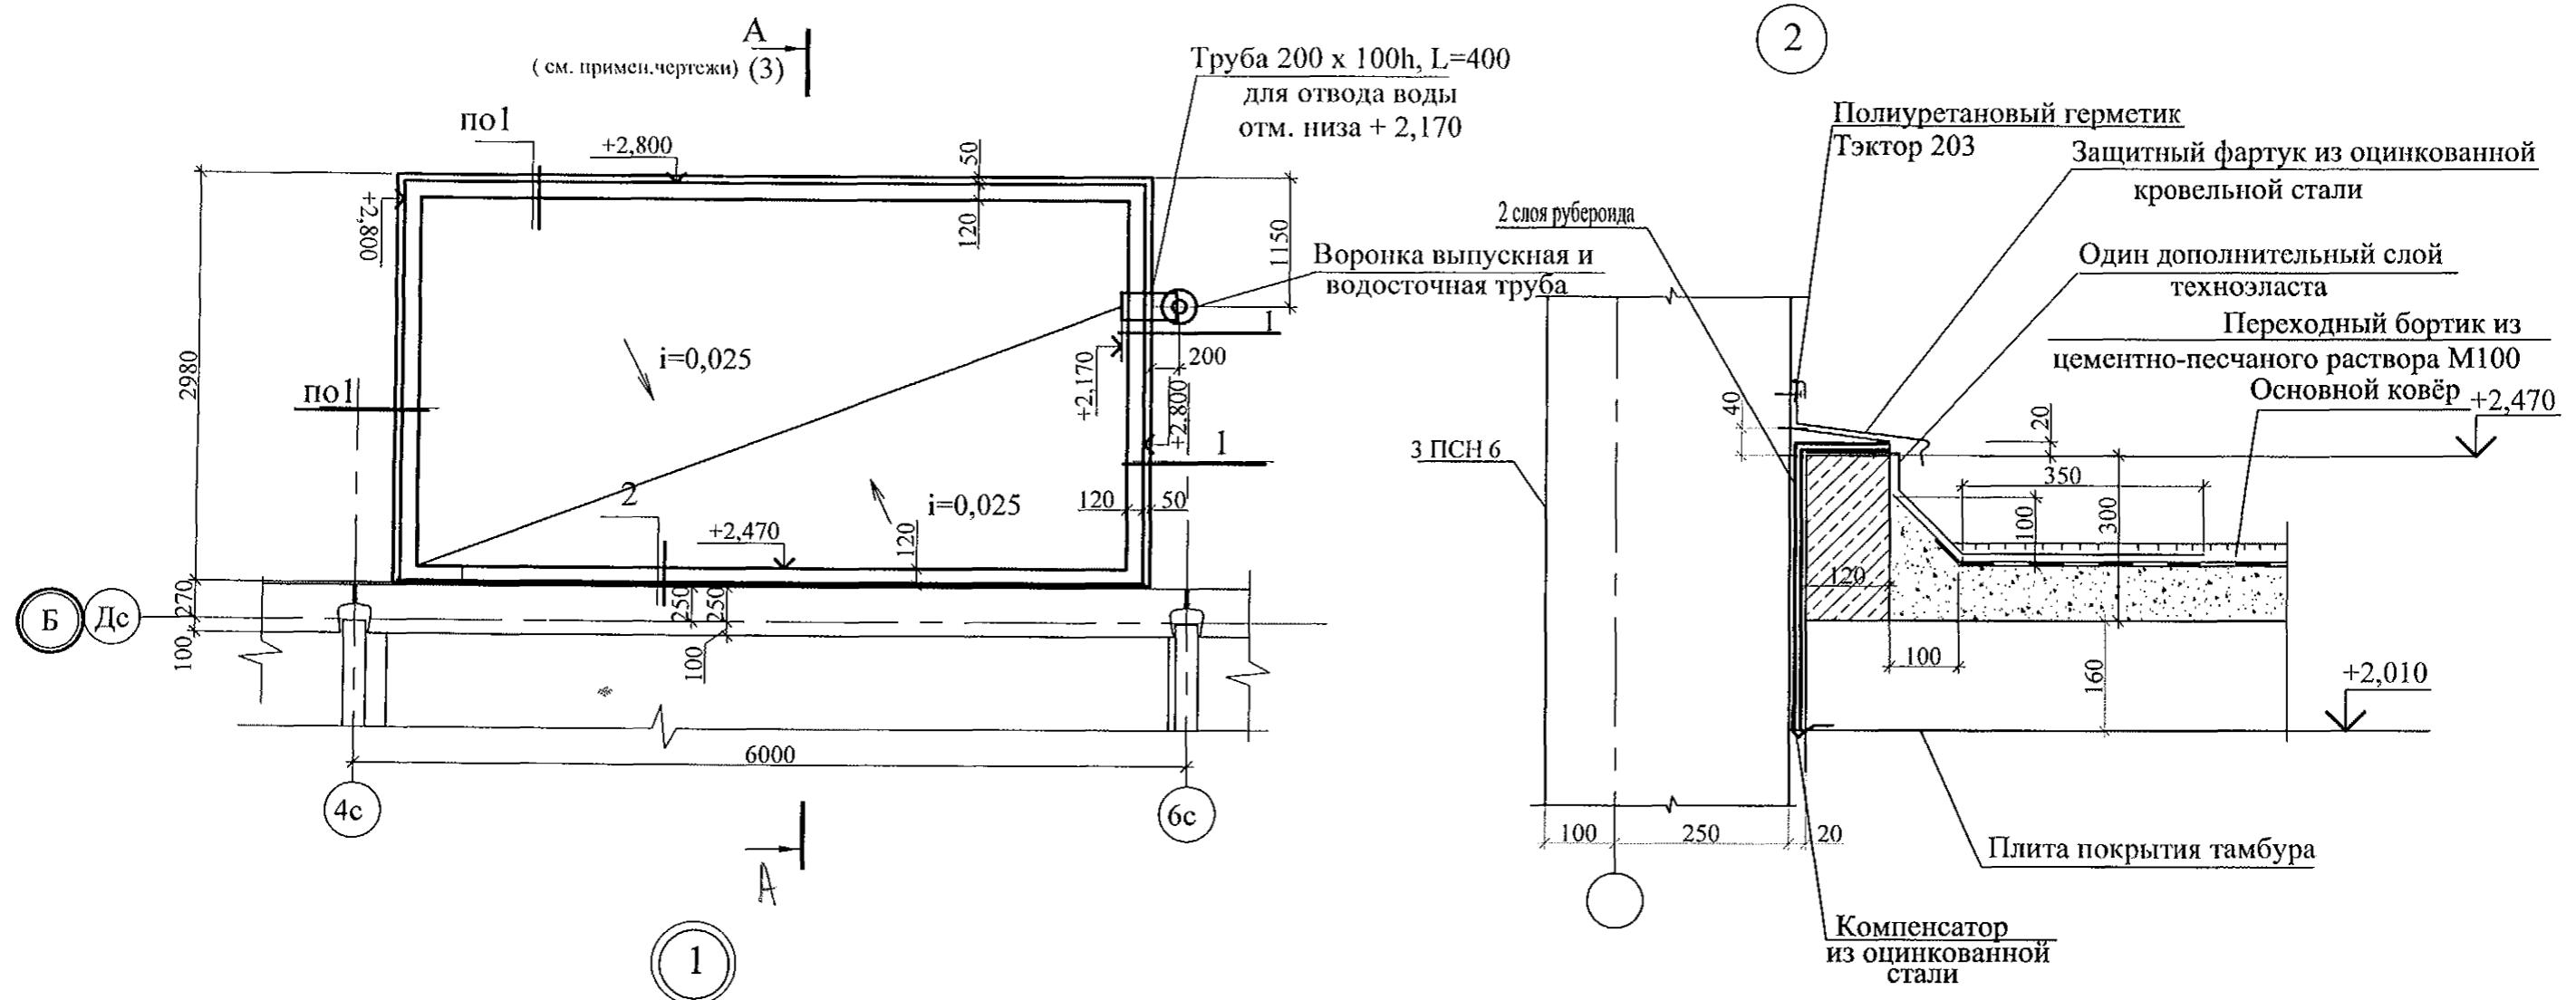


- Общие данные см. лист 1.
- Парапет выполнить из бетона марки В15 смотри лист 35, отделку стенки смотри чертежи АРД.
- Основной гидроизоляционный слой ковра из техноэласта ЭКП крепить к вертикальным стенкам краевыми рейками Termoclip 32/30/3000, либо Roks, Rufix.
- В монолитной стенке предусмотреть отверстия 220x120h для трубы 200x100 на отм.+2.170 для отвода воды с кровли входа.

5	-	зам	110.21	05.09.21	09.21	789-14-2015 - АС 3. 1
Изм.	Кол.	Уч.	Лист	Недок.	Подпись	Дата
Исполнил	Власова					
Проверил	Кидралеева					
Н. контр.	Кидралеева					
Жилой дом №14 многоэтажной застройки				Стадия	Лист	Листов
План кровли наружного тамбура. Узел 1,2 в осях 5-4.				P	19.1	
КБ СТРОИТЕЛЬНЫЕ ТЕХНОЛОГИИ						

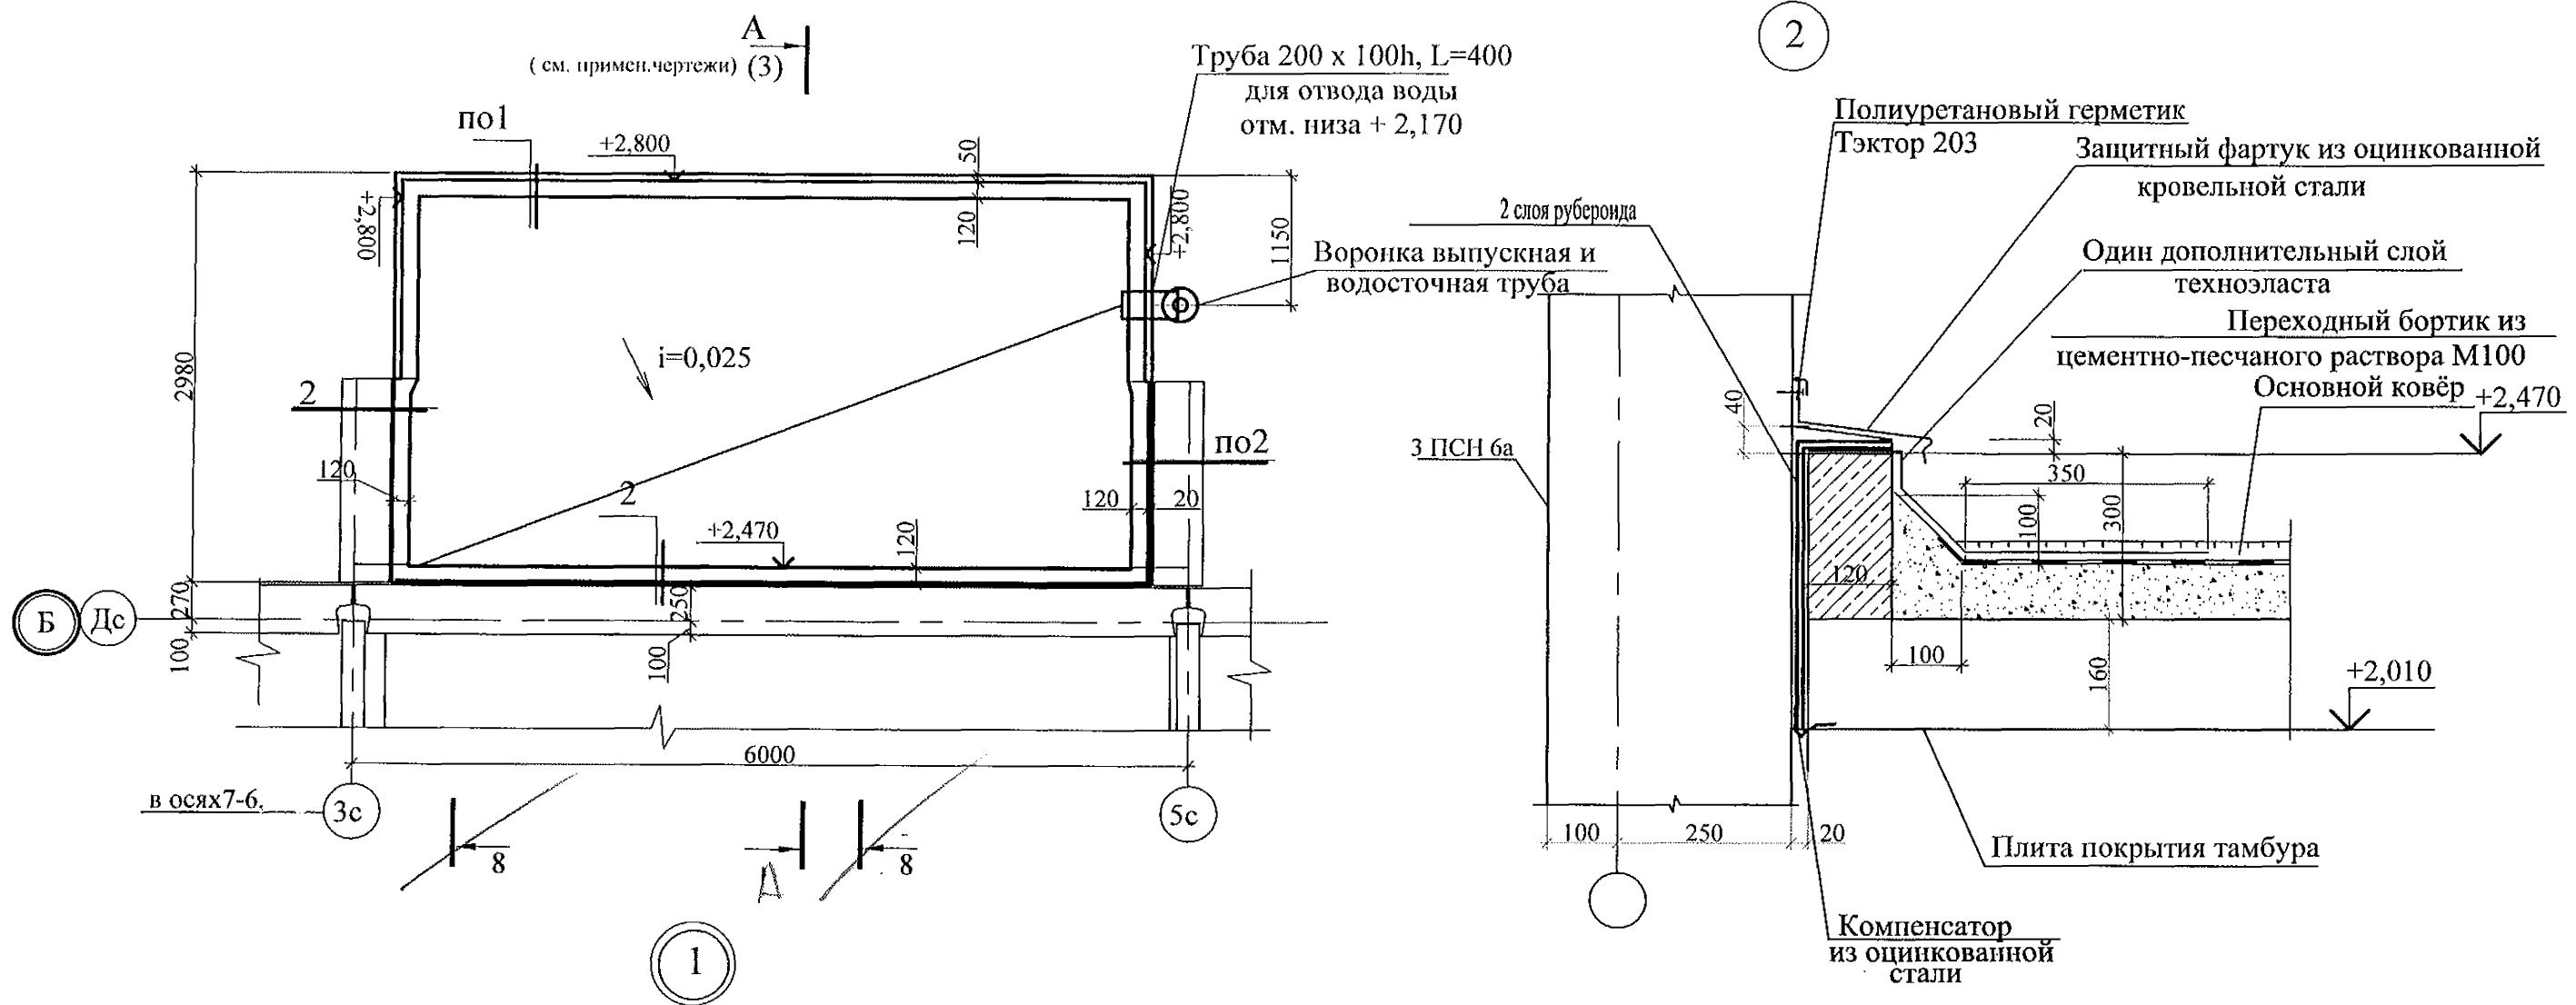

Защитный фартук

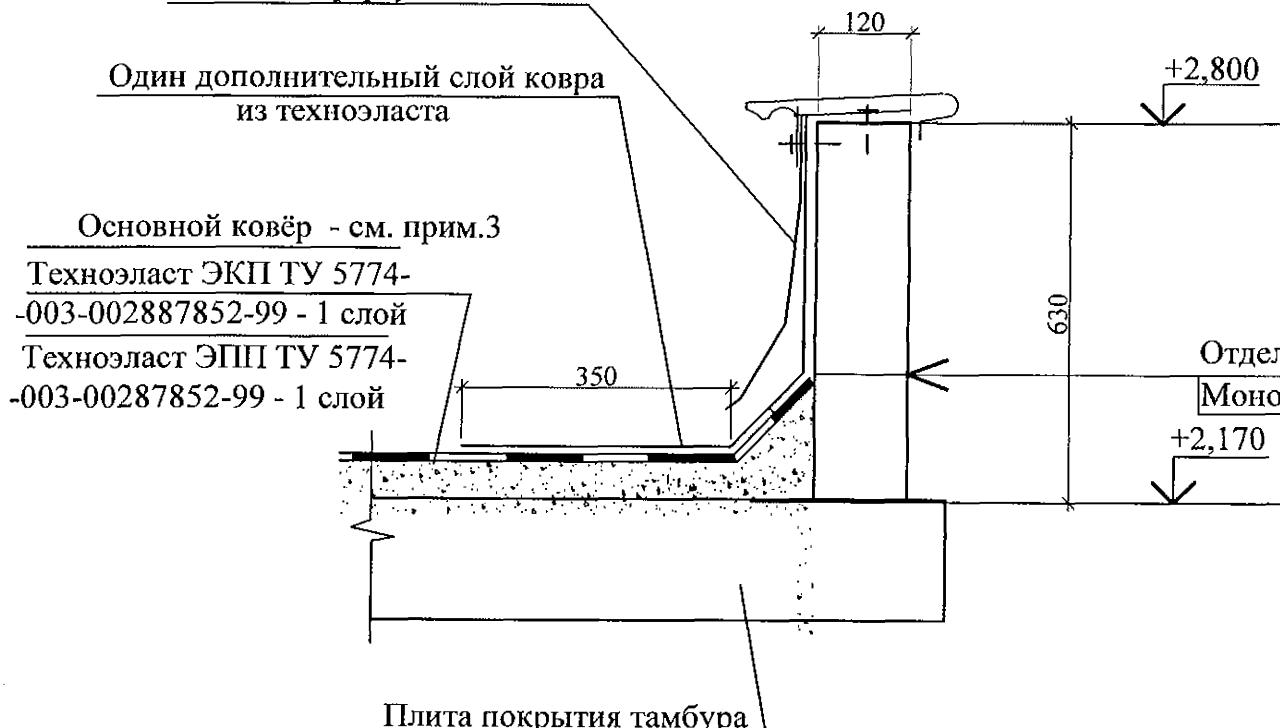


1. Общие данные см. лист 1.

2. Парapет выполнить из бетона марки В15 смотри лист 36, отделку стенки смотри чертежи АРД.


3. Основной гидроизоляционный слой ковра из техноэласта ЭКП крепить к вертикальным стенкам краевыми рейками Termoclip 32/30/3000, либо Roks, Rufix.

2. В монолитной стенке предусмотреть отверстия 220x120h для трубы 200x100 на отм.+2.170 для отвода воды с кровли входа.

789-14-2015 - АС 3. 1					
Свердловская область, г. Каменск-Уральский, пересечение улиц Каменской и Героев Отечества					
Изм.	Кол. Уч	Лист	№док	Подпись	Дата
5	-	Зам №20-21	Фз	021	
Исполнил	Власова				
Проверил	Кидралеева				
Н. контр.	Кидралеева				
Жилой дом №14 многоэтажной застройки					Стадия
					Лист
					Листов
					P 19.2
План кровли наружного тамбура. Узел 1,2 в осях 7-6.					КБ СТРОИТЕЛЬНЫЕ ТЕХНОЛОГИИ

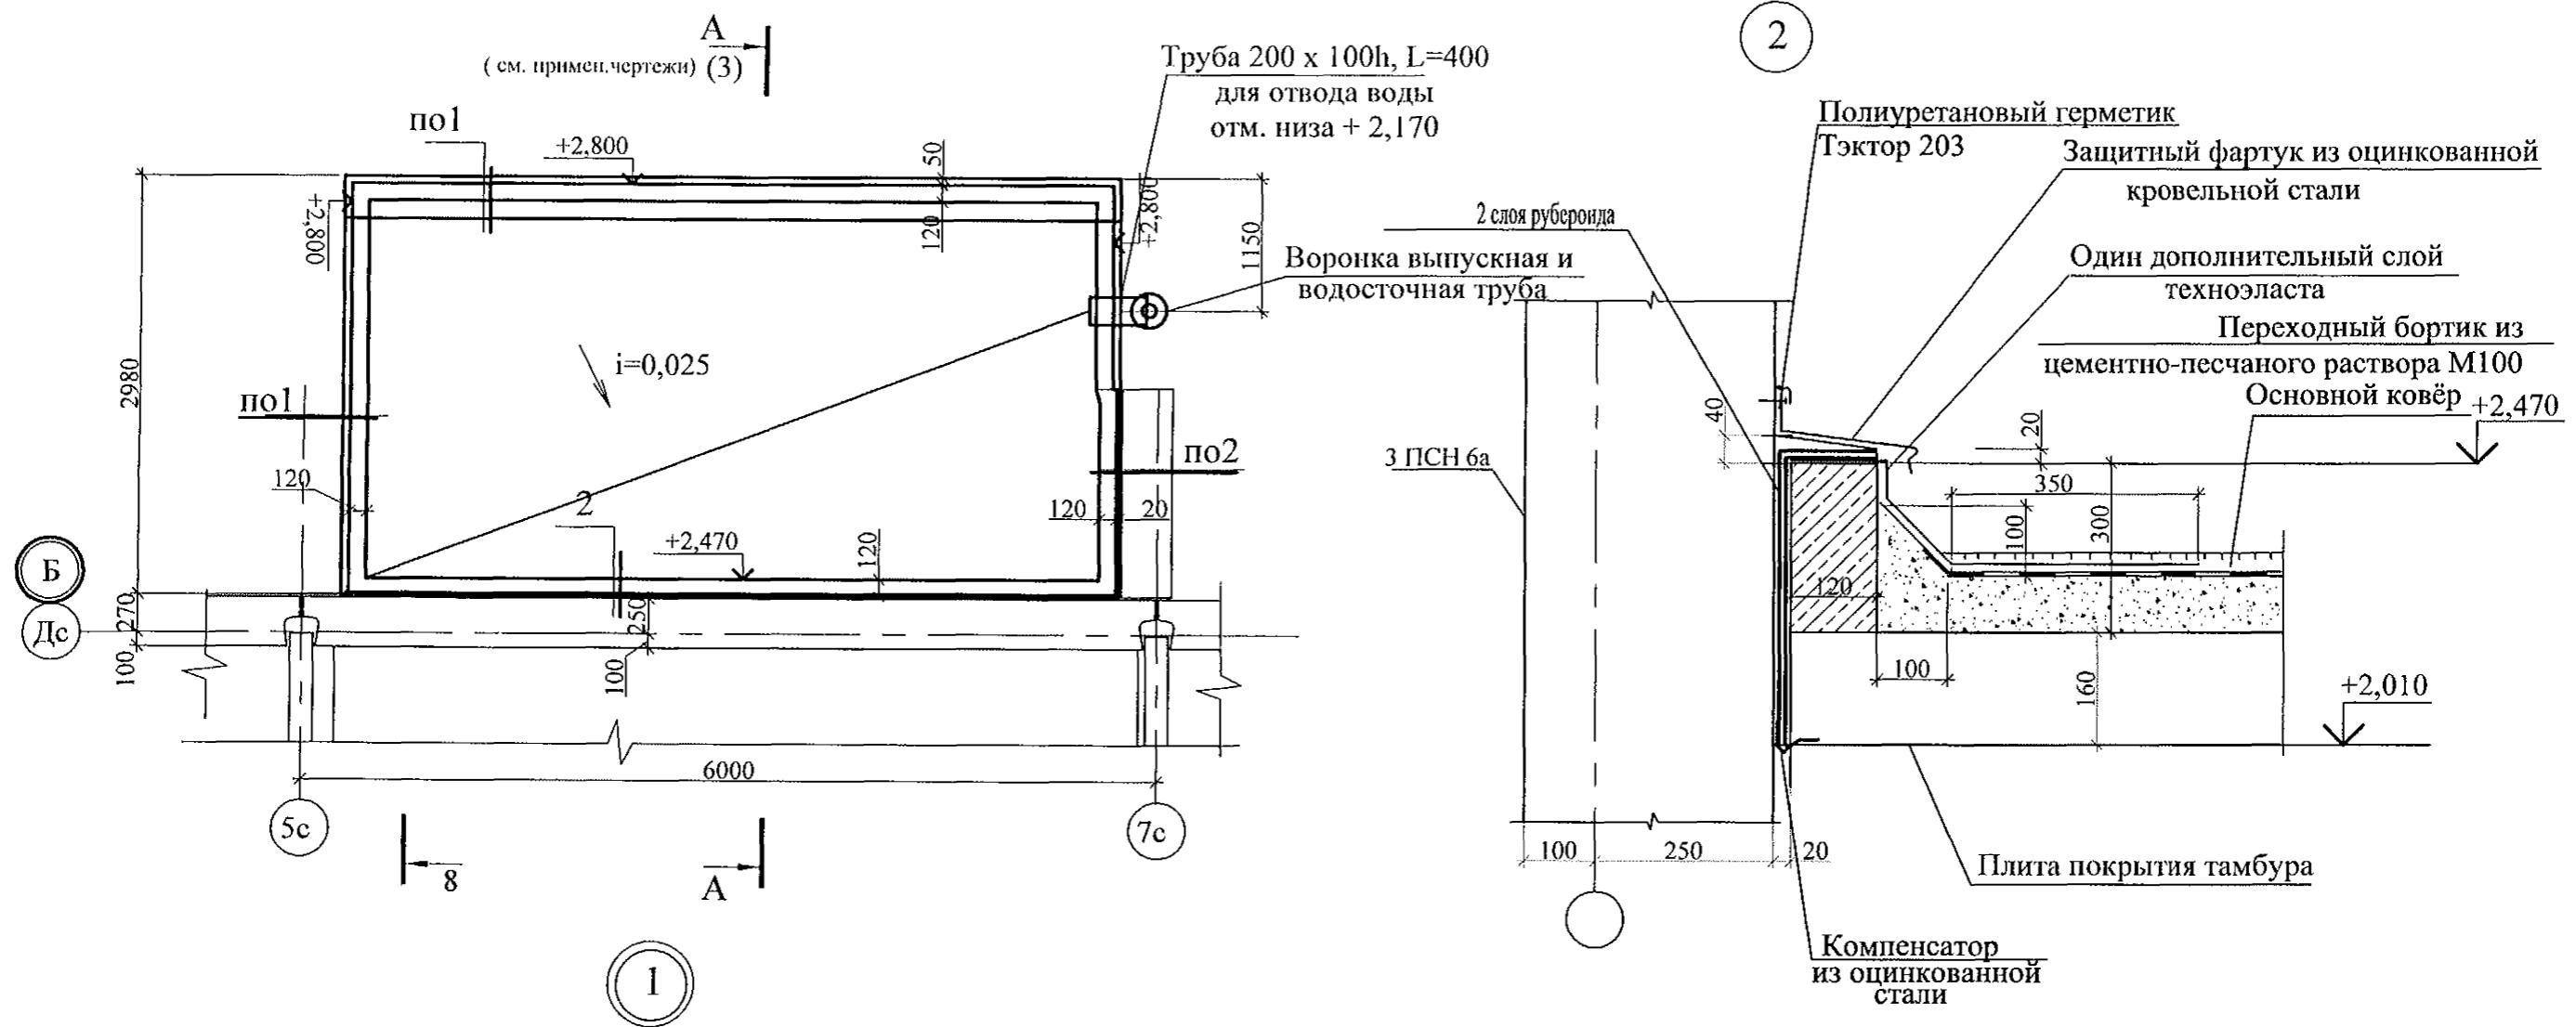

Защитный фартук

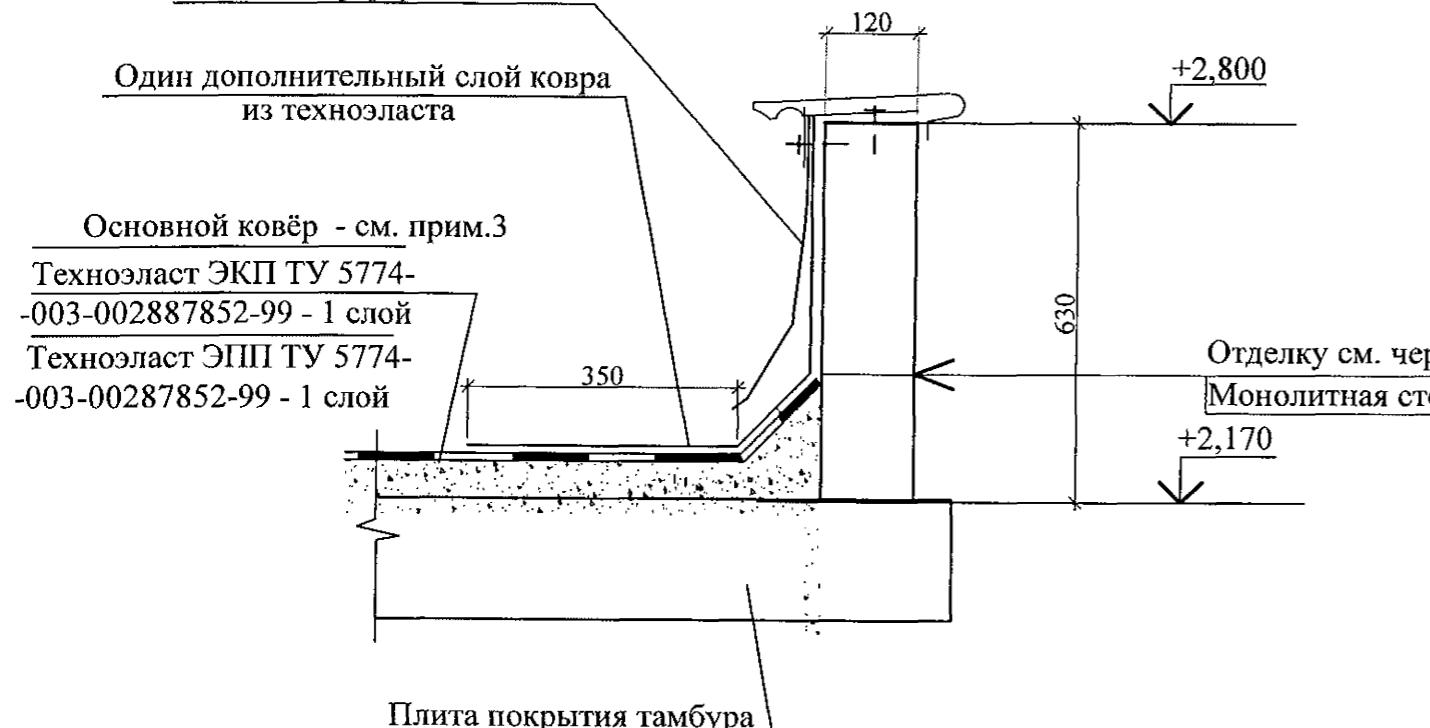




- Общие данные см. лист 1.
- Парапет выполнить из бетона марки В15 смотри лист 37, отделку стенки смотри чертежи АРД.
- Основной гидроизоляционный слой ковра из техноэласта ЭКП крепить к вертикальным стенкам краевыми рейками Termoclip 32/30/3000, либо Roks, Rufix.
- В монолитной стенке предусмотреть отверстия 220x120h для трубы 200x100 на отм.+2.170 для отвода воды с кровли входа.

789-14-2015 - АС 3. 1					
Свердловская область, г. Каменск-Уральский, пересечение улиц Каменской и Героев Отечества					
Изм.	Кол. Уч	Лист	Ледок	Подпись	Дата
5	-	зак. 020-21	ст. 09.21		
Исполнил		Власова			
Проверил		Кидралеева			
Н. контр.		Кидралеева			

Жилой дом №14 многоэтажной застройки

План кровли наружного тамбура. Узел 1,2 в осях 9-8.

КБ СТРОИТЕЛЬНЫЕ ТЕХНОЛОГИИ

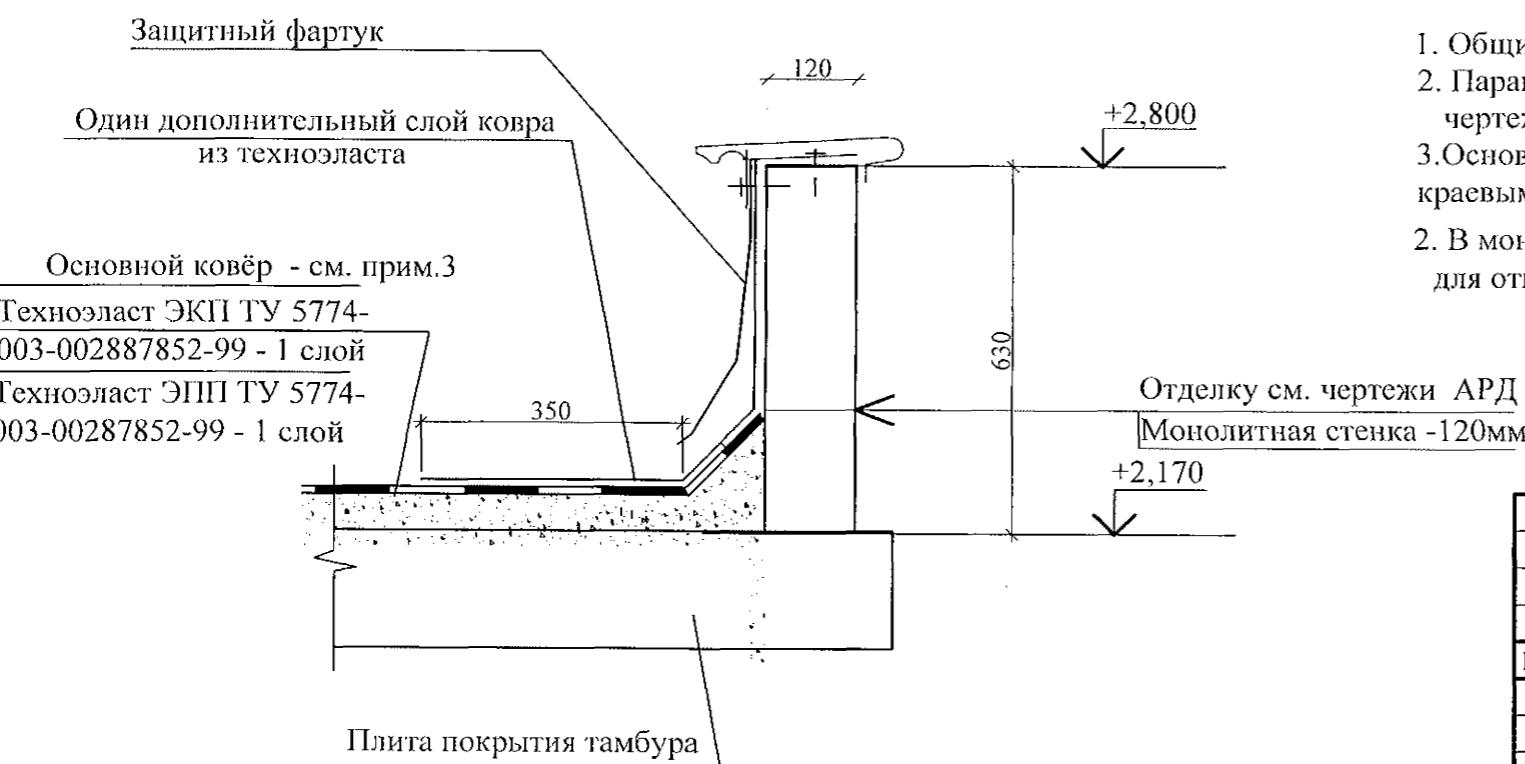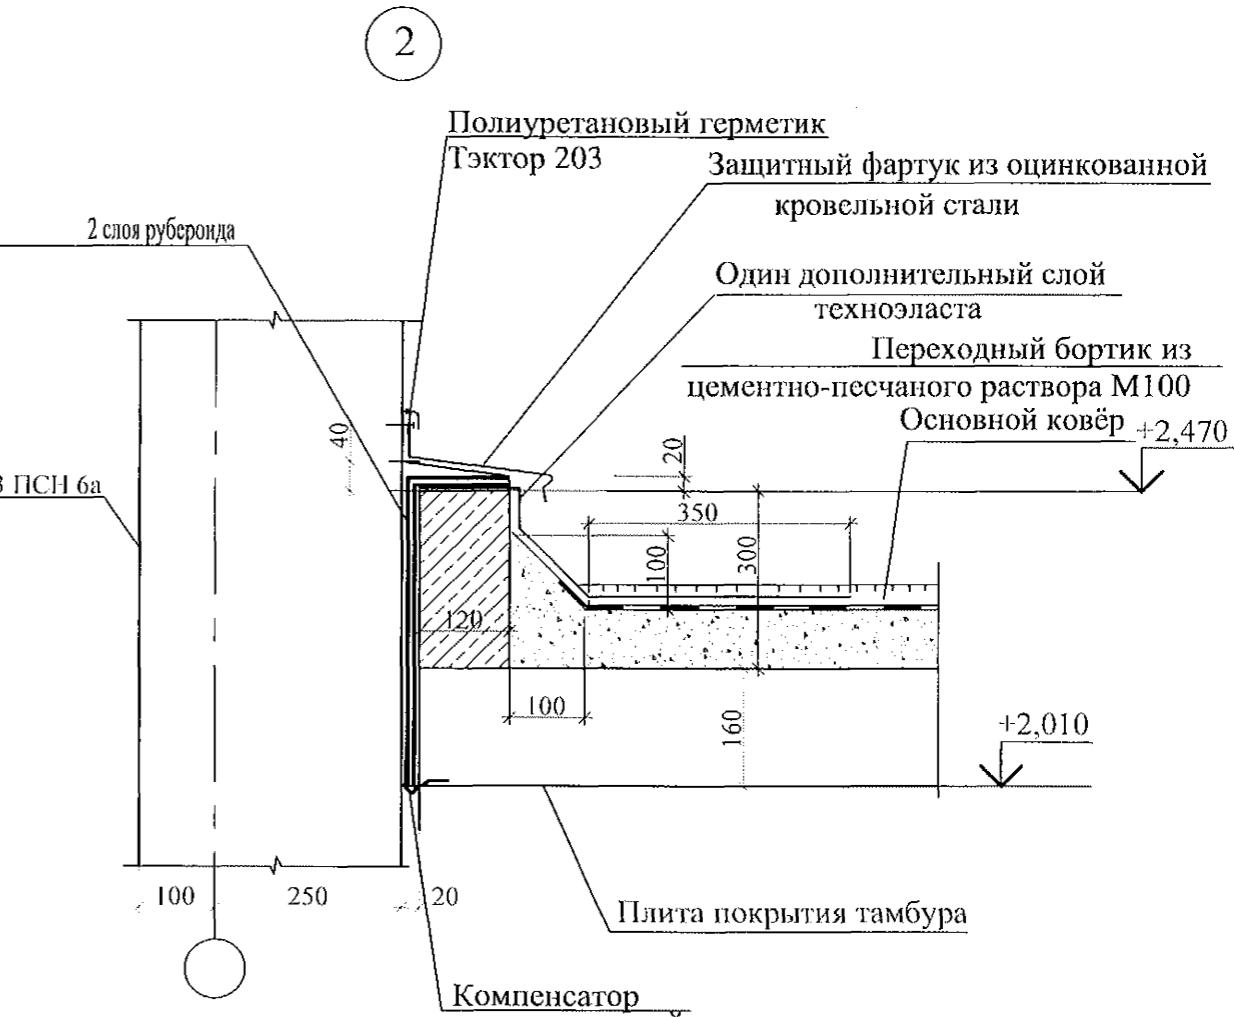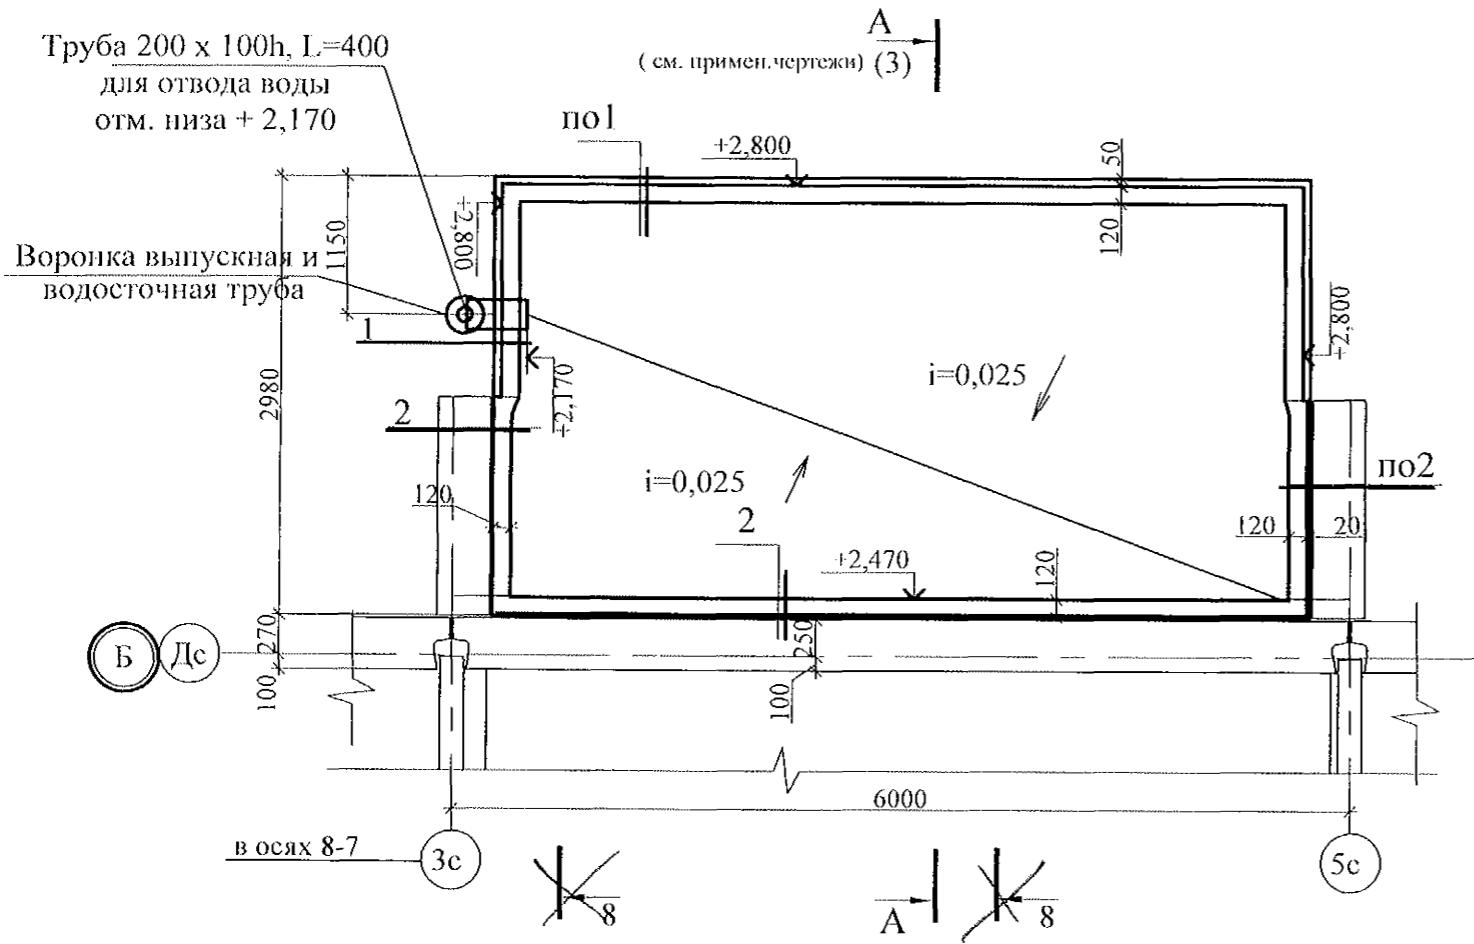

- Общие данные см. лист 1.
- Парапет выполнить из бетона марки В 15 смотри лист 36, отделку стенки смотри чертежи АРД.
- Основной гидроизоляционный слой ковра из техноэласта ЭКП крепить к вертикальным стенкам краевыми рейками Termoclip 32/30/3000, либо Roks, Rufix.
- В монолитной стенке предусмотреть отверстия 220x120h для трубы 200x100 на отм.+2.170 для отвода воды с кровли входа.

789-14-2015 - АС 3. 1

Свердловская область, г. Каменск-Уральский,
пересечение улиц Каменской и Героев Отечества

Изм.	Нов.	220-2	09.21	Дата
Исполнил.	Власова			
Проверил	Кидралеева			
Н. контр.	Кидралеева			

Жилой дом №14
многоэтажной застройки


Стадия Лист Листов

Р 19.4

План кровли наружного
тамбура. Узел 1,2
в осях 8-7.

КБ СТРОИТЕЛЬНЫЕ
ТЕХНОЛОГИИ


1 - 1

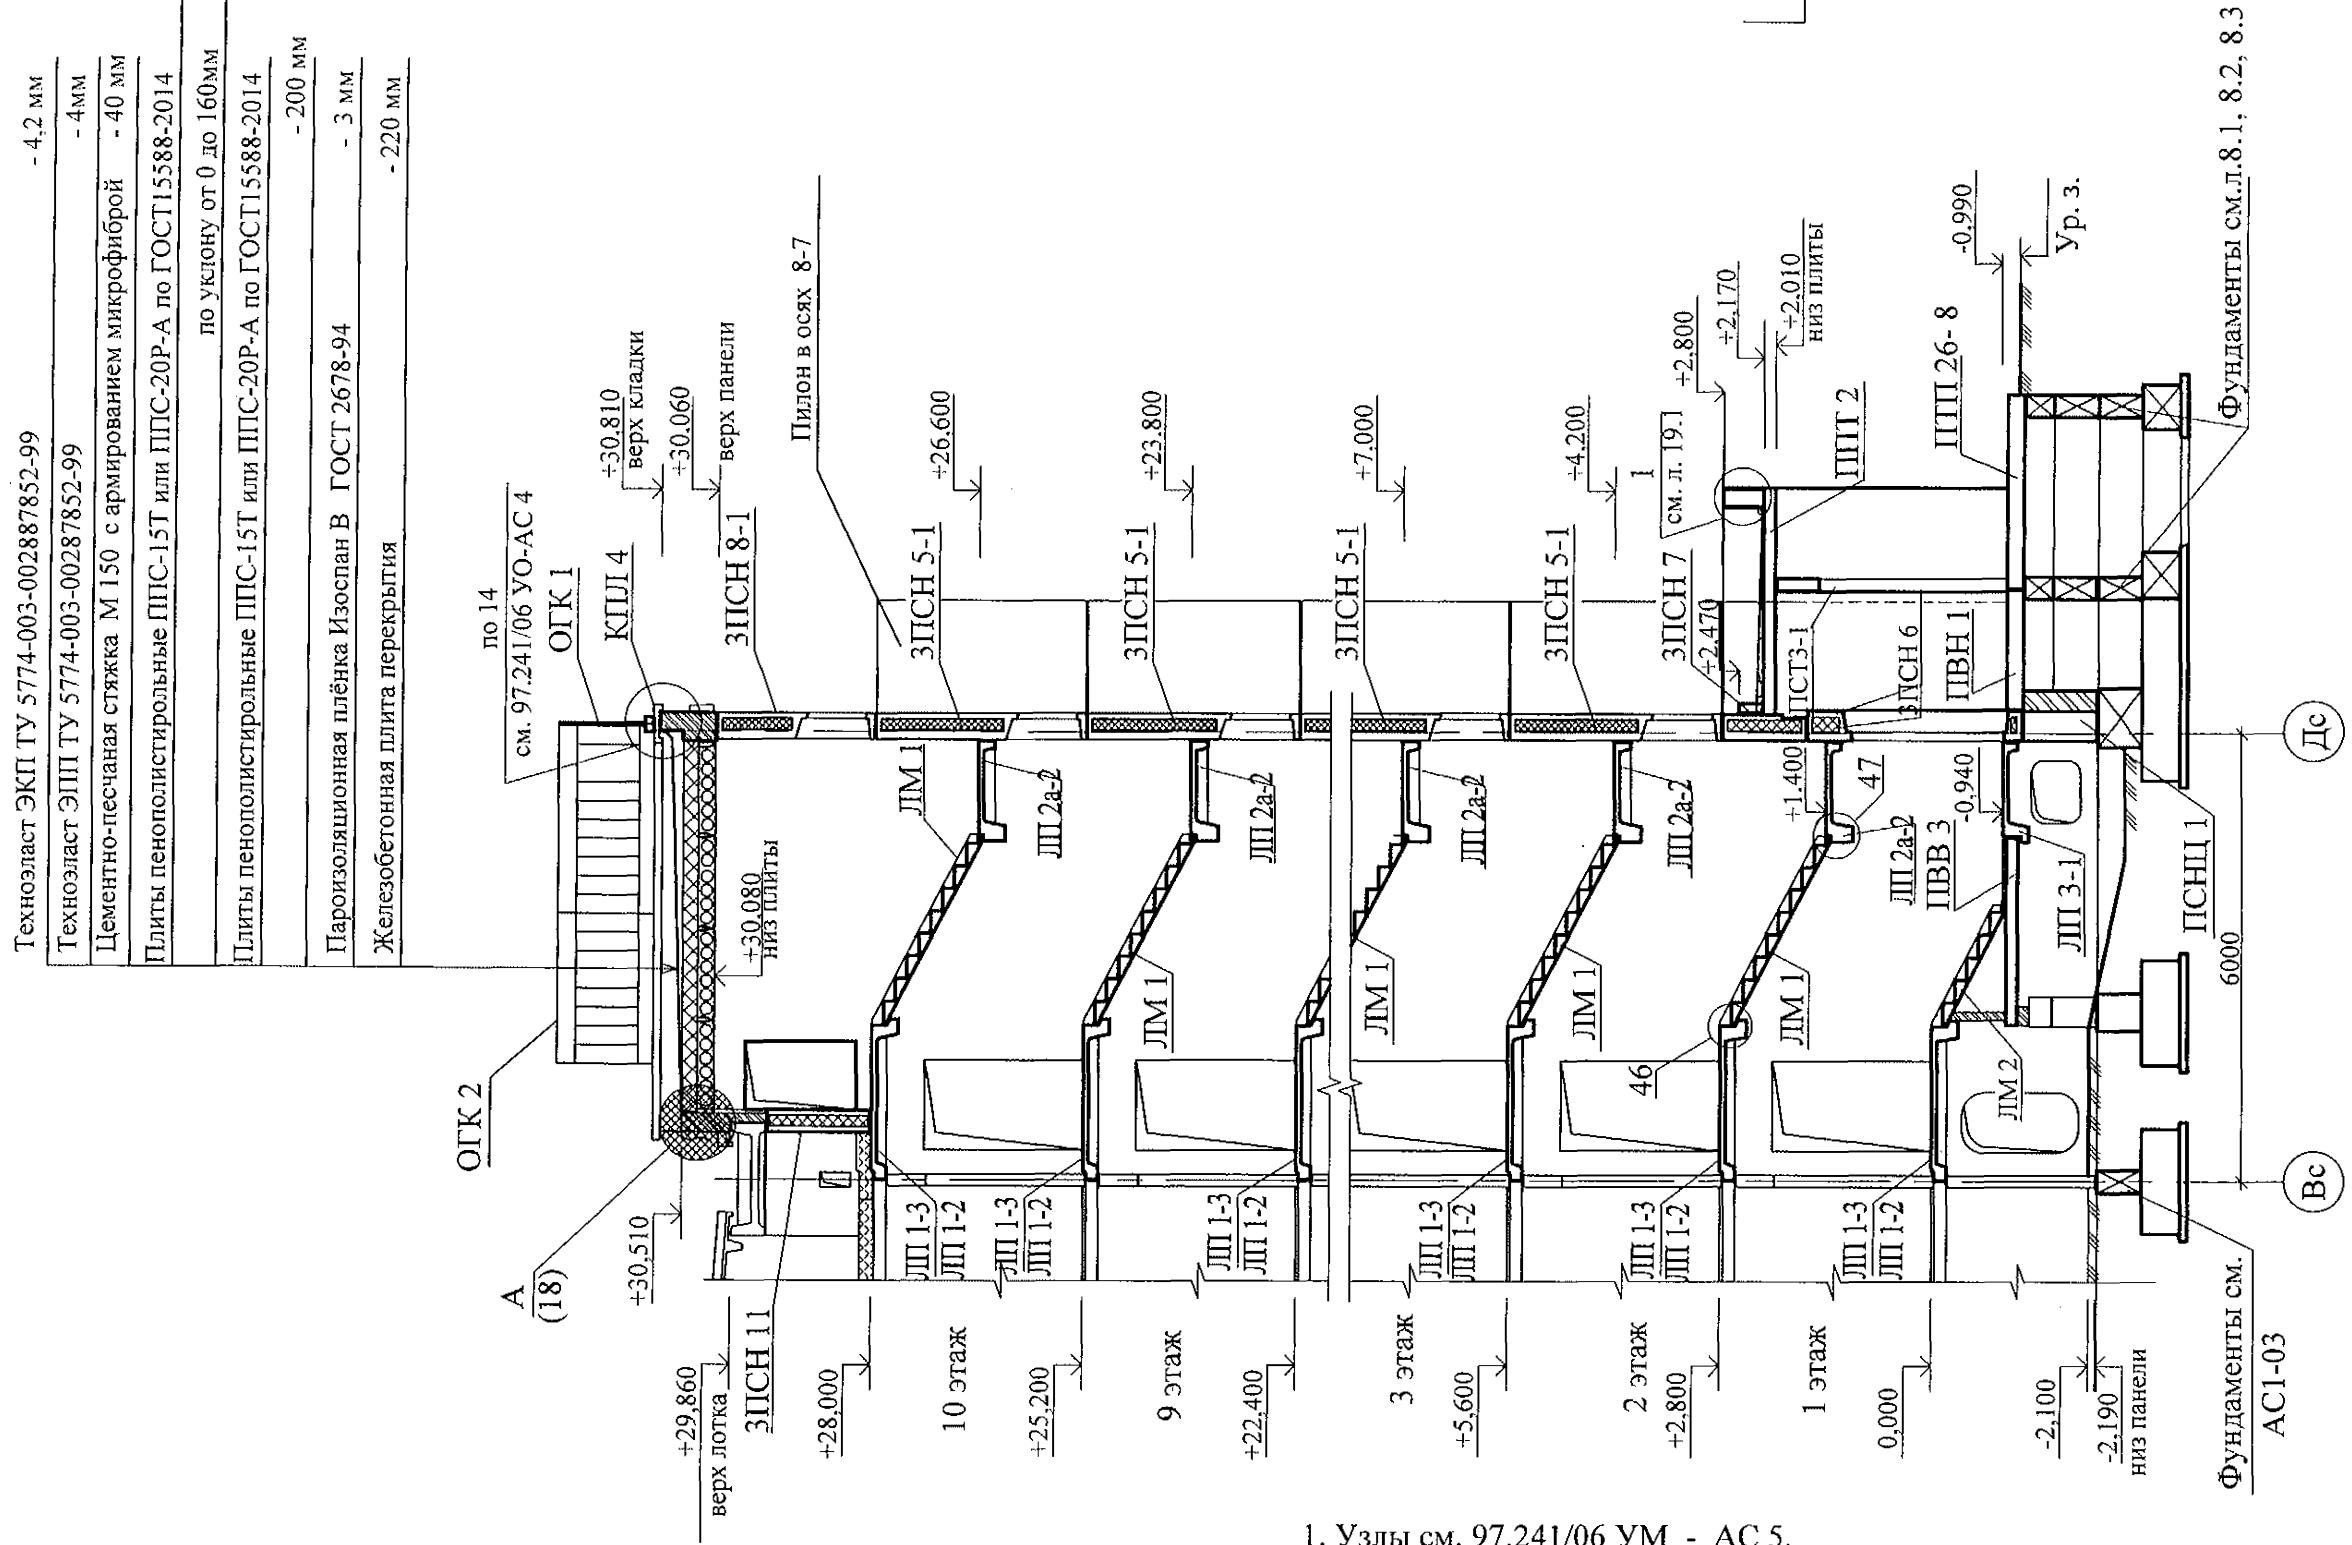

1. Узлы см. 97.241/06 УМ - АС 5.

789-14-2015 - АС 3. 1					
Иzm.	Кол.Уч	Лист	№док	Подпись	Дата
5	1	1	220.1	45	09.21
Свердловская область, г. Каменск-Уральский, пересечение улиц Каменской и Героев Отечества					
Жилой дом №14 многоэтажной застройки					Стадия Лист Листов
Разрез 1-1 в осах 5-4 ; 8-7; 9-8					КБ СТРОИТЕЛЬНЫЕ ТЕХНОЛОГИИ


1 - 1

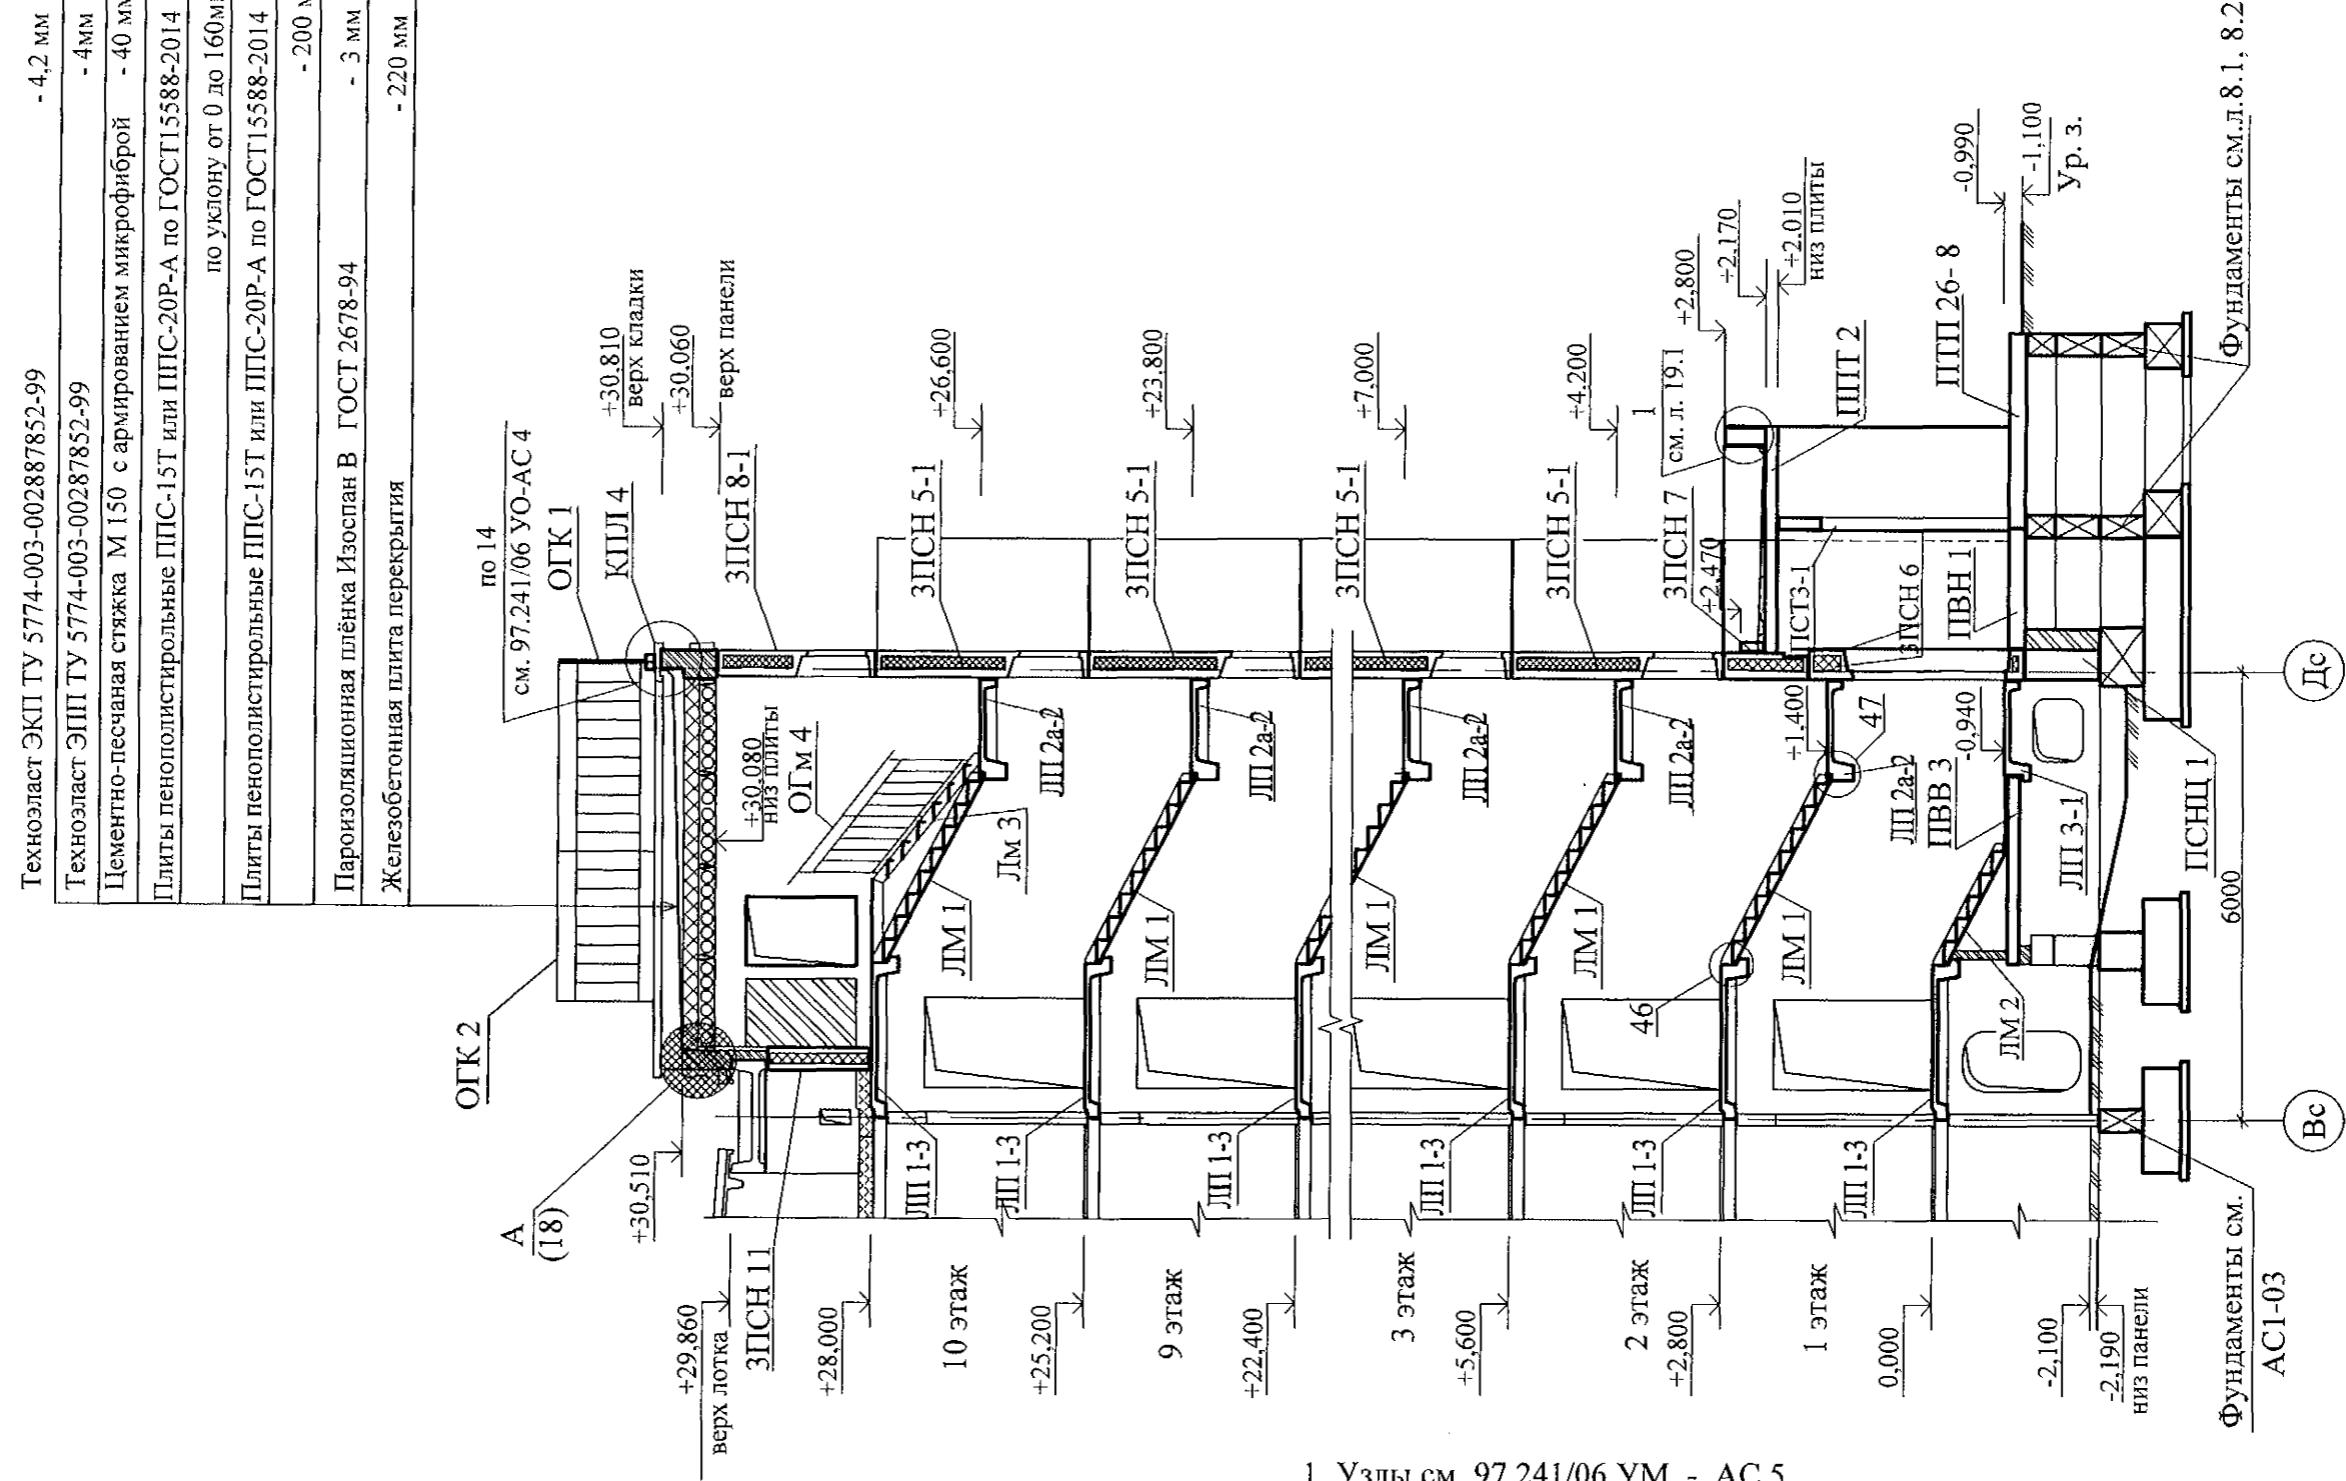

1. Узлы см. 97.241/06 УМ - АС 5.

789-15-2015 - АС 3.1					
Свердловская область, г. Каменск-Уральский, пересечение улиц Каменской и Героев Отечества					
Изм.	Наб.	Лист	Подок.	Подпись	Дата
5	Наб. 22.01	Лист 09.01	Подок. 09.01	Подпись	Дата
Исполнил	Власова				
Проверил	Кидралеева				
Н. контр.	Кидралеева				
Жилой дом №15 многоэтажной застройки					Стадия
Разрез 1-1 в осях 7-6					Лист
КБ СТРОИТЕЛЬНЫЕ ТЕХНОЛОГИИ					Листов

2 - 2

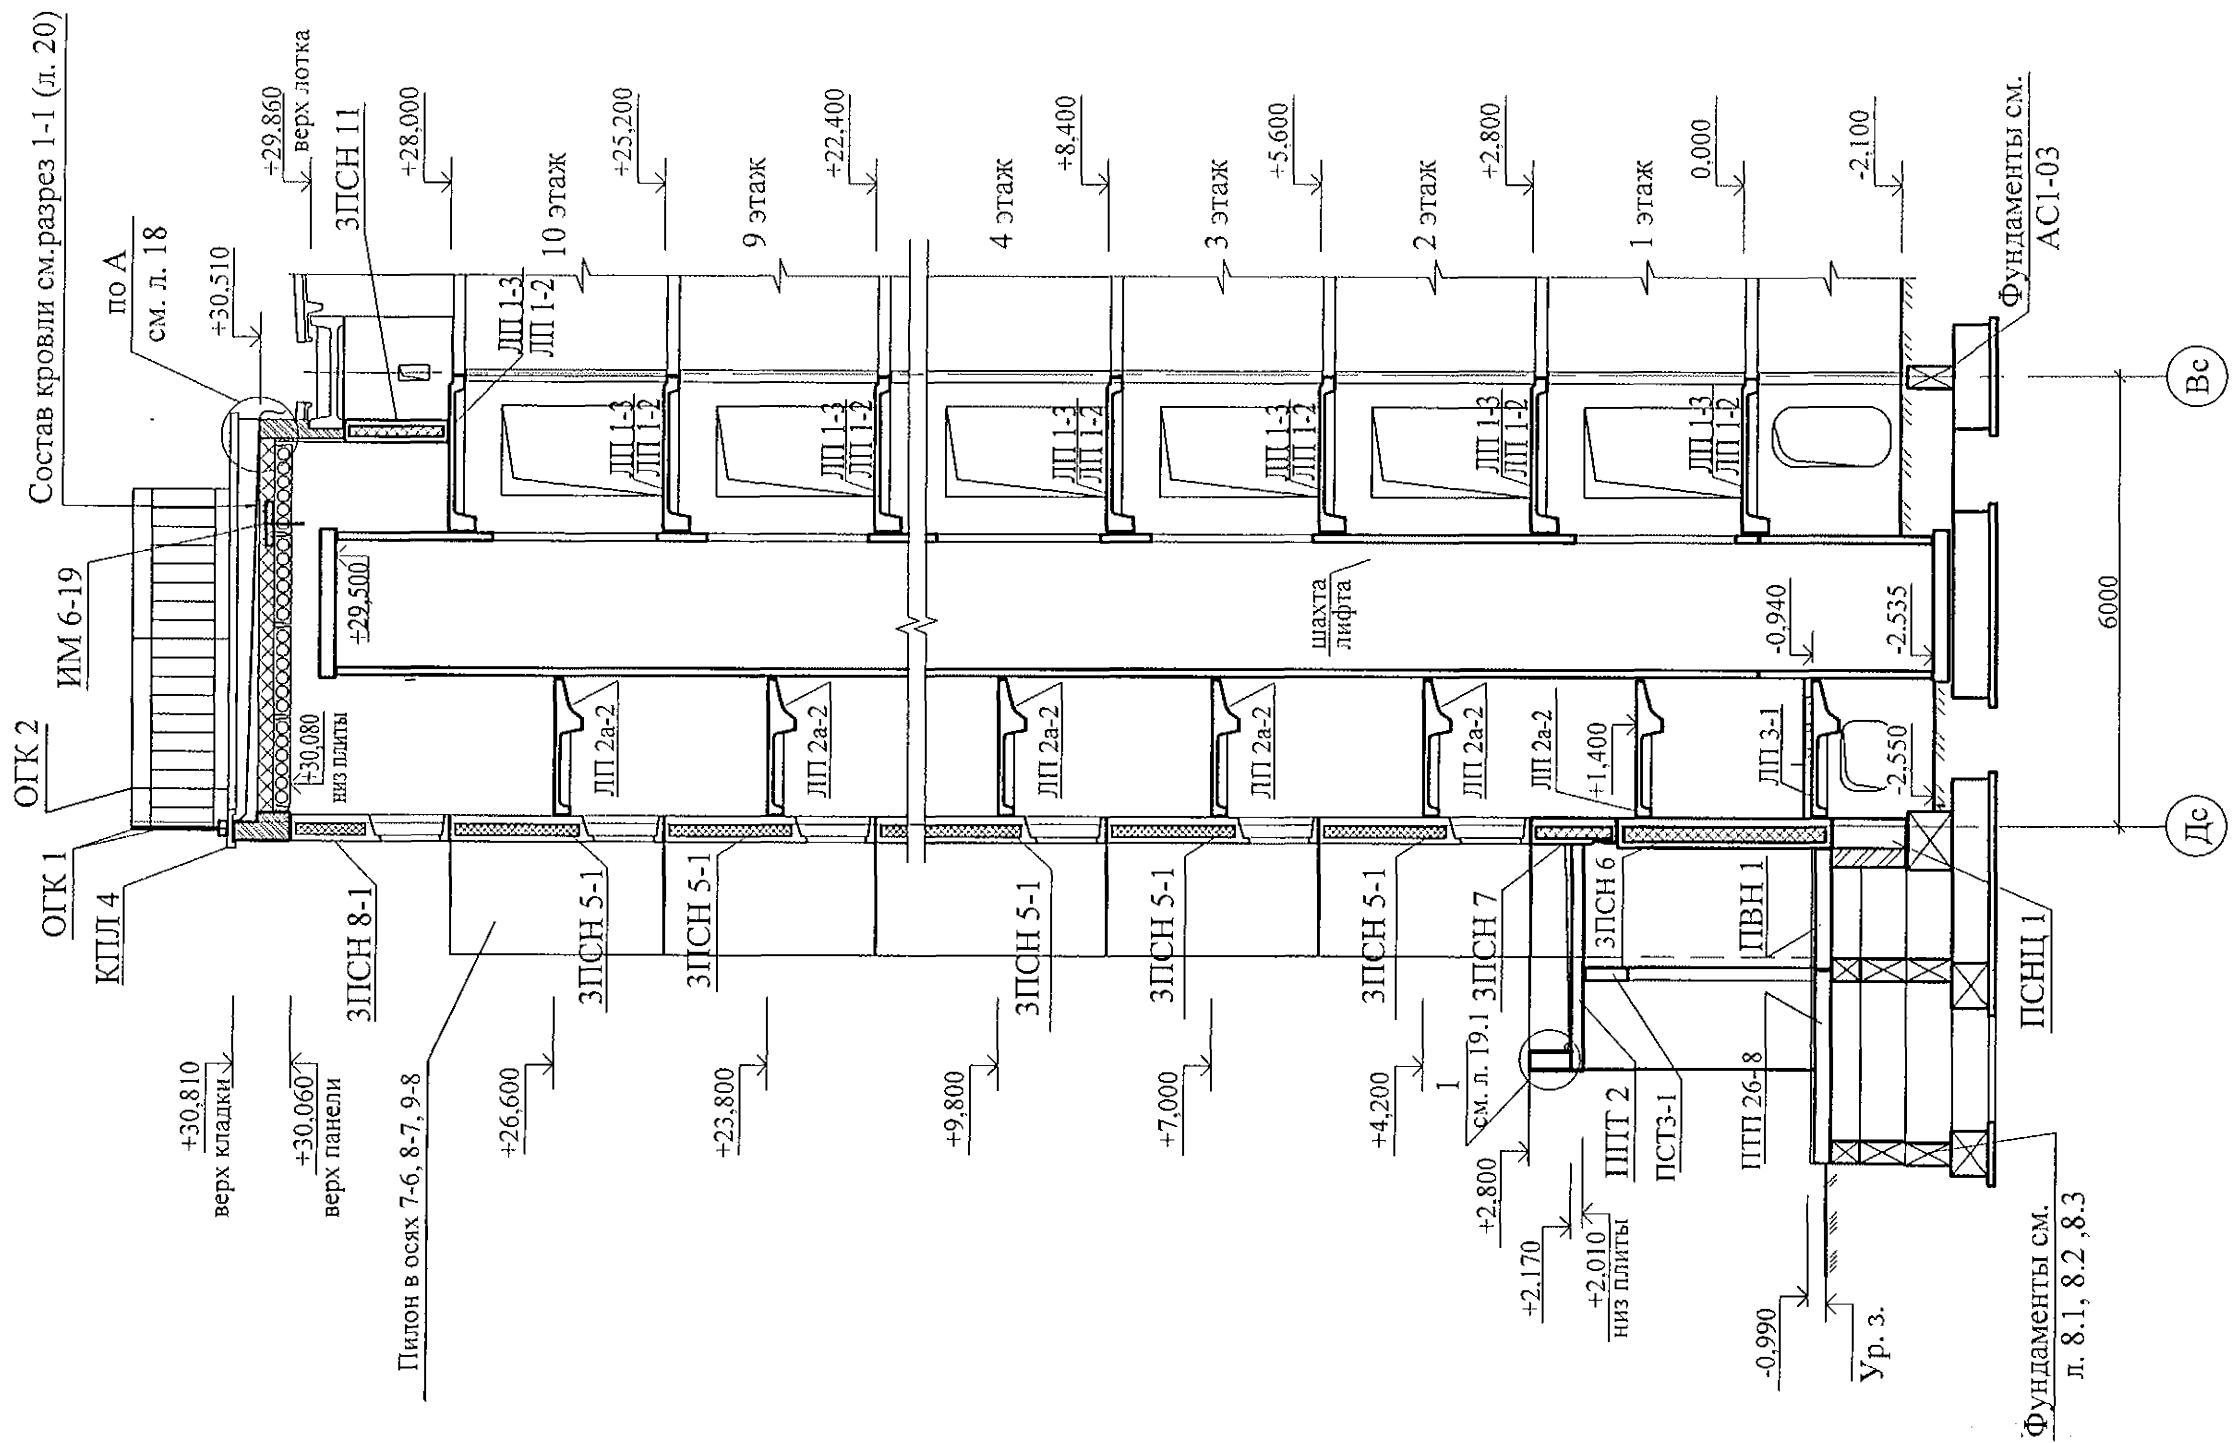

789-14-2015 - АС 3. 1

Свердловская область, г. Каменск-Уральский,
пересечение улиц Каменской и Героев Отечества


Иzm.	Кол.Уч	Лист	Нодок	Подпись	Дата

Жилой дом №14
многоэтажной застройкиСтадия Лист Листов
Р 21

Разрез 2-2

КБ СТРОИТЕЛЬНЫЕ
ТЕХНОЛОГИИ

3 - 3

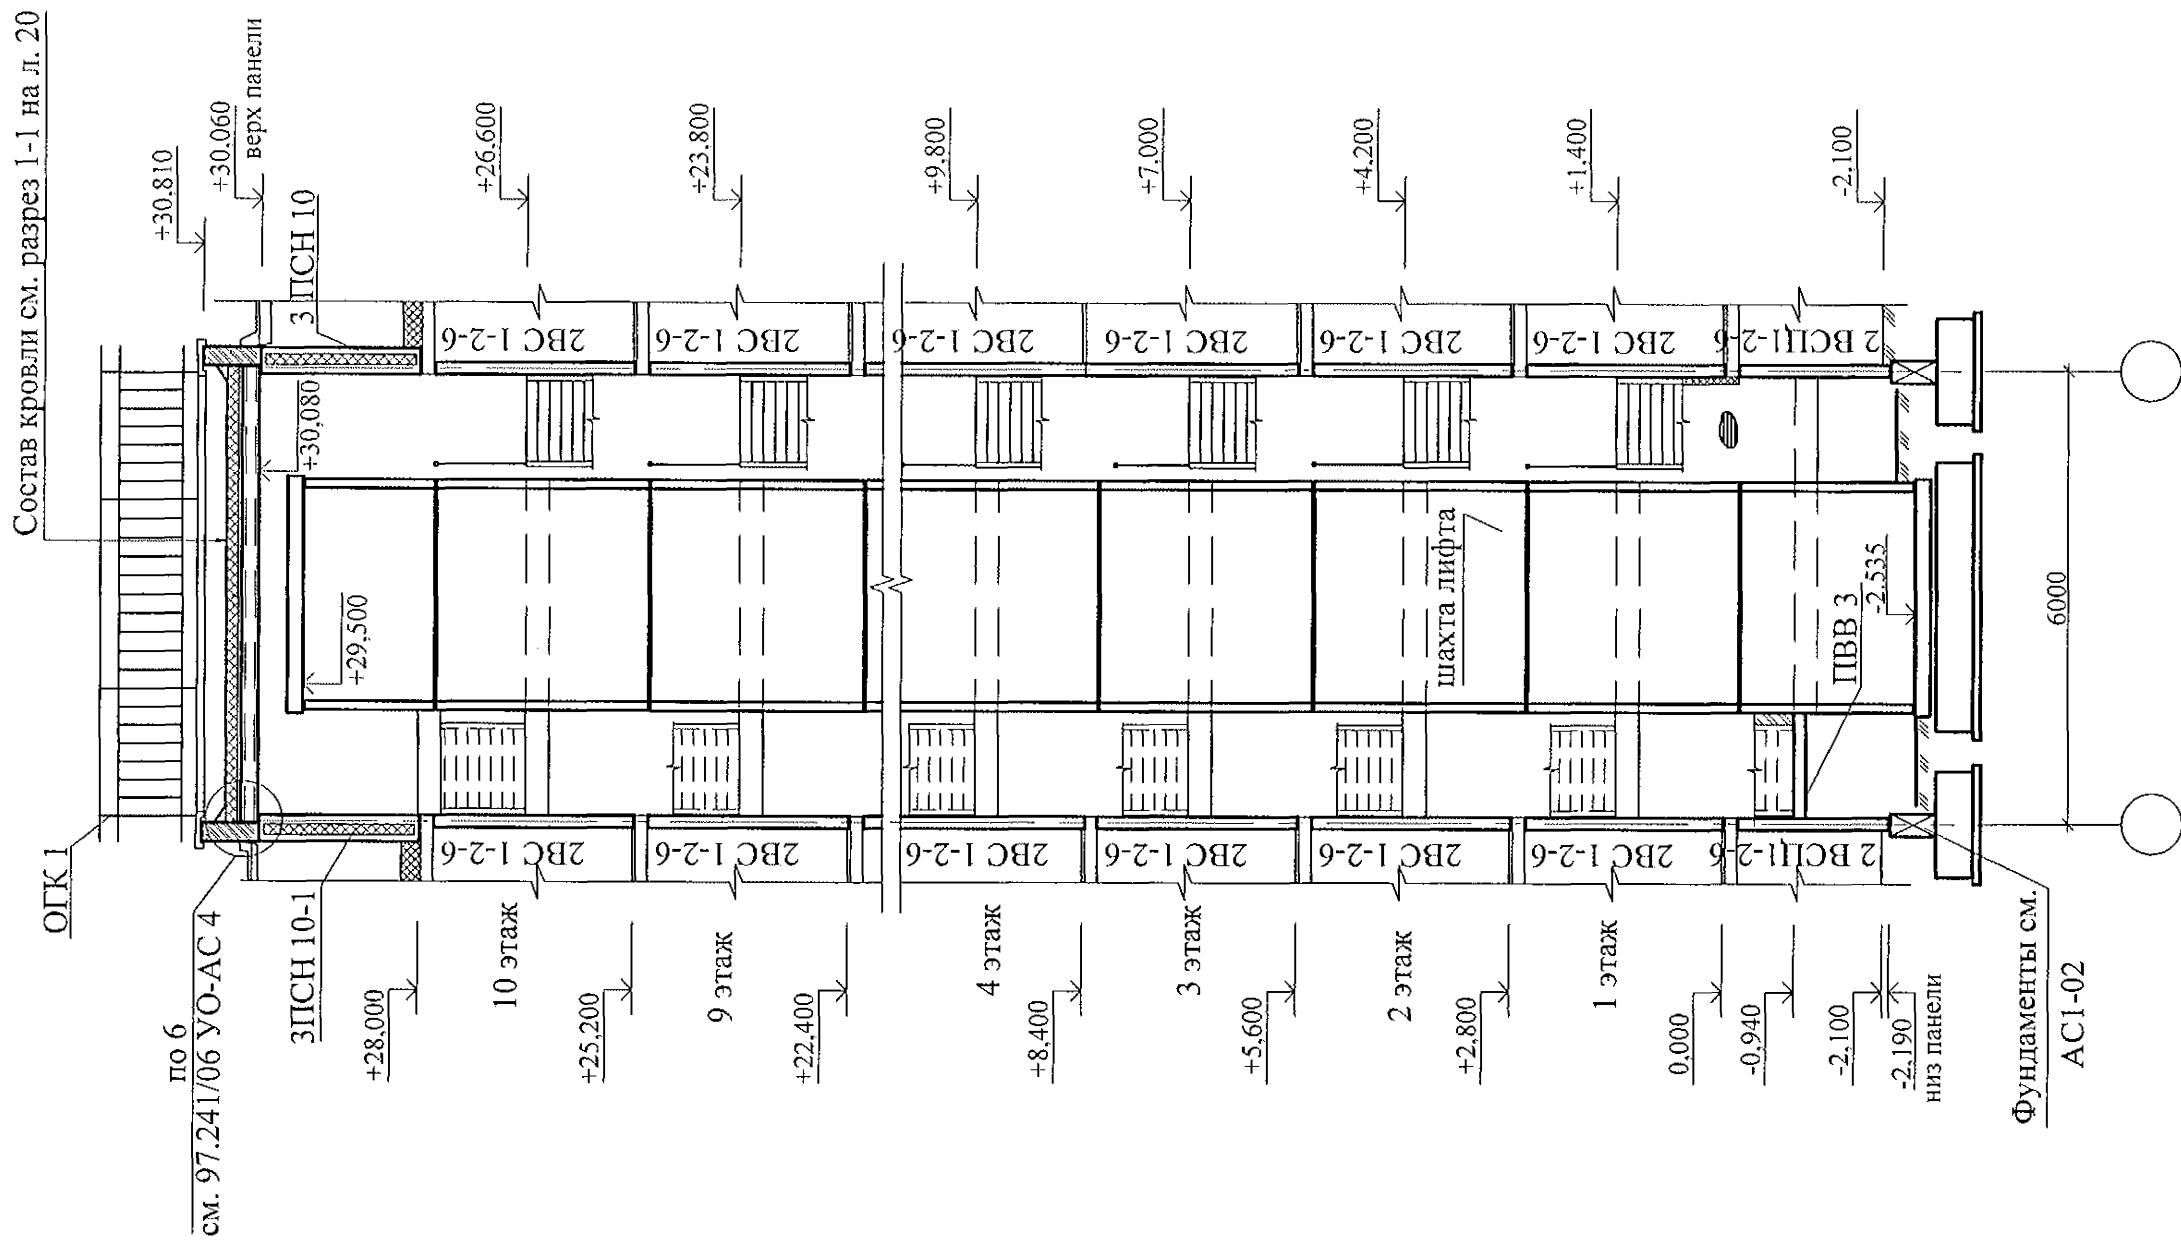


							789-14-2015 - АС 3. 1
Свердловская область, г. Каменск-Уральский, пересечение улиц Каменской и Героев Отечества							
Изм.	Кол.Уч	Лист	№док	Подпись	Дата		
Исполнил	Власова					Жилой дом №14 многоэтажной застройки	Стадия
Проверил	Кидралеева						Лист
Н. контр.	Кидралеева						Листов
						P	22
Разрез 3-3						КБ СТРОИТЕЛЬНЫЕ ТЕХНОЛОГИИ	

Техноэласт ЭКП ТУ 5774-003-00287852-99 1 слой - 4.2мм

Техноэласт ЭПП ТУ 5774-003-00287852-99 1 слой - 4мм


Цементно-песчаный раствор М100 по уклону 10 - 90

Плита покрытия козырька 160мм

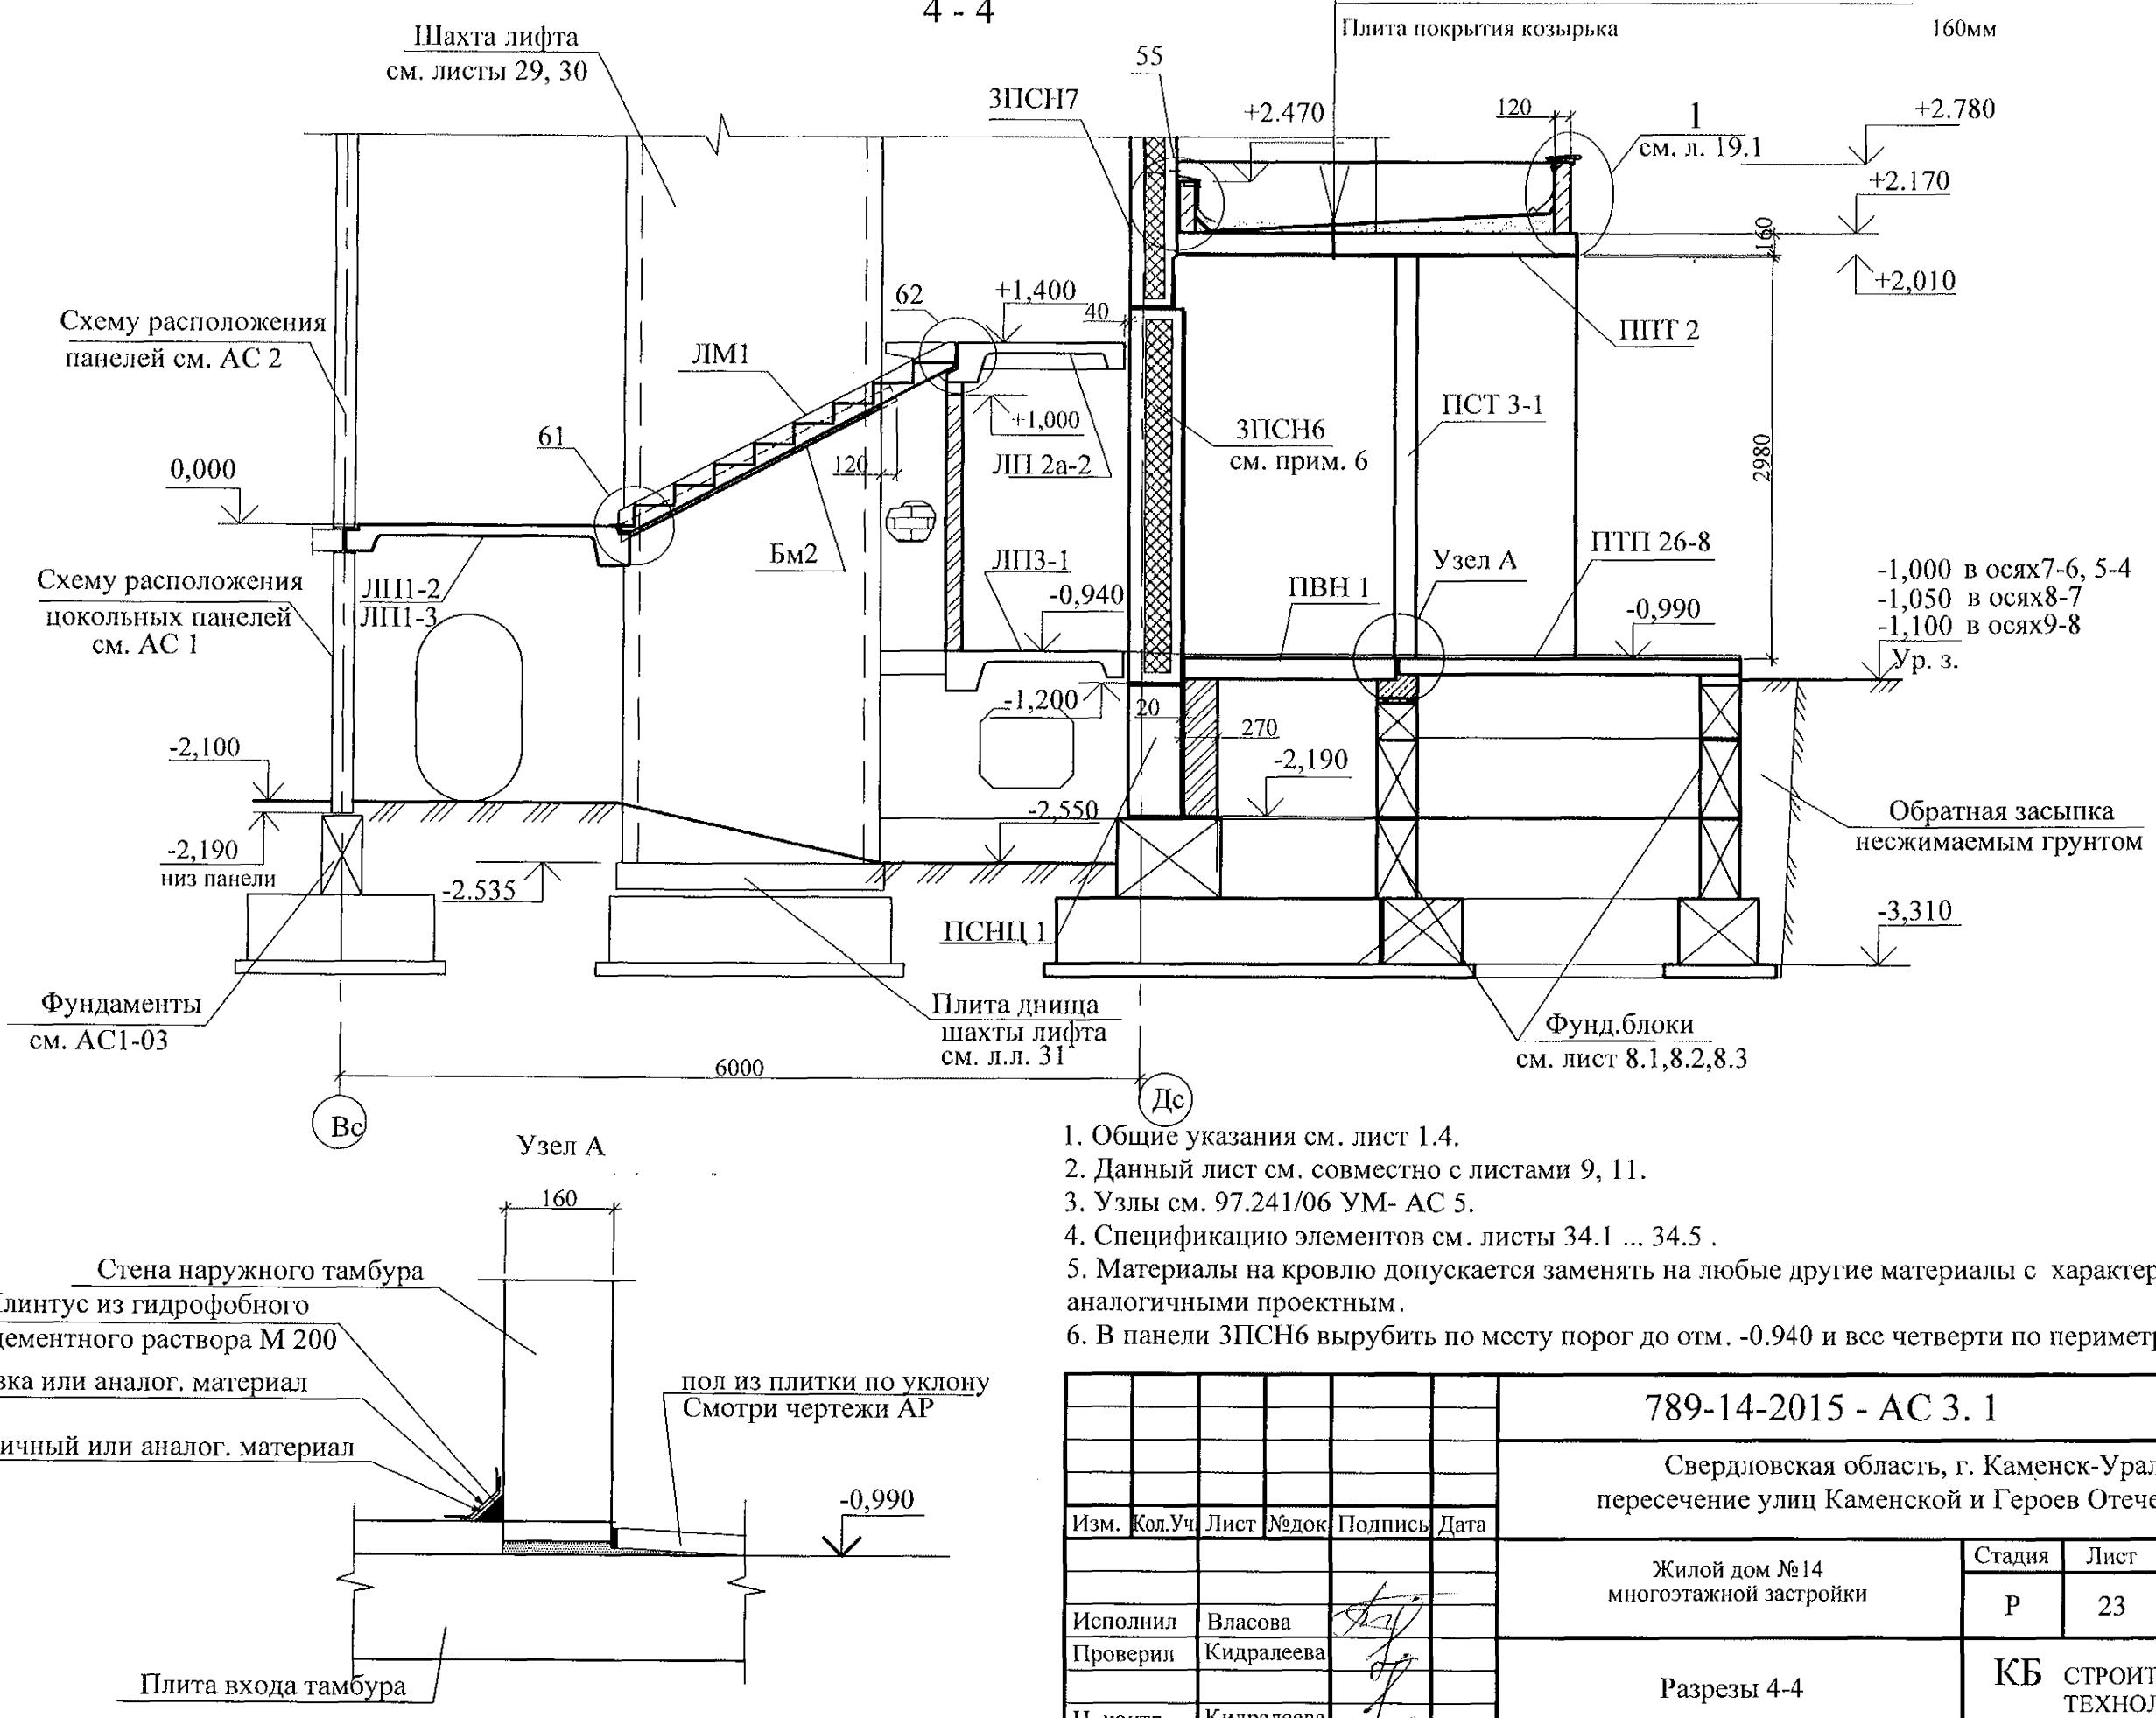


789-14-2015 - АС 3. 1					
Свердловская область, г. Каменск-Уральский, пересечение улиц Каменской и Героев Отечества					
Изм.	Кол.Уч.	Лист	№док.	Подпись	Дата
Исполнил	Власова				
Проверил	Кидралеева				
Н. контр.	Кидралеева				
Жилой дом №14 многоэтажной застройки					Стадия Лист Листов
					P 23
Разрезы 4-4					КБ СТРОИТЕЛЬНЫЕ ТЕХНОЛОГИИ


6 - 6

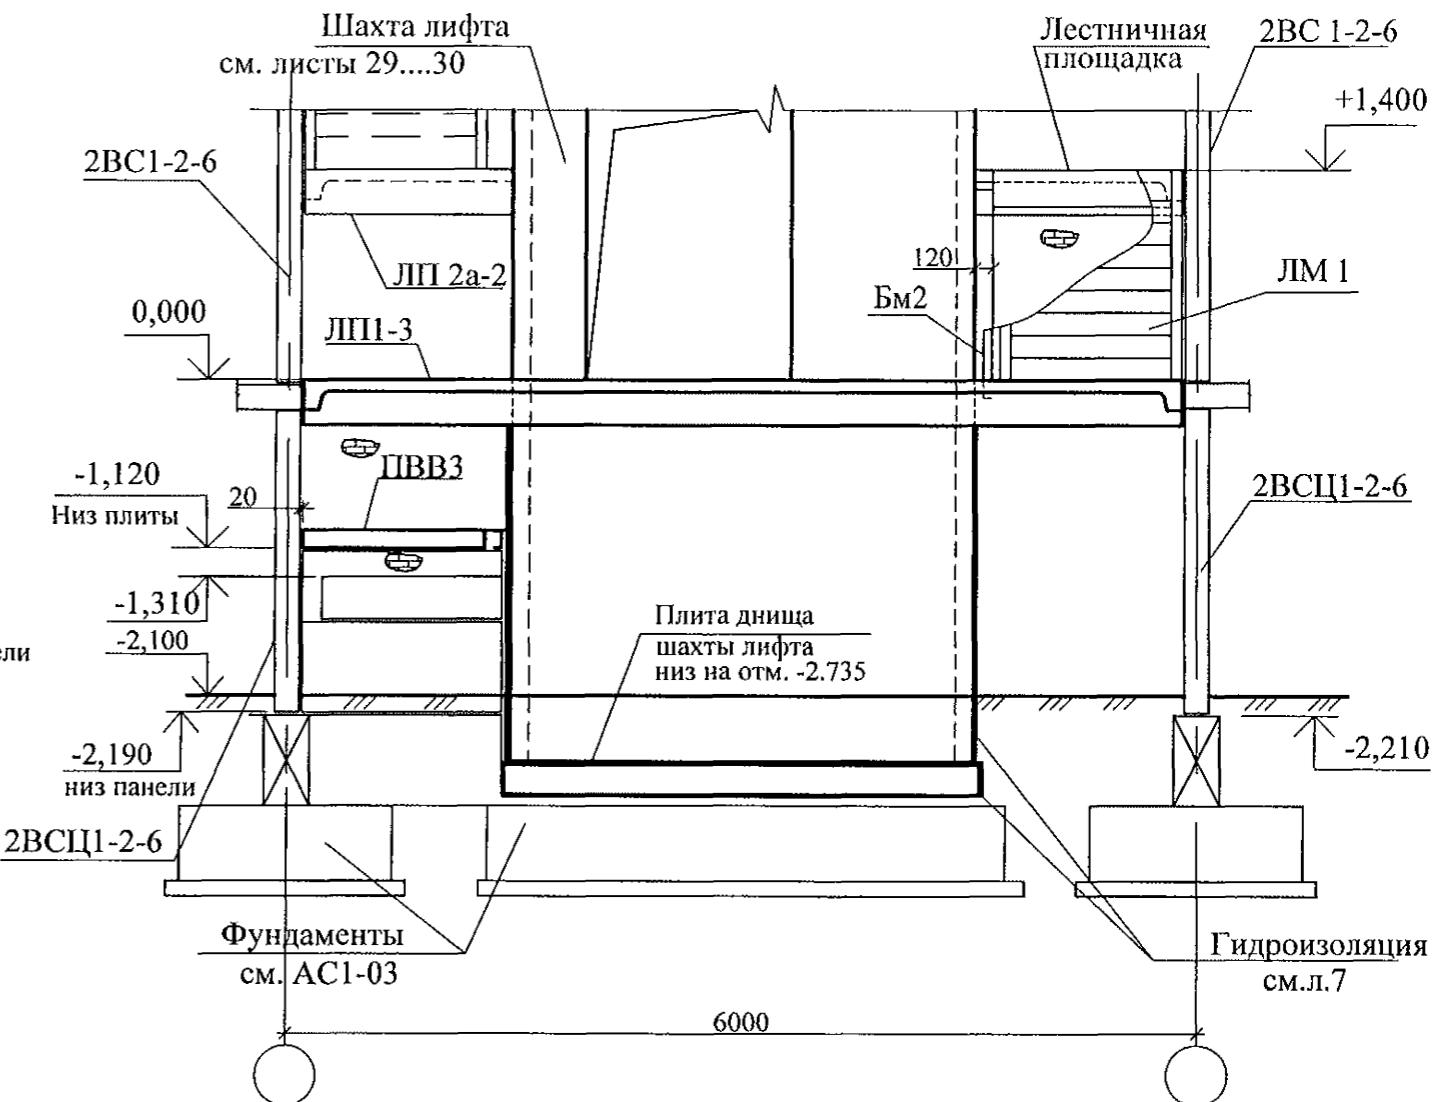

5 - 5

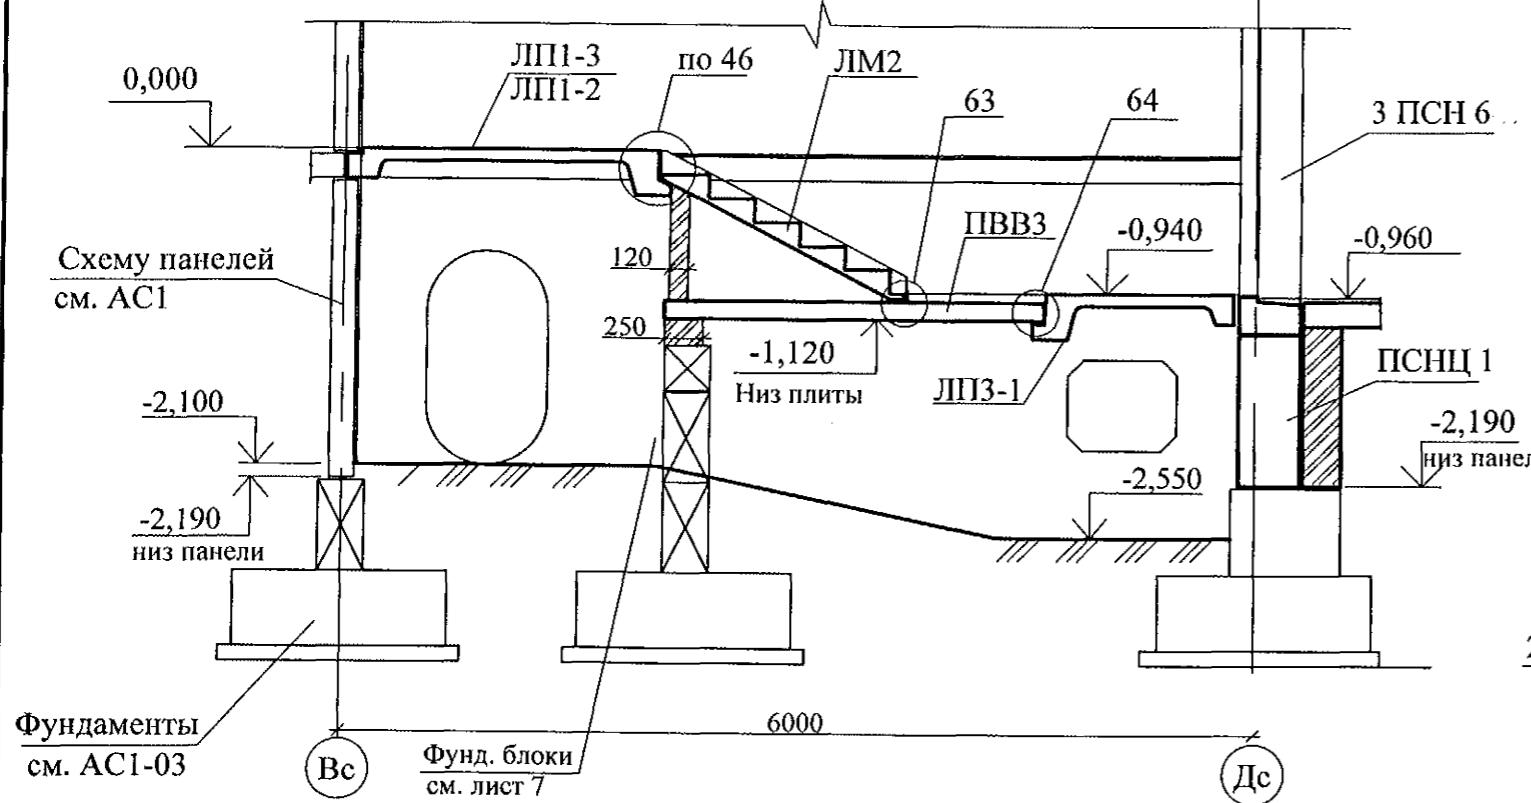

7 - 7

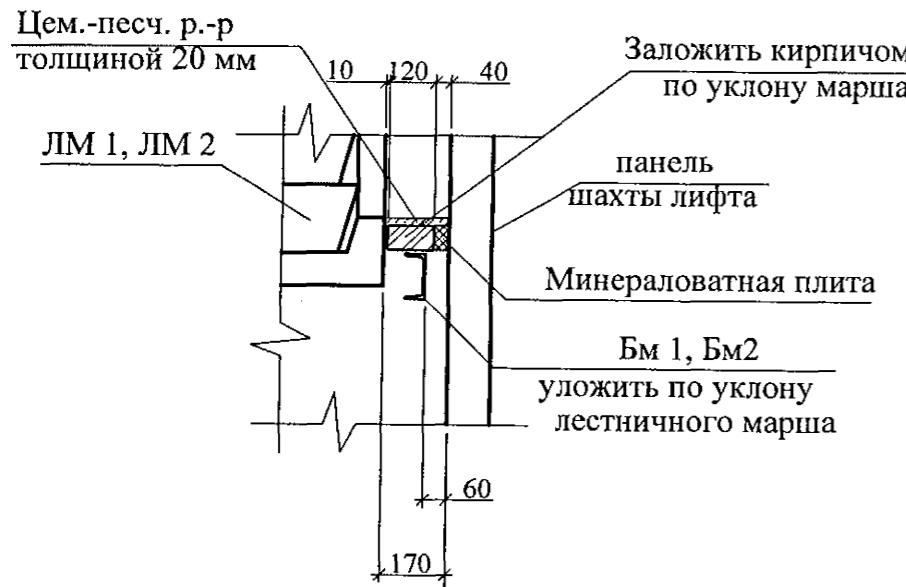

1. Общие указания см. лист 1.4.
2. Данный лист см. совместно с листами 10, 11.1, 11.2.
3. Узлы см. 97.241/06 УМ- АС 5.
4. Спецификацию элементов см. листы 34.1 ... 34.5.

789-14-2015 - АС 3. 1				
Свердловская область, г. Каменск-Уральский, пересечение улиц Каменской и Героев Отечества				
Иzm.	Кол.Уч	Лист	№одок	Подпись
				Дата
Исполнил	Власова			
Проверил	Кидралеева			
Н. контр.	Кидралеева			



Жилой дом №14
многоэтажной застройки

Разрезы 5-5, 6-6, 7-7

Стадия	Лист	Листов
Р	24	

КБ СТРОИТЕЛЬНЫЕ ТЕХНОЛОГИИ




Схема прокладки трубы для слаботочных сетей

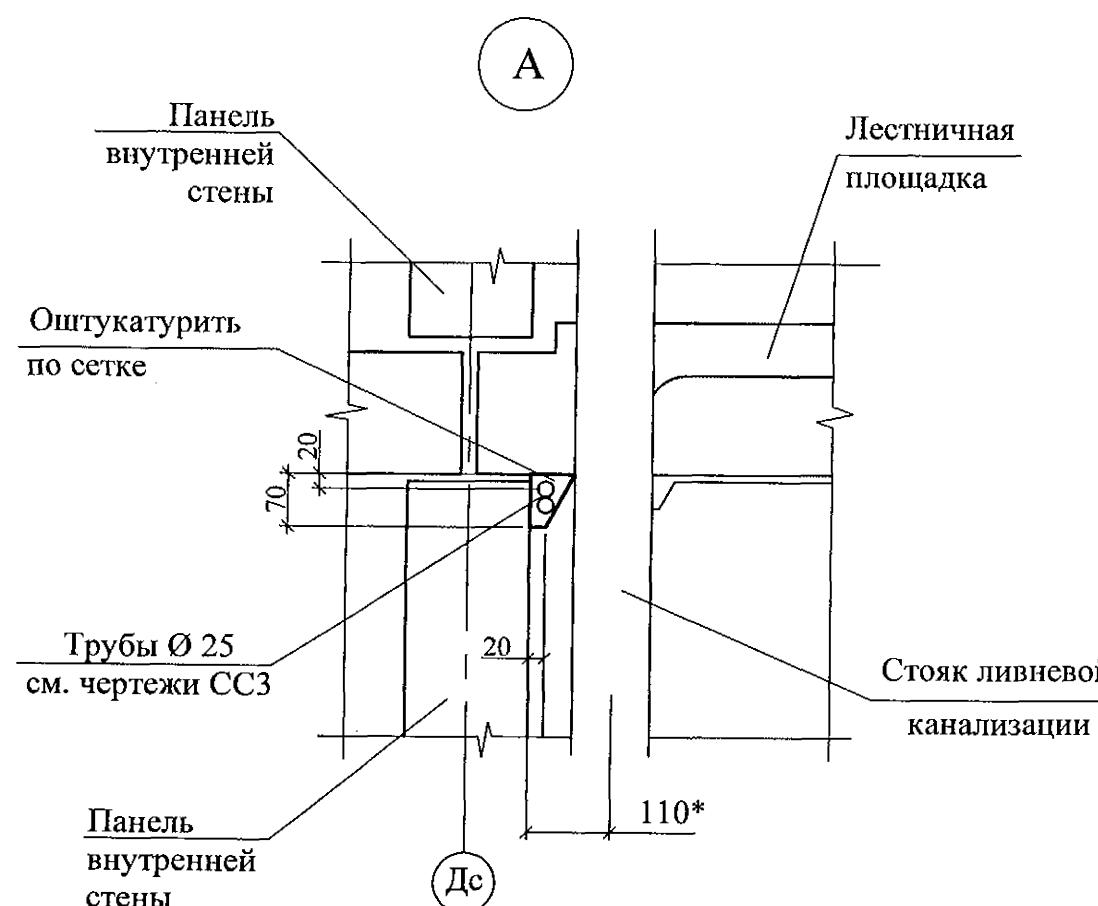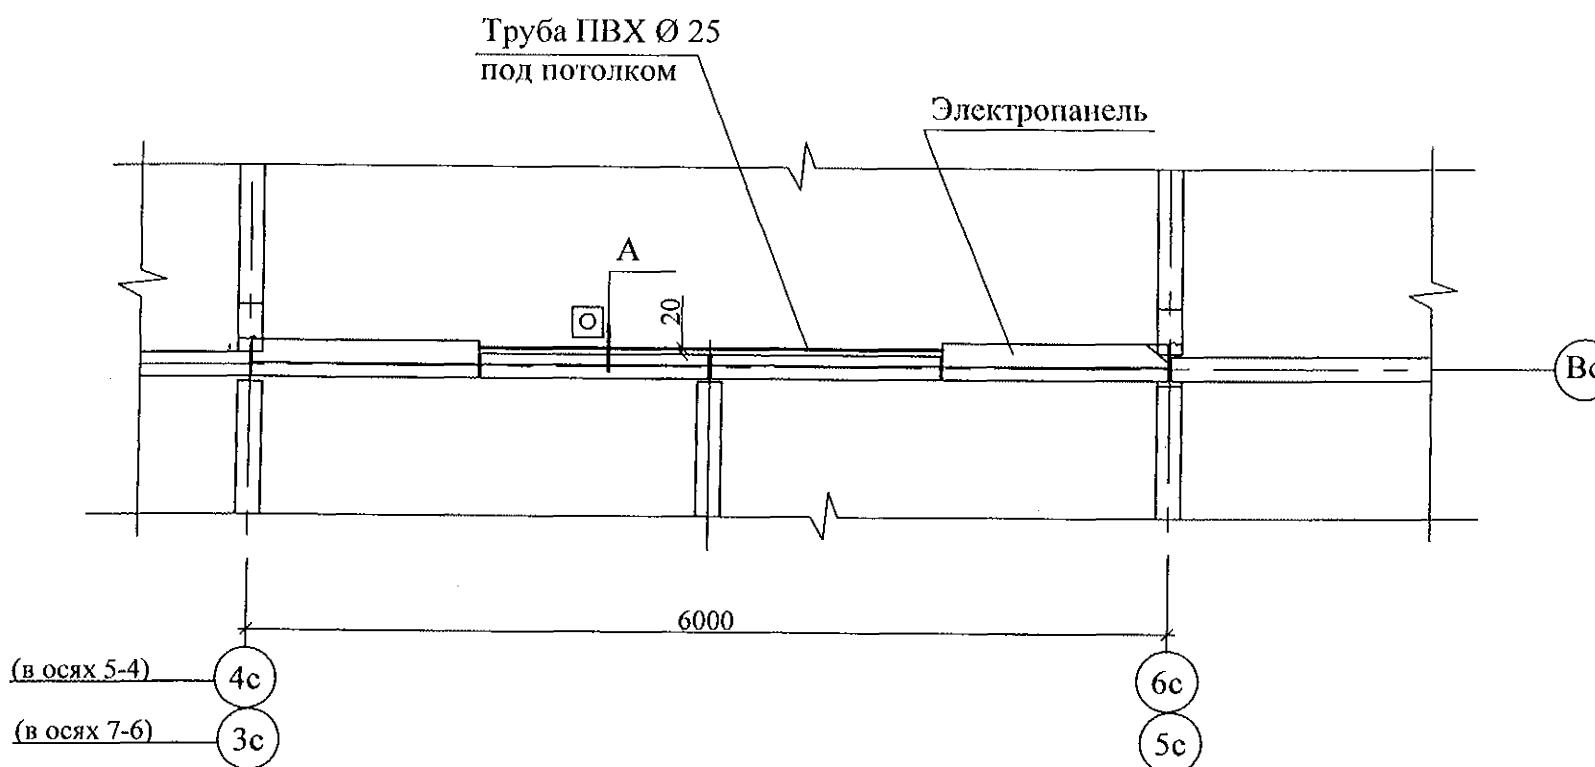

1. Размер со знаком * указан для справок.
2. Спецификацию элементов см. листы 34.1 ... 34.5.

789-14-2015 - АС 3. 1					
Свердловская область, г. Каменск-Уральский, пересечение улиц Каменской и Героев Отечества					
Изм.	Кол.Уч	Лист	№док	Подпись	Дата
Исполнил	Власова				
Проверил	Кидралеева				
Н. контр.	Кидралеева				
Жилой дом №14 многоэтажной застройки				Стадия	Лист
				P	25.1
Схема прокладки трубы для слаботочных сетей				КБ СТРОИТЕЛЬНЫЕ ТЕХНОЛОГИИ	
Секция в осях 5-4, 7-6.					


Схема прокладки трубы для слаботочных сетей

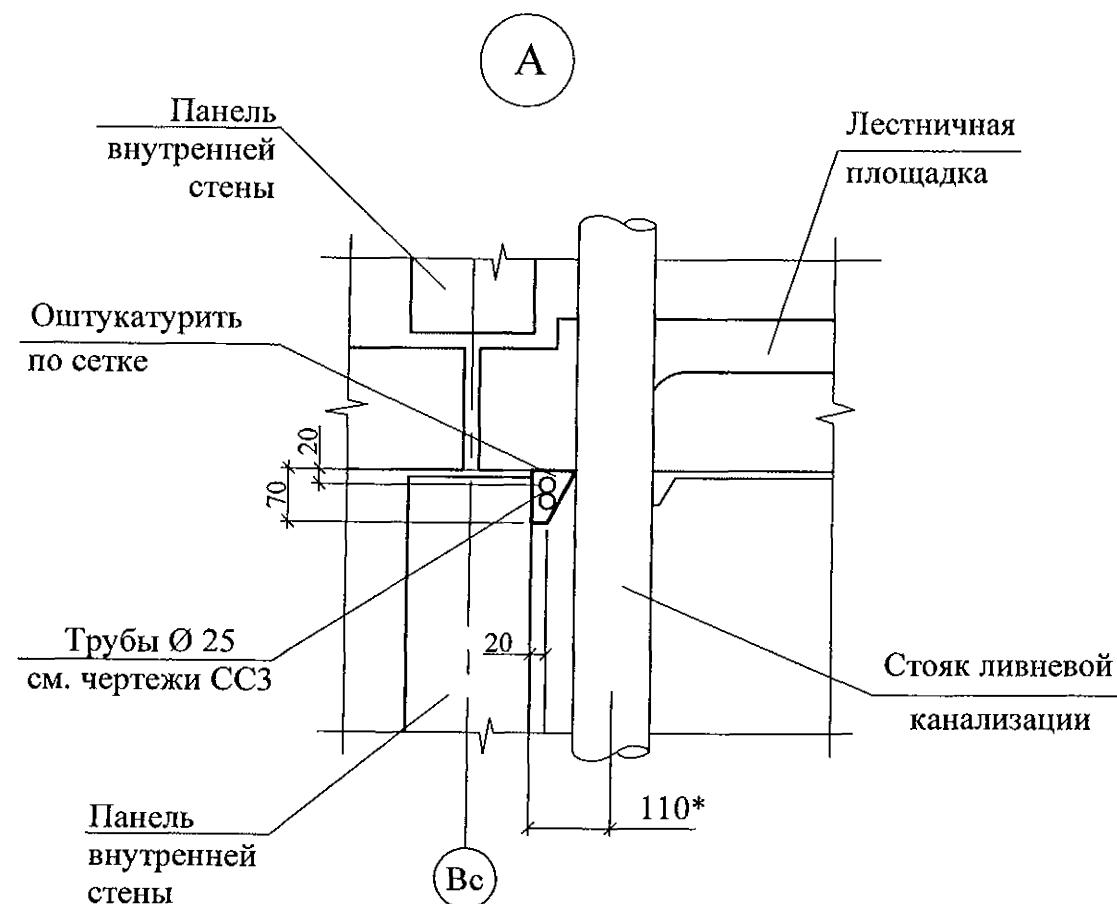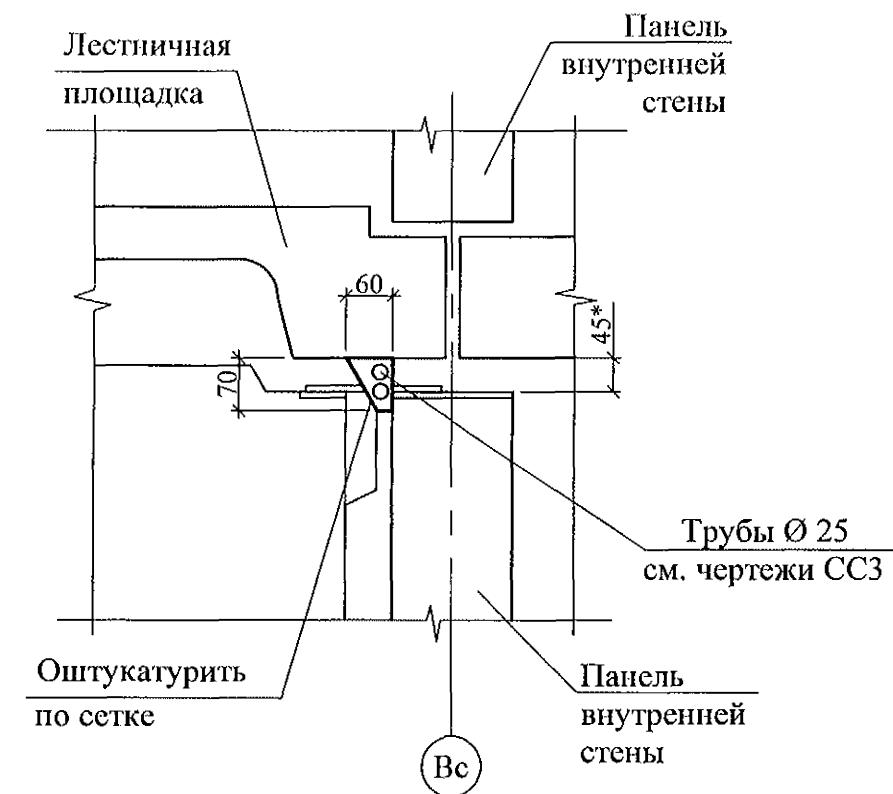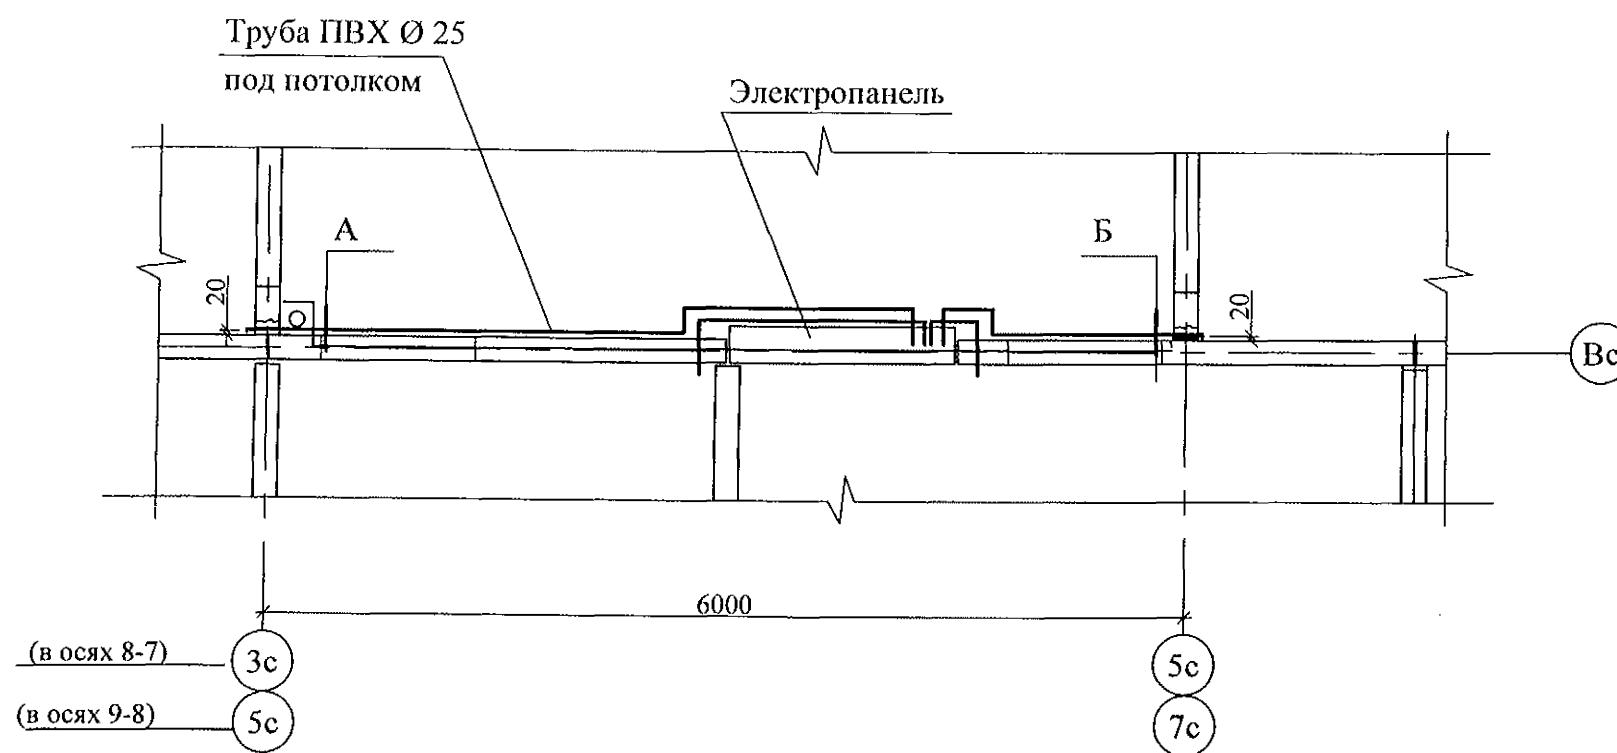

1. Размер со знаком * указан для справок.
2. Спецификацию элементов см. раздел СС3

789-14-2015 - АС 3. 1					
Свердловская область, г. Каменск-Уральский, пересечение улиц Каменской и Героев Отечества					
Изм.	Кол.Уч	Лист	№док	Подпись	Дата
Исполнил	Власова				
Проверил	Кидралеева				
Н. контр.	Кидралеева				
Жилой дом №14 многоэтажной застройки				Стадия	Лист
				P	25.2
Схема прокладки трубы для слаботочных сетей				КБ СТРОИТЕЛЬНЫЕ ТЕХНОЛОГИИ	
Секция в осях 8-7, 9-8					

Перегородка металлическая ПГм 1

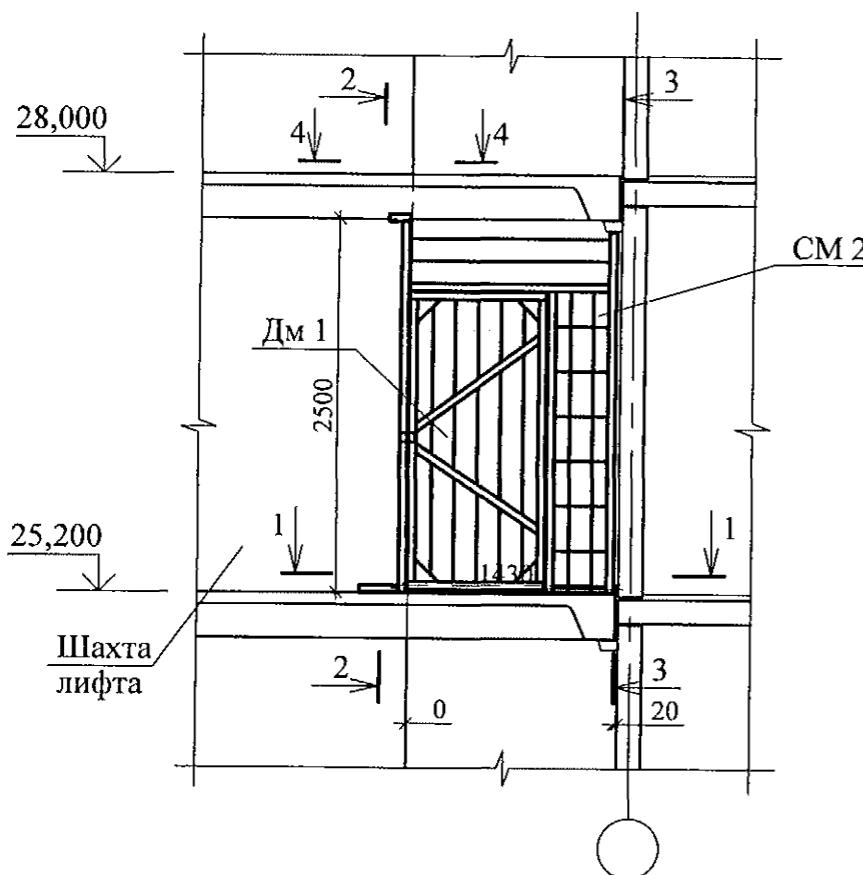


Марка поз.	Обозначение	Наименование	Кол. (Всего)	Масса ед., кг	Примечание
	<u>Сборочные единицы</u>				
СМ 2	97.241/06-КМ.И 1-1изм.7	Стенка металлическая СМ 2	1	43,89	
Дм 1	97.241/06-КМ.И 1-1	Дверь металлическая Дм 1	1	32,94	
ИМ 6-24-1	97.241/06-КМ.И 1-1изм.7	Изделие металлическое ИМ 6-24-1	1	4,45	
	<u>Детали</u>				
1		Уголок 50x50x5-В ГОСТ 8509 L=100	1	0,38	
2		Лист 4x100x100-ПН ГОСТ 19903 С235 ГОСТ 27772	1	0,31	


1. Общие указания см. лист 1.4.
2. Сечения см. лист 27.
3. Допускается крепление металлической стенки СМ 2 к лестничным площадкам и стеновым панелям дюбелями или анкерами. Количество дюбелей и анкеров определять из условия восприятия усилия на срез не менее 1,5 кН на узел крепления.

							789-14-2015 - АС 3. 1		
Свердловская область, г. Каменск-Уральский, пересечение улиц Каменской и Героев Отечества									
Изм.	Кол. Уч	Лист	№док	Подпись	Дата				
Исполнил	Власова					Жилой дом №14 многоэтажной застройки		Стадия	Лист
Проверил	Кидралеева							P	26
Н. контр.	Кидралеева					Перегородка металлическая ПГм 1		КБ СТРОИТЕЛЬНЫЕ ТЕХНОЛОГИИ	


1 - 1

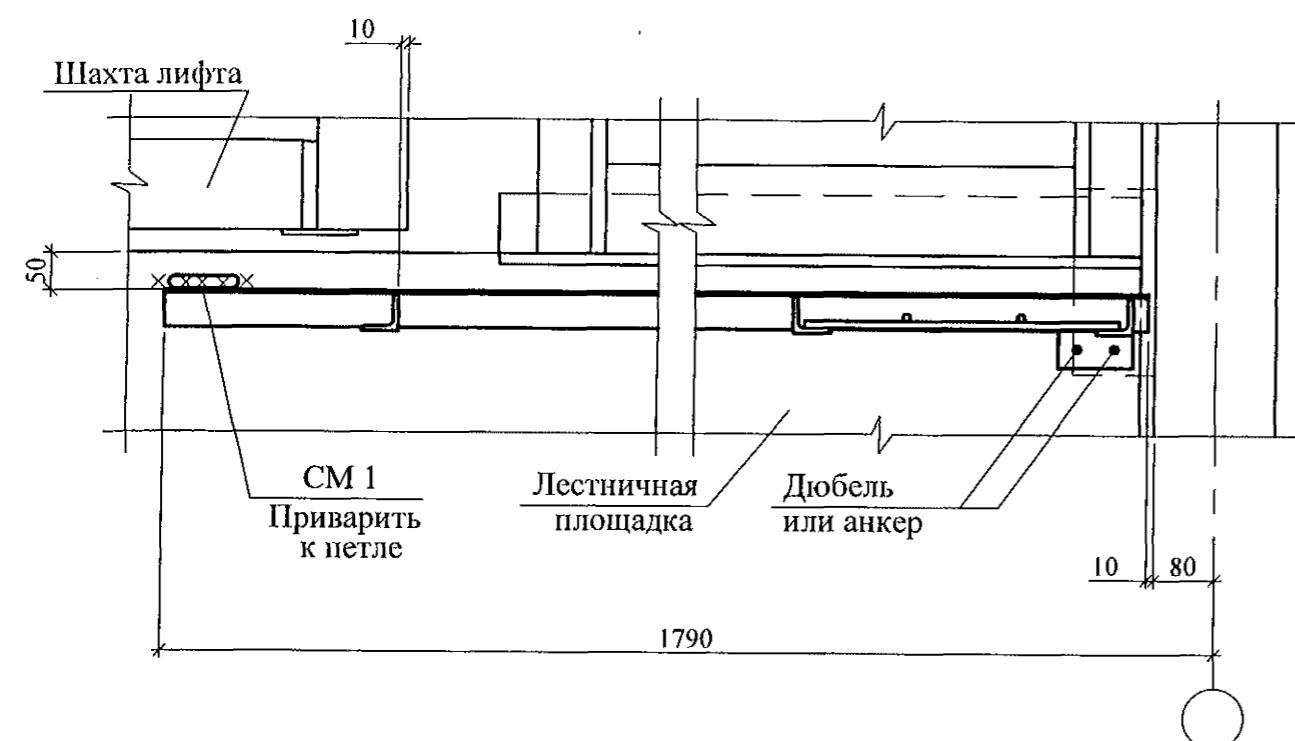


2 - 2

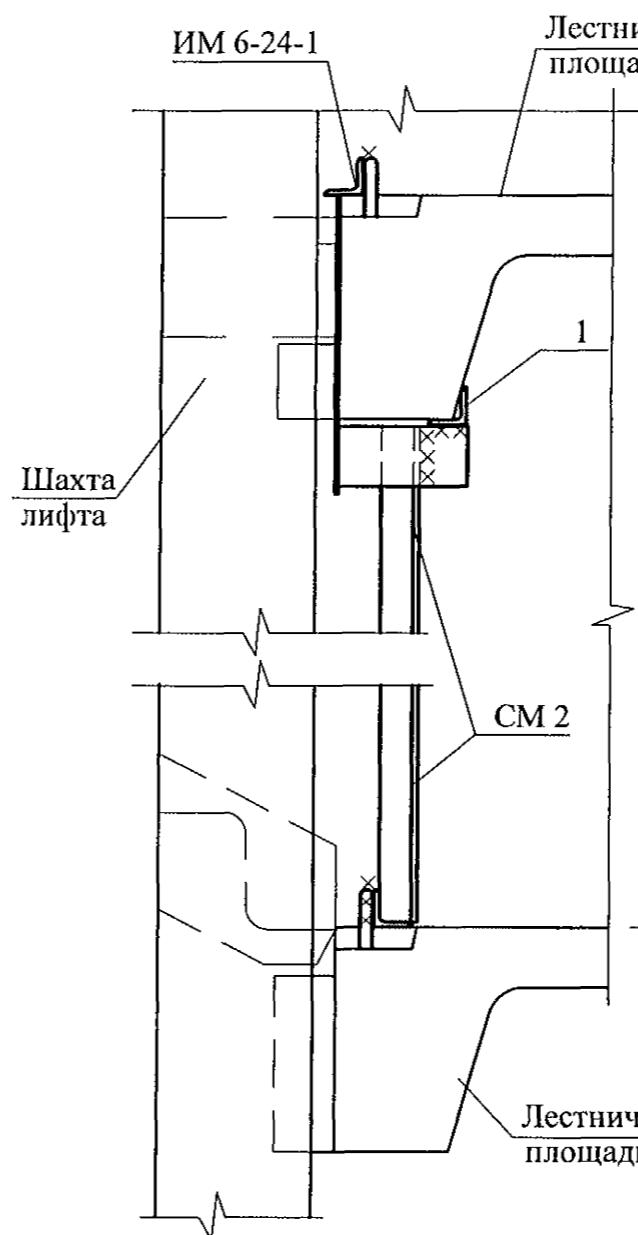

3 - 3

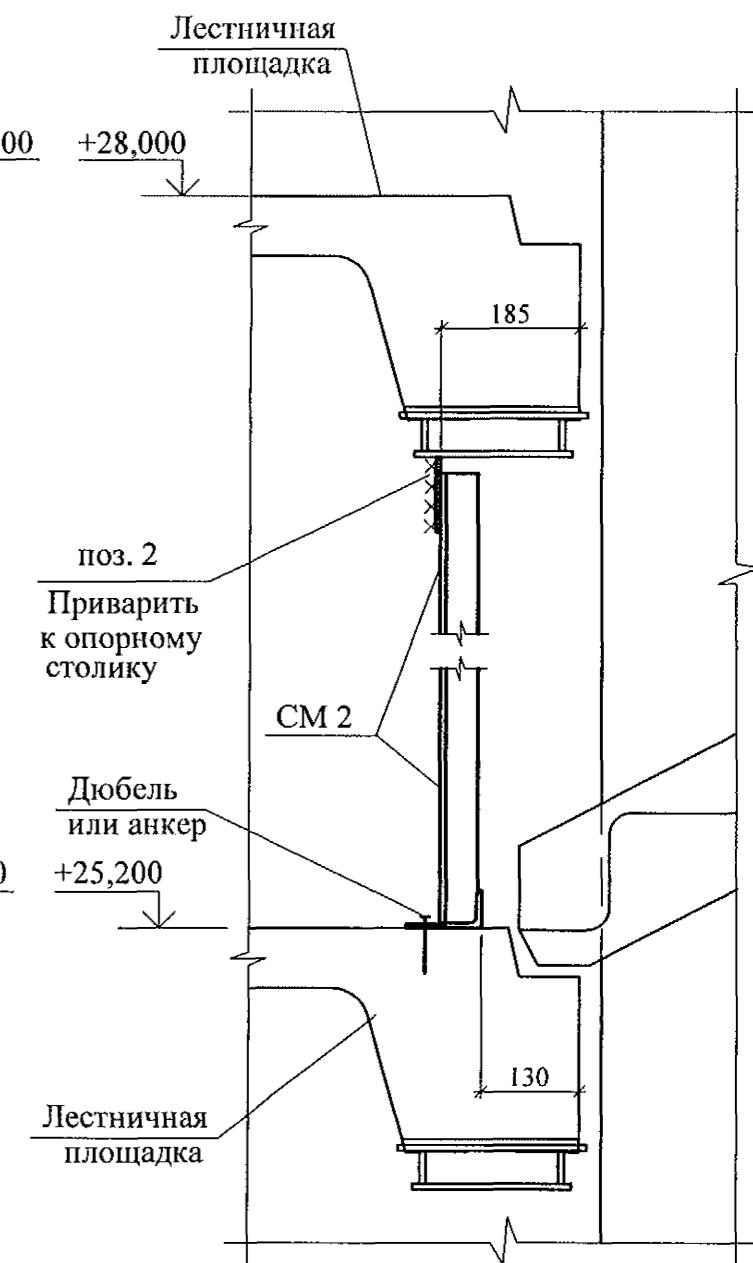


4 - 4

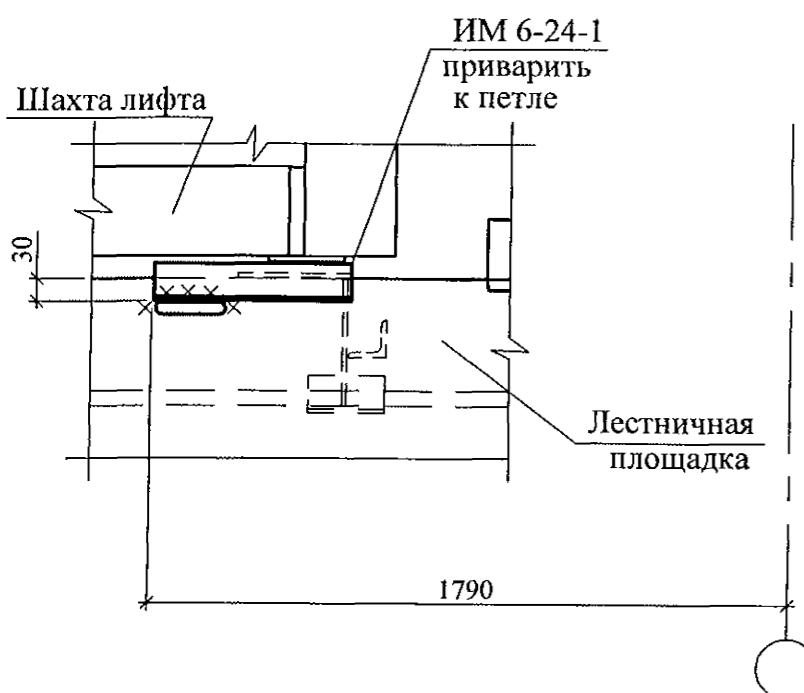

1. Данный лист смотреть совместно с листом 26.

							789-14-2015 - АС 3. 1
Свердловская область, г. Каменск-Уральский, пересечение улиц Каменской и Героев Отечества							
Иzm.	Кол.Уч	Лист	№док	Подпись	Дата		
Исполнил	Власова					Жилой дом №14 многоэтажной застройки	Стадия
Проверил	Кидралеева						Лист
Н. контр.	Кидралеева					P	Листов
Перегородка металлическая ПГм 1. Разрезы 1-1 ... 4-4						КБ СТРОИТЕЛЬНЫЕ ТЕХНОЛОГИИ	

Схема установки металлической двери на отм. +28.000

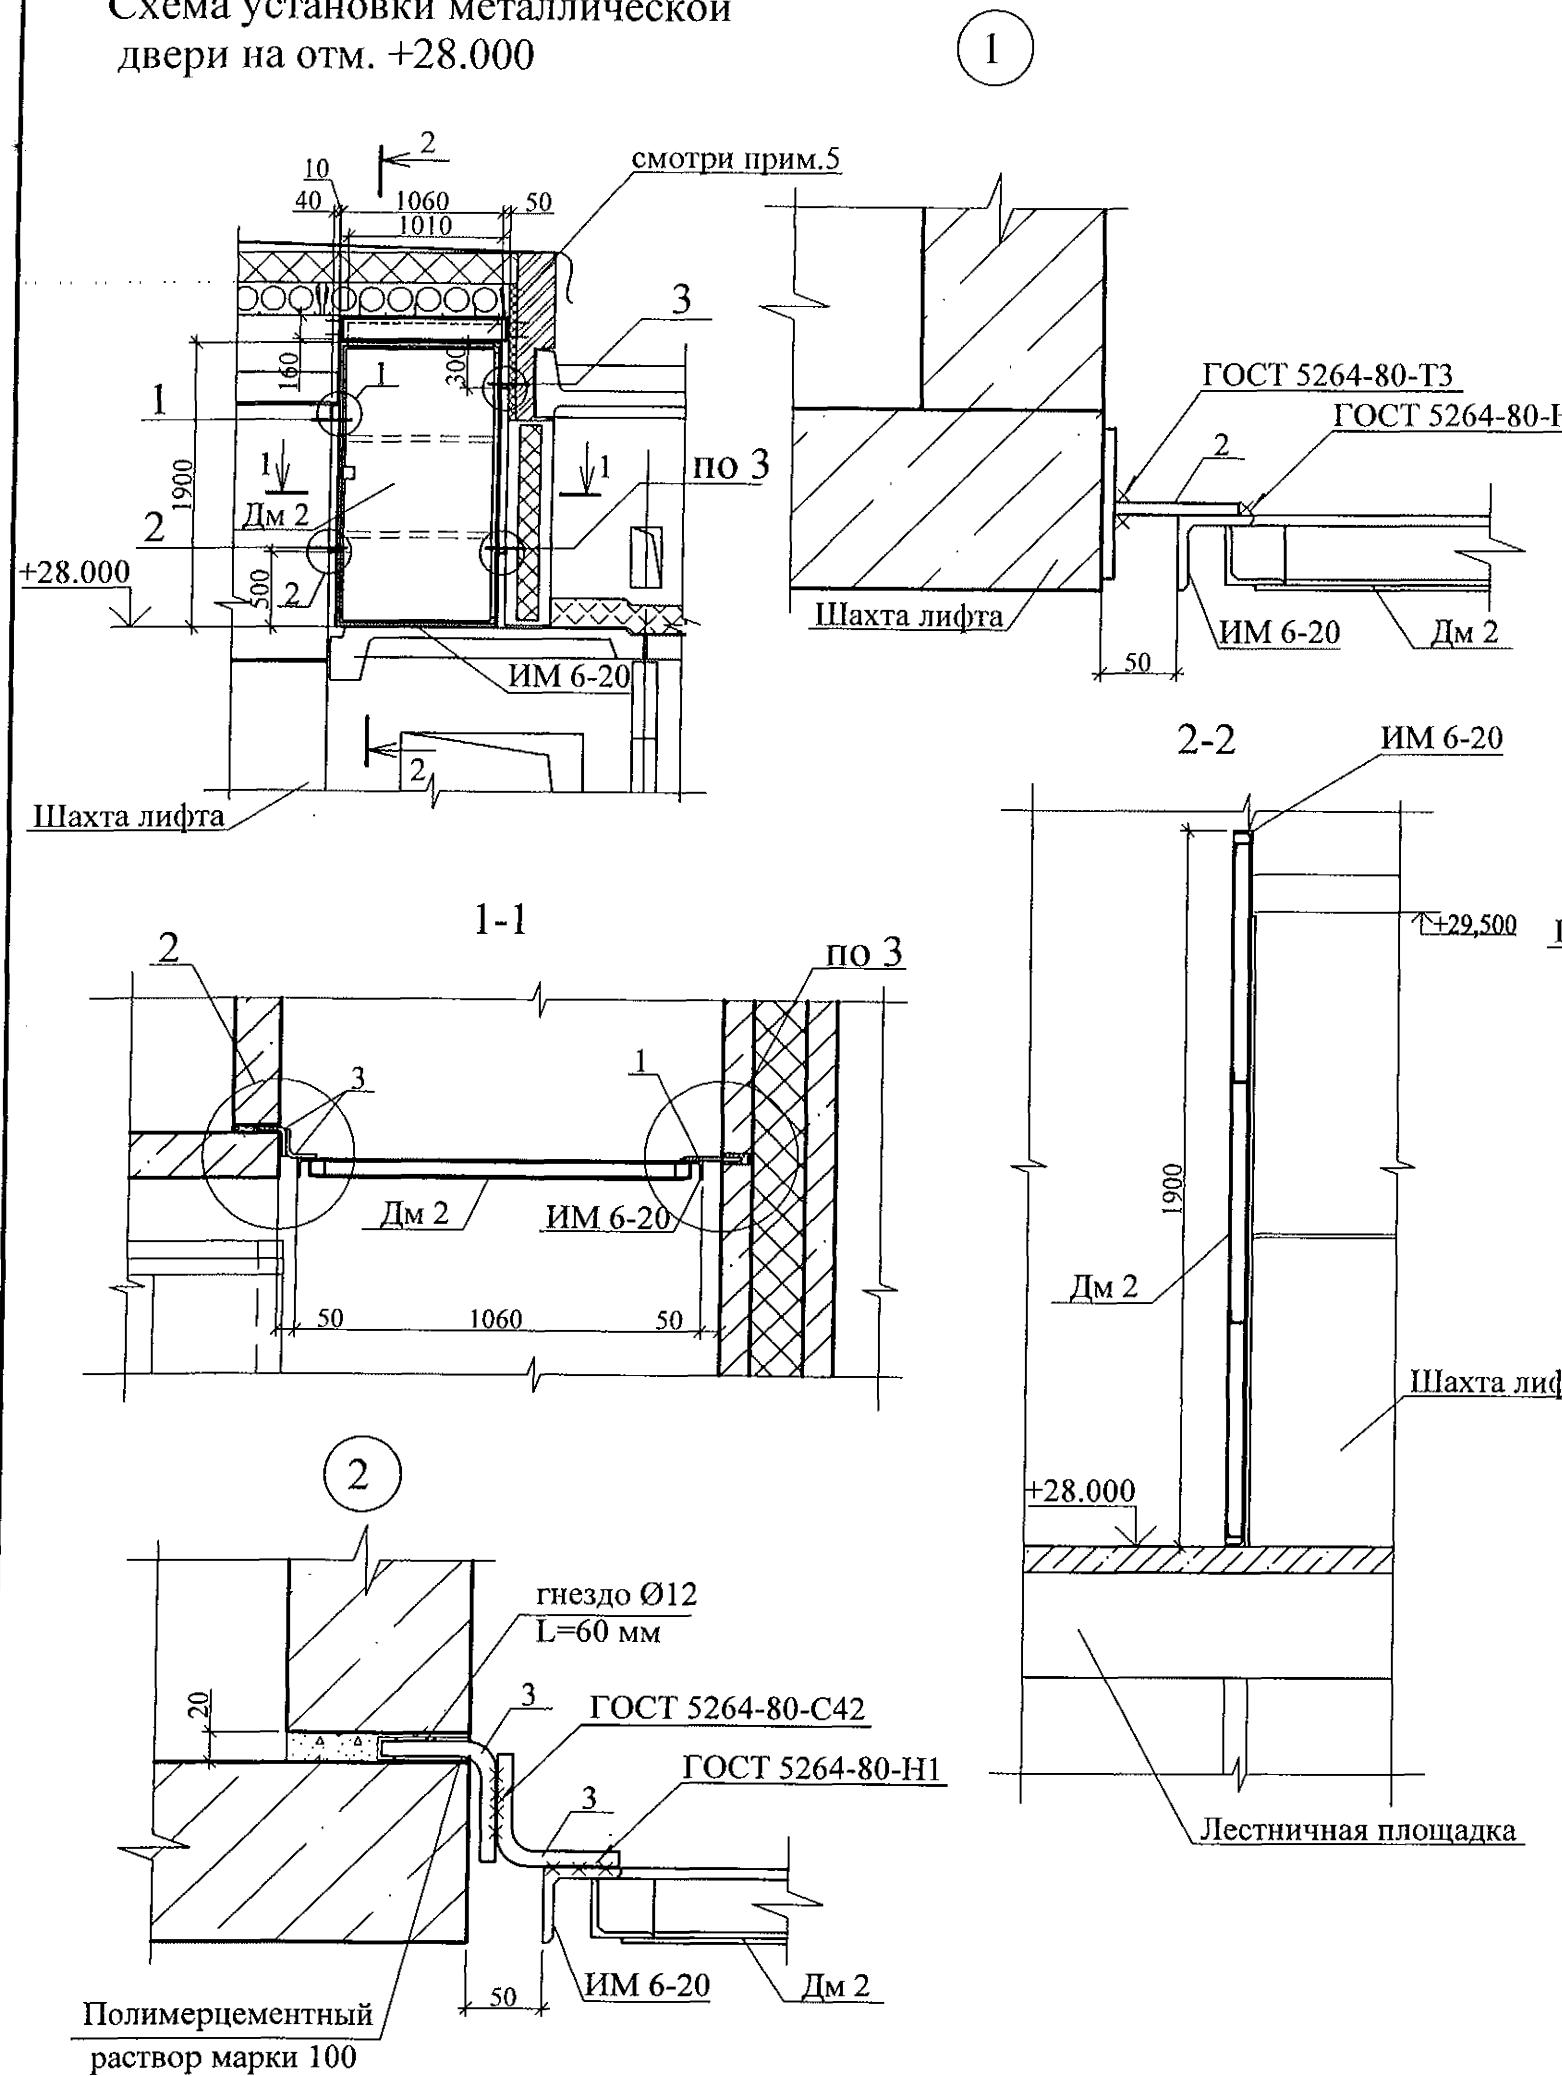


Марка поз.	Обозначение	Наименование	Кол.	Масса ед., кг	Примечание
	<u>Сборочные единицы</u>				
ИМ 6-20	97.241/06-КМ.И 1-1-83.00	Рама металлическая ИМ 6-20	1	22,04	
Дм 2	97.241/06-КМ.И 1-1-82.00	Дверь металлическая Дм 2	1	45,49	
<u>Детали</u>					
1	Ø 10 А III(A240), ГОСТ 5781, L = 200		2	0,12	
2	Лист 4x80x100-ПН ГОСТ 19903 С235 ГОСТ 27772		1	0,27	
3	См. данный лист	Ø 8А III(A240), ГОСТ 5781, L = 145	2	0,06	




					789-14-2015 - АС 3. 1
Свердловская область, г. Каменск-Уральский, пересечение улиц Каменской и Героев Отечества					
Изм.	Кол.Уч	Лист	№док	Подпись	Дата
Исполнил	Власова				
Проверил	Кидралеева				
Н. контр.	Кидралеева				
Жилой дом №14 многоэтажной застройки					Стадия
					Лист
					Листов
P	28				
Схема установки металлической двери на отм. +28,000					КБ СТРОИТЕЛЬНЫЕ ТЕХНОЛОГИИ

Развертка стен шахты лифта

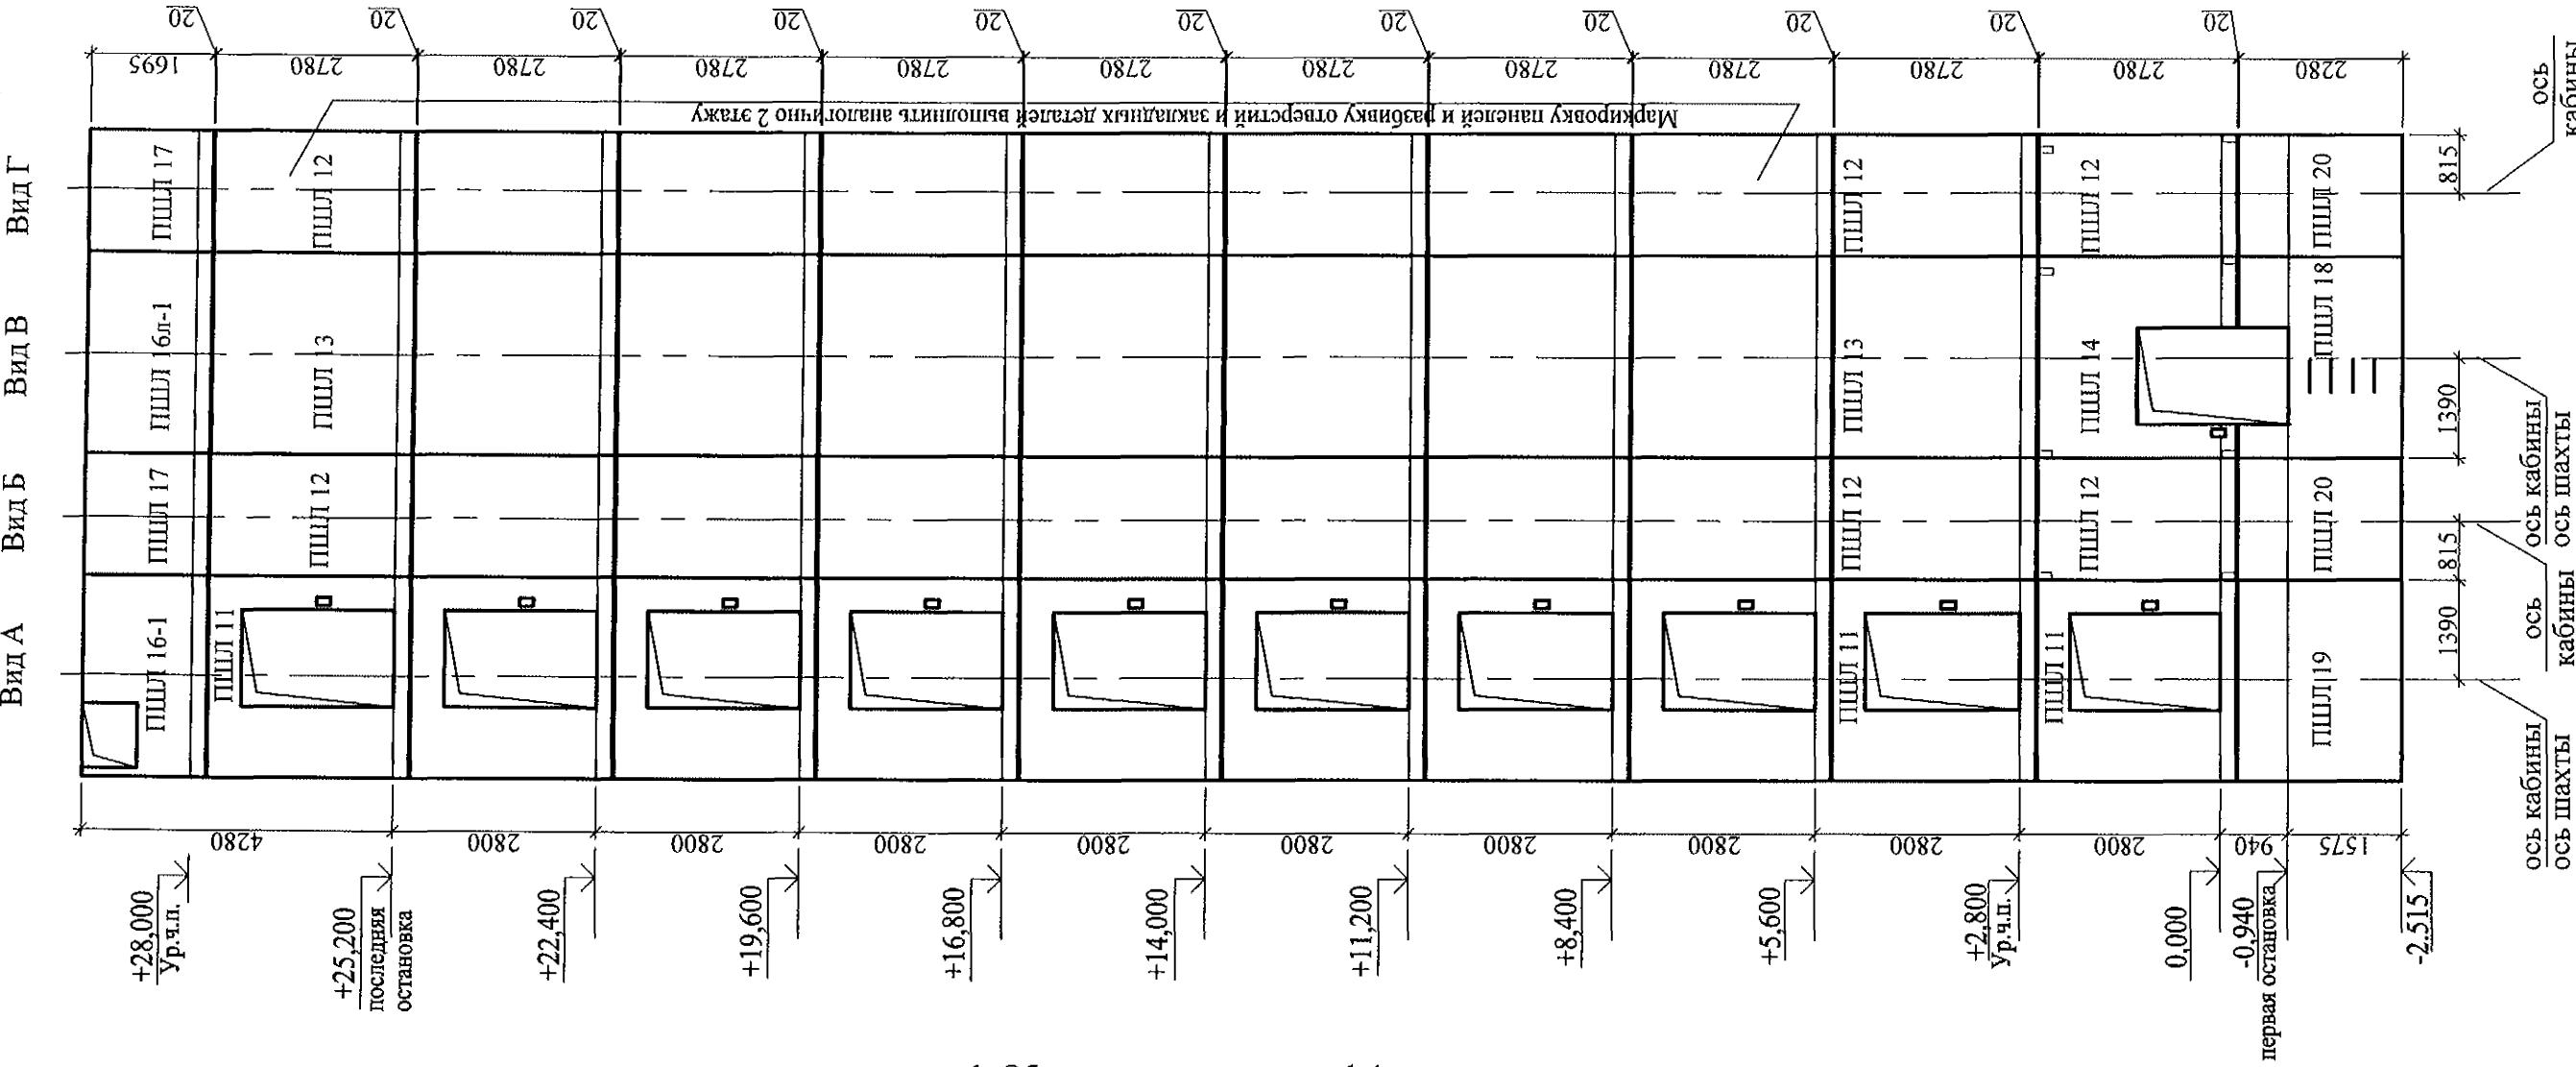

План шахты

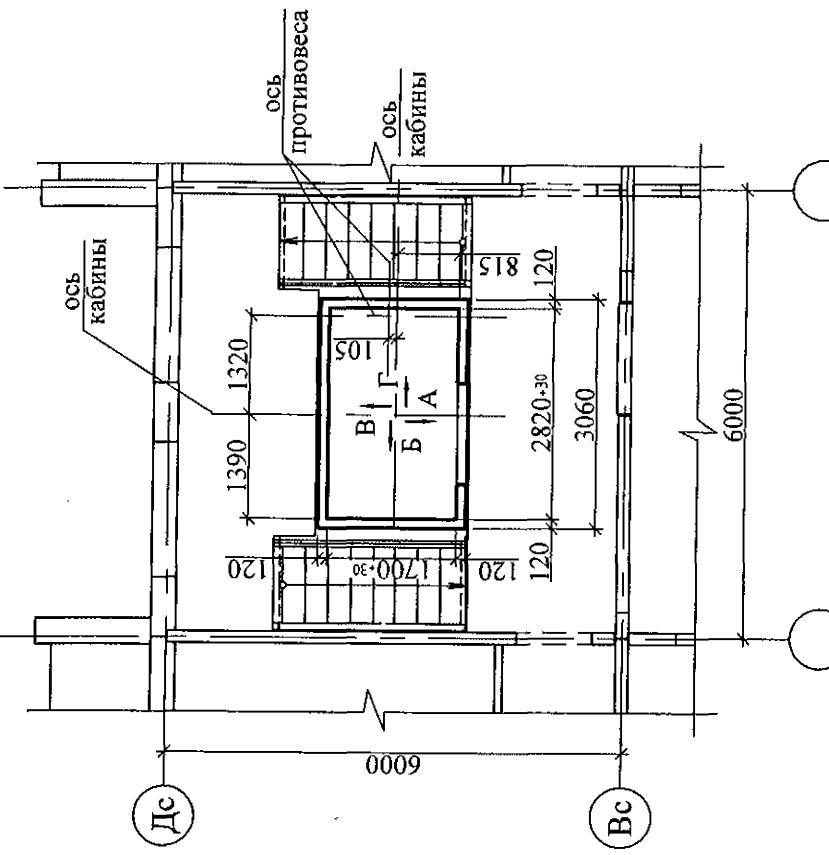


- Общие указания см. лист 1.4.
- Чертежи шахты лифта выполнены на основании чертежей шифра 1021 Е (МП) 1820x12700 1200 ТО Е30 прох.альбома строительных заданий ОАО "Щербинский лифтостроительный завод" г. Щербинка Московской области РФ.
- Допустимые отклонения размеров шахты лифта при монтаже панелей:
 - по высоте не более 15мм,
 - в плане +30мм,
 - разность диагоналей не более 25 мм.
- Данный лист см. совместно с листами 30.
- На развертке стен шахты указаны марки панелей для варианта I (см. лист 30).

789-14-2015 - АС 3. 1				
Свердловская область, г. Каменск-Уральский, пересечение улиц Каменской и Героев Отечества				
Изм.	Кол.Уч	Лист	№док	Дата
Исполнил	Власова			
Проверил	Кидралеева			
Н. контр.	Кидралеева			
Жилой дом №14 многоэтажной застройки				Стадия
Шахта лифта ОАО "ЩЛЗ". План. Разворотка стен шахты лифта				Лист
				Листов
				P 29
КБ СТРОИТЕЛЬНЫЕ ТЕХНОЛОГИИ				

Схема расположения конструктивных элементов шахты лифта


1 - 1

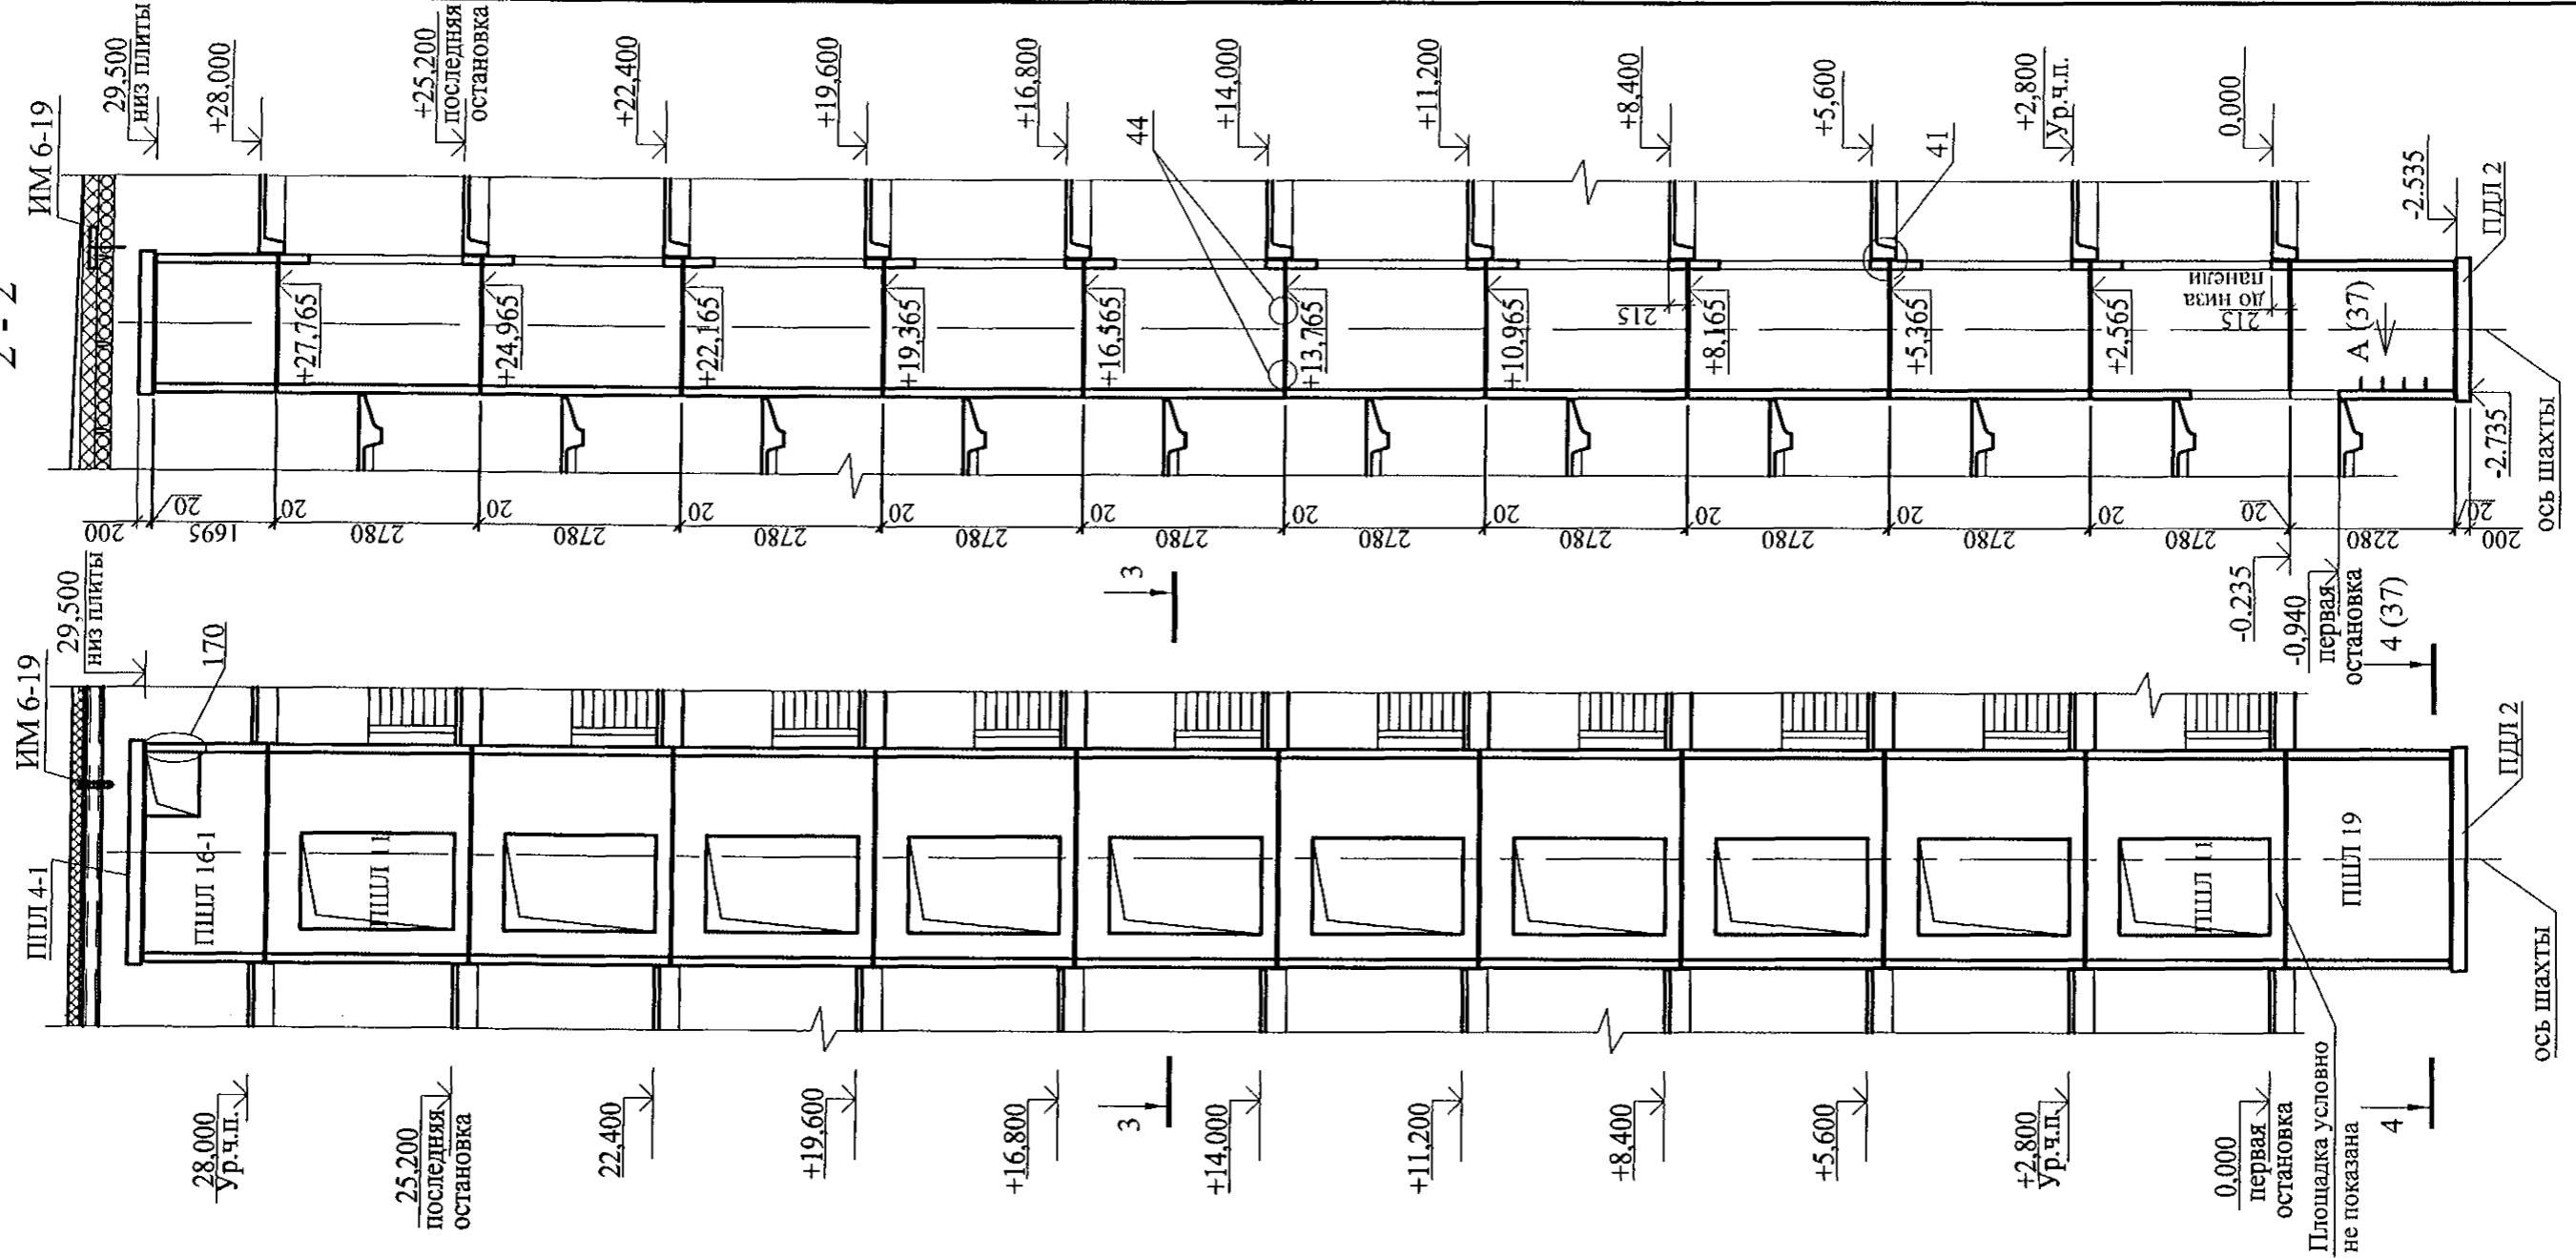

- Спецификацию элементов см. листы 34.1 ... 34.5.
- Развертку стен шахты лифта см. лист 29.
- После монтажа лифтовой шахты закладные и соединительные детали окрасить антикоррозийным покрытием I группы (СНиП 2.03.11-85)
- Конструктивные элементы устанавливать по слою цементно-песчаного раствора М200 толщиной 20 мм. Вертикальныестыки зашаканить раствором М200.
- Узлы см. 97.241/06 УМ - АС5.
- Вариант I соответствует монтажу шахты лифта из отдельных элементов.

789-14-2015 - АС 3. 1					
Свердловская область, г. Каменск-Уральский, пересечение улиц Каменской и Героев Отечества					
Изм.	Кол.Уч	Лист	№одок	Подпись	Дата
Исполнил	Власова				
Проверил	Кидралеева				
Н. контр.	Кидралеева				
Жилой дом №14 многоэтажной застройки				Стадия	Лист
				P	30
Схема расположения конструктивных элементов шахты лифта ОАО "ЩЛЗ".				КБ СТРОИТЕЛЬНЫЕ ТЕХНОЛОГИИ	
Вариант I					


Вид А

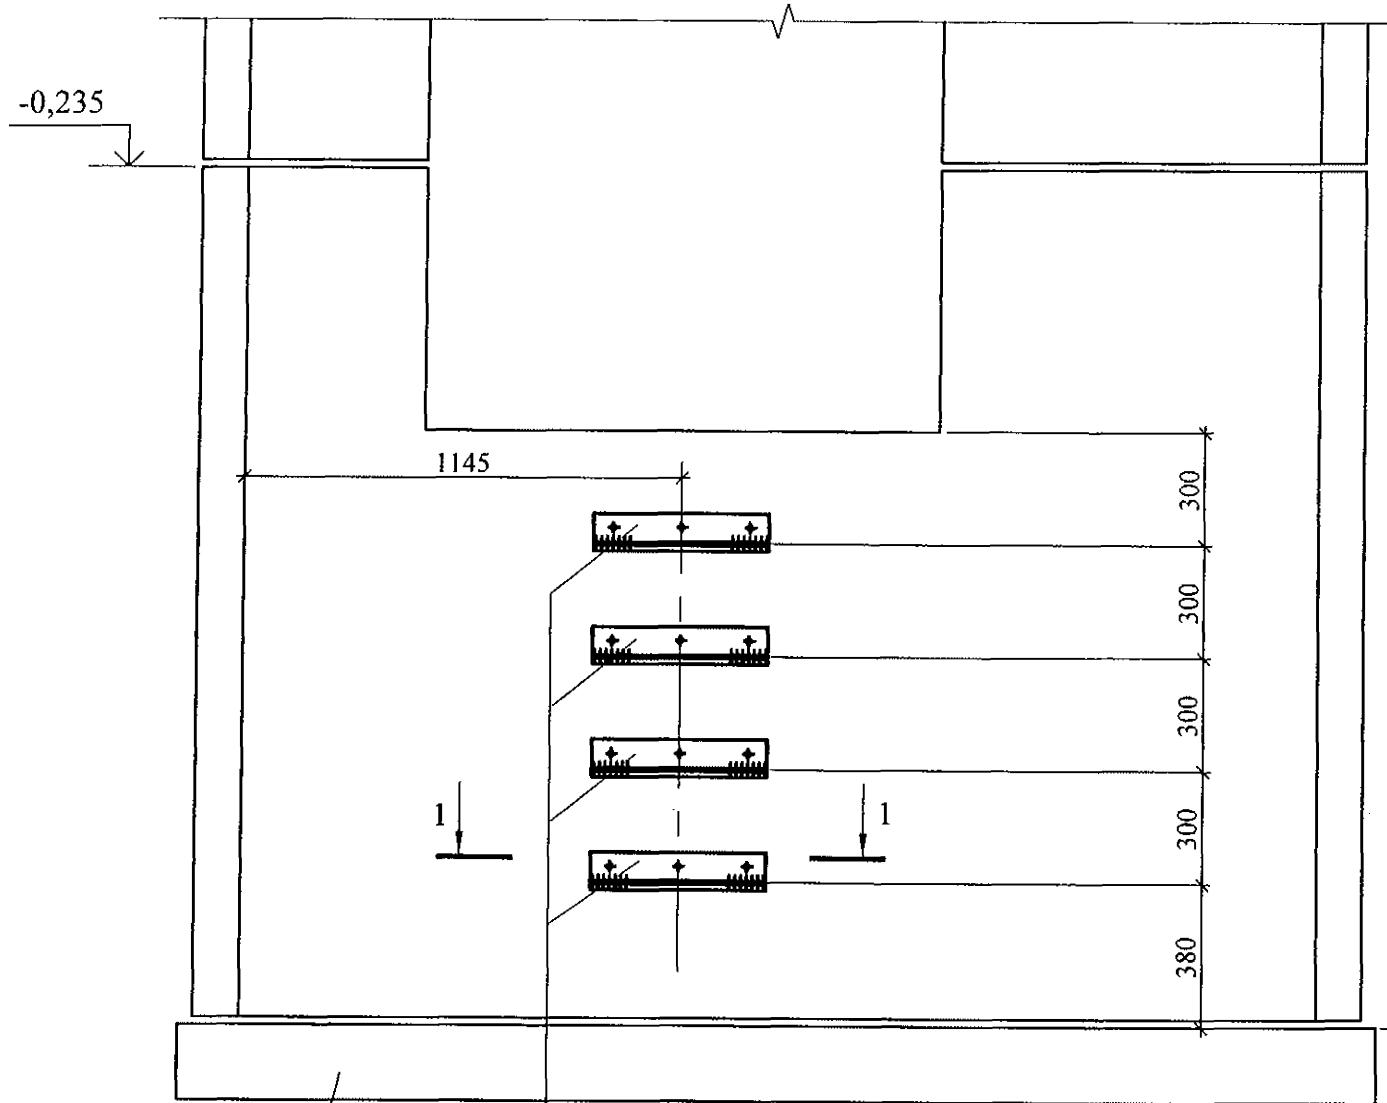

Плита днища
шахты лифта


ИМ6 -13а

4 - 4

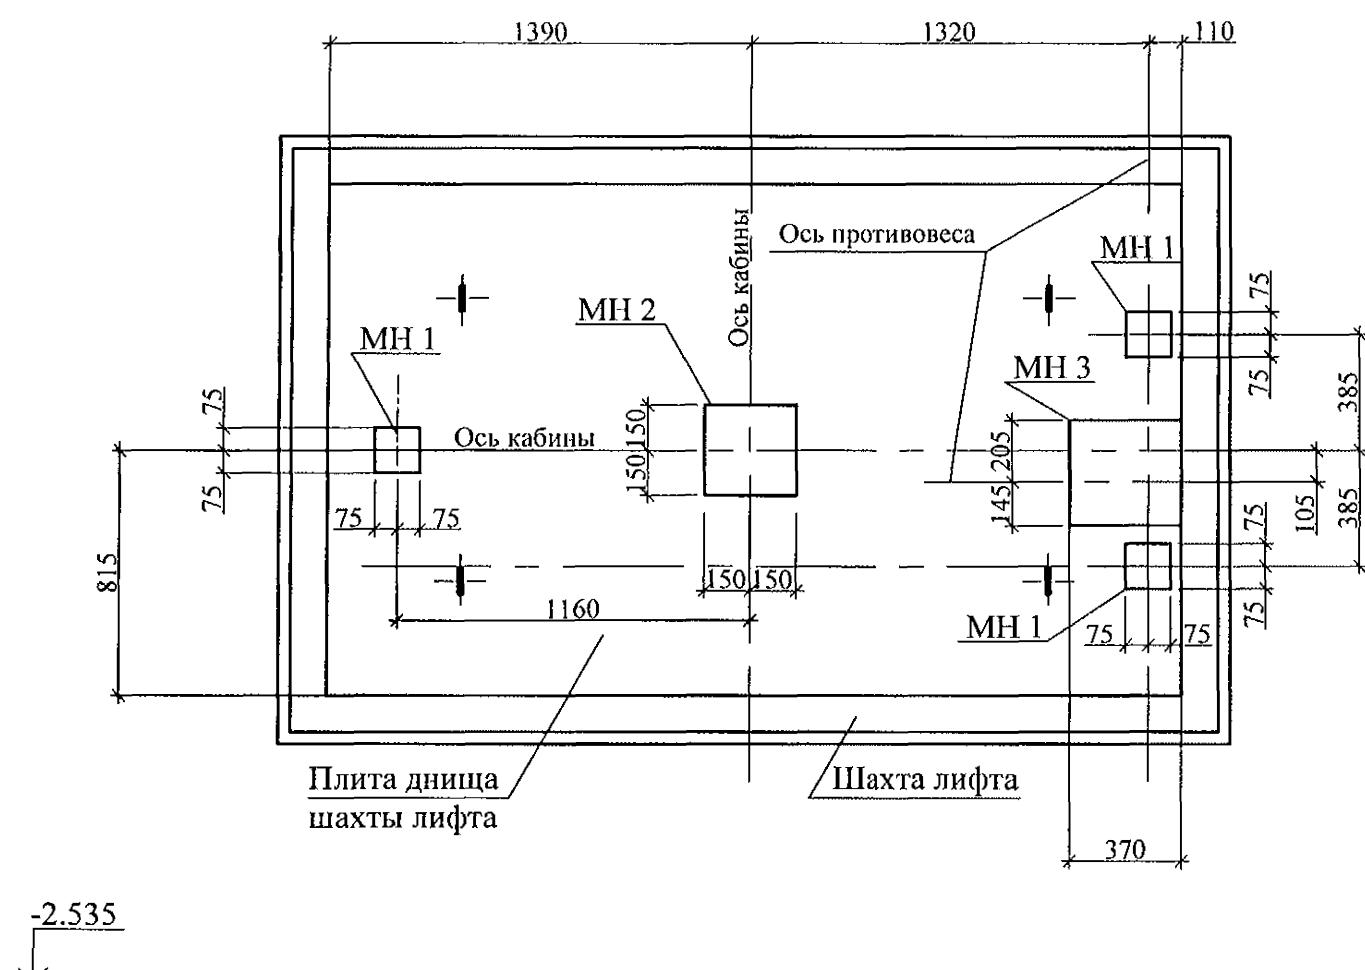


- Данный лист см. совместно с листами 29,30.
- Изделия металлические МН 1, МН 2, МН 3 крепить к плите днища дюбелями или анкерами, рассчитанными на срезающее усилие не менее 1,0 кН (100 кг).
- Изделие металлическое ИМ 6-13а крепить к стенке приямка дюбелями или анкерами, рассчитанными на срезающее усилие не менее 1,0 кН (100 кг).
- Спецификацию элементов см. листы 34.1-34.5.

1 - 1

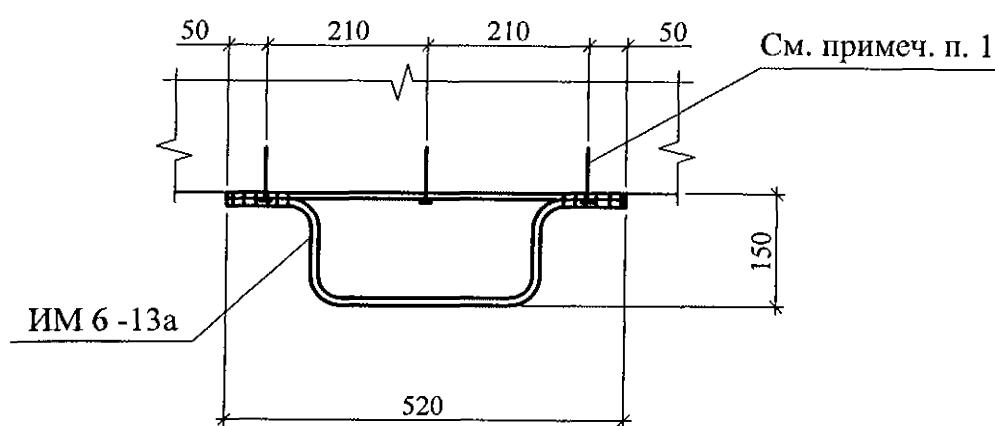


ИМ 6 -13а


789-14-2015 - АС 3.1					
Свердловская область, г. Каменск-Уральский, пересечение улиц Каменской и Героев Отечества					
Изм.	Кол.Уч	Лист	№док	Подпись	Дата
Исполнил	Власова				
Проверил	Кидралеева				
Н. контр.	Кидралеева				
Жилой дом №14 многоэтажной застройки				Стадия	Лист
				P	31
Схема расположения конструктивных элементов шахты лифта. Вид А. Разрез 4-4				КБ СТРОИТЕЛЬНЫЕ ТЕХНОЛОГИИ	

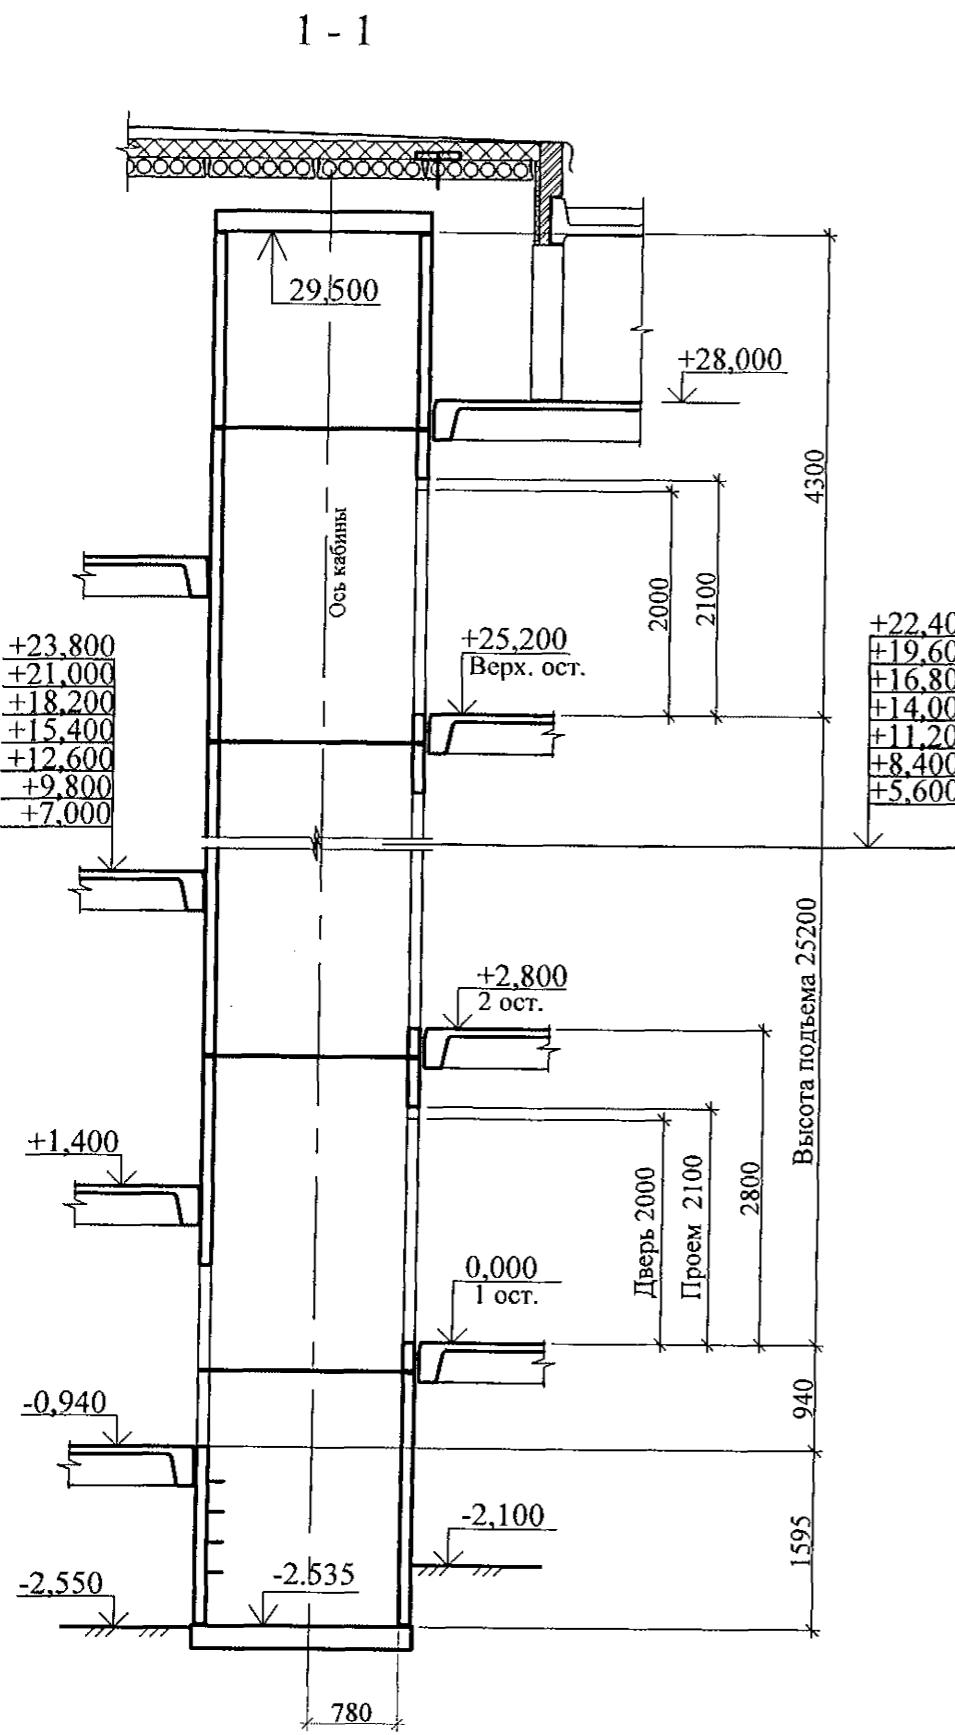


План шахты на отм. -0,940

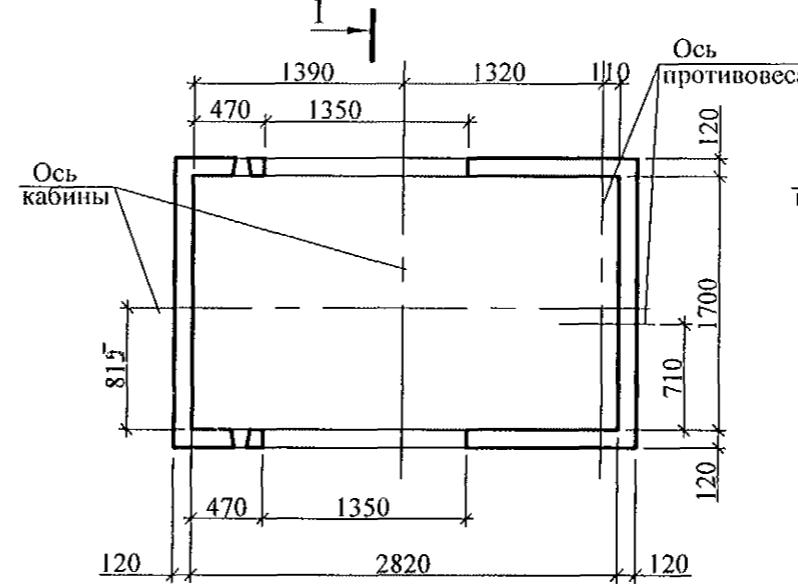

План шахты на отм. +28,000

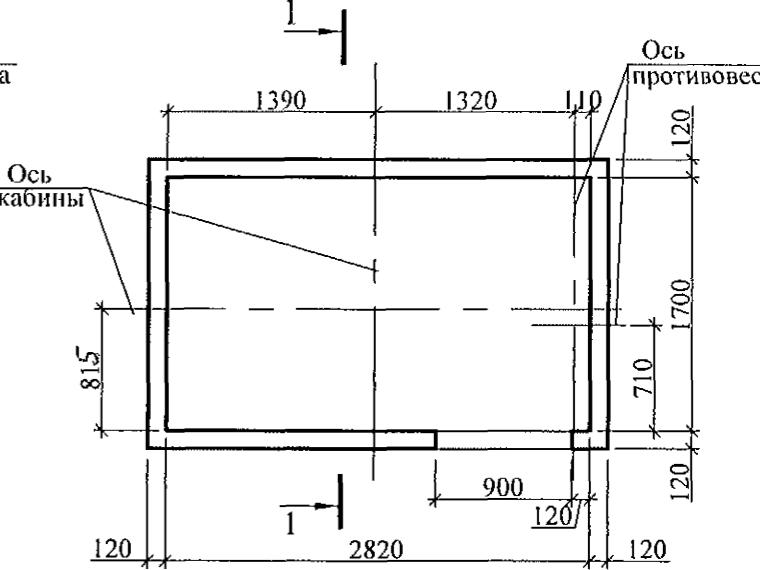

План шахты на типовом этаже

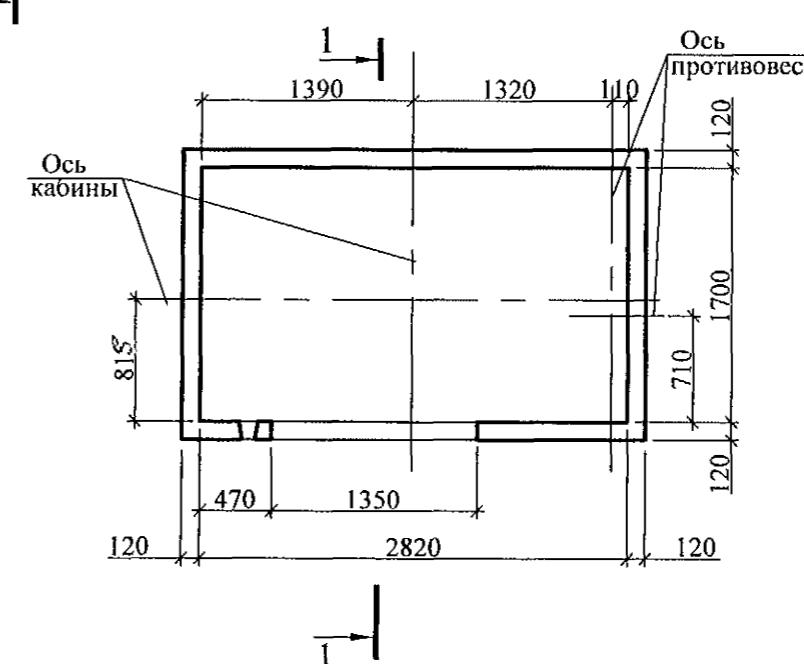

- Чертежи шахты лифта выполнены на основании чертежей шифра 1021Е (МП) 1820x12700 1200 ТО Е30 прох. альбома строительных заданий ОАО "ЩЛЗ"
- Установку деталей для крепления оборудования лифта выполнить в соответствии с указаниями технической документации завода-изготовителя ОАО "ЩЛЗ".


789-14-2015 - АС 3.1					
Свердловская область, г. Каменск-Уральский, пересечение улиц Каменской и Героев Отечества					
Изм.	Кол.Уч	Лист	Нодок	Подпись	Дата
Исполнил	Власова				
Проверил	Кидралеева				
Н. контр.	Кидралеева				
Жилой дом №14 многоэтажной застройки				Стадия	Лист
				P	32.1
Лифт пассажирский ПП 1021Е (МП) Q=1000 кг, V=1,0 м/с Опросный лист (начало)				КБ СТРОИТЕЛЬНЫЕ ТЕХНОЛОГИИ	

1. СВЕДЕНИЯ О ЗАКАЗЧИКЕ			
1.1.	Наименование предприятия/организация		
1.2.	Почтовый адрес Контактные телефоны с кодом города Контактное лицо		
1.3.	Назначение здания		Жилое
1.4.	Вид поставки		Транспорт Заказчика Транспорт Завода
1.5.	Адрес объекта установки лифта		
2. ОБЩИЕ СВЕДЕНИЯ О ЛИФТЕ			
2.1.	Номера чертежей строительной части		ал. АС 3, листы 29.2, 30.2
2.2.	Назначение лифта		Пассажирский
2.3.	Грузоподъёмность	кг	1000
2.4.	Скорость движения кабины	м/с	1,0
2.5.	Высота подъёма	м	26,14
2.6.	Количество остановок/шахтных дверей	шт.	11
2.7.	Вид главного привода		Электрический
2.8.	Характеристика электрической сети (напряжение, род тока)		380В, 50 Гц, 3 фазы, переменный с глухозаземленной нейтралью
2.9.	Основной посадочный этаж (погрузочный)		На отм. -0,940
2.10.	Система управления пассажирских лифтов		Одиночное
2.11.	Элементы двухсторонней громкоговорящей связи с диспетчером из кабины		Устанавливается
2.12.	Режим перевозки пожарных подразделений		Не требуется
2.13.	Сейсмическое исполнение лифта		Не требуется
2.14.	Табло индикации		Матричное ТИМ2 (голос жен., муж.; язык - рус.) ТИ (без голосового сообщения)
3. ХАРАКТЕРИСТИКА КАБИНЫ			
3.1.	Вид кабины		Проходная
3.2.	Внутренние размеры кабины (ширина x глубина x высота)	мм	2100 x 1100 x 2100

3.3.	Дверной проем	1200 x 2100
3.4.	Отделка купе кабины	Стандартный вариант завода-изготовителя
3.5.	Освещение потолка кабины	По проекту модели лифта
3.6.	Расположение поручня	По проекту модели лифта
3.7.	Тип поручня	По проекту модели лифта
3.8.	Отделка пола	Транслин
4. ХАРАКТЕРИСТИКА ШАХТЫ		
4.1.	Расположение шахты	Внутри здания
4.2.	Конструкция стен шахты	Железобетонная
4.3.	Отметки остановок	м -0,940; 0,000; 2,800; 5,600; 8,400; 11,200; 14,000; 16,800; 19,600; 22,400; 25,200
4.4.	Глубина приямка	м 1,595
4.5.	Высота верхнего этажа	м 4,3
4.6.	Размеры шахты в плане	мм 2820 x 1700
4.7.	Конструкция дверей шахты	Левого открывания
4.8.	Вид привода дверей шахты	Автоматический
4.9.	Отделка дверей шахты	Стандартный вариант завода-изготовителя
4.10.	Требования к огнестойкости дверей шахты	Не требуется
4.11.	Обрамления дверей шахты	По проекту модели лифта
4.12.	Размеры дверного проёма шахты	мм 1350 x 2100
4.13.	Установка табло и кнопок вызова	В нишу в стену
4.14.	Толщина передней стенки в зоне установки дверного обрамления	мм 120
5. КОМПЛЕКТНОСТЬ ПОСТАВКИ		
5.1.	Комплектность	Комплектная поставка лифта

							789-14-2015 - АС 3. 1
Изм.	Кол.Уч	Лист	Нодок	Подпись	Дата		Свердловская область, г. Каменск-Уральский, пересечение улиц Каменской и Героев Отечества
Исполнил	Власова					Жилой дом №14 многоэтажной застройки	Стадия
Проверил	Кидралеева					Лифт пассажирский ПП 1021Е (МП) Q=1000 кг, V=1,0 м/с Опросный лист (окончание)	Лист
Н. контр.	Кидралеева						Листов
							P 32.2
							KБ СТРОИТЕЛЬНЫЕ ТЕХНОЛОГИИ

Узел 13*

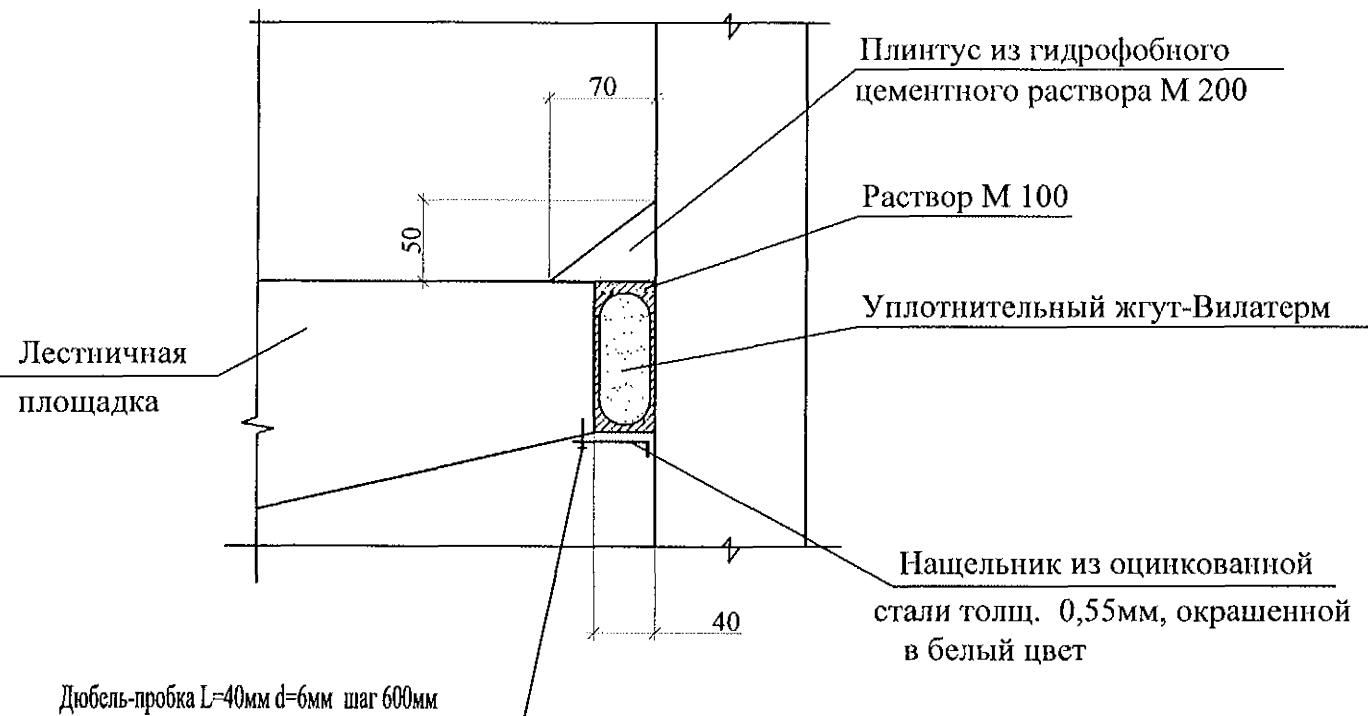

Привязан: 789-14-2015-АС.1			
Исполн.	Власова		
Инв. N			

						941-2020 - АС 3.1		
						Свердловская область, г. Каменск-Уральский,		
Изм.	Кол.уч.	Лист	№док	Подпись	Дата	Жилой дом № 5 по ул. Бульвар Комсомольский	Стадия	Лист
Исполнил	Власова						РП	38
Проверил	Кидралеева							
Н.контр.	Кидралеева					Узел 13*	КБ СТРОИТЕЛЬНЫЕ ТЕХНОЛОГИИ	

ПРИЛАГАЕМЫЕ

Марка монтажная	Обозначение	Наименование	Количество на					Масса ед., кг	Примеч.
			Ниже 0.000	Входн. тамбур	1-10 этаж	Чердак	Кровля		
		<u>Панель стеновая наружная</u>							
		<u>цокольная</u>							
ПСНЦ 1	97.241/06-КЖ.И1-1	1 НЦ 60.10.40		1				1	4500
		<u>Панель стеновая внутренняя</u>							
		<u>цокольная</u>							
2ВСЦ 1-2-6	97.241/06-КЖ.И2-1	ПСП 59.20.16-1	2					2	4075
		<u>Панель стеновая внутренняя</u>							
2ВС 1-2-6	97. 639/12 - КЖ.И 2-2	ПСВ 59.26.16-4			2			20	5225
		<u>Панели стеновые наружные</u>							
ЗПСН 5-1	97.639/12-КЖ.И1-2	3 НСНж 60.28.35 - 1			1			9	6140
ЗПСН 6	97.241/06-КЖ.И1-1	3 НСНж 60.28.40	1					1	6480
ЗПСН 7	97.241/06-КЖ.И1-1	3 НСНж 60.11.35			1			1	3050
ЗПСН 8-1	97.639/12-КЖ.И1-2	3 НСНж 60.11.35-1			1			1	5450
З ПСН 10	97.241/06-КЖ.И1-1	3 НСНж 51.21.35			1			1	4630
З ПСН 10-1	97.241/06-КЖ.И1-1	3 НСНж 51.21.35-1			1			1	4070
ЗПСН 11	97.241/06-КЖ.И1-1	3 НСНж 29.14.30			2			2	1380
ЗПСН 10-2	97.639/12-КЖ.И1-2	3 НСНж 51.21.35-2			1			1	3760
		<u>Площадки лестничные</u>							
ЛП 2а-2	97.241/06-КЖ.И4-1	2 ЛП 58.13-4м-За		1				10	3075
ЛП 1-2	97.241/06-КЖ.И4-1	2 ЛП 58.21-4-2		1	1			11	3600
ЛП 1-3	97.241/06-КЖ.И4-1	2 ЛП 58.21-4-3		1	1			11	3525
ЛП 3-1	97.241/06-КЖ.И4-1	2 ЛП 58.13-4-1		1				1	3000
		<u>Марши лестничные</u>							
ЛМ 1	97.1/85-КЖ.И4-2	ЛМ 29-12а			2			20	975
ЛМ 2	97.1/85-КЖ.И4-2	ЛМ 19-12а		1				1	650

Спецификация изделий дана для 1 блок-секции.
Колличество блок-секций = 4 штуки

5	4	-	220.21.50-	05.21	Свердловская область, г. Каменск-Уральский, пересечение улиц Каменской и Героев Отечества	789-14-2015 - АС 3. 1			
Изм.	Кол.Уч	Лист	Недок	Подпись		Дата			
Исполнил	Власова					Жилой дом №14 многоэтажной застройки	Стадия	Лист	Листов
Проверил	Кидралеева						P	34.1	
Н. контр.	Кидралеева						Спецификация к схемам расположения элементов конструкций (начало)		
						КБ СТРОИТЕЛЬНЫЕ ТЕХНОЛОГИИ			

Марка монтажная	Обозначение	Наименование	Количество на					Масса ед., кг	Примеч.
			Нижне 0.000	Входн. тамбур	1-10 этаж	Чердак	Кровля		
<u>Элементы тамбура входа</u>									
ПСТ 3-1	97.241/06-КЖ.И6-1	Панель стеновая тамбура ПСТ 51.30.16	1					1	2450 во всех осях
ПСТ 4-1	97.241/06-КЖ.И6-1	Панель стеновая тамбура ПСТ 30.30.12-1	1					1	2675
ПСТ 4-1л	97.241/06-КЖ.И6-1	Панель стеновая тамбура ПСТ 30.30.12-1л	1					1	2675
ППТ 2	97.241/06-КЖ.И6-1	Плиты покрытия тамбура	1					1	6500
<u>4ПП 55.30.16</u>									
ПВВ 3	97.241/06-КЖ.И6-1	Плиты входа 2 ПД 25.12.12	1					1	900
ПВН 1	97.241/06-КЖ.И6-1	Плиты входа 4ПД 16.55.16	1					1	3475
<u>Элементы крыльца и пандуса</u>									
ПТП 26-8	Нормаль 02.019 КЖИ-97	ПТП 26-8	7					7	604 F150
<u>Плиты перекрытия пустотные</u>									
ПК 1	97.241/06-КЖ.И8-1	Плиты перекрытия ПК 61.12-8Ат ВТ						4	4 2200
<u>Плиты парапетные</u>									
КПЛ 4	97.241/06-КЖ.И5-1	Плиты парапетные ПП 17.5						4	4 150
КПЛ 5	97.241/06-КЖ.И5-1	Плиты парапетные ПП 18.5						6	6 175

							789-14-2015 - АС 3. 1				
							Свердловская область, г. Каменск-Уральский, пересечение улиц Каменской и Героев Отечества				
Изм.	Кол.Уч	Лист	№док	Подпись	Дата		Жилой дом №14 многоэтажной застройки		Стадия	Лист	Листов
Исполнил	Власова								P	34.2	
Проверил	Кидралеева						Спецификация к схемам расположения элементов конструкций (продолжение)		КБ СТРОИТЕЛЬНЫЕ ТЕХНОЛОГИИ		
Н. контр.	Кидралеева										

Марка монтажная	Обозначение	Наименование	Количество на						Масса ед., кГ	Примеч.	
			Ниже 0.000	Входн. тамбур	1-10 этаж	Чердак	Кровля	Итого			
		Элементы шахты лифта ОАО "ЩЛЗ"									
		Вариант I									
		Панели шахты лифта									
ПШЛ 11	97. 691/2013 - КЖ.И7-3, вып.1	Панель шахты лифта ПШЛ 28.28.12-1			1			10	1425		
ПШЛ 12	97. 691/2013 - КЖ.И7-3, вып.1	Панель шахты лифта ПШЛ 19.28.12			2			20	1600		
ПШЛ 13	97. 691/2013 - КЖ.И7-3, вып.1	Панель шахты лифта ПШЛ 28.28.12			(-1)			9	2325	см. примеч. п.1	
ПШЛ 14	97. 691/2013 - КЖ.И7-3, вып.1	Панель шахты лифта ПШЛ 28.28.12-2			(1)-			1	1750	см. примеч. п.1	
ПШЛ 16-1	97. 691/2013 - КЖ.И7-3, вып.1	Панель шахты лифта ПШЛ 28.17.12-1			1			1	1125		
ПШЛ 16-1	97. 691/2013 - КЖ.И7-3, вып.1	Панель шахты лифта ПШЛ 28.17.12-1			1			1	1425		
ПШЛ 17	97. 691/2013 - КЖ.И7-3, вып.1	Панель шахты лифта ПШЛ 19.17.12			2			2	975		
ПШЛ 18	97. 691/2013 - КЖ.И7-3, вып.1	Панель шахты лифта ПШЛ 28.23.12-1	1					1	1825		
ПШЛ 19	97. 691/2013 - КЖ.И7-3, вып.1	Панель шахты лифта ПШЛ 28.23.12	1					1	1900		
ПШЛ 20	97. 691/2013 - КЖ.И7-3, вып.1	Панель шахты лифта ПШЛ 19.23.12	2					2	1175		
		Вариант II									
		Сборные блоки шахты лифта									
НШЛ 23-100	97. 691/2013 - КЖ.И7-3, вып.3	НШЛ 23-100	1					1	6075		
СШЛ 28-100-3	97. 691/2013 - КЖ.И7-3, вып.3	СШЛ 28-100-3			(1)-			1	6382	см. примеч. п.1	
СШЛ 28-100-2	97. 691/2013 - КЖ.И7-3, вып.3	СШЛ 28-100-2			(-1)			9	6957	см. примеч. п.1	
ВШЛ 17-100-1	97. 691/2013 - КЖ.И7-3, вып.3	ВШЛ 17-100-1						1	4500		
		Плиты шахты лифта									
ПДЛ 2	97. 691/2013 - КЖ.И7-3, вып.1	Плита днища шахты лифта									
		ПДЛ 20.31	1						1	3175	
		Плита перекрытия шахты лифта									
ППЛ 4-1	97. 691/2013 - КЖ.И7-3, вып.1	ППЛ 20.31-5						1	1	3170	

1. В скобках указано количество изделий для 1 этажа.

Изм.	Кол.Уч	Лист	№док	Подпись	Дата	789-14-2015 - АС 3. 1				
Исполнил	Власова					Свердловская область, г. Каменск-Уральский, пересечение улиц Каменской и Героев Отечества				
Проверил	Кидралеева					Жилой дом №14 многоэтажной застройки				
Н. контр.	Кидралеева					Стадия Р 34.3				
						Спецификация к схемам расположения элементов конструкций (продолжение)			КБ СТРОИТЕЛЬНЫЕ ТЕХНОЛОГИИ	

Марка монтажная	Обозначение	Наименование	Количество на					Масса ед., кГ	Примеч.
			Ниже 0.000	Входн. тамбур	1-10 этаж	Чердак	Кровля		
<u>Каркасы плоские</u>									
КР 1	97. РС 1-1 - АС 3.1 - 40	Каркас плоский КР 1						2	2 19,82
ОГК1	851-2017-АС3.1 л.38	Ограждение кровли ОГК 1						1	1 68,97
ОГК2	851-2017-АС3.1 л.39	Ограждение кровли ОГК 2						2	2 47,52
<u>Изделия металлические</u>									
Бм 1	97.241/06-КМ.И1-1	Изделие металлическое ИМ6-158	1					1	27,36
Бм 2	97.241/06-КМ.И1-1	Изделие металлическое ИМ6-159		-1)				1	26,32 см. примеч. п. 1
Л 2	97.241/06-КМ.И1-1	Дверь люка Л 2					1	1	61,39
ОГм 1	97.241/06-КМ.И1-1	Ограждение лестничного марша ОГм 1			2			20	27,98 см. примеч. п. 2
ОГм 2	97.241/06-КМ.И1-1	Ограждение лестничного марша ОГм 2	1					1	19,30 см. примеч. п. 2
ОГм 29	97.241/06-КМ.И1-1	Ограждение лоджии ОГм 29				1		1	20,94
ОГк 5	918-27-2019 - АС 3. 1 л.36	Ограждение пандуса ОГк 5		1				1	37,30 в осах 9-8
ОГк 6	918-27-2019 - АС 3. 1 л.36	Ограждение пандуса ОГк 6		1				1	16,84 в осах 9-8
Лм 3	748-44-2014-АС3.1 л.34	Лестница металлическая Лм 3				1		1	160,84 только на 10эт. 800,46
Н	748-44-2014-АС3.1 л.34	Настоль металлический				1		1	36,1 — " —
ОГм 3	748-44-2014-АС3.1 л.34	Ограждение лестничного марша ОГм 3				1		1	42,98 — " —
ОГм 4	748-44-2014-АС3.1 л.38	Ограждение лестничного марша ОГм 4				1		1	27,14 — " —
ИМ6-26	97.241/06-КМ.И1-1	Изделие металлическое ИМ6-26	4	4				44	8,56
ИМ6-27	97.241/06-КМ.И1-1	Изделие металлическое ИМ6-27	2	2				22	6,39
ИМ6-156	97.241/06-КМ.И1-1	Изделие металлическое ИМ6-156				1		1	0,18
ИМ6-19	97.241/06-КМ.И1-1	Изделие металлическое ИМ6-19					1	1	14,17
ИМ6-13а	97.241/06-КМ.И1-1	Изделие металлическое ИМ6-13а	4					4	3,63
ИМ 150	97.241/06-КМ.И1-1	Изделие металлическое ИМ 150		5				5	0,44
MC 2	97.241/06-КМ.И2-1	Изделие соединительное MC 2	2	[-]4	4			42	0,95 см. примеч. п. 1
MC 3	97.241/06-КМ.И2-1	Изделие соединительное MC 3			2			20	0,22

1. В круглых скобках указано количество изделий для 1 этажа, в квадратных скобках - для 10 этажа / ограждения крыльца.

2. Для ограждения лестничных маршей применять поручни деревянные

5	1	-	220-21	86	09.21							789-14-2015 - АС 3. 1			
Изм.	Кол.Уч.	Лист	Недок	Подпись	Дата							Свердловская область, г. Каменск-Уральский, пересечение улиц Каменской и Героев Отечества			
Исполнил	Власова											Жилой дом №14 многоэтажной застройки Спецификация к схемам расположения элементов конструкций (продолжение)	Стадия	Лист	Листов
Проверил	Кидраleeva												P	34.4	
Н. контр.	Кидраleeva												KБ СТРОИТЕЛЬНЫЕ ТЕХНОЛОГИИ		


Марка монтажная	Обозначение	Наименование	Количество на					Масса ед., кГ	Примеч.
			Нижне 0.000	Входн. тамбур	1-10 этаж	Чердак	Кровля		
MC 4	97.241/06-КМ.И2-1	Изделие соединительное MC 4			4		4	1,21	
MC 5	97.241/06-КМ.И2-1	Изделие соединительное MC 5			2		2	0,91	
MC 6	97.241/06-КМ.И2-1	Изделие соединительное MC 6			8		8	0,33	
MC 8	97.241/06-КМ.И2-1	Изделие соединительное MC 8	2	2			22	0,69	
MC 9	97.241/06-КМ.И2-1	Изделие соединительное MC 9			2		20	1,03	
MC 11	97.241/06-КМ.И2-1	Изделие соединительное MC 11	2				2	0,38	
MC 15	97.241/06-КМ.И2-1	Изделие соединительное MC 15	2				2	0,81	
MC 25	97.241/06-КМ.И2-1	Изделие соединительное MC 25	2	6			62	0,40	
MC 29	97.241/06-КМ.И2-1	Изделие соединительное MC 29		2			2	0,33	
MC 34	97.241/06-КМ.И2-1	Изделие соединительное MC 34	21	6			27	0,22	
MC 36	97.241/06-КМ.И2-1	Изделие соединительное MC 36	15	6			21	0,08	
MC 43	97.241/06-КМ.И2-1	Изделие соединительное MC 43	2		4		42	0,12	
MC 44	97.241/06-КМ.И2-1	Изделие соединительное MC 44			2		20	0,08	
MC 48	97.241/06-КМ.И2-1	Изделие соединительное MC 48	2		4		42	0,34	
MC 54	97.241/06-КМ.И2-1	Изделие соединительное MC 54			(-)4		36	1,94	
MC 61	97.241/06-КМ.И2-1	Изделие соединительное MC 61	8	8	8		96	0,88	см. примеч. п.3
H 13	97.241/06-КМ.И2-1	Изделие соединительное H 13	2		2		22	0,57	
H 42	97.241/06-КМ.И2-1	Изделие соединительное H 42	2				2	0,16	
H 135	97.241/06-КМ.И2-1	Изделие соединительное H 135	2	(-)4			38	0,26	
		<u>Детали</u>							
	ГОСТ 18599	Труба Ø 25							см. примеч. п.2
MH 1		Лист 8x150 ГОСТ 19903 С 235 ГОСТ 27772 L=150	3				3	1,41	
MH 2		Лист 10x300 ГОСТ 19903 С 235 ГОСТ 27772 L=300	1				1	7,07	
MH 3		Лист 10x350 ГОСТ 19903 С 235 ГОСТ 27772 L=370	1				1	10,17	

1. В скобках указано количество изделий для 10 этажа.


2. Длина для трубы Ø 25 ~~дана общая на один этаж~~ учтена в разделе СС3.

3. Изделие соединительное MC 61 применять только для варианта I монтажа шахты лифта из отдельных панелей.

						789-14-2015 - АС 3. 1		
						Свердловская область, г. Каменск-Уральский, пересечение улиц Каменской и Героев Отечества		
Изм.	Кол.Уч	Лист	№док	Подпись	Дата			
Исполнил	Власова					Жилой дом №14 многоэтажной застройки		
Проверил	Кидралеева							
Н. контр.	Кидралеева							
						Спецификация к схемам расположения элементов конструкций (окончание)		
Стадия	Лист	Листов	P	34.5				

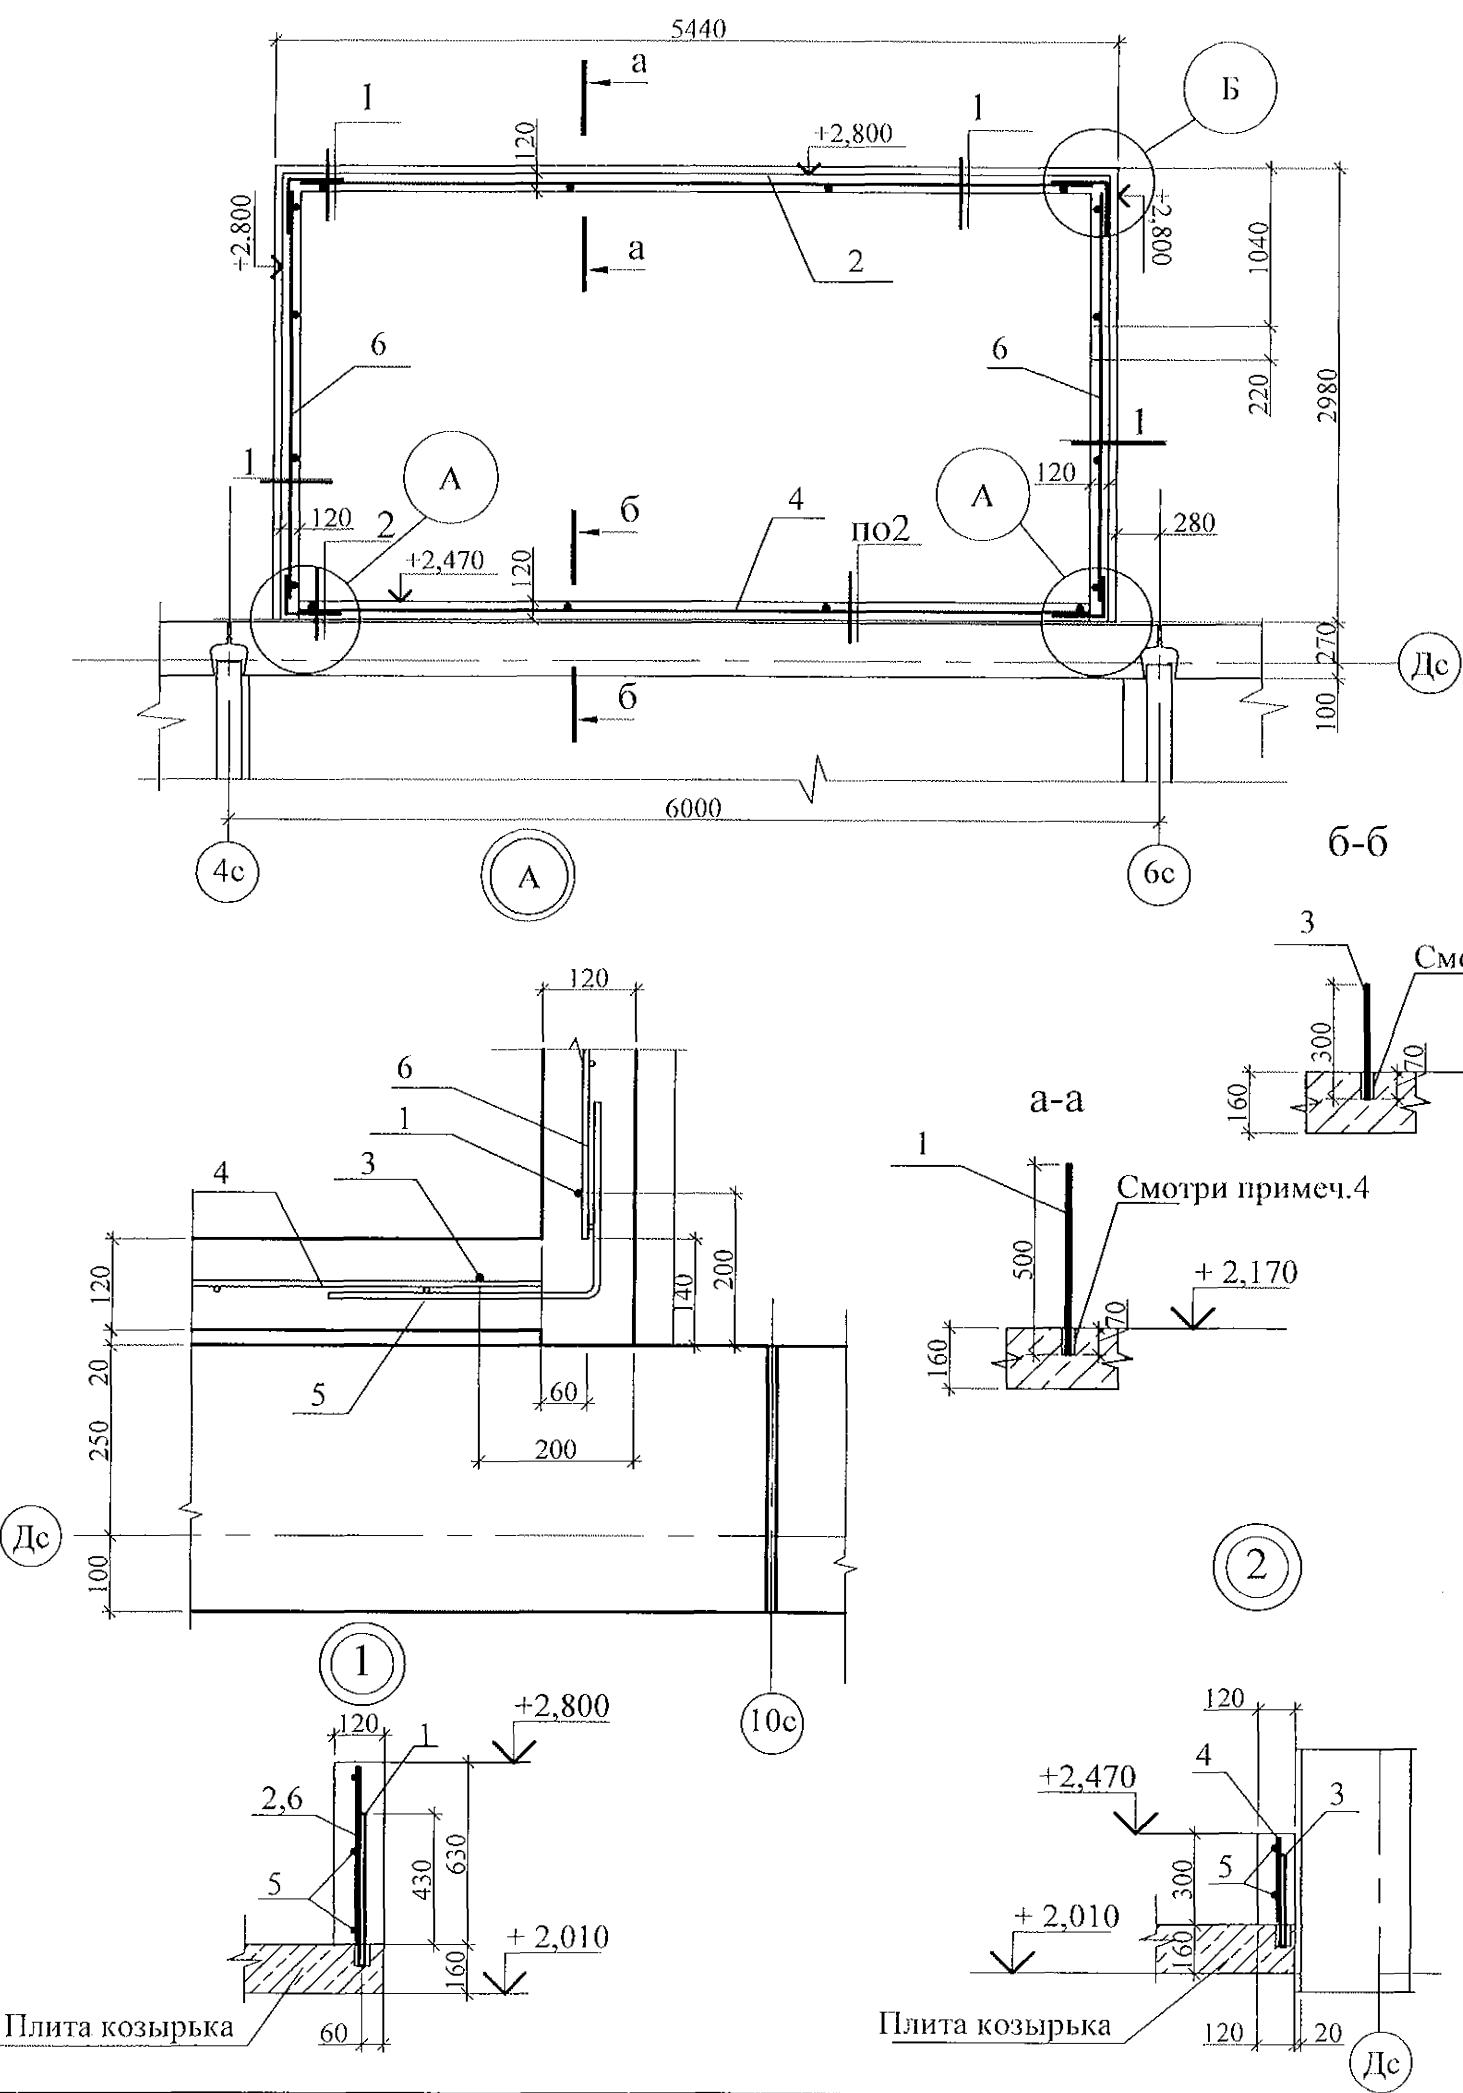

Марка	Обозначение	Наименование	Кол.	Масса ед. кг	Примечание
1		Ø6-АИИ ГОСТ 34028-22016, L=500	12		
2	ГОСТ 23279-85	Сетка арматурная сварная 4C 5Bpl-200 60x510	1	7,95	
3		Ø6-АИИ ГОСТ 34028-2016, L=300	4		
4	ГОСТ 23279-85	Сетка арматурная сварная 4C 5Bpl-200 25x510	1	3,58	
5		Ø6-АИИ шаг 200, ГОСТ 34028-2016, L=600	10	0,13	
6	ГОСТ 23279-85	Сетка арматурная сварная 4C 5Bpl-200 60x267	2	4,14	
Материалы					
		Бетон В15, F150	1,03	m^3	

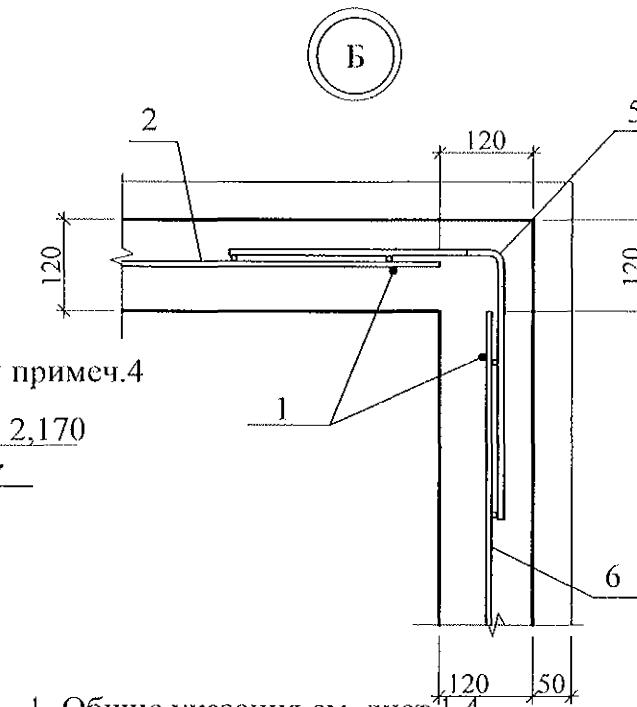

Ведомость деталей

Поз.	Эскиз
5	

- Общие указания см. лист 1.4.
- В монолитной стенке предусмотреть отверстия 220x120h для трубы 200x100 на отм.+2.170 для отвода воды с кровли входа.
- Толщина защитного слоя 20мм
- Вплите козырька наружного тамбура засверлить отверстия Ø 10мм с шагом 1-2.0м и завести в них арматуру Ø 6АИИ(поз. 1,3) для фиксирования сеток . Отверстия с арматурой забетонить.
- Материалы для устройства монолитной стенки указаны условно . Возможна замена материалов с подобными техническими характеристиками.

789-14-2015 - АС 3. 1

Свердловская область, г. Каменск-Уральский,
пересечение улиц Каменской и Героев Отечества

Изм.	Завт	Лист	Недок	Подпись	Дата
5	-	30п	22.02	Дж	09.21
Исполнил					
Проверил					
Н. контр.					

Жилой дом №14
многоэтажной застройки

Стадия



План монолитной стенки на кровле
наружного тамбура. Узлы 1.2,А,Б
в осях 5-4

Лист


Листов

Р 35


КБ СТРОИТЕЛЬНЫЕ ТЕХНОЛОГИИ

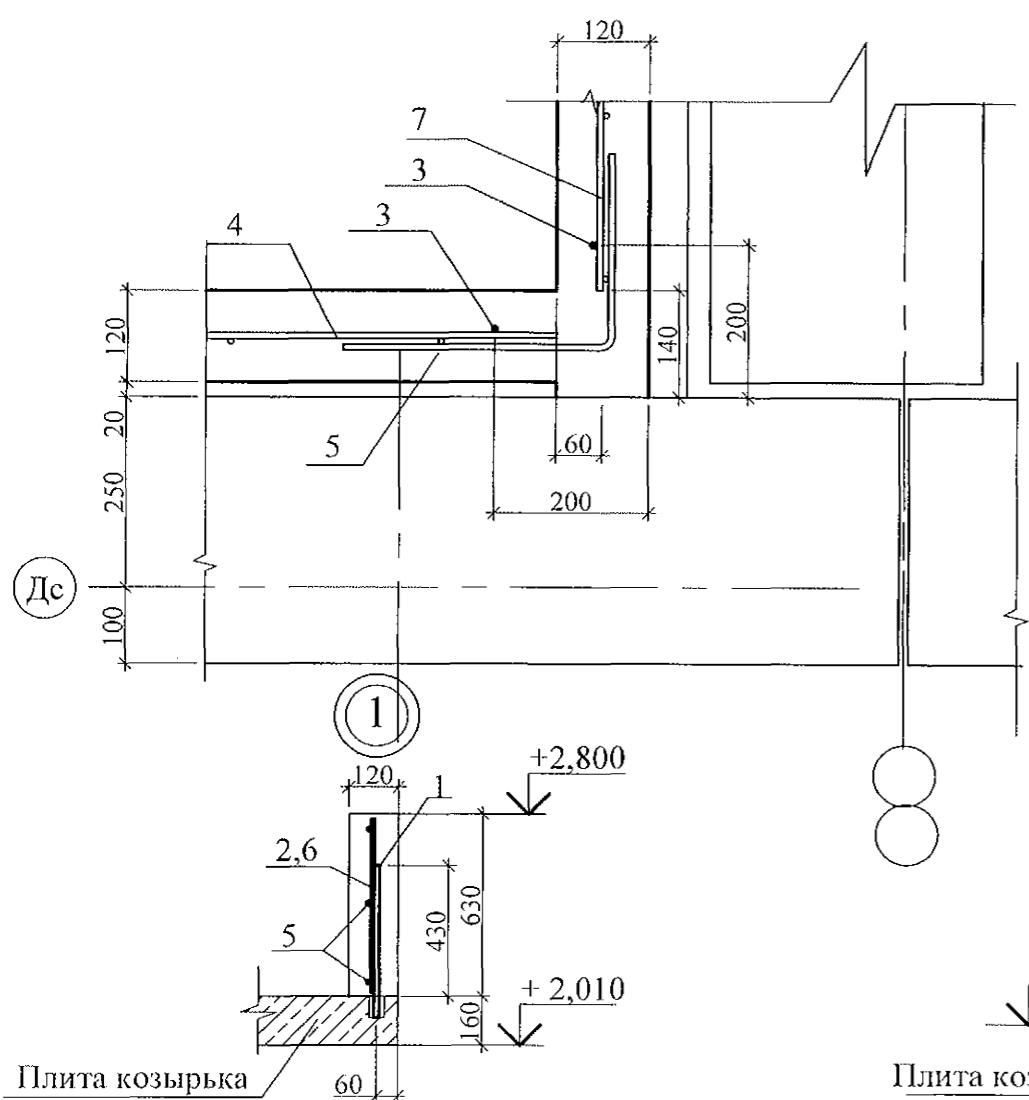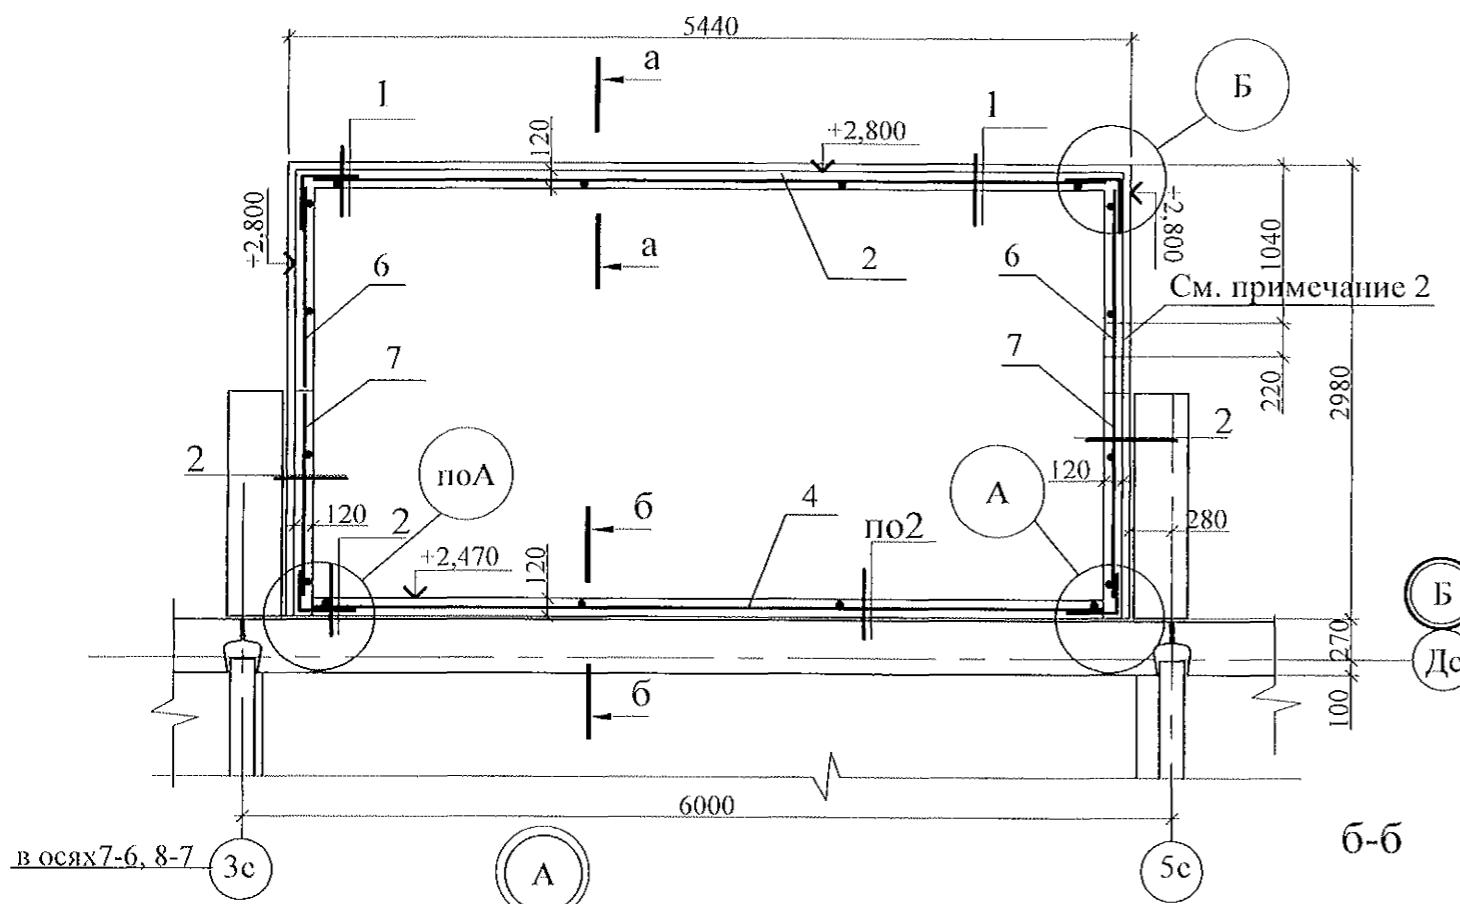




Марка	Обозначение	Наименование	Кол.	Масса ед. кг	Приме- чание
1		Ø6-АIII ГОСТ 34028-22016, L=500	12	0,11	
2	ГОСТ 23279-85	Сетка арматурная сварная 4С 5Bpl-200 60x 510	1	7,91	
3		Ø6-АIII ГОСТ 34028-2016, L=300	6	0,07	
4	ГОСТ 23279-85	Сетка арматурная сварная 4С 5Bpl-200 25x 510	1	3,36	
5		Ø6-АIII шаг 200, ГОСТ 34028-2016, L=600	10	0,13	
6	ГОСТ 23279-85	Сетка арматурная сварная 4С 5Bpl-200 60x 128	1	1,30	
7	ГОСТ 23279-85	Сетка арматурная сварная 4С 5Bpl-200 25x 131	1	0,88	
Материалы		Бетон В15, F150	0,910	м ³	

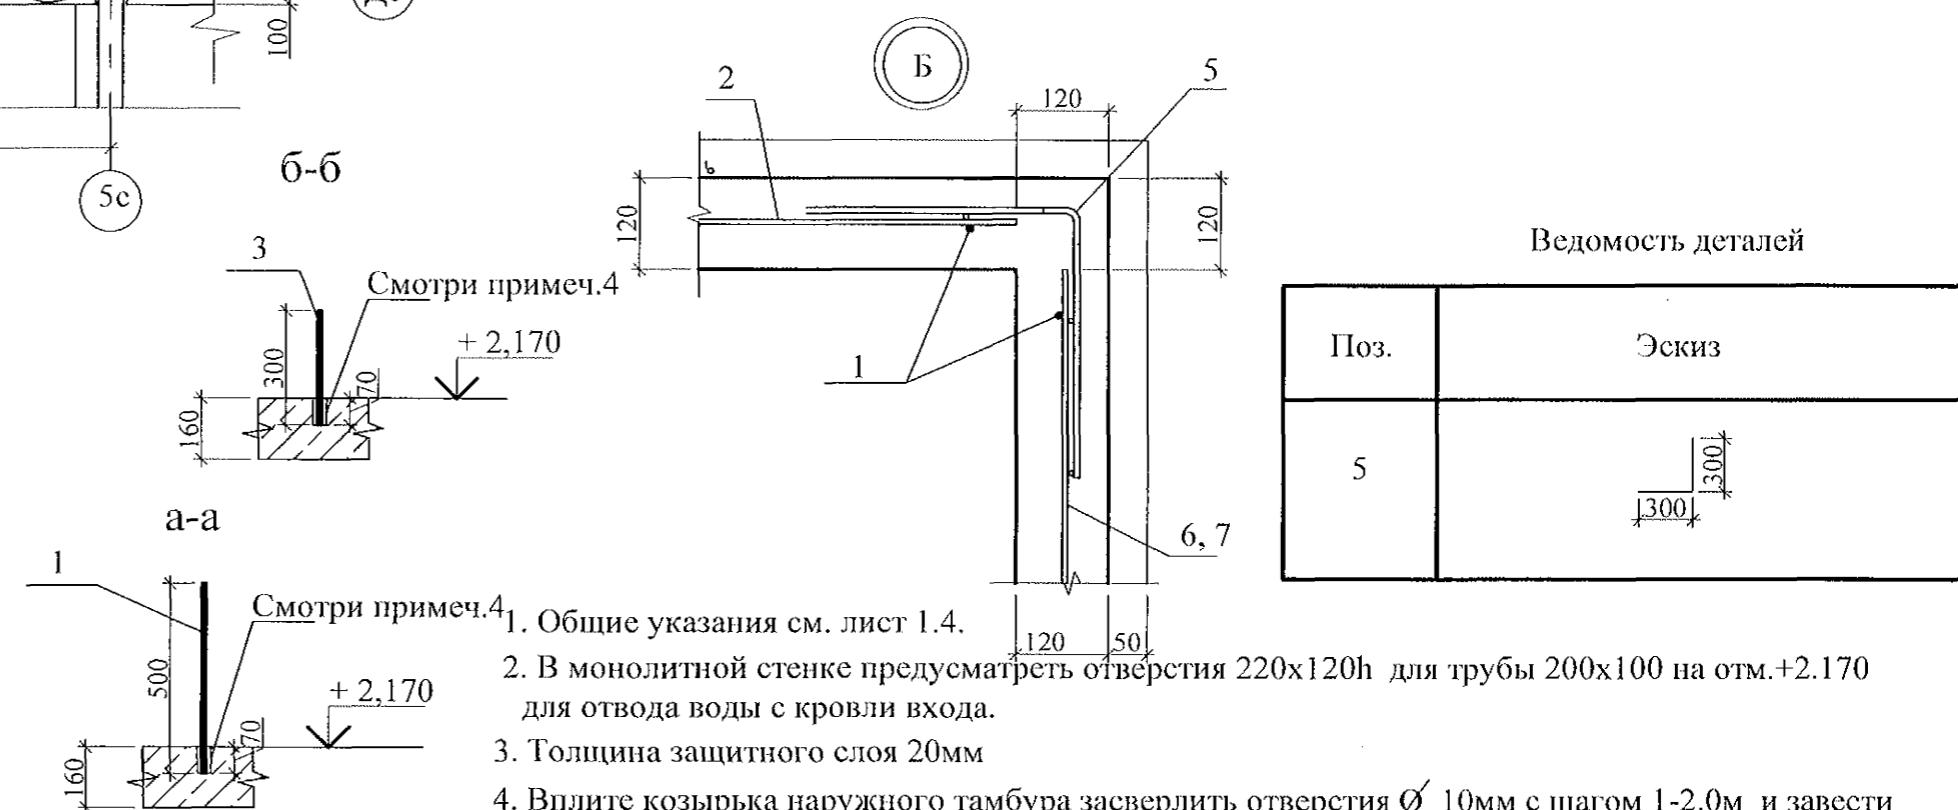




(2)

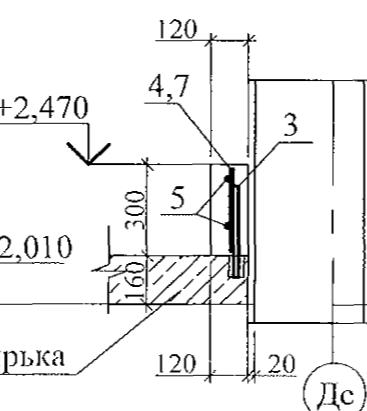

789-14-2015 - АС 3. 1					
Свердловская область, г. Каменск-Уральский, пересечение улиц Каменской и Героев Отечества					
Изм.	Зем	Лист	Нодок	Подпись	Дата
5	220	075	09.24		
Исполнил	Власова				
Проверил	Кидралеева				
Н. контр.	Кидралеева				
Жилой дом №14 многоэтажной застройки			Стадия	Лист	Листов
			P	36	
План монолитной стенки на кровле наружного тамбура. Узлы 1.2, А, Б в осях 7-6			КБ СТРОИТЕЛЬНЫЕ ТЕХНОЛОГИИ		

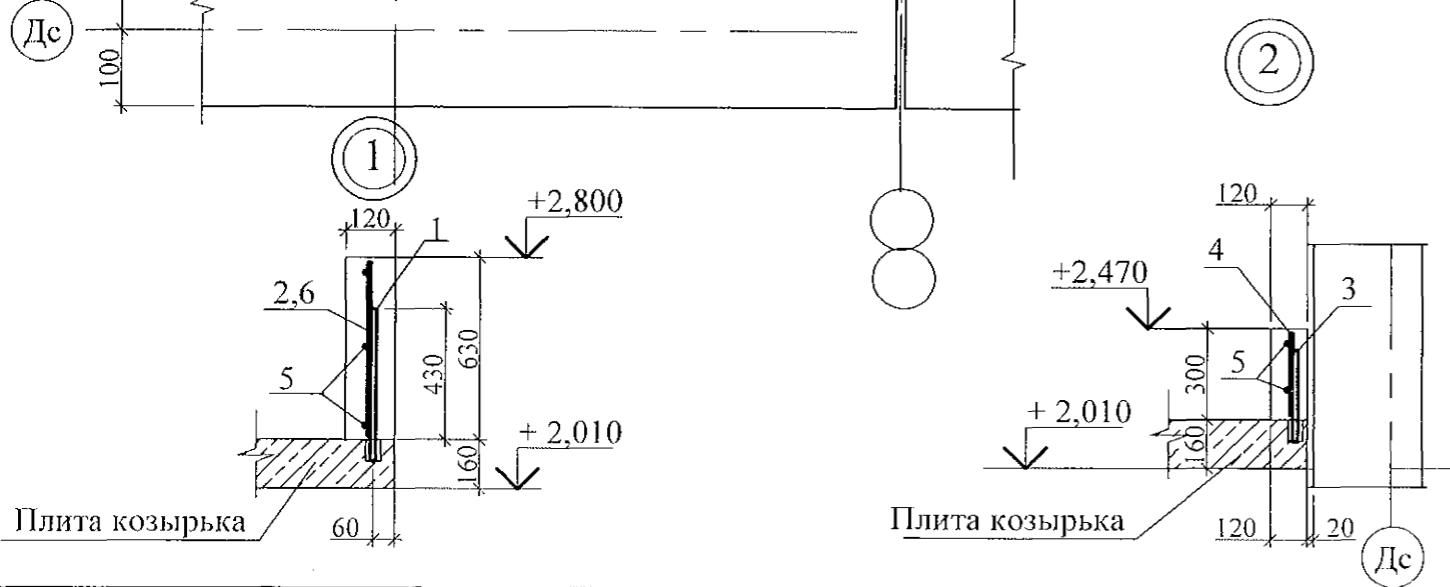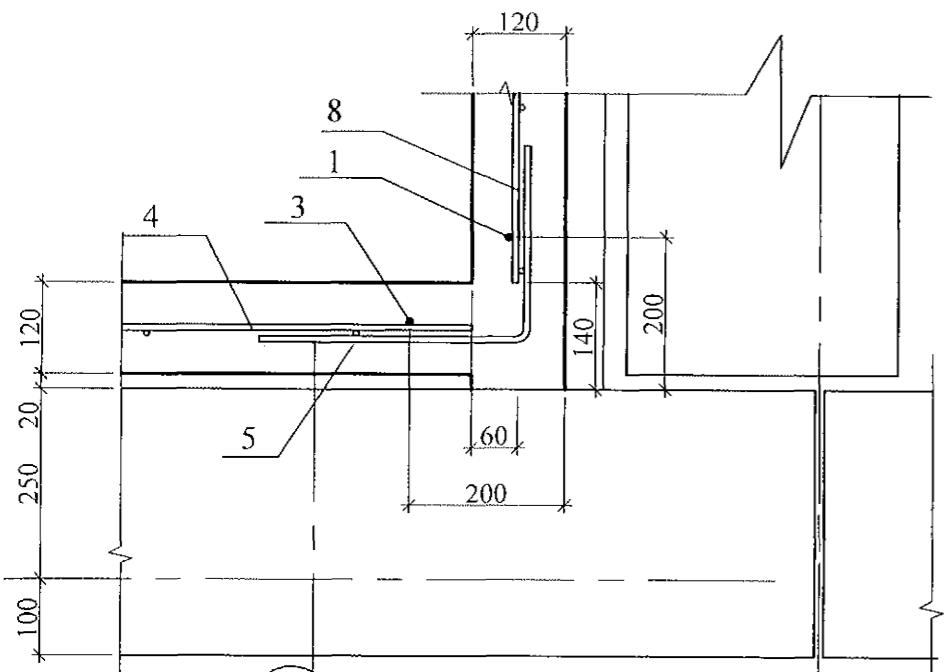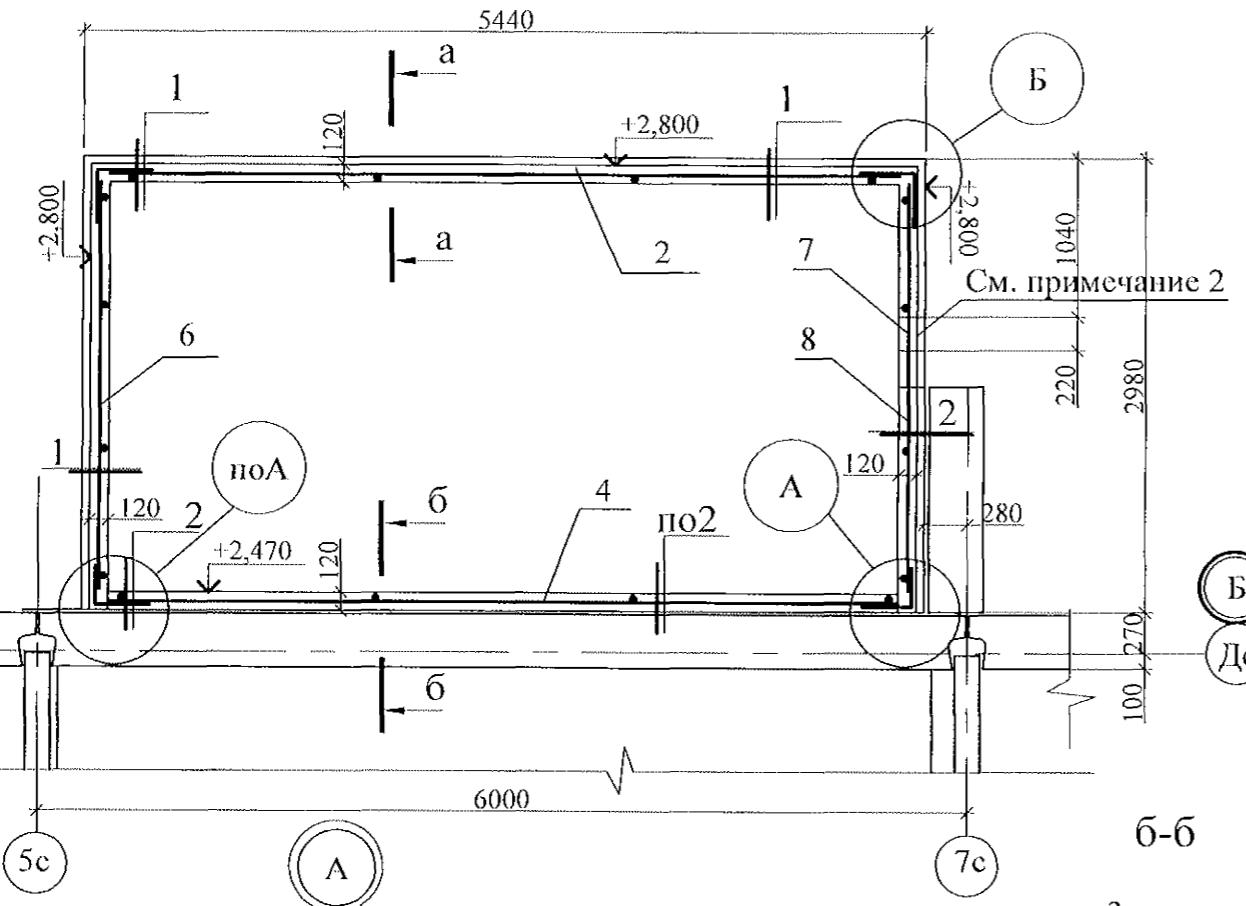

Марка	Обозначение	Наименование	Кол.	Масса ед. кг	Приме- чание
1		Ø6-АIII ГОСТ 34028-22016, L=500	12	0,11	
2	ГОСТ 23279-85	Сетка арматурная сварная 4С 5Bpl-200 60x 510	1	7,91	
3		Ø6-АIII ГОСТ 34028-2016, L=300	6	0,07	
4	ГОСТ 23279-85	Сетка арматурная сварная 4С 5Bpl-200 25x 510	1	3,36	
5		Ø6-АIII шаг 200, ГОСТ 34028-2016, L=600	10	0,13	
6	ГОСТ 23279-85	Сетка арматурная сварная 4С 5Bpl-200 25x 269	1	4,20	
7	ГОСТ 23279-85	Сетка арматурная сварная 4С 5Bpl-100 60x 128	1	1,30	
8	ГОСТ 23279-85	Сетка арматурная сварная 4С 5Bpl-200 25x 131	1	0,88	
Материалы		Бетон В15, F150	0,98	m^3	

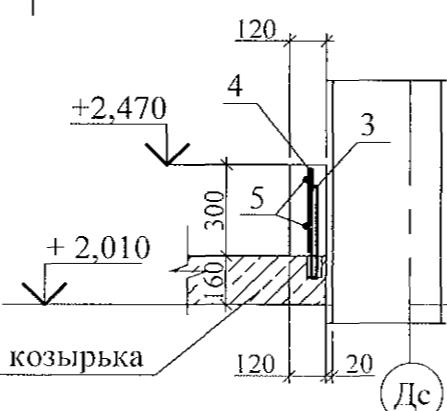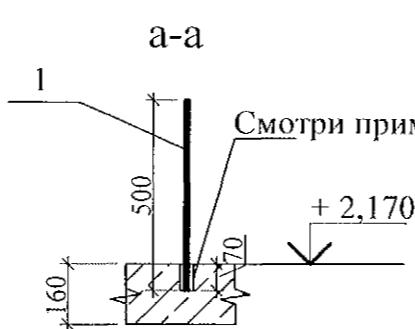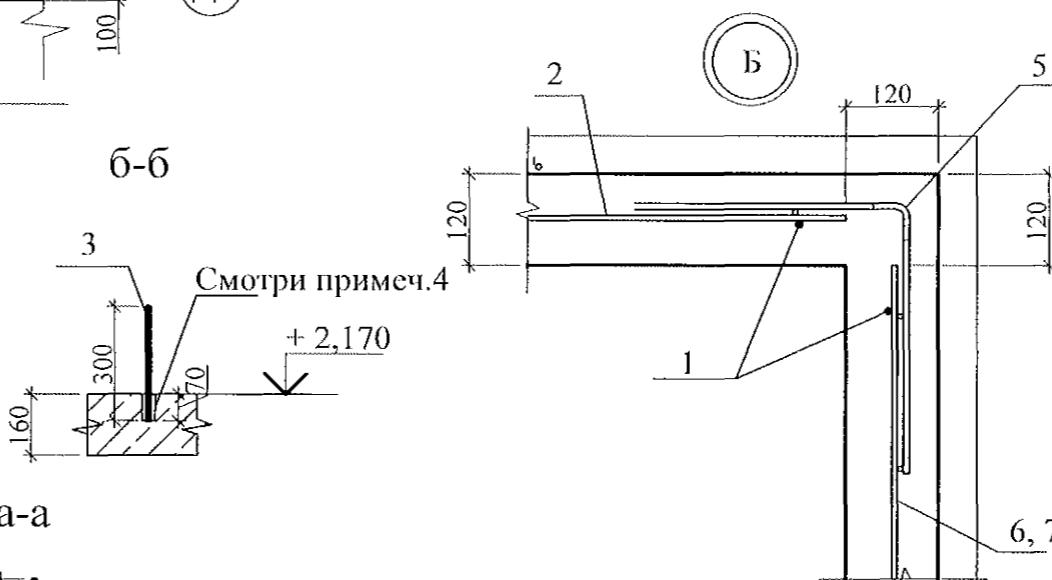

Ведомость деталей

Поз.	Эскиз
5	

1. Общие указания см. лист 1.4.
 2. В монолитной стенке предусмотреть отверстия 220x120h для трубы 200x100 на отм.+2.170 для отвода воды с кровли входа.
 3. Толщина защитного слоя 20мм
 4. Вплите козырька наружного тамбура засверлить отверстия Ø 10мм с шагом 1-2.0м и завести в них арматуру Ø 6АIII(поз. 1,3) для фиксирования сеток . Отверстия с арматурой заслонить.
 5. Материалы для устройства монолитной стенки указаны условно . Возможна замена материалов с подобными техническими характеристиками.

789-14-2015 - АС 3. 1

Свердловская область, г. Каменск-Уральский,
пересечение улиц Каменской и Героев Отечества

Изм.	Кол. Уч	Лист	Н.док	Подпись	Дата
5	-	Зад	220.21	С.А.	09.21
Исполнил	Власова				
Проверил	Кидралеева				
Н. контр.	Кидралеева				




Жилой дом №14
многоэтажной застройки

Стадия Лист Листов


P 37

План монолитной стены на кровле
наружного тамбура. Узлы 1.2,А,Б
в осях 9-8,

КБ СТРОИТЕЛЬНЫЕ
ТЕХНОЛОГИИ

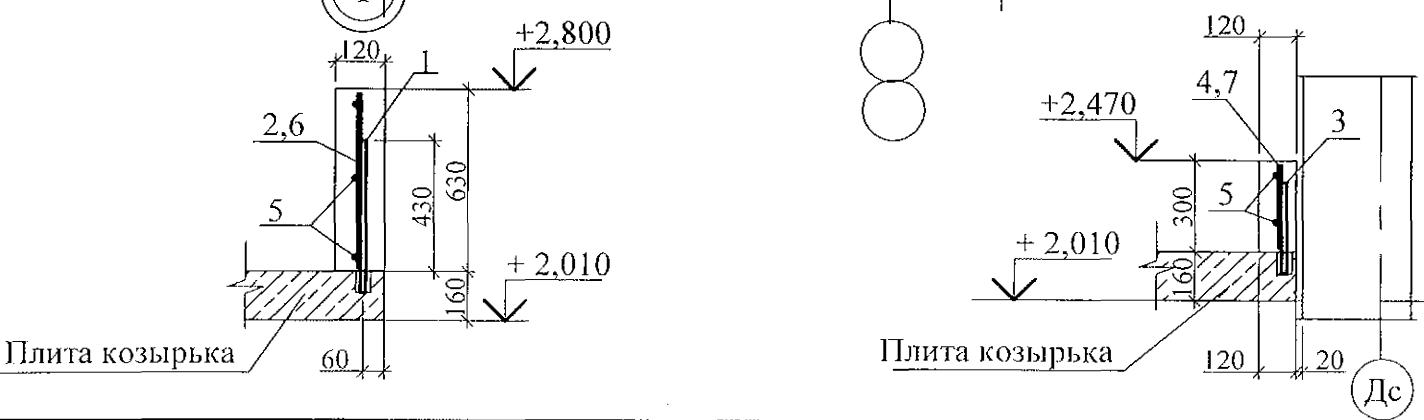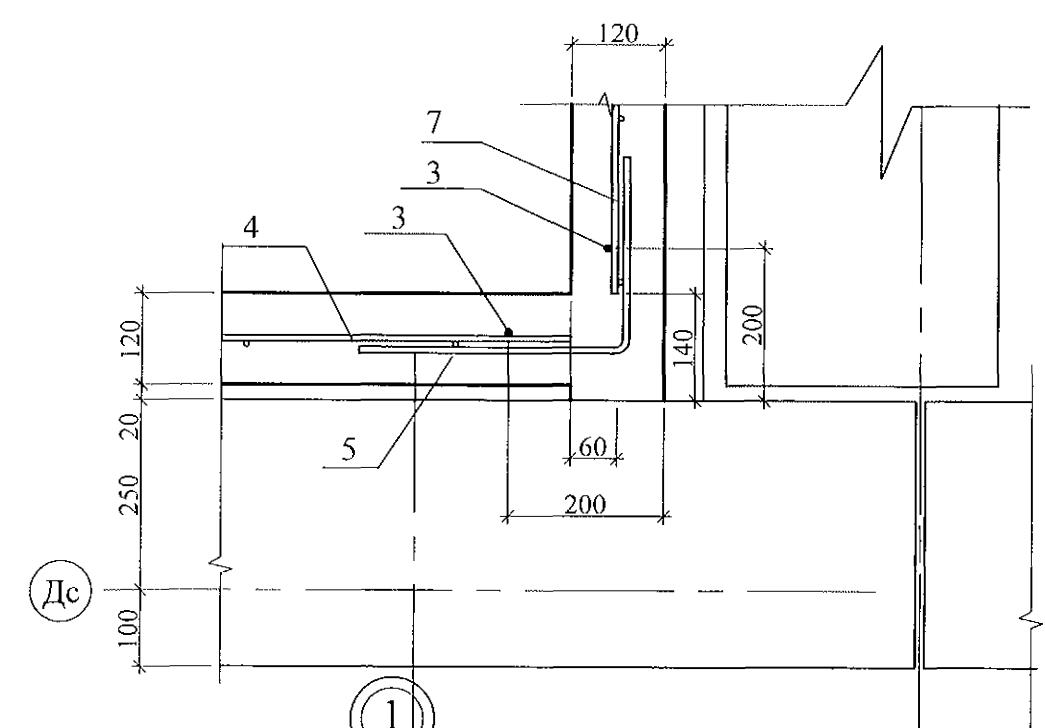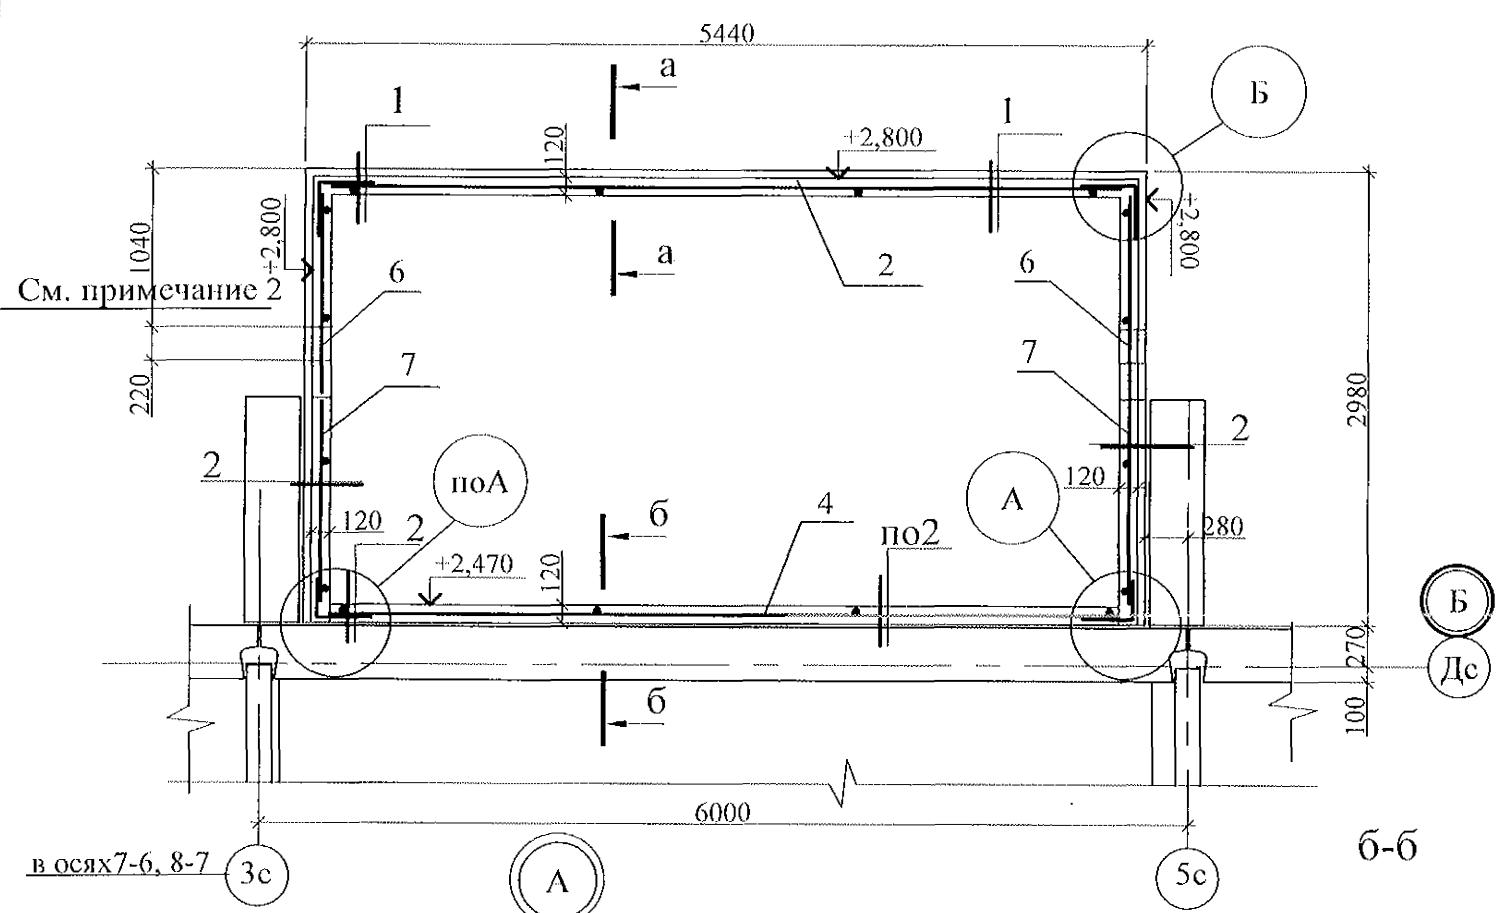

Марка	Обозначение	Наименование	Кол.	Масса ед. кг	Приме- чание
1		Ø6-АIII ГОСТ 34028-22016, L=500	12	0,11	
2	ГОСТ 23279-85	Сетка арматурная сварная 4С 5Bpl-200 60x 510	1	7,91	
3		Ø6-АIII ГОСТ 34028-2016, L=300	6	0,07	
4	ГОСТ 23279-85	Сетка арматурная сварная 4С 5Bpl-200 25x 510	1	3,36	
5		Ø6-АIII шаг 200, ГОСТ 34028-2016, L=600	10	0,13	
6	ГОСТ 23279-85	Сетка арматурная сварная 4С 5Bpl-200 60x 128	1	1,30	
7	ГОСТ 23279-85	Сетка арматурная сварная 4С 5Bpl-200 25x 131	1	0,88	
Материалы		Бетон В15, F150	0,910	m^3	

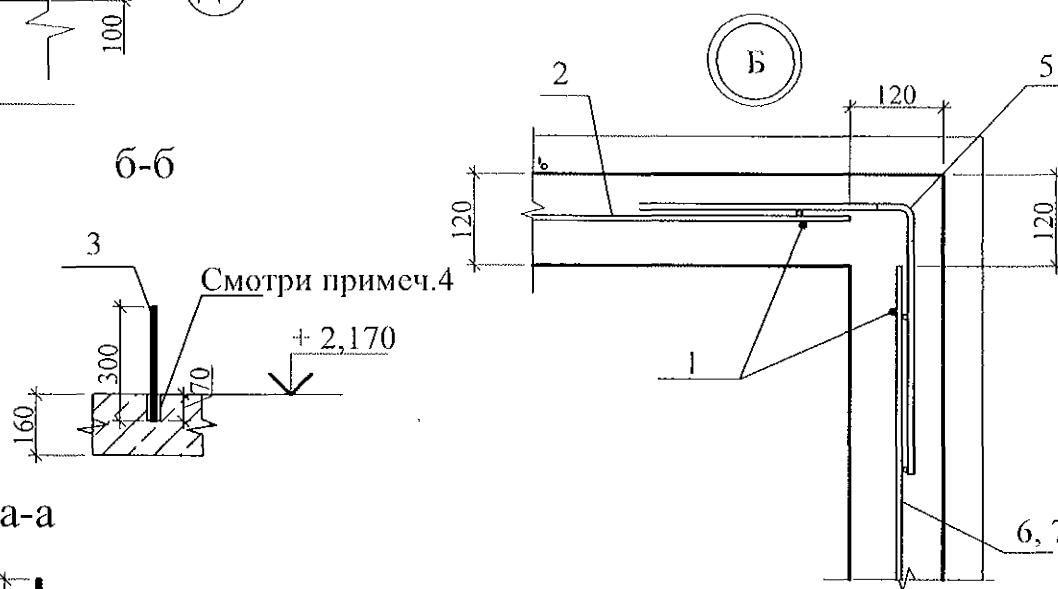

Ведомость деталей


Поз.	Эскиз
5	

- Смотри примеч.4
- Общие указания см. лист 1.4.
 - В монолитной стенке предусмотреть отверстия 220x120h для трубы 200x100 на отм.+2.170 для отвода воды с кровли входа.
 - Толщина защитного слоя 20мм
 - Вплите козырька наружного тамбура засверлить отверстия Ø 10мм с шагом 1-2.0м и завести в них арматуру Ø 6АIII(поз. 1,3) для фиксирования сеток . Отверстия с арматурой забетонить.
 - Материалы для устройства монолитной стенки указаны условно . Возможна замена материалов с подобными техническими характеристиками.

789-14-2015 - АС 3. 1					
Свердловская область, г. Каменск-Уральский, пересечение улиц Каменской и Героев Отечества					
Изм.	Нов.	2021	Подпись	Дата	
Кол.Уч	Лист	№док			
Исполнил	Власова				
Проверил	Кидралеева				
Н. контр.	Кидралеева				
Жилой дом №14 многоэтажной застройки			Стадия	Лист	Листов
			P	40	
План монолитной стенки на кровле наружного тамбура. Узлы 1.2,А,Б в осях 8-7.			КБ СТРОИТЕЛЬНЫЕ ТЕХНОЛОГИИ		

Спецификация к схеме расположения металлической лестницы Лм

Схема расположения металлической лестницы Лм

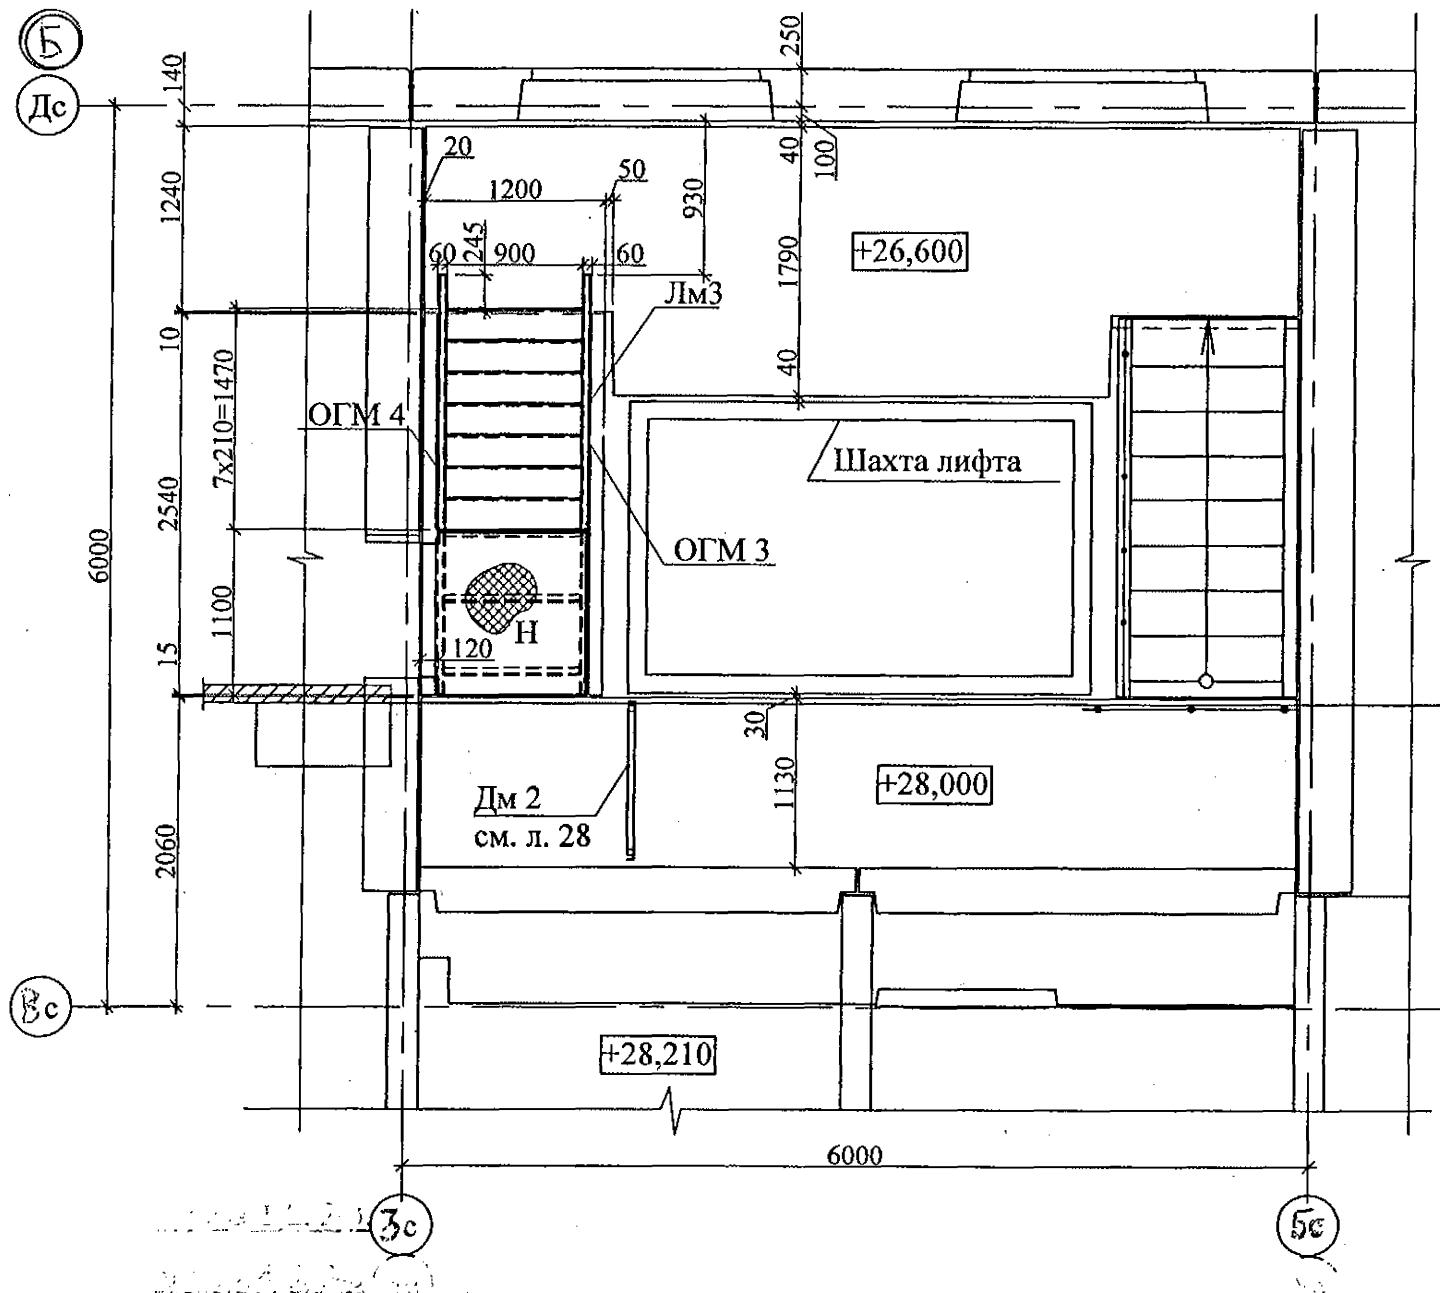


Поз.	Обозначение	Наименование	Кол.	Вес, ед., кг	Примечание
		Лестница металлическая Лм3	1	160,56	
		Настил металлический	2	36,1	

1. Общие указания см. лист 1.4.
2. Работать совместно с листами 35, 36.

Привязан		789-14-2015-AC3.1
Исполнил	Власова	<i>[Signature]</i>
Проверил	Кидралеева	
Инд. №		

5	-	406	22-21	<i>[Signature]</i>	09.21
Изм.	Кол.Уч.	Лист	Людок	Подпись	Дата
Жилой дом № 44 на земельном участке площадью 588 728,27 кв.м кад. №74:19:0000000:2470, расположенным примерно в 1190 м от Западный по направлению на северо-запад					Стадия
					Лист
					Листов
Исполнил	Пригорицкая	<i>[Signature]</i>			P
Проверил	Кидралеева	<i>[Signature]</i>			34
Н. контр.	Кидралеева	<i>[Signature]</i>			
Схема расположения металлической лестницы Лм 3					КБ СТРОИТЕЛЬНЫЕ ТЕХНОЛОГИИ

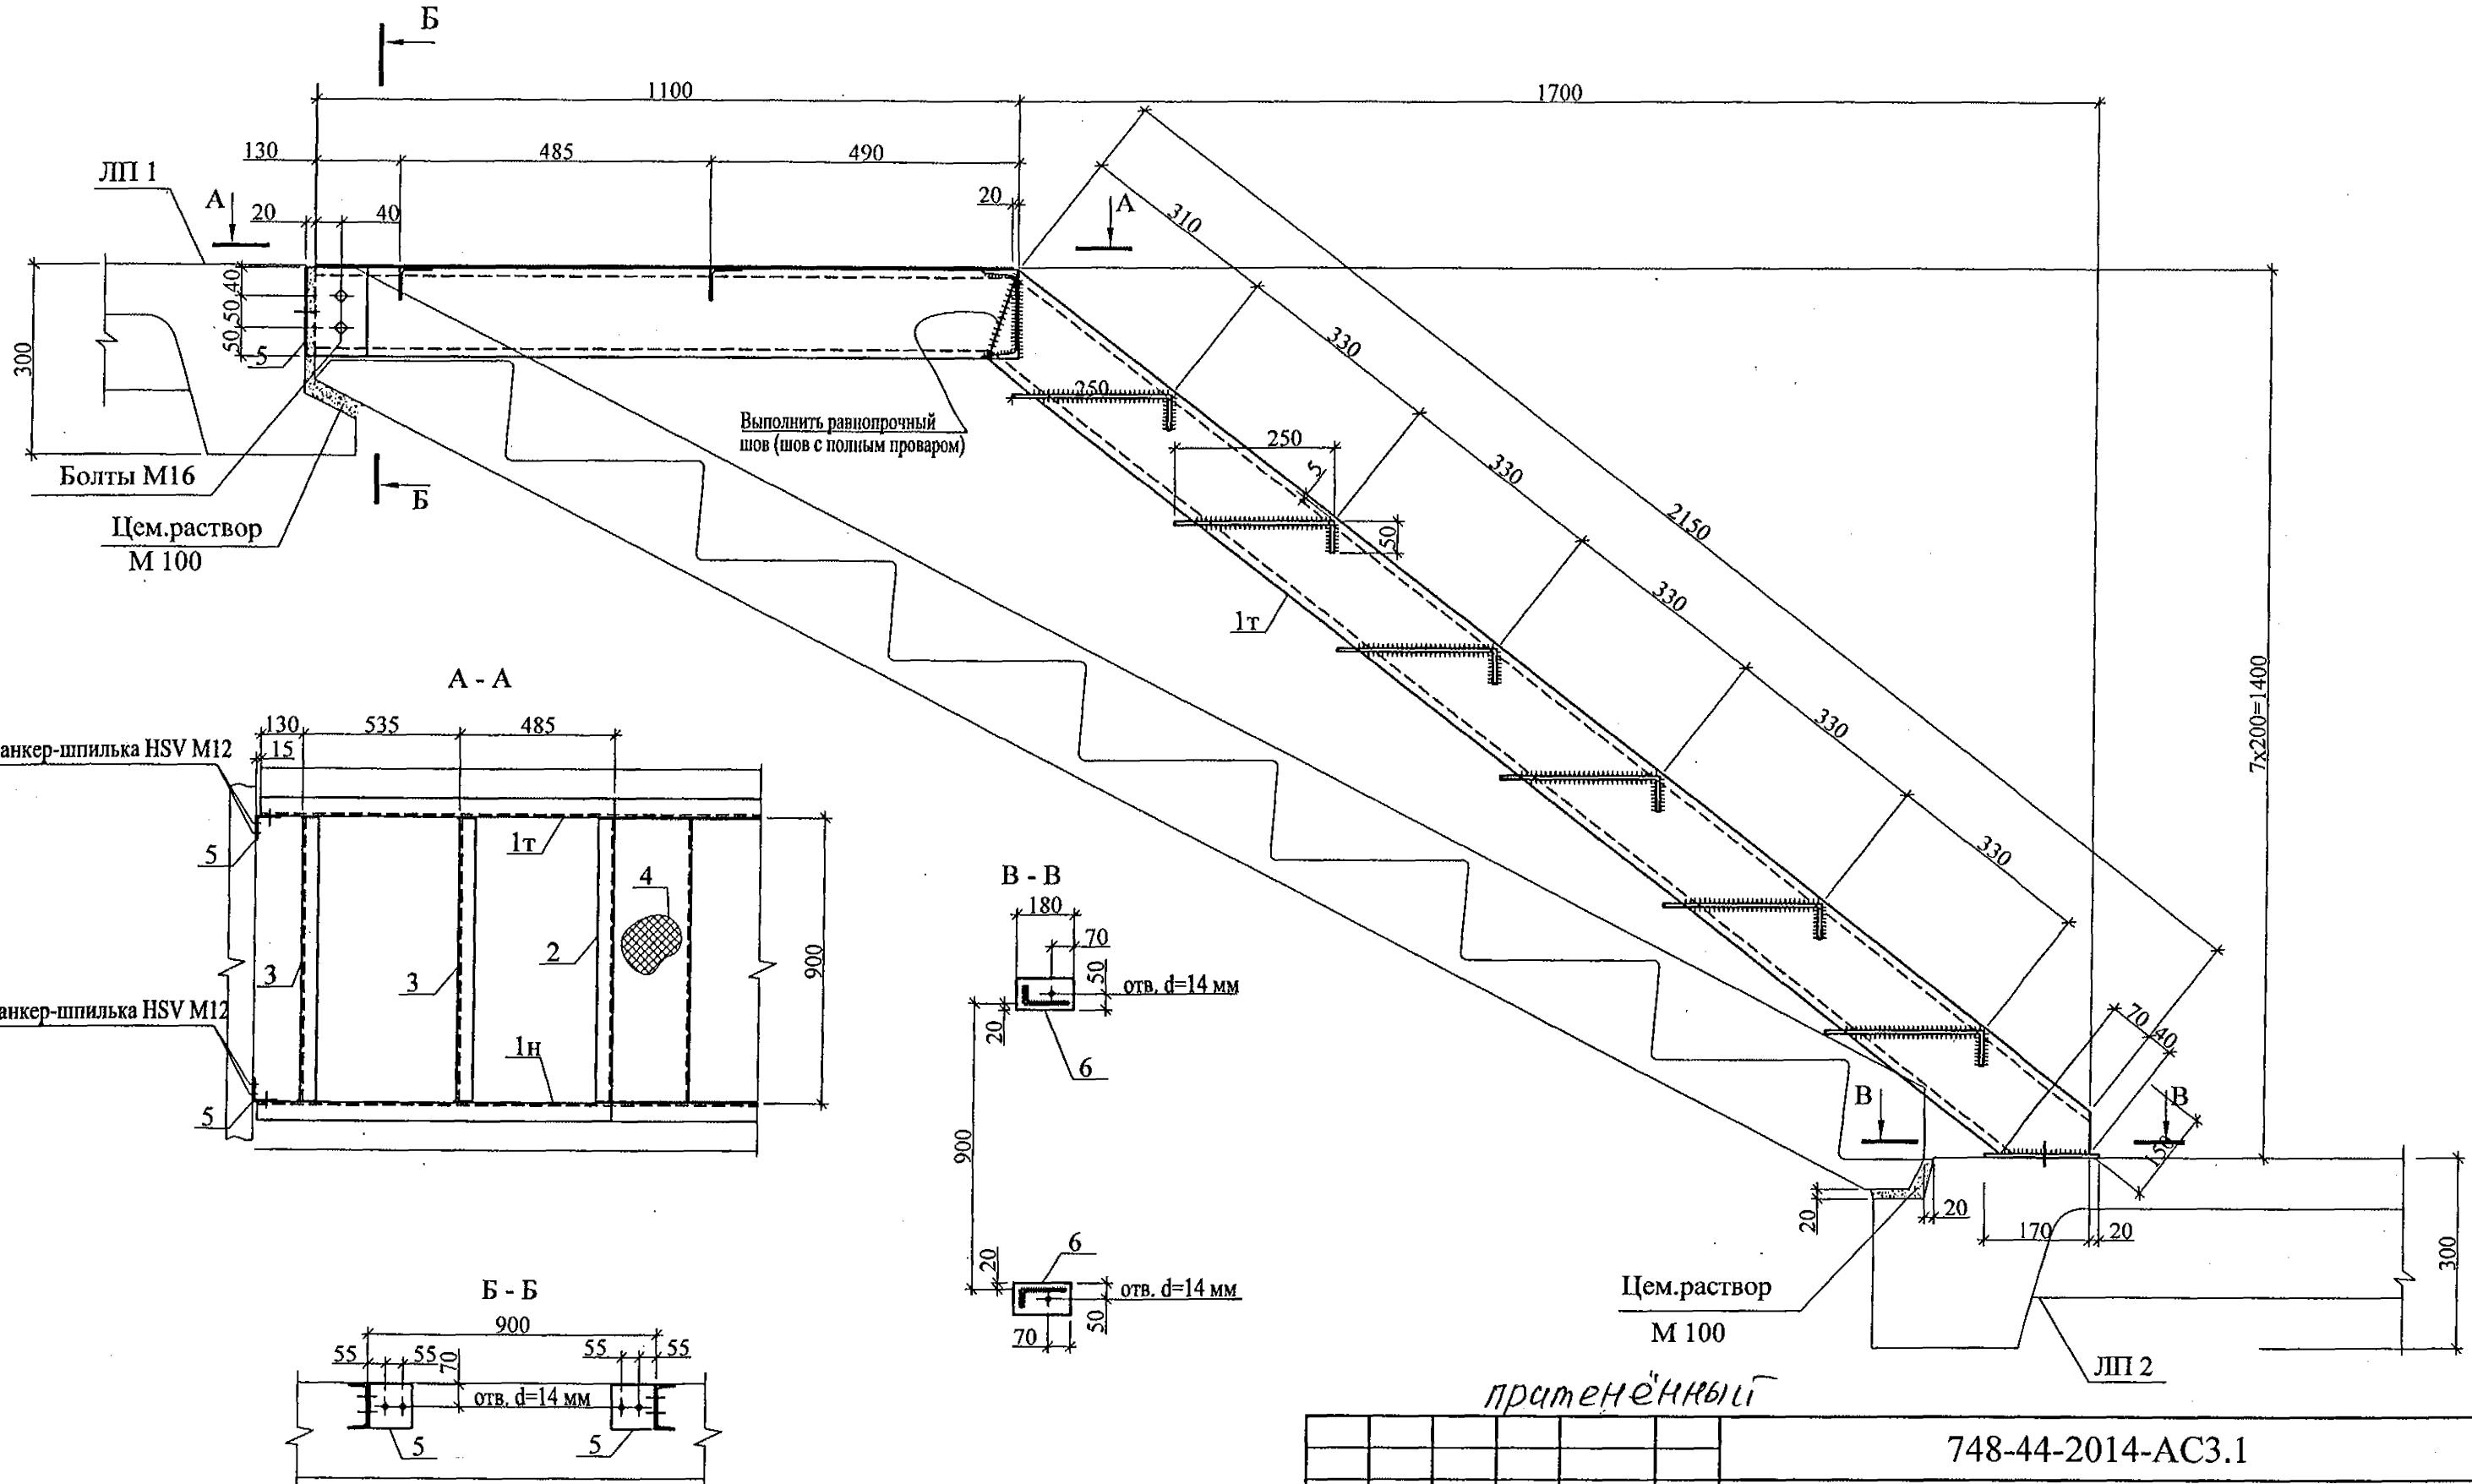

- Общие указания см. лист 1.4.
- Электроды для сварки стали С255 - Э42 по табл. 55* СП16.1330.2011.
- Высоту швов принимать по наименьшей толщине свариваемых элементов.
- Наименьшее усилие для крепления элементов 1 тс.
- Спецификацию см. лист 36.
- Работать совместно с листами 34, 36.

Привязан		789-14-2015-AC3.1			
Изм.	Кол.Уч	Лист	Медок	Подпись	Дата
Исполнил	Власова		Пригорицкая		
Проверил	Кидралеева		Кидралеева		
Инд. №			Н. контр.	Кидралеева	

Жилой дом № 44 на земельном участке площадью 588 728,27 кв.м кад. №74:19:0000000:2470, расположенный примерно в 1190 м от Западный по направлению на северо-запад

Стадия Лист Листов

P 35


Металлическая лестница Лм3

КБ СТРОИТЕЛЬНЫЕ ТЕХНОЛОГИИ

применены


748-44-2014-AC3.1

Челябинская область, Сосновский район

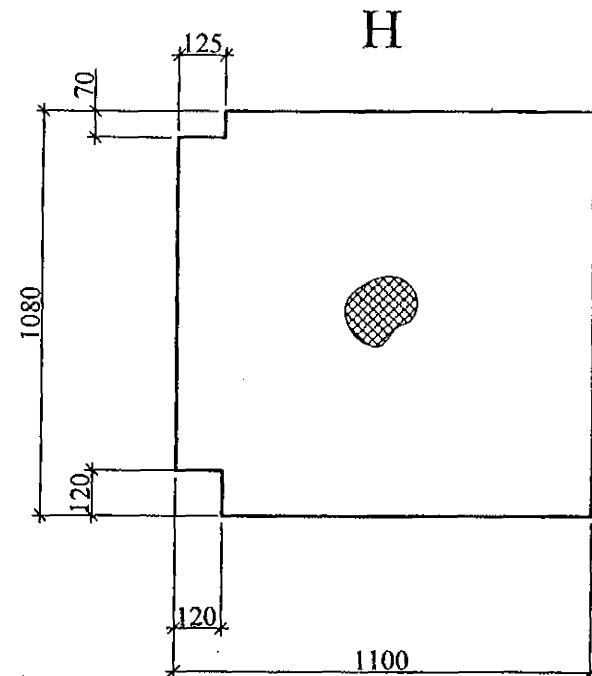

H

Поз. 1т

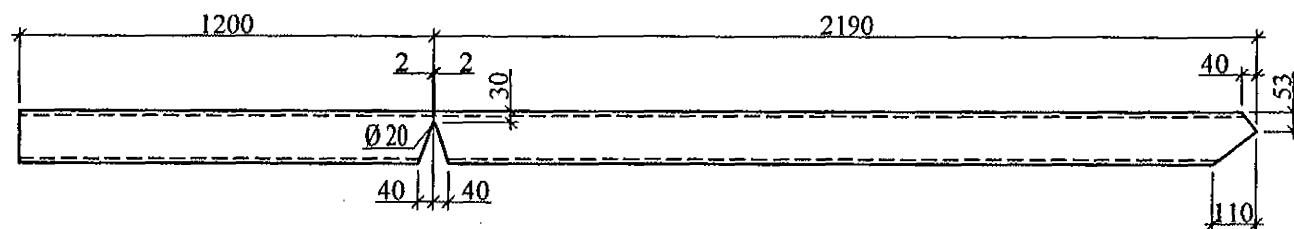

Спецификация металлических изделий

Поз.	Обозначение	Наименование	Кол.	Вес, ед., кг	Примечание
		<u>Лм3</u>			
1т		Швеллер <u>B - 14 ГОСТ 8240 C 255 ГОСТ 535-2005</u> L = 3290	1	40,5	
1н		Швеллер <u>B - 14 ГОСТ 8240 C 255 ГОСТ 535-2005</u> L = 3290	1	40,5	
2		Швеллер <u>B - 14 ГОСТ 8240 C 255 ГОСТ 535-2005</u> L = 900	1	11,1	
3		Уголок <u>B - 50x50x5 ГОСТ 8509-93 C 255 ГОСТ 535-2005</u> L = 900	2	3,4	
4		Лист ромб. Б - ПН - НО С 245 ГОСТ 8568-77 4 x 300 x 900	6	9,0	
5		Уголок <u>B - 140x140x9 ГОСТ 8509-93 C 255 ГОСТ 535-2005</u> L = 140	2	2,7	
6		Лист 8 x 100 x 180 - В - ПН - О ГОСТ 19903-85		1,13	
		<u>H</u>			
		Лист ромб. Б - ПН - НО С 245 ГОСТ 8568-77 4 x 1000 x 1080	1	36,1	

- Общие указания см. лист 35.
- Работать совместно с листами 34, 35.

Привязан 789-14-2015-AC3.1

Исполнил	Власова
Проверил	Кидралеева
Инд. №	

748-44-2014-AC3.1

Изм.	Кол. Уч.	Лист	Недок	Подпись	Дата
5	-	нов 22.02.21	А	09.21	
Исполнил	Аригорицкая				
Проверил	Кидралеева				
Н. контр.	Кидралеева				

Челябинская область, Сосновский район

Жилой дом № 44 на земельном участке площадью 588 728,27 кв.м кад. №74:19:0000000:2470, расположенным примерно в 1190 м от Западный по направлению на северо-запад

Стадия

Лист



Листов

P 36

Металлический настил H, деталь поз. 1т


КБ СТРОИТЕЛЬНЫЕ ТЕХНОЛОГИИ

ПРИМЕНЕНИЕ



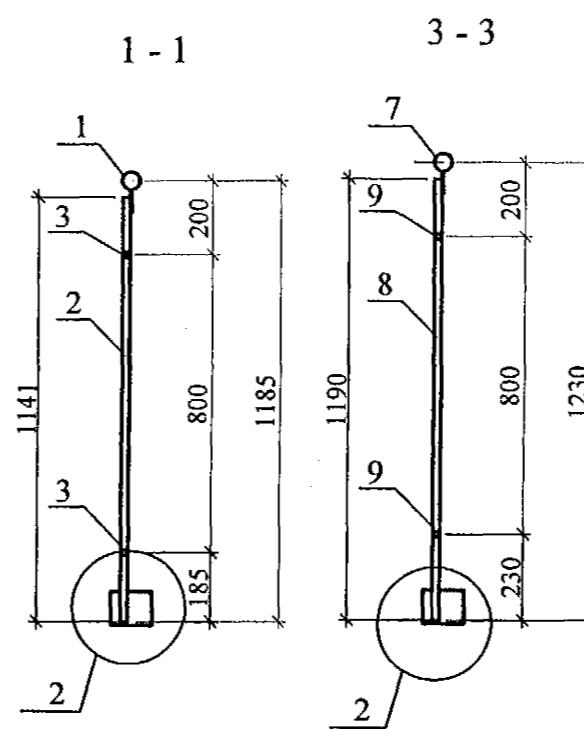
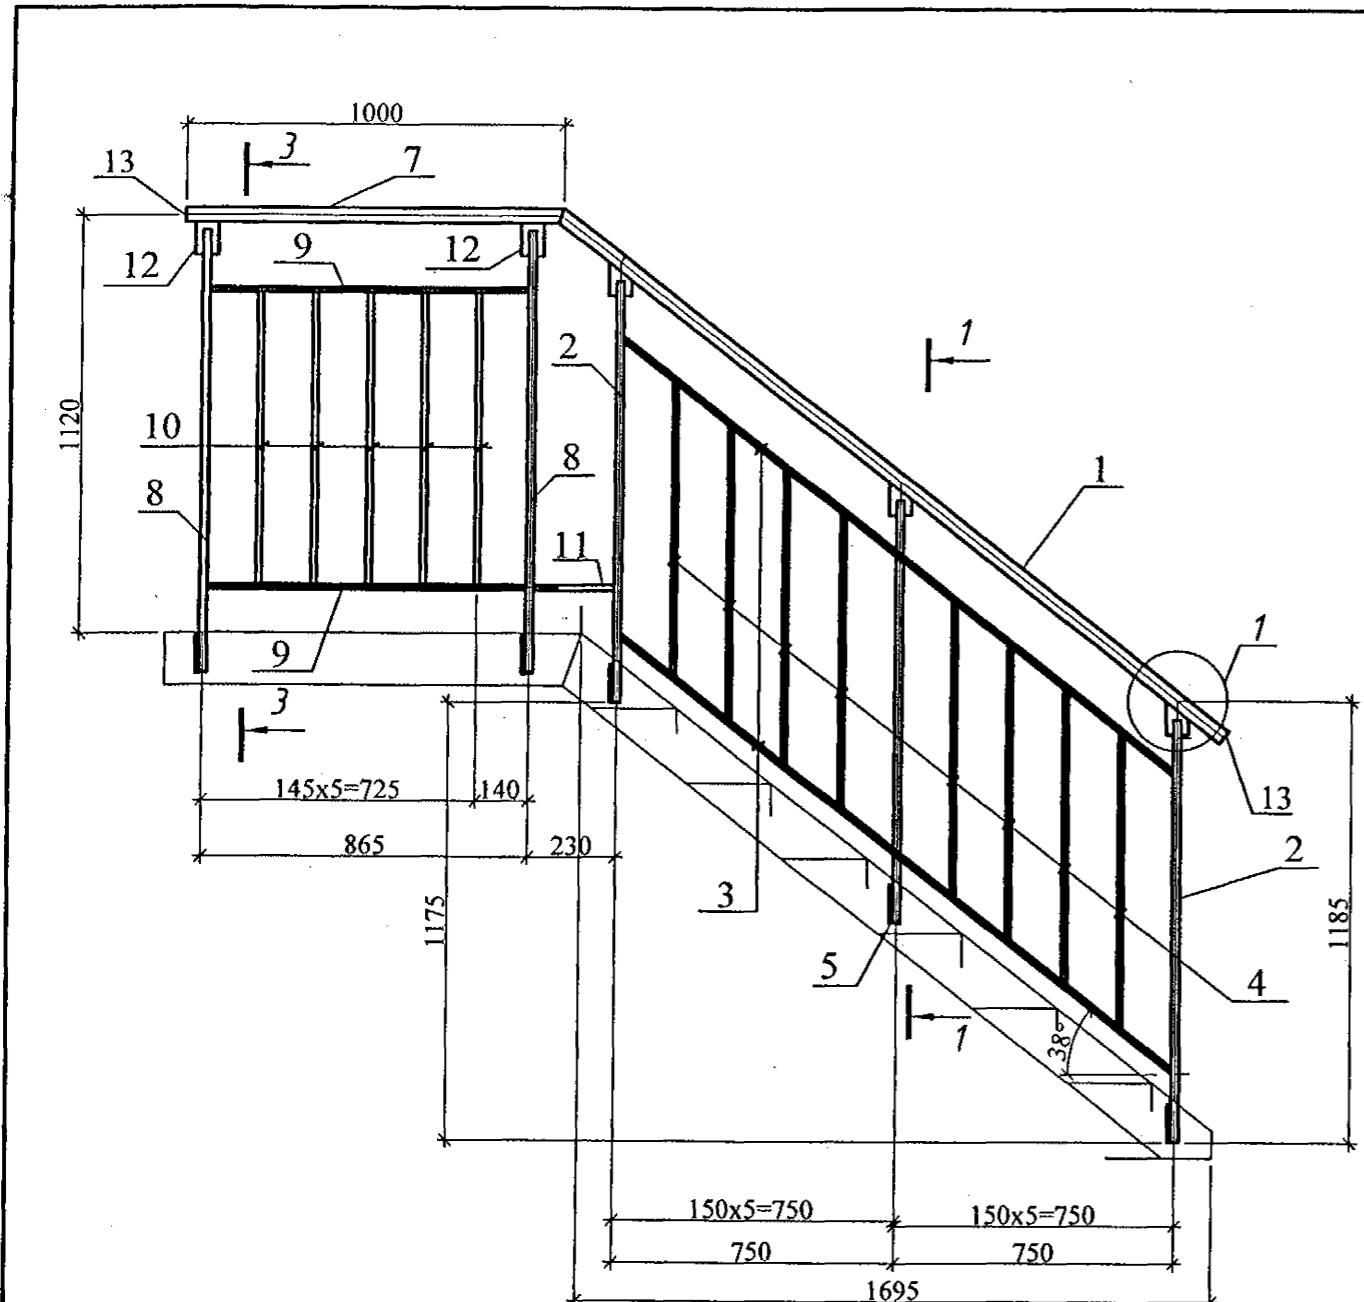


Марка издел.	Поз. дет.	Наименование	Кол.	Масса 1 дет. кг	Масса издел. кг
ОГМЗ	1	Труба 40x3,5 L=2270 ГОСТ 3262	1	8,74	43.08
	2	Квадрат 20 x 20 x 1140 ГОСТ 2591	3	3,58	
	3	Труба 15 x 15 x 1,5 x 1880 ГОСТ 8639-82	2	1,13	
	4	Труба 15 x 15 x 1,5 x 785 ГОСТ 8639-82	8	0,47	
	5	Лист 4 x 90 x 120-В-ПН-О ГОСТ 19903	5	0,34	
	6	Лист 4 x 60 x 100-В-ПН-О ГОСТ 19903	3	0,19	
	7	Труба 40x3,5 L=1000 ГОСТ 3262	1	3,85	
	8	Квадрат 20 x 20 x 1190 ГОСТ 2591	2	3,74	
	9	Труба 15 x 15 x 1,5 x 850 ГОСТ 8639-82	2	0,51	
	10	Труба 15 x 15 x 1,5 x 785 ГОСТ 8639-82	5	0,47	
	11	Труба 15 x 15 x 1,5 x 215 ГОСТ 8639-82	1	0,13	
	12	Лист 4 x 60 x 100-В-ПН-О ГОСТ 19903	2	0,19	
	13	Лист 4 x 40 x 40-В-ПН-О ГОСТ 19903	2	0,05	

Поз. 12

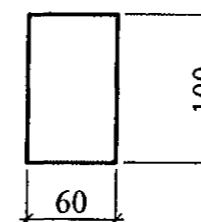

Поз. 6

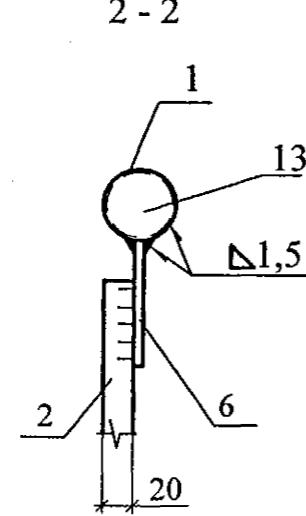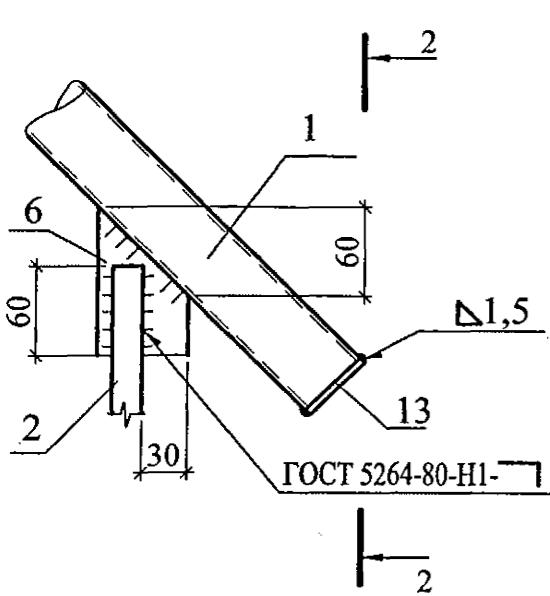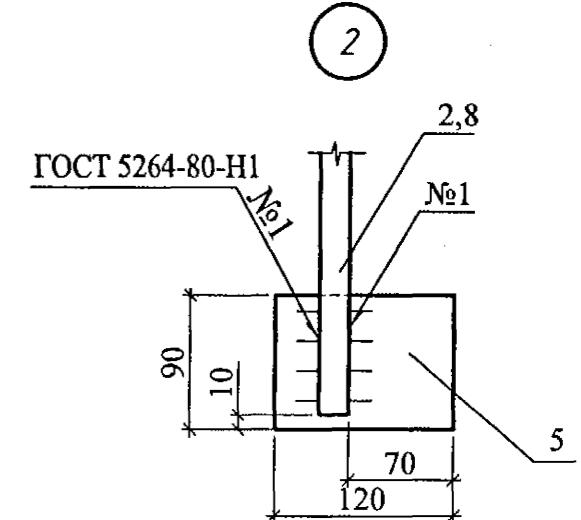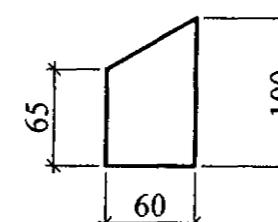

- Общие указания см. технические требования л.1.4.
- Нестандартные швы выполнить полуавтоматической или ручной дуговой сваркой прихватками.
- Общие примечания см. л 789-16-2015-AC 3. 1 - 13.1

5	-	№6 220-2	09.21	748-44-2014-AC3.1
Изм.	Кол.ч	Лист	Подок.	Дата
Челябинская область, Сосновский район				
Жилой дом № 44 на земельном участке площадью 588728,27 кв. м, кад. номер 74:19:000000:2470, расположенным примерно в 1190 м от п. Западный по направлению на северо-запад.				
Стадия	Лист	Листов		
P	37			







Привязан	789-16-2015-AC3.1
Исполнил	Власова
Проверил	Кидралеева
Инд. №	
Н.контр.	Кидралеева

Исполнил	Власова
Проверил	Кидралеева
Н.контр.	Кидралеева

Ограждения металлические
ОГМ 3

КБ СТРОИТЕЛЬНЫЕ
ТЕХНОЛОГИИ

приложение

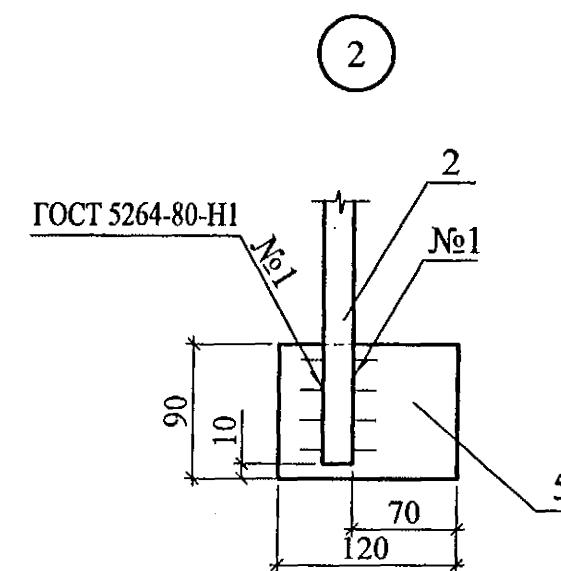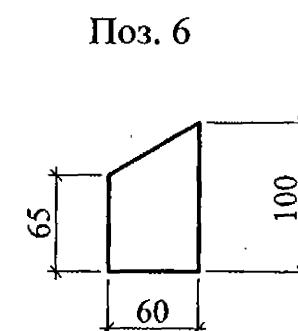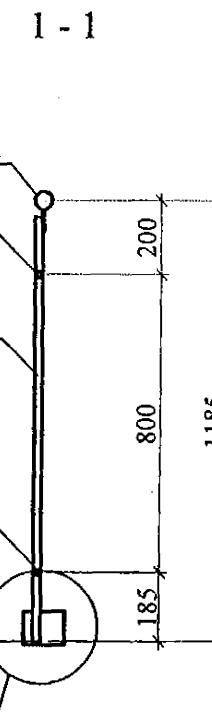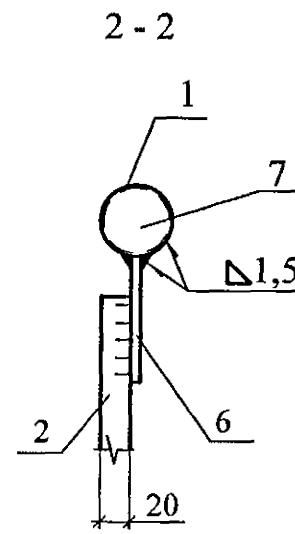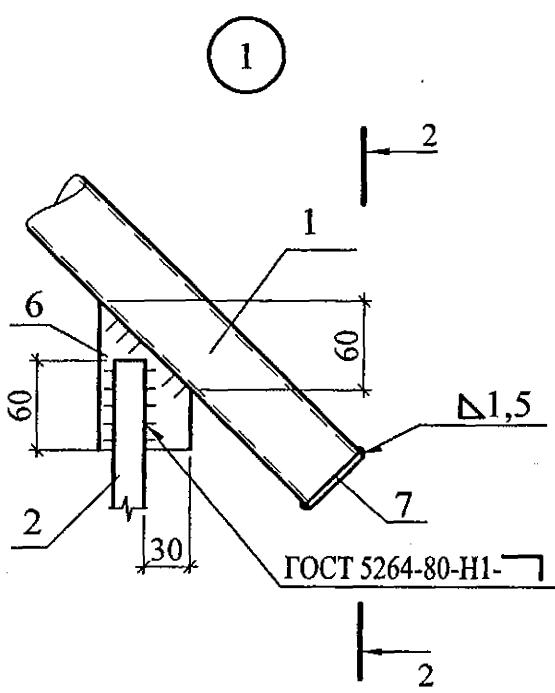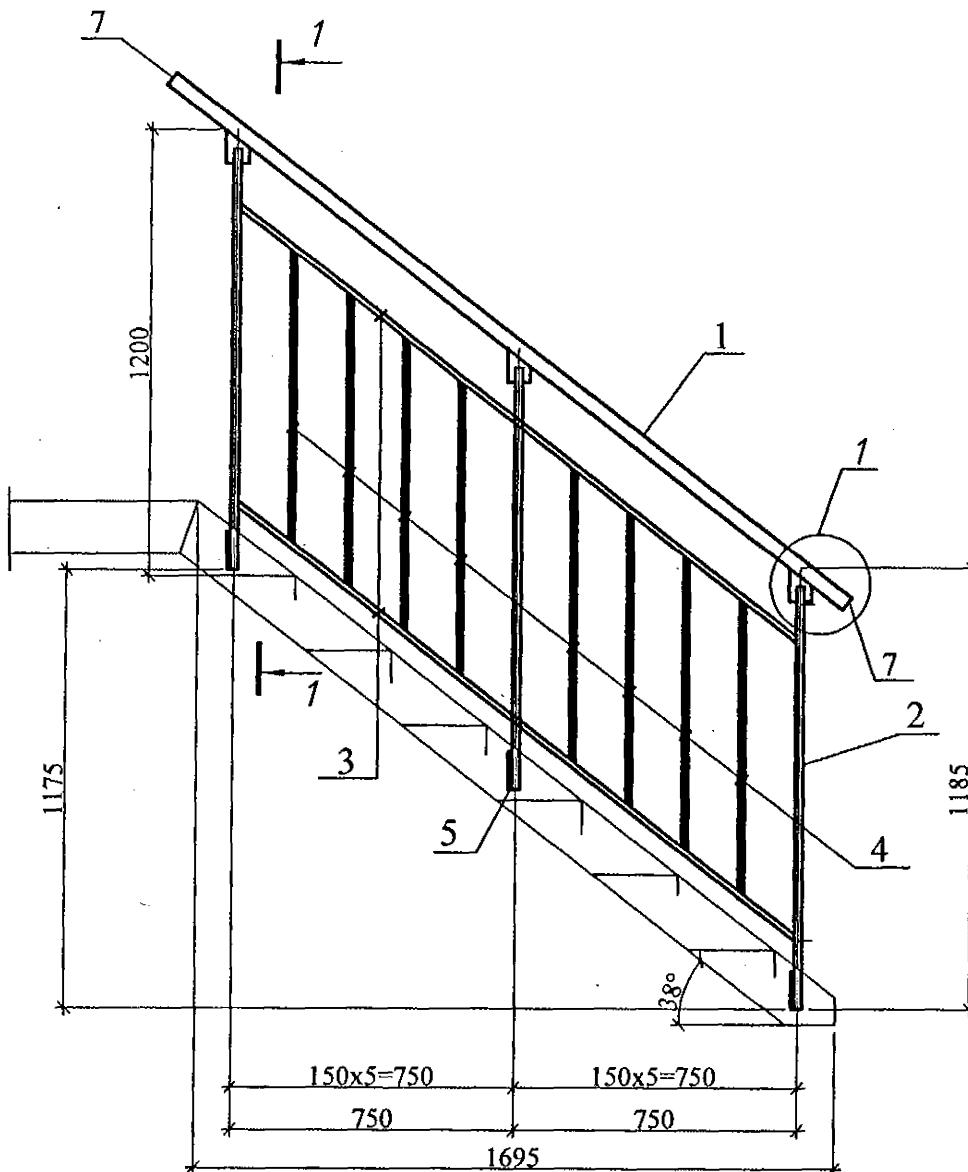

Марка издел.	Поз. дет.	Наименование	Кол.	Масса 1 дет. кг	Масса издел. кг
ОГМ 4	1	Труба 40x3,5 L=2280 ГОСТ 3262	1	8,78	27,24
	2	Квадрат 20 x 20 x 1140 ГОСТ 2591	3	3,58	
	3	Труба 15 x 15 x 1,5 x 1880 ГОСТ 8639-82	2	1,13	
	4	Труба 15 x 15 x 1,5 x 785 ГОСТ 8639-82	8	0,47	
	5	Лист 4 x 90 x 120-В-ПН-О ГОСТ 19903	3	0,34	
	6	Лист 4 x 60 x 100-В-ПН-О ГОСТ 19903	3	0,19	
	7	Лист 4 x 40 x 40-В-ПН-О ГОСТ 19903	2	0,05	

- Общие указания см. технические требования л.1.4.
- Нестандартные швы выполнить полуавтоматической или ручной дуговой сваркой прихватками.
- Общие примечания см. л 789-16-2015-АС 3. 1 - 13.1

Привязан 789-16-2015-АС3.1					
Исполнил	Власова	Исполнил	Власова		
Проверил	Кидралеева	Проверил	Кидралеева		
Инд. №		Н.контр.	Кидралеева		

Изм.	Кол.уч.	Лист	Недок.	Подпись	Дата
5	-	№6	220-21	Л	09.21

748-44-2014-АС3.1

Челябинская область, Сосновский район


Жилой дом № 44 на земельном участке площадью 588728,27 кв. м кад. номер 74:19:0000000:2470, расположенный примерно в 1190 м от п. Западный по направлению на северо-запад.

Стадия	Лист	Листов
P	38	

Ограждения металлические
ОГМ 4

КБ СТРОИТЕЛЬНЫЕ
ТЕХНОЛОГИИ

ПРИМЕНЕНИЕ

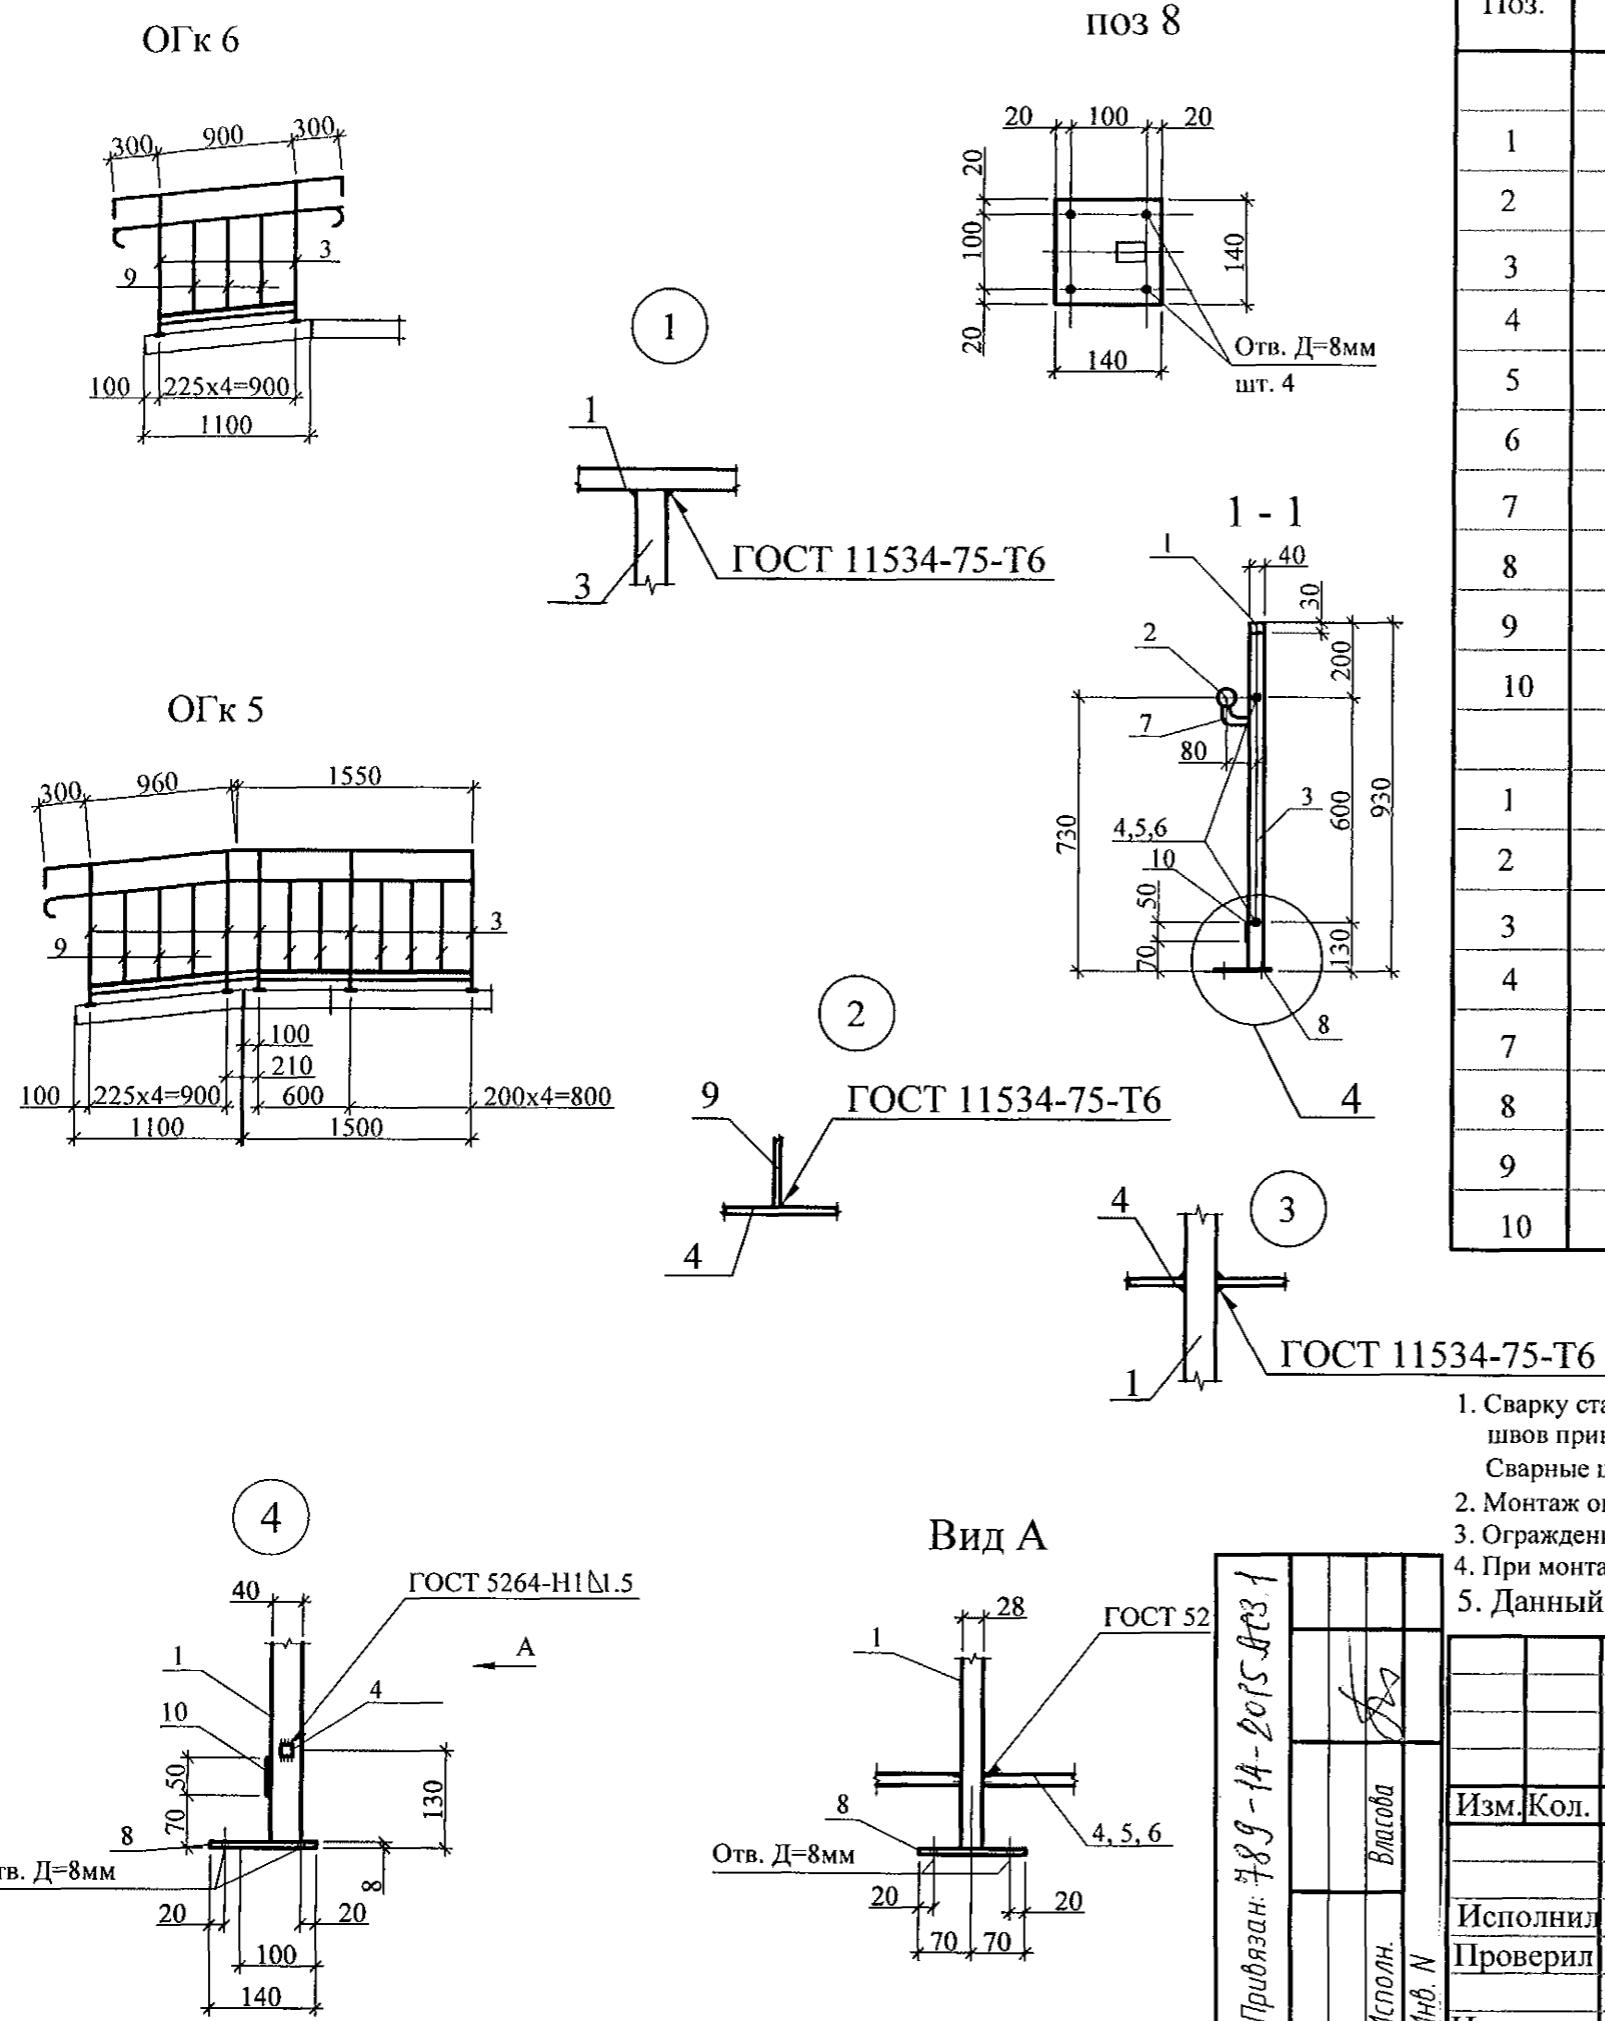


Поз.	Обозначение	Наименование	Кол	Масса ед.изм	Приме- чание
		Ограждение ОГм 5	1	37.3	
1		Ги. профиль 40x28x1.8 ТУ36-2287 ГОСТ 27772	5.24	L=2.93п.м	
2		Труба 48x1.6, ГОСТ 10704	5.49	L=3.00п.м	
3		Ги. профиль 40x28x1.8 ТУ36-2287 ГОСТ 27772 L=894	5	1.60	
4		Ги. профиль Тр. 15 x 15 x 1,5 ГОСТ 8639 В 10 ГОСТ 13663 L=870	2	0.52	
5		Ги. профиль Тр. 15 x 15 x 1,5 ГОСТ 8639 В 10 ГОСТ 13663 L=570	2	0.34	
6		Ги. профиль Тр. 15 x 15 x 1,5 ГОСТ 8639 В 10 ГОСТ 13663 L=770	2	0.47	
7		Круглая сталь Ø 16 ГОСТ 2590 С 235 ГОСТ 27772 L=130	5	0.21	
8		Полоса 8x140 ГОСТ 19903 С 235 ГОСТ 27772 L=140	5	1.23	
9		Ги. профиль Тр. 15 x 15 x 1,5 ГОСТ 8639 В 10 ГОСТ 13663 L=585	8	0.35	
10		Полоса 6x50 ГОСТ 19903 С 235 ГОСТ 27772		2.59	L=2.5п.м.
		Ограждение ОГм 6	1	16.84	
1		Ги. профиль 40x28x1.8 ТУ36-2287 ГОСТ 27772	3.11	L=1.74п.м	
2		Труба 48x1.6, ГОСТ 10704	3.44	L=1.88п.м	
3		Ги. профиль 40x28x1.8 ТУ36-2287 ГОСТ 27772 L=894	2	1.60	
4		Ги. профиль Тр. 15 x 15 x 1,5 ГОСТ 8639 В 10 ГОСТ 13663 L=870	2	0.52	
7		Круглая сталь Ø 16 ГОСТ 2590 С 235 ГОСТ 27772 L=130	2	0.21	
8		Полоса 8x140 ГОСТ 19903 С 235 ГОСТ 27772 L=140	2	1.23	
9		Ги. профиль Тр. 15 x 15 x 1,5 ГОСТ 8639 В 10 ГОСТ 13663 L=585	3	0.35	
10		Полоса 6x50 ГОСТ 19903 С 235 ГОСТ 27772		2.12	L=0.9п.м.

- Сварку стальных конструкций вести электродами Э42 по ГОСТ 9467-75*. Высоту сварных швов принимать по наименьшей толщине свариваемых элементов
Сварные швы выполнять по ГОСТ5264-80 по всей длине примыкания элементов.
- Монтаж ограждения входа производить на клиновых анкерах ВЗ 8 - 15/80 каталог МКТ.
- Ограждения окрасить полимерной краской в заводских условиях.
- При монтаже ограждения между собой крепить на сварке.
- Данный лист рассматривать совместно с листами 3.2, 17.

Вид А	ГОСТ 52	ГОСТ 5264-Н1Δ1.5
Исполн. 1	Лист 1	Подпись 1
Проверил 8	№док 4,5,6	Дата 1
Исполн. 1	Власова	Исполн. 1
Проверил 8	Кидралеева	Проверил 8
Исполн. 1	И.Ф. Н	Исполн. 1
Приложение: 789-14-2015 №73.1		

918-27-2019 - АС 3. 1				
Свердловская область, г. Каменск-Уральский,				
Изм.	Кол.	Лист	Подпись	Дата
Исполнил	Власова			
Проверил	Кидралеева			
Н.контр.	Кидралеева			
Жилой дом №27 в микрорайоне по ул.-Кутузова-Каменская-Героев Отечества				
Стадия Лист Листов				
РП	36			
Ограждения крыльца и пандуса ОГм5, ОГм6				
КБ СТРОИТЕЛЬНЫЕ ТЕХНОЛОГИИ				

ПРИМЕНЕНИЕ

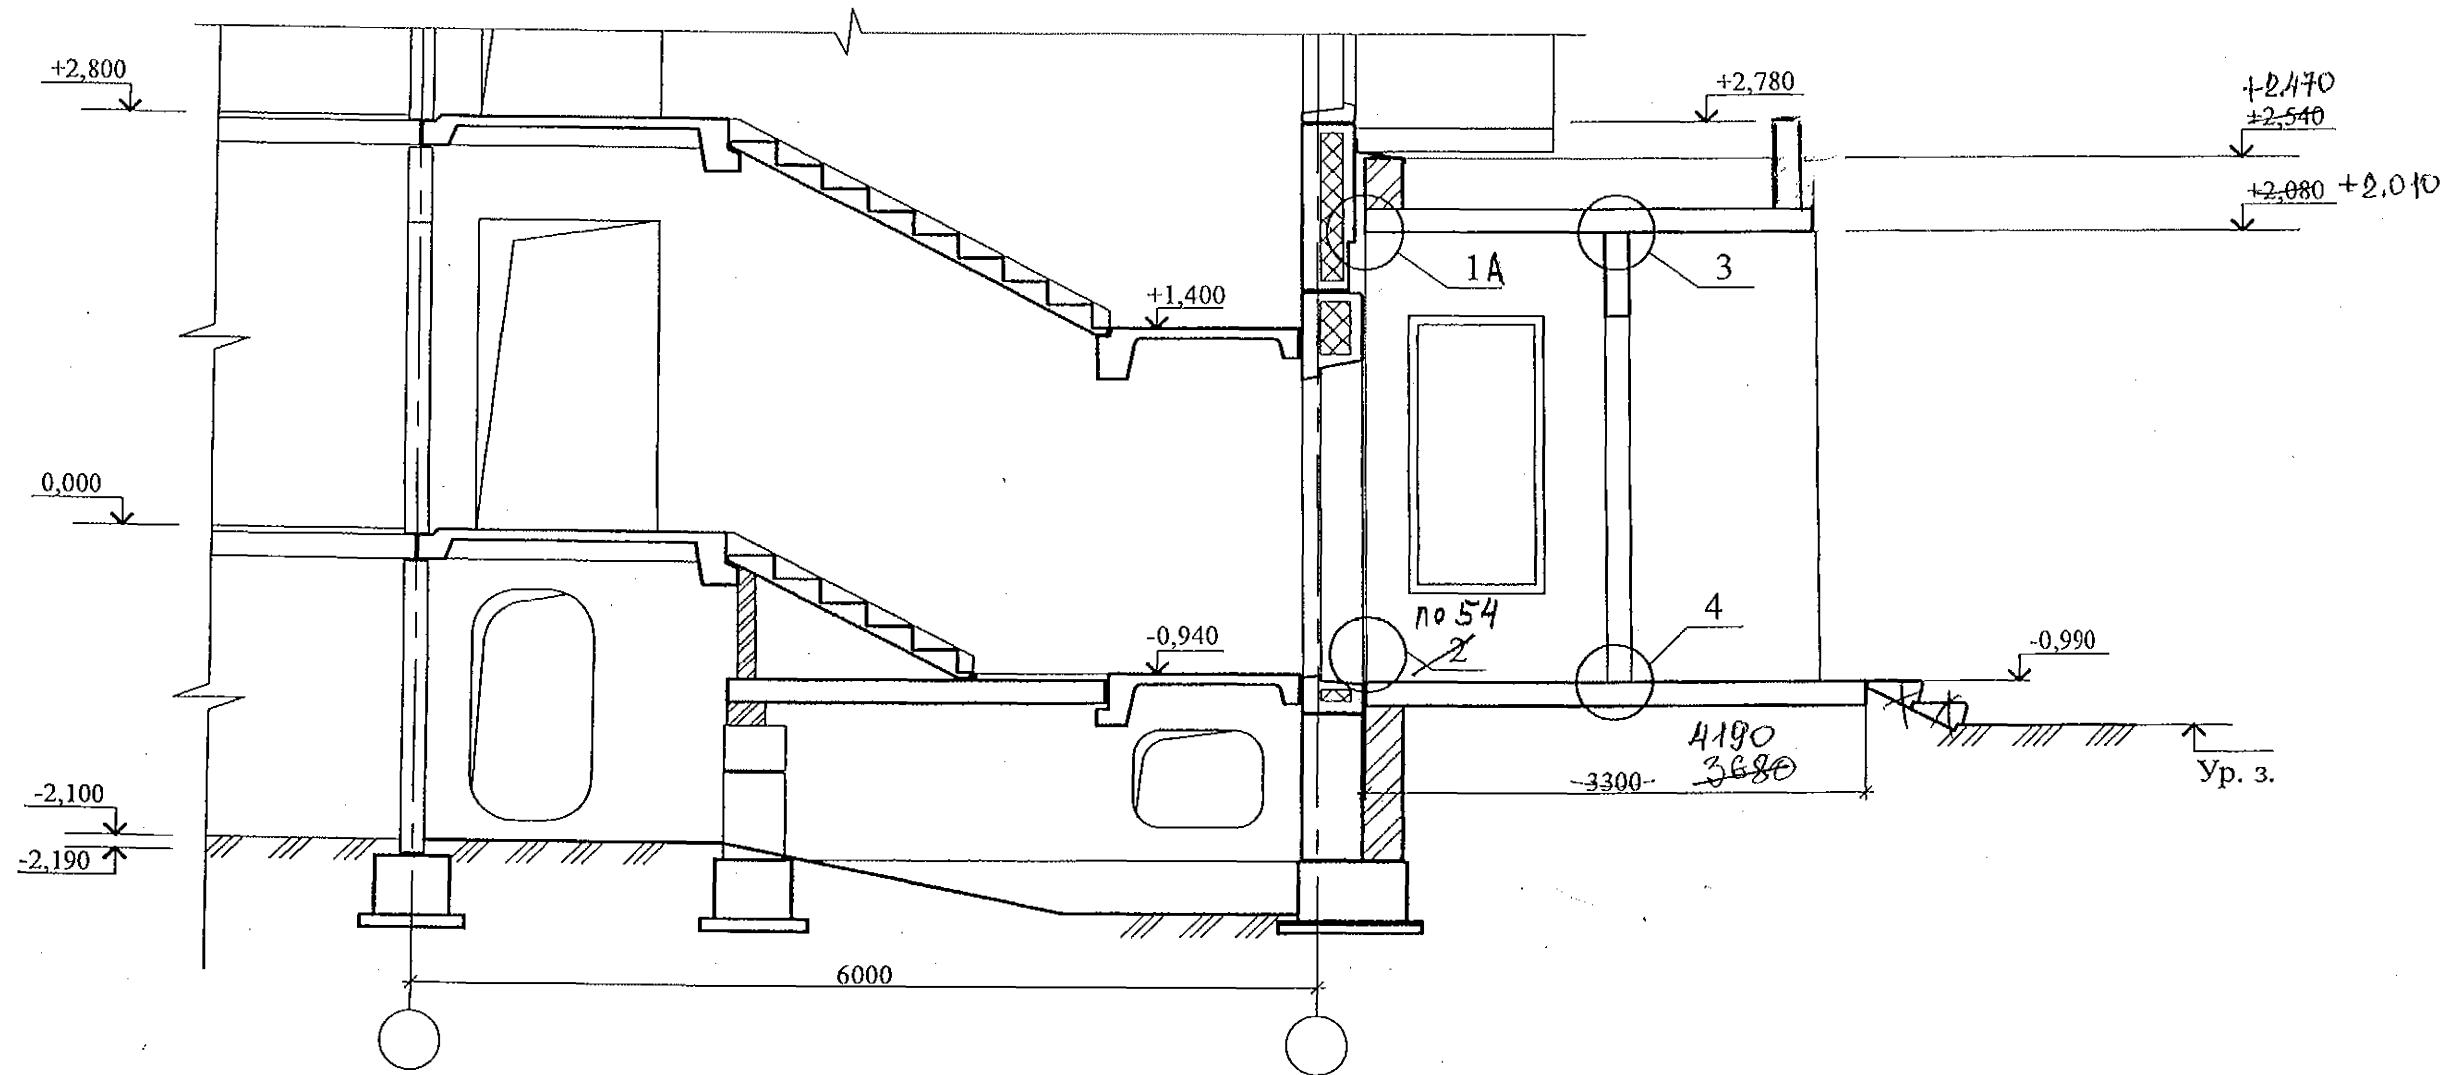

1. Общие указания и указания по сварке см. лист 1.

2. Узлы 1, 2 см. лист 7.

3. Узлы 3, 4 см. лист 8.

4. Узел 54 смотрите 97.241/06 УМ-АС5



ПРИМЕНЕНИЕ

805 - 2015 - АС

5. Узел 1А смотрите лист 10.

Привязан: 789-14-2015			
Исполн.	Власова	<i>fm</i>	
Инв. N			

Изм.	Кол.Уч	Лист	Нодок	Подпись	Дата	Стадия	Лист	Листов
				<i>P</i>		10 этажная рядовая секция		
				<i>Ф</i>		Входная группа		
						Разрез А-А		
							КБ СТРОИТЕЛЬНЫЕ ТЕХНОЛОГИИ	



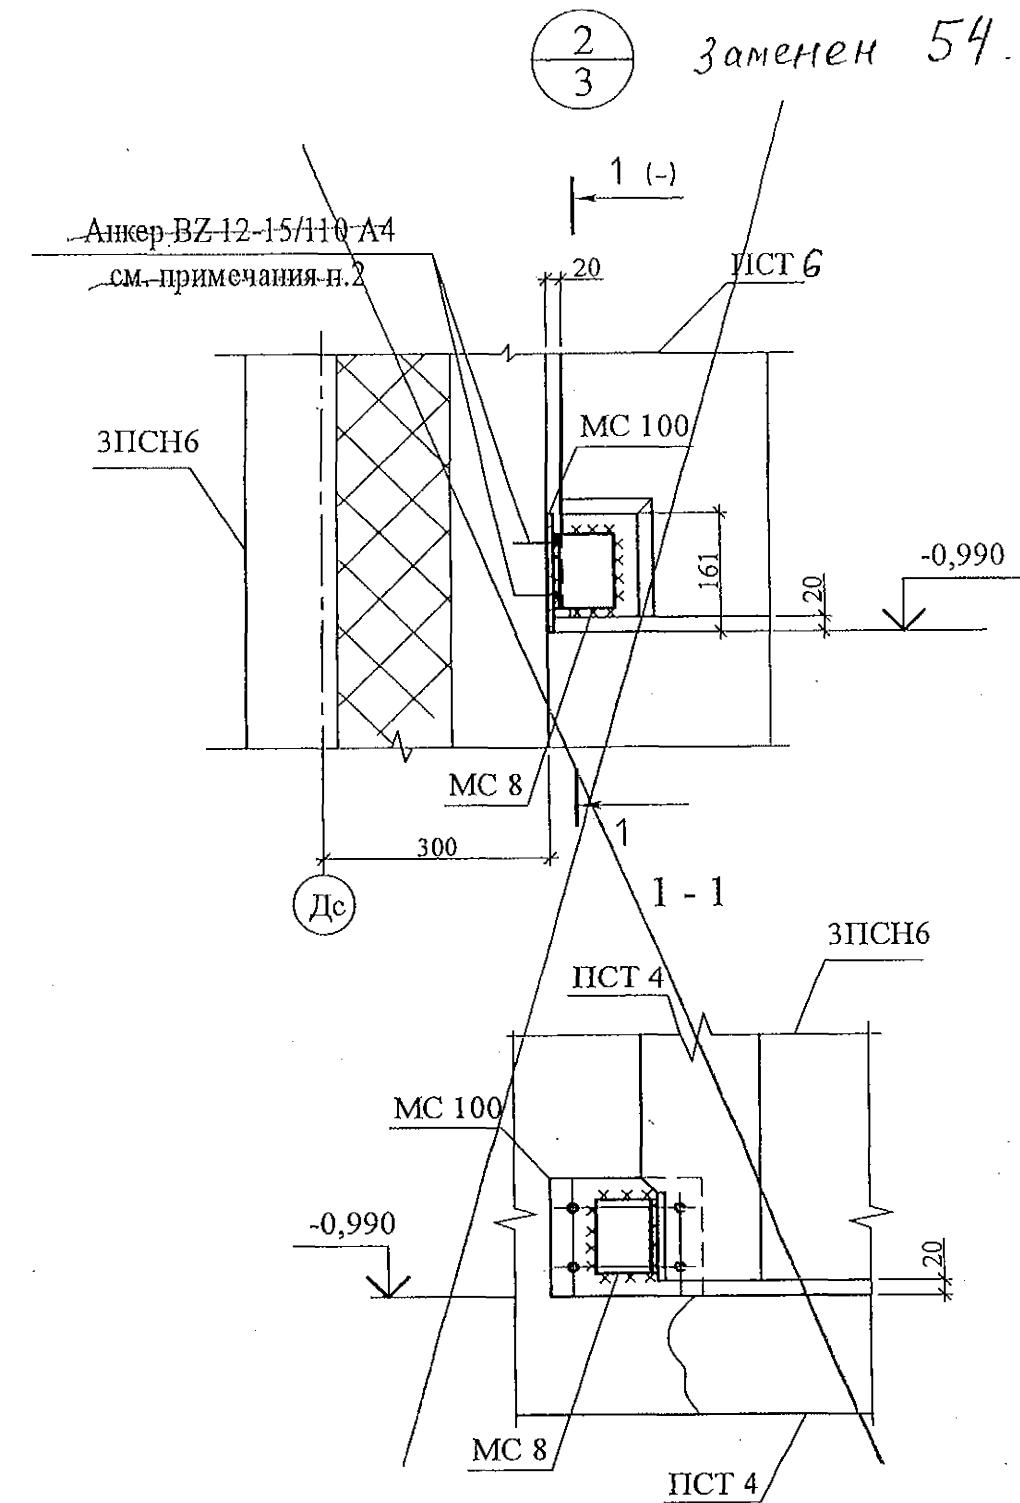
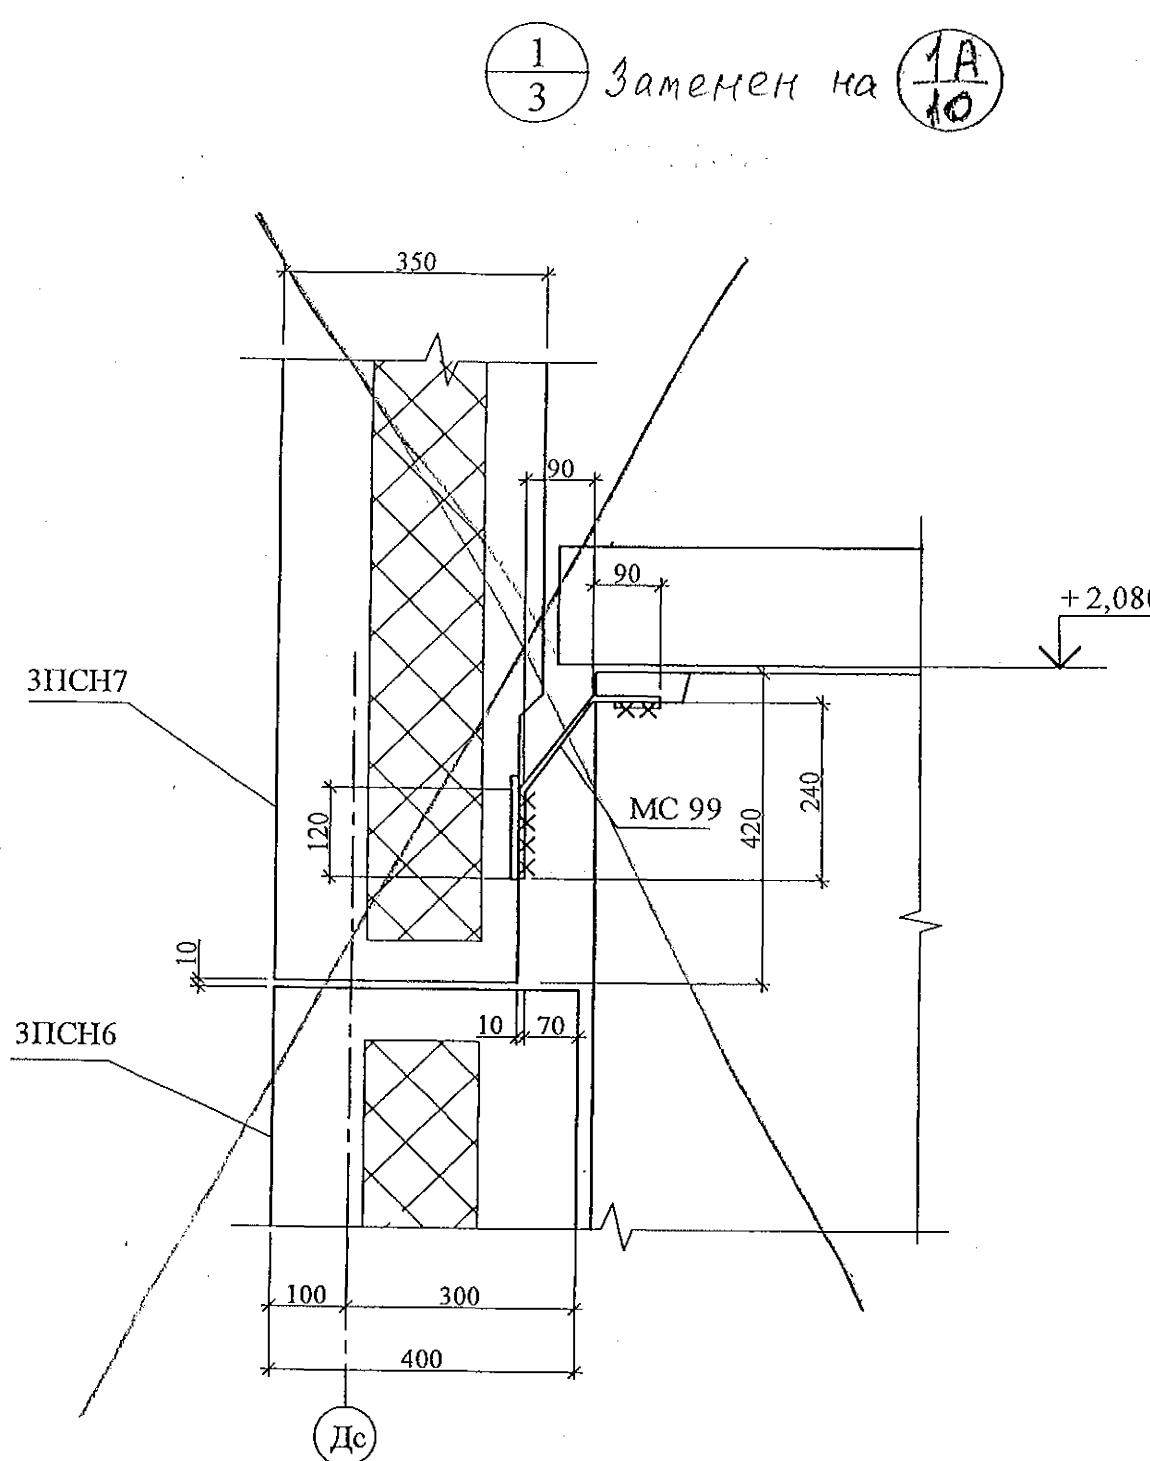


Привязан: 789-14-2015			
Исполн.	Власова	<i>Г.П.З.</i>	
Инв. №			

- Общие указания и указания по сварке см. лист 1.
- Изделие соединительное МС 100 крепить к наружной панели при помощи анкеров ВZ-12-15/110 А4 в количестве 4 шт. по технологии фирмы "МКТ".

Изм.	Кол.Уч	Лист	№док	Подпись	Дата	Стадия	Лист	Листов
						10 этажная рядовая секция		
						Входная группа	P	7
Проверил		Кидраleeva						
Исполнил		Пригорицкая				Узлы 1; 2	КБ СТРОИТЕЛЬНЫЕ ТЕХНОЛОГИИ	

применение
805 - 2015 - АС

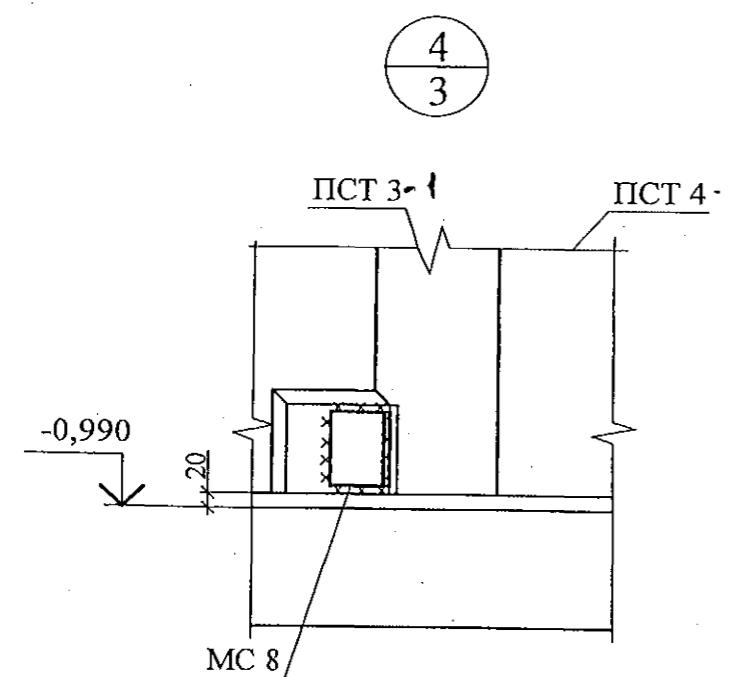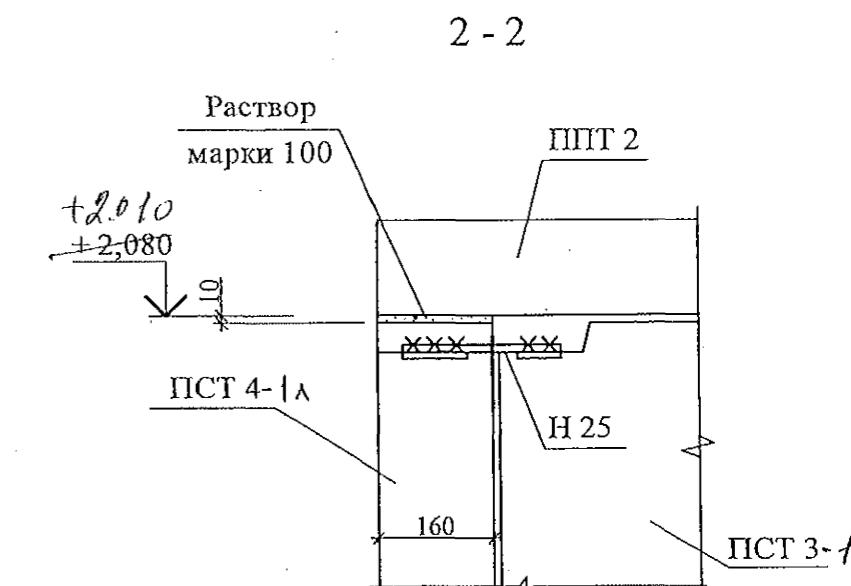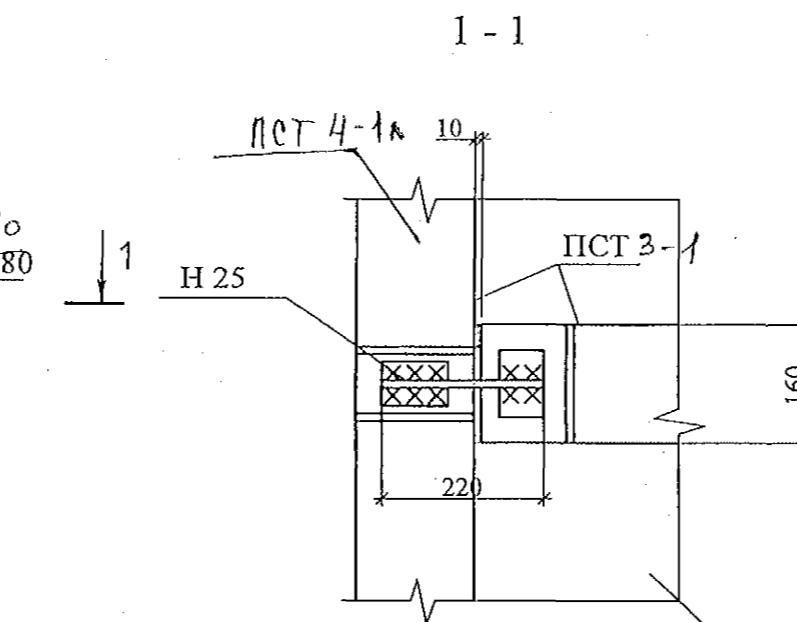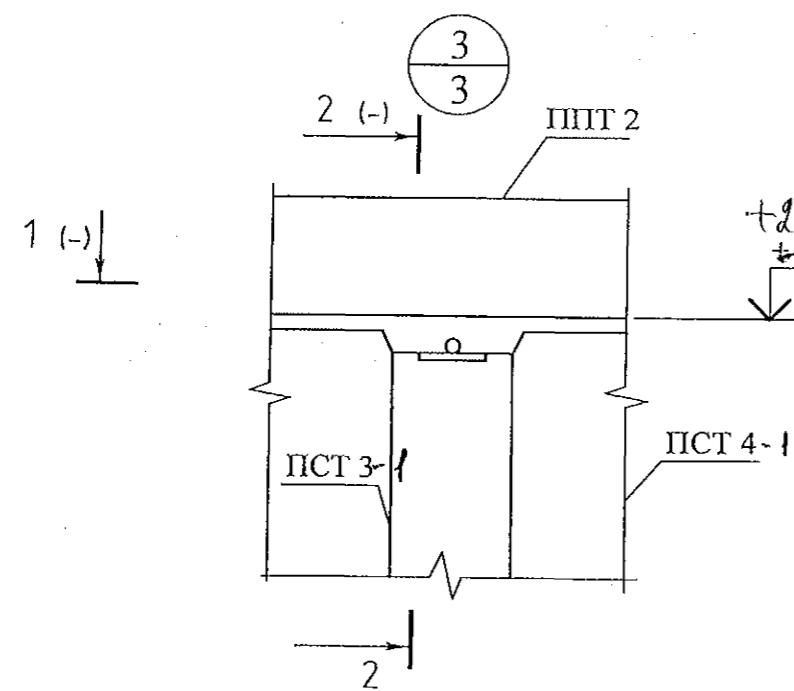

1. Общие указания и указания по сварке см. лист 1.

применение

805 - 2015 - АС

Привязан: 789-14-2015			
Исполн.	Власова	<i>Ю.В.</i>	
Инв. N			

Изм.	Кол.Уч	Лист	Нодок	Подпись	Дата	Стадия	Лист	Листов
						10 этажная рядовая секция		
						Входная группа	P	8
						Узлы 3; 4	KБ СТРОИТЕЛЬНЫЕ ТЕХНОЛОГИИ	

Проверил	Кидралеева	<i>Ю.Ю.</i>
Исполнил	Пригорицкая	<i>Ю.Ю.</i>

Марка		Наименование	Кол.	Масса ед. кг	Приме- чание
ПСТЗ	97.241/06-ЮЖ.И6-1	Панель стеновая тамбура ПСТ 56.30.16	1	3225	
ПСТ4	97.241/06-ЮЖ.И6-1	Панель стеновая тамбура ПСТ 30.30.16	1	3075	
ПСТ4л	97.241/06-ЮЖ.И6-1	Панель стеновая тамбура ПСТ 30.30.16л	1	3075	
ПВН 2	97.241/06-КЖ.И6-1	Плита входа 4 П 21.48.16	1	3950	
ПВН 3	97.241/06-КЖ.И6-1	Плита входа 4 НТ 12.27.16	1	1250	
ПВН 1	97.241/06-ЮЖ.И6-1	Плита входа 4ПД 16.55.16	1	3475	
ПЛР 2	97.241/06-ЮЖ.И6-1	Плита покрытия тамбура 4ПД 60.30.16-1	1	7128	
С 1	ГОСТ 8717.1	Ступень ЛС 23 (F75)	4	242	
МС 8	97.241/06-КМ.И2-1	Изделие соединительное МС 8	4	0,69	
МС 99	97.241/06-КМ.И2-1	Изделие соединительное МС 99	2	0,38	
МС 100	97.241/06-КМ.И2-1	Изделие соединительное МС 100	2	2,51	
Н 25	97.241/06-КМ.И2-1	Изделие соединительное Н 25	2	0,24	



ПРИМЕНЕНИЕ

805 - 2015 - АС


Изм.	Кол.Уч	Лист	№док	Подпись	Дата	Стадия	Лист	Листов
						10 этажная рядовая секция		
						Входная группа	P	9
Проверил	Кидралеева							
Исполнил	Пригорицкая					Спецификация к схемам расположения элементов конструкций	KБ	СТРОИТЕЛЬНЫЕ ТЕХНОЛОГИИ

Привязан: 789-14-2015			
Исполн.	Власова		
Инв. №			

1 - 1 (Плита условно не показана)

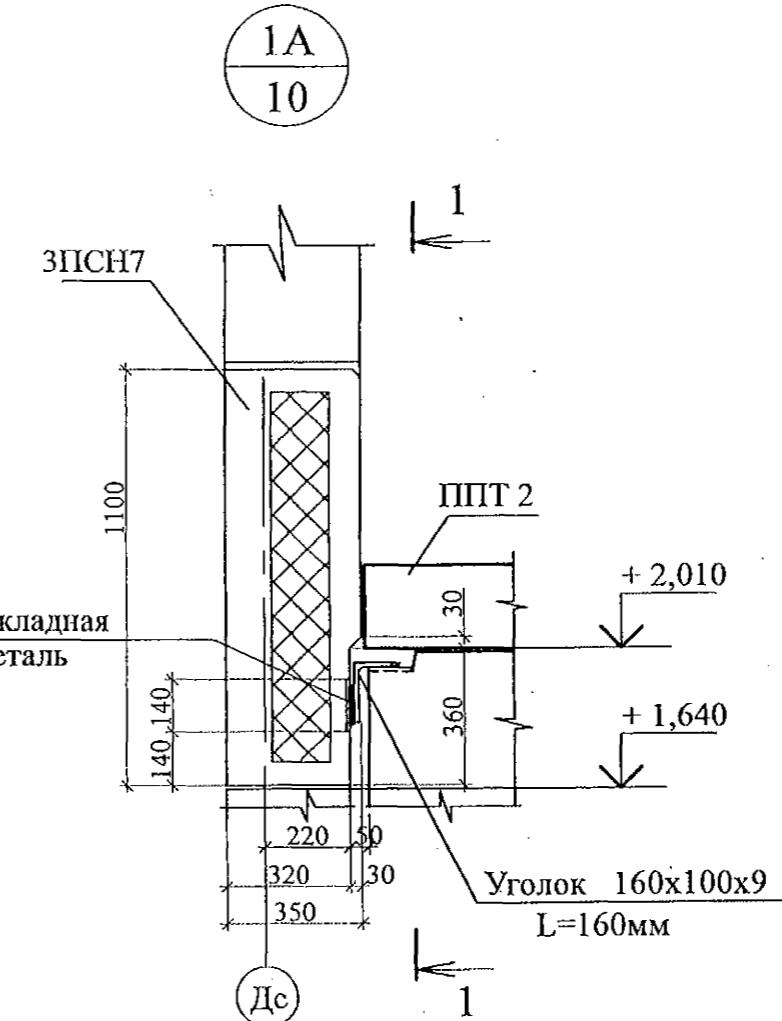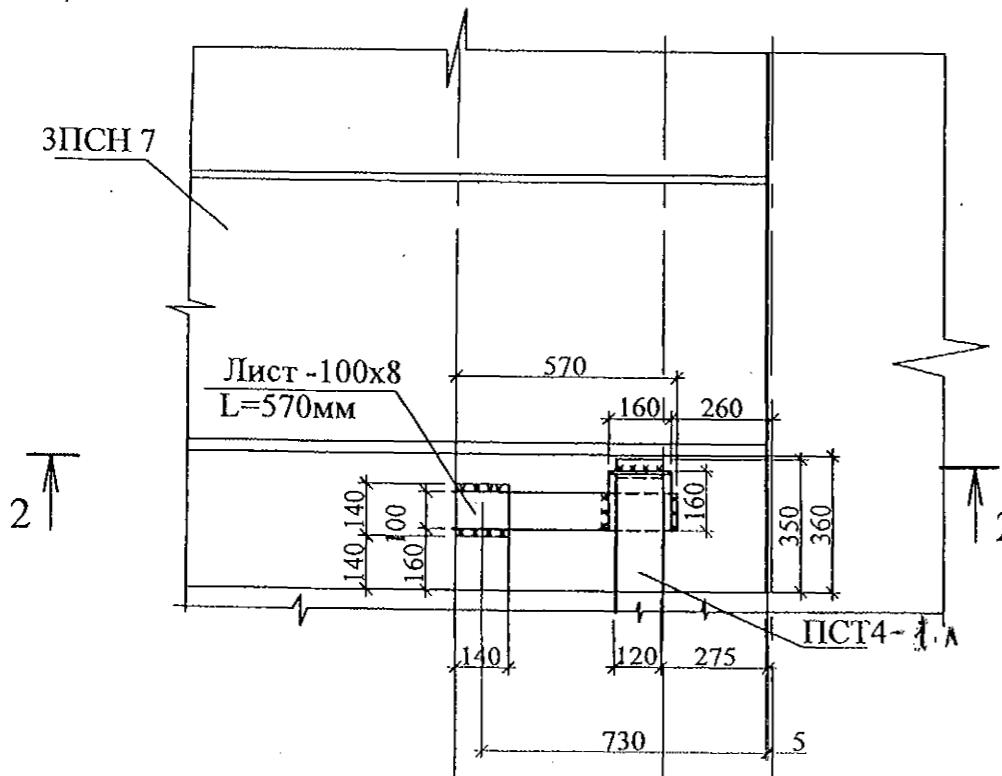

2 - 2

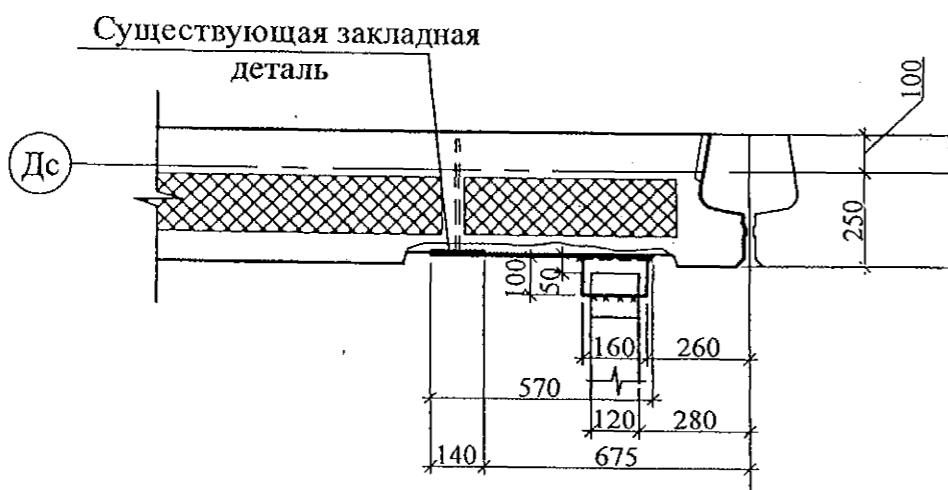

1. Расход материалов для узла 1A- лист 100x8x570мм ==3.52кг , уголок 160x100 L=160мм=2.88кг . Колличество узлов на плане = 2штуки.
2. Данный узел 1A заменяет узел 1 на листе 7 ш.805-2015-AC

Примечание

805-2015 - АС


Изм.	Кол.Уч	Лист	№док	Подпись	Дата	
						10 этажная рядовая секция
						Входная группа
Исполнил	Власова					Стадия
Проверил	Кидралеева					Лист
Инв. N						Листов
						P 10
						Узел 1A
						КБ СТРОИТЕЛЬНЫЕ ТЕХНОЛОГИИ

Привязан: 789-14-2015-АС 3.1

Исполн.	Власова	
Инв. N		

Схема расположения плит перекрытия
шахты лифта на отм. +29,500

1
лист 20
2
лист 21

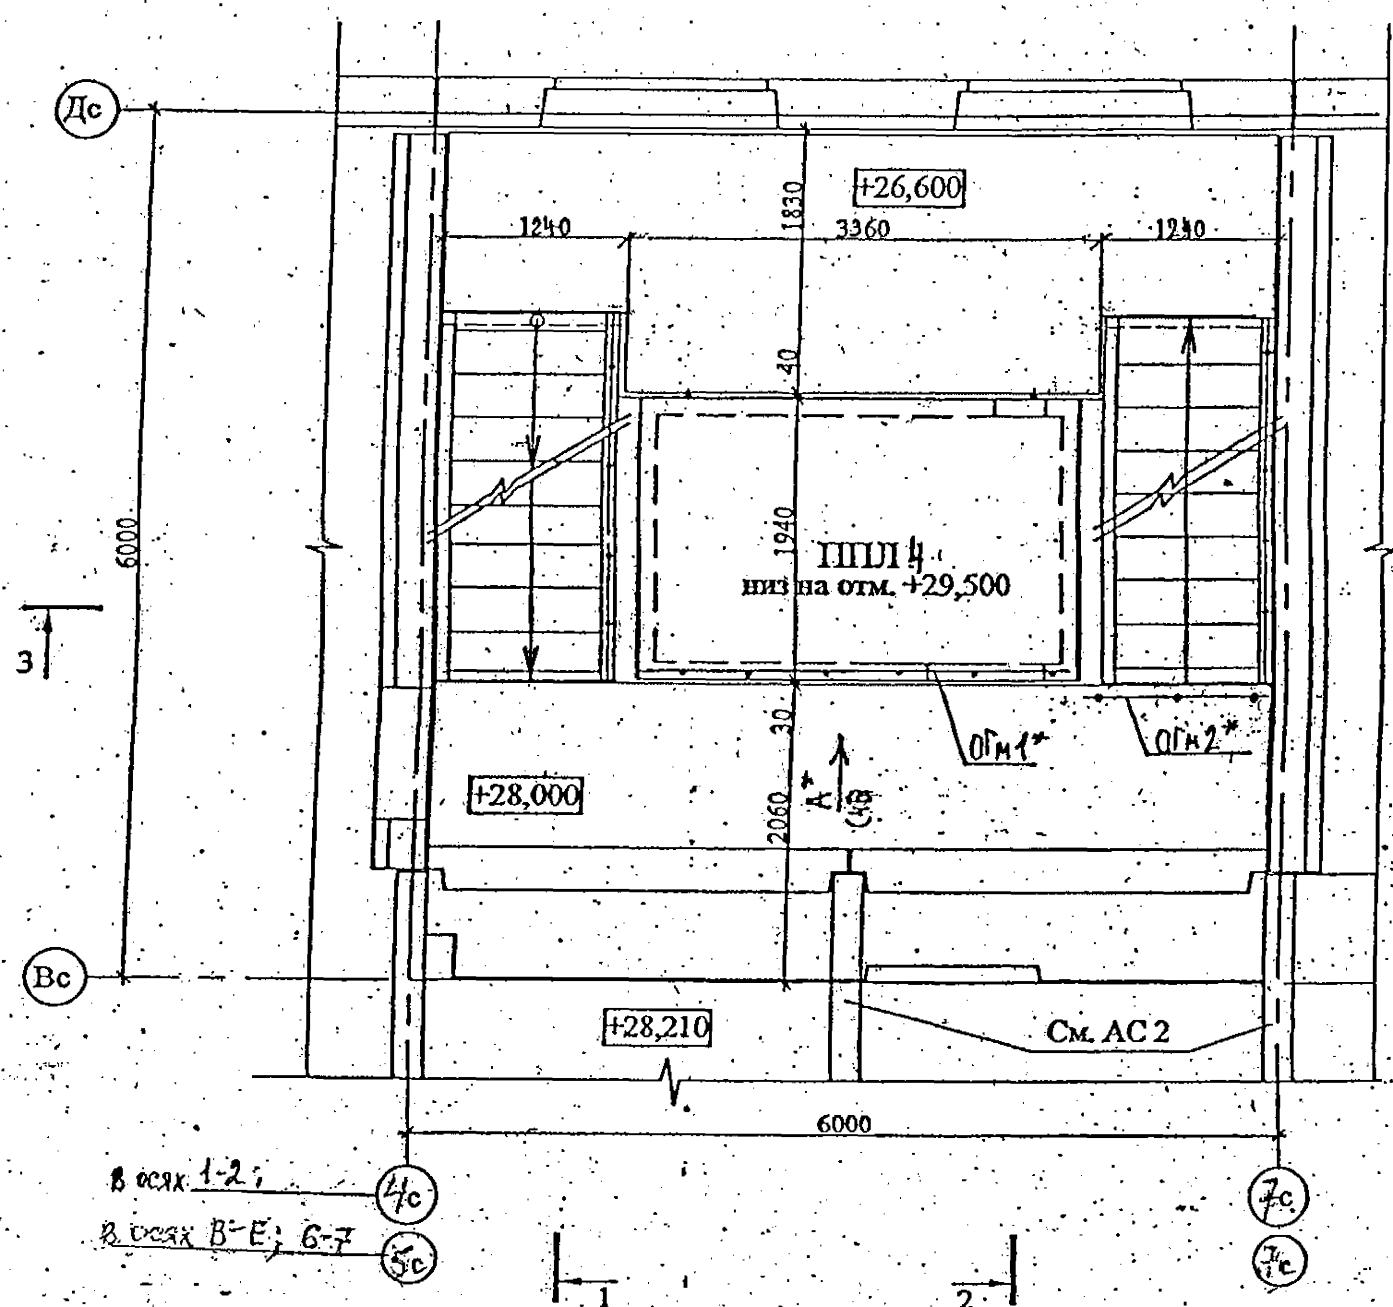

3 лист 22

1. Общие указания см. лист 1/4
2. Узлы см. 97.241/06 УМ - АС 5, узлы со знаком * - 97.241/06 УО - АС 4
3. Спецификацию элементов см. листы 411-415, 34.1-34.5
4. Вид А*, ОРМ1*, ОРМ2* сн. лист. 46

примененный


Привязан: 789-14-2015-АС3.1		
Исполн.	Власова	<i>С.С.В.</i>
Инв. №		

Изм.	Кол. Уч	Лист	Подпись	Дата	Стадия	Лист	Листов
					Жилой дом на участке № 37		
					в 8 градостроительном комплексе		
					микр. IV жилого района "Южный"		
Исполнил	Власова	<i>С.С.В.</i>			R	45	
Проверил	Кидраleeva	<i>О.Г.</i>					
Н. контр.	Кидраleeva	<i>О.Г.</i>					

Схема расположения плит перекрытия
шахты лифта на отм. +29,500


КБ СТРОИТЕЛЬНЫЕ ТЕХНОЛОГИИ

Вид А*

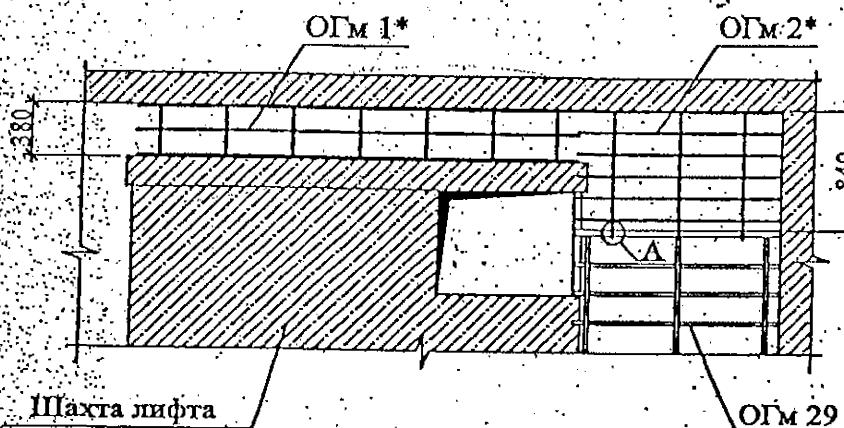


(A)

3 - 3

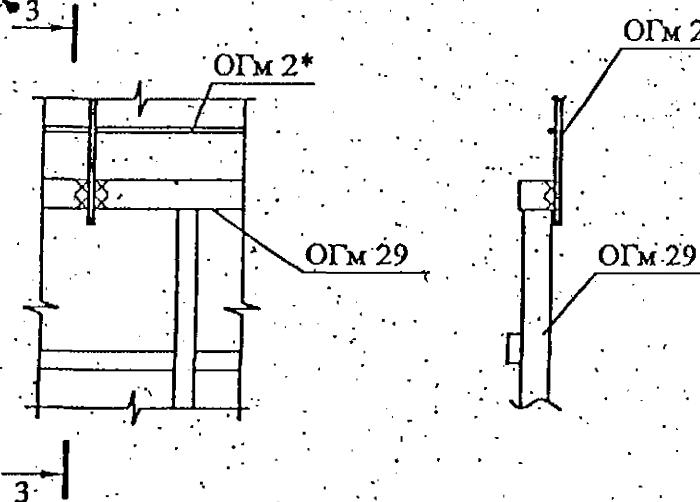


Марка издел.	Поз. дет.	Наименование	Кол.	Масса 1 дет. кг	Масса издел. кг
ОГМ 1*	1	Полоса 4x60x3000 ГОСТ 103	2	5,65	13,47
	2	Ø 8А III(A240), ГОСТ 5781, L=3000	1	1,19	
	3	Ø 8А III(A240), ГОСТ 5781, L=342	7	0,14	
ОГМ 2*	4	Полоса 4x60x1440 ГОСТ 103	1	2,71	6,61
	5	Ø 8А III(A240), ГОСТ 5781, L=1440	5	0,57	
ОГМ 29	6	Ø 8А III(A240), ГОСТ 5781, L=876	3	0,35	


ОГМ 1*

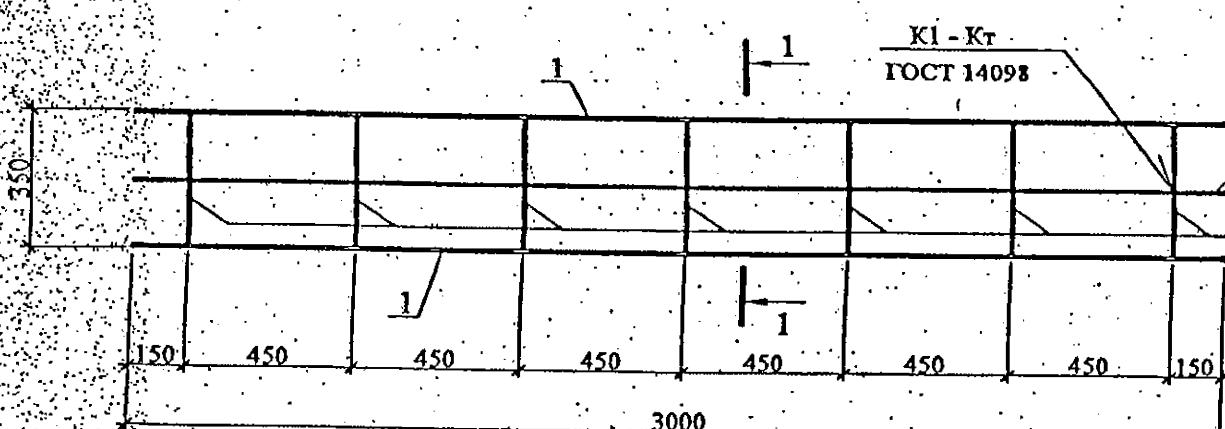


1 - 1

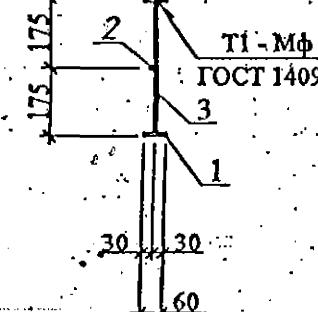

ОГМ 2*

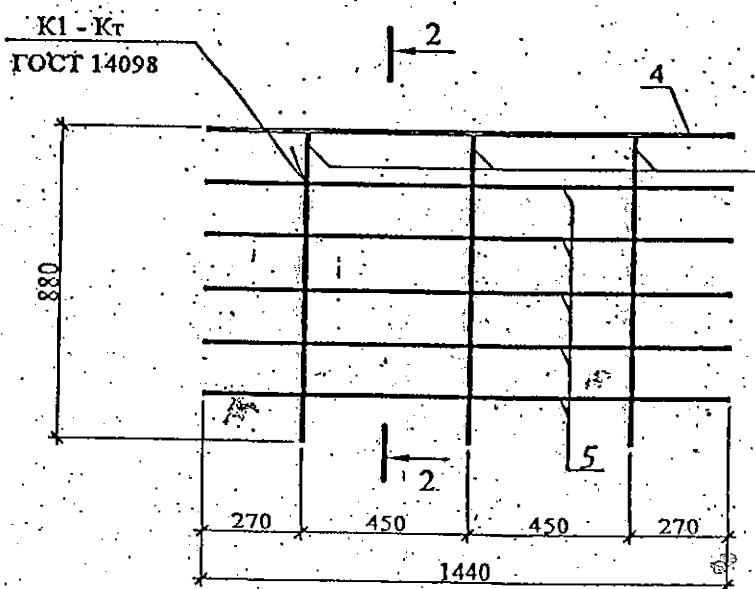

2 - 2

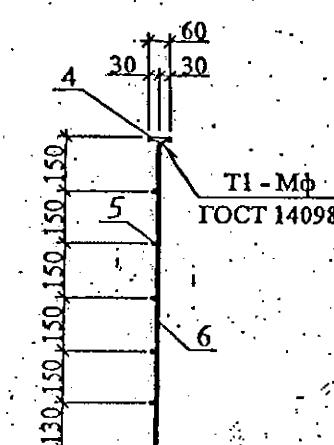

применённый

Приблжан: 789-14-2015-АС3.1

Исполн. Власова

Инв. N

688-2013-АС3.1

Свердловская область, г. Каменск-Уральский

Изм.	Кол. Уч	Лист	Но. док	Подпись	Дата

Жилой дом на участке №37
в 8 градостроительном комплексе
микр. IV жилого района "Южный".

Стадия Р. Лист 46 Листов



Исполнил Власова

Проверил Кидралеева

Н. контр. Кидралеева

Вид А*. ОГМ1*, ОГМ2* КБ строительные технологии


Вертикальный стык

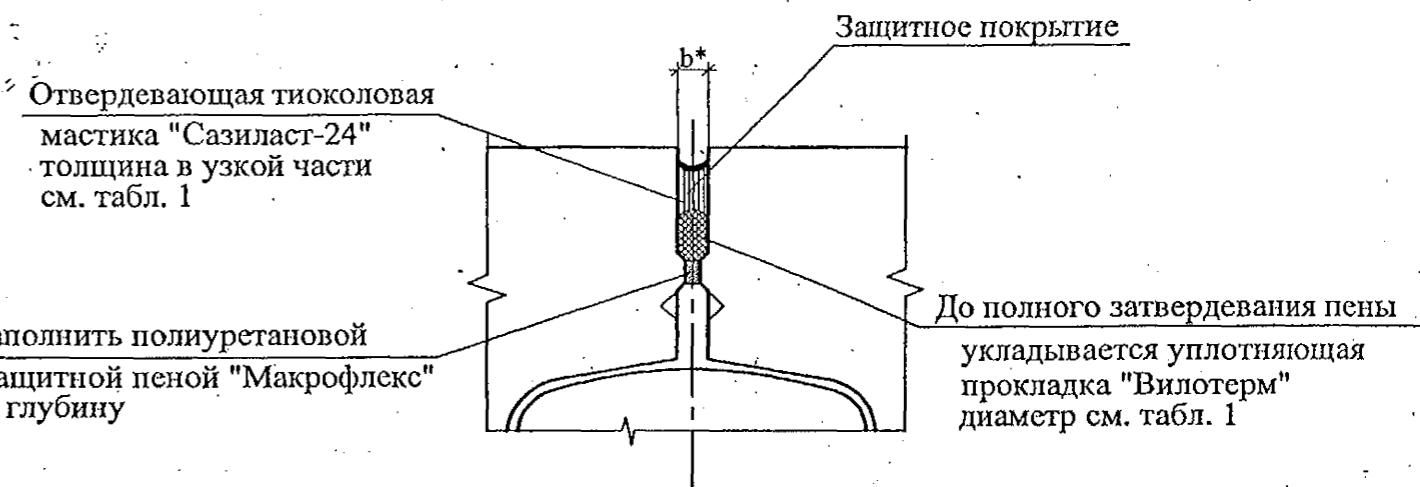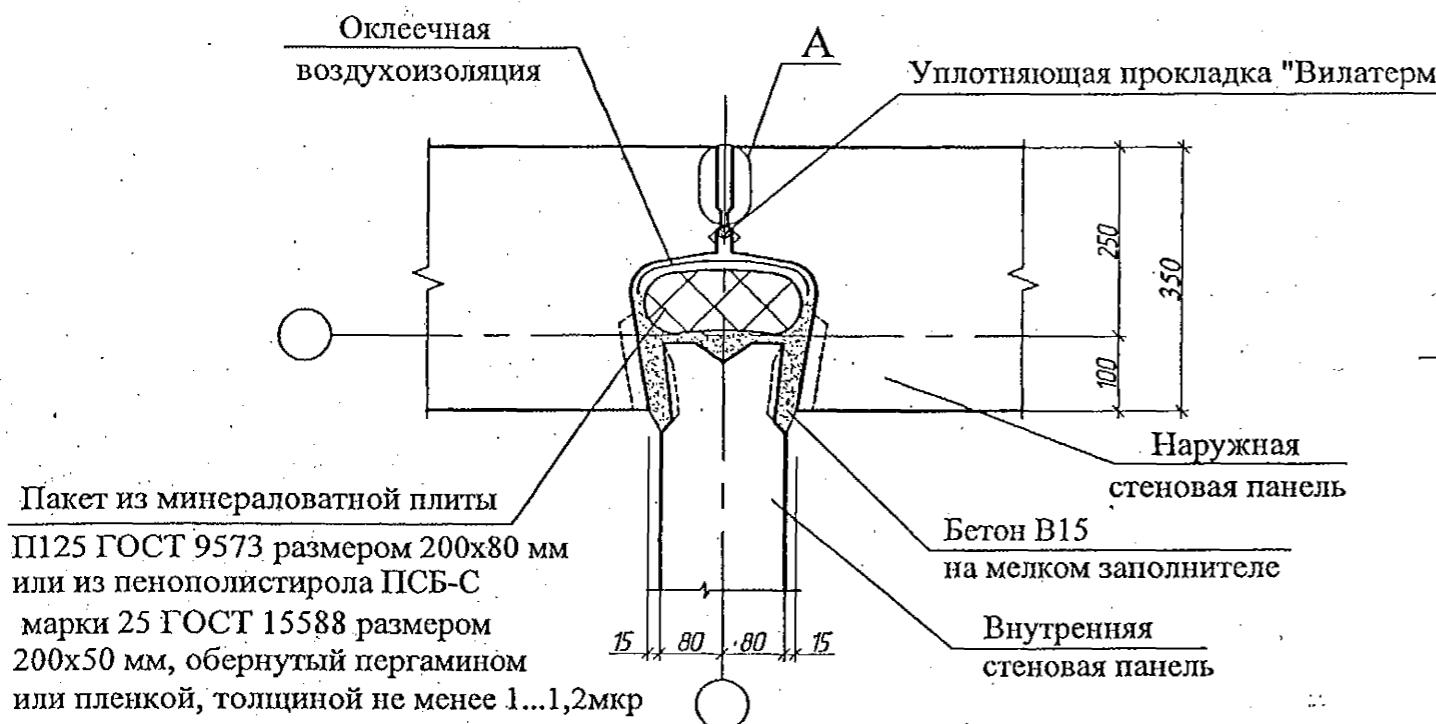

Устройство стыков наружных и внутренних стеновых панелей

- Панели наружных и внутренних стен устанавливать на слой цементного раствора марки 100 толщиной 20 мм, стыки заполнять бетоном кл. В15 согласно узлам.
- В колодцах вертикальных стыков необходимо выполнять оклеенную воздухоизоляцию. Воздухозащитную ленту следует наклеивать поэтажно до монтажа внутренних стеновых панелей. Запрещается применять пергамин и рубероид в качестве оклеенной воздухоизоляции.
- Герметизирующие и уплотняющие материалы устанавливать выше отметки -0,200.
- Герметизацию стыков панелей цокольного и первого этажей, а также в узлах, где стеки лоджий примыкают к наружным панелям, выполнять по узлу "А".
- При использовании самоклеящейся воздухозащитной ленты "Герлен Д" встыки между панелями со стороны колодца должны быть установлены уплотняющие прокладки.
- Зачеканку устий стыков в техническом подполье следует производить раствором на всю глубину без применения герметизирующих и уплотняющих материалов.
- Для утепления горизонтальных швов может использоваться минеральная вата Isover или другой аналогичный материал.
- Заделку стыков наружных стен в ИТП выполнять аналогично стыкам панелей типового этажа
- Общие указания см. подсерии 97.1/1.2, часть 8/1.2, раздел 8.1-1, выпуск 4 и альбом 97.241/06 УМ-АС 5 лист 1.2.
- * - ширина шва. В зависимости от ширины шва толщину герметика и диаметр уплотнительной прокладки принимать согласно табл. 1 на л. 22.

Привязан: 789-14-2015-Ас3.1			
Исполн.	Фасова		
Инв. №			

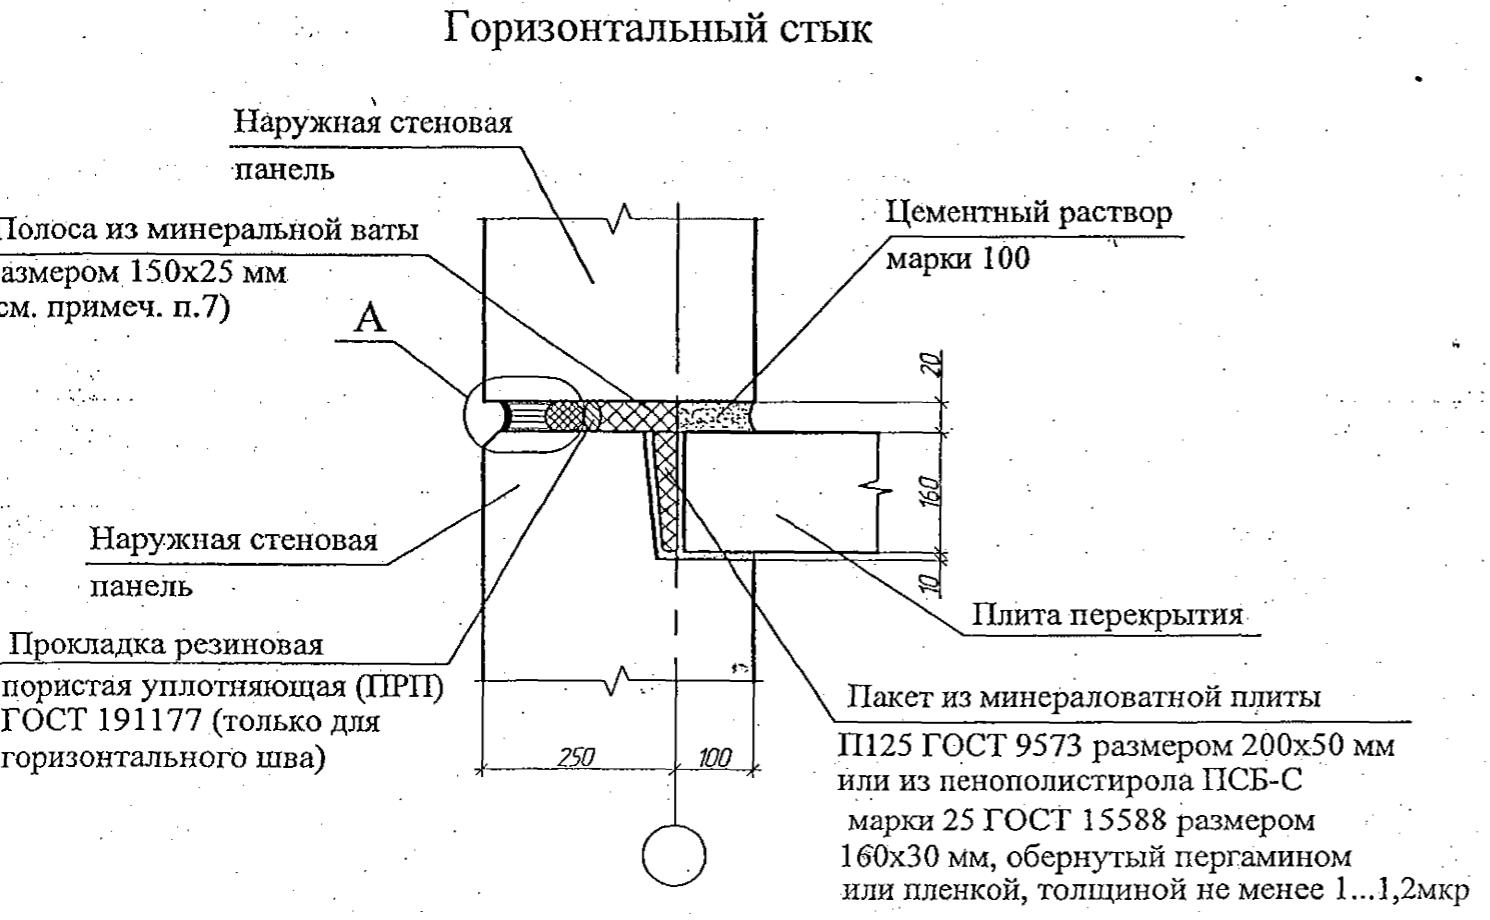

Изм.	Наб.	Лист	№ док	Подпись	Дата	Стадия	Лист	Листов
1	151-17				11-17			
Исполнил	Крусьбах					P	21	
Проверил	Кидраleeva							
Н.контр.	Кидраleeva							

Жилой дом № 14 (стр.) с индивидуальной вставкой со встроено-пристроенными объектами СКБО в 1-м этаже (помещения для досуга, кафе, аптека, магазин, офисы) 1-ый этап строительства

Узлы заполнения и герметизации вертикального и горизонтального стыков панелей

КБ СТРОИТЕЛЬНЫЕ ТЕХНОЛОГИИ

Применение

851 - 2017 - АС 1

г. Челябинск, Курчатовский район,
микрорайон № 48 Краснопольской площадки № 1

Узлы заполнения и герметизации вертикального
закрытого межпанельного стыка и стыка
примыкания стенки лоджии к наружной стене

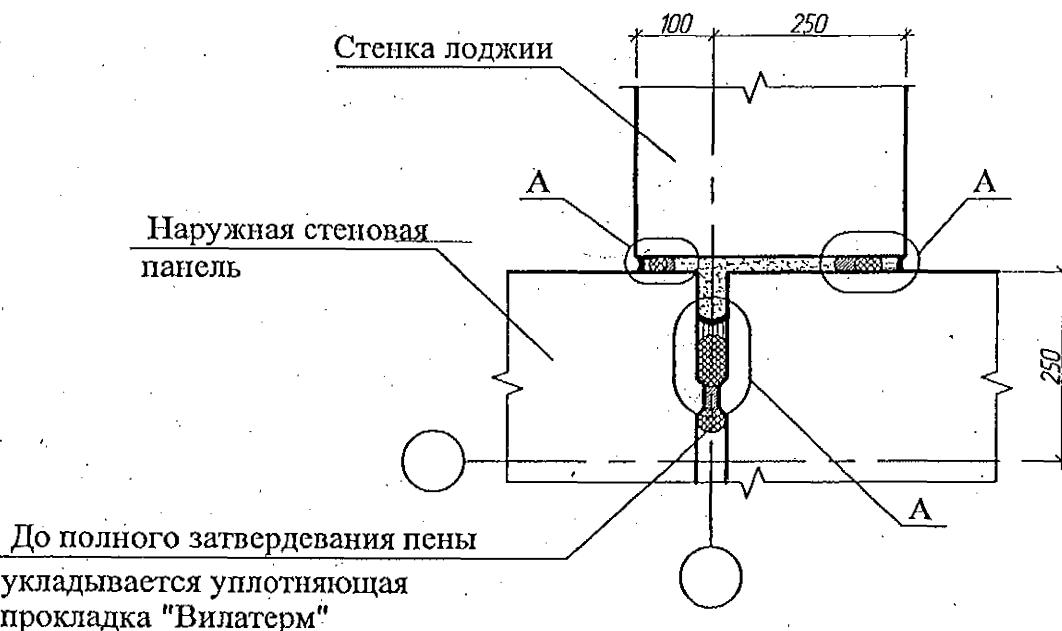


Таблица 1. Параметры конструкций швов

Ширина шва b, мм	Толщина слоя герметика в узкой части шва, мм	Диаметр упругой прокладки, мм
10	4	20
15	4	20
20	6	30
25	7	40
30	8	40
35	9	50
40	10	60

- Общие указания см. альбом 97.241/06 УМ-АС 5 лист 1.2.
- Данный лист см. совместно с узлом 1 серии 97.1/99-УАС.1-3.
- Узлы заполнения и герметизации вертикального и горизонтального стыков панелей см. л. 21.


Примечание

851 - 2017 - АС 1

г. Челябинск, Курчатовский район,
микрорайон № 48 Краснопольской площадки № 1


Прибл.зан: 789-14-2015/КЭЗ		
Исполн.	Крусько	С
Проверил	Кидровеева	С
Инв. N		
N.контр.	Кидровеева	С

1	Нав.	151-17	11-17
Изм.	Кол.ч.	Лист № док	Подпись
			Дата
Исполнил Крусько С			
Проверил Кидровеева С			
Н.контр. Кидровеева С			
Жилой дом № 14 (стр.) с индивидуальной вставкой со встроено-пристроенным объектами СКБО в 1-м этаже (помещения для досуга, кафе, аптека, магазин, офисы) 1-ый этап строительства			
Узлы заполнения и герметизации вертикального закрытого межпанельного стыка и стыка примыкания стенки лоджии к наружной стене			
Стадия	Лист	Листов	
P	22		
КБ СТРОИТЕЛЬНЫЕ ТЕХНОЛОГИИ			

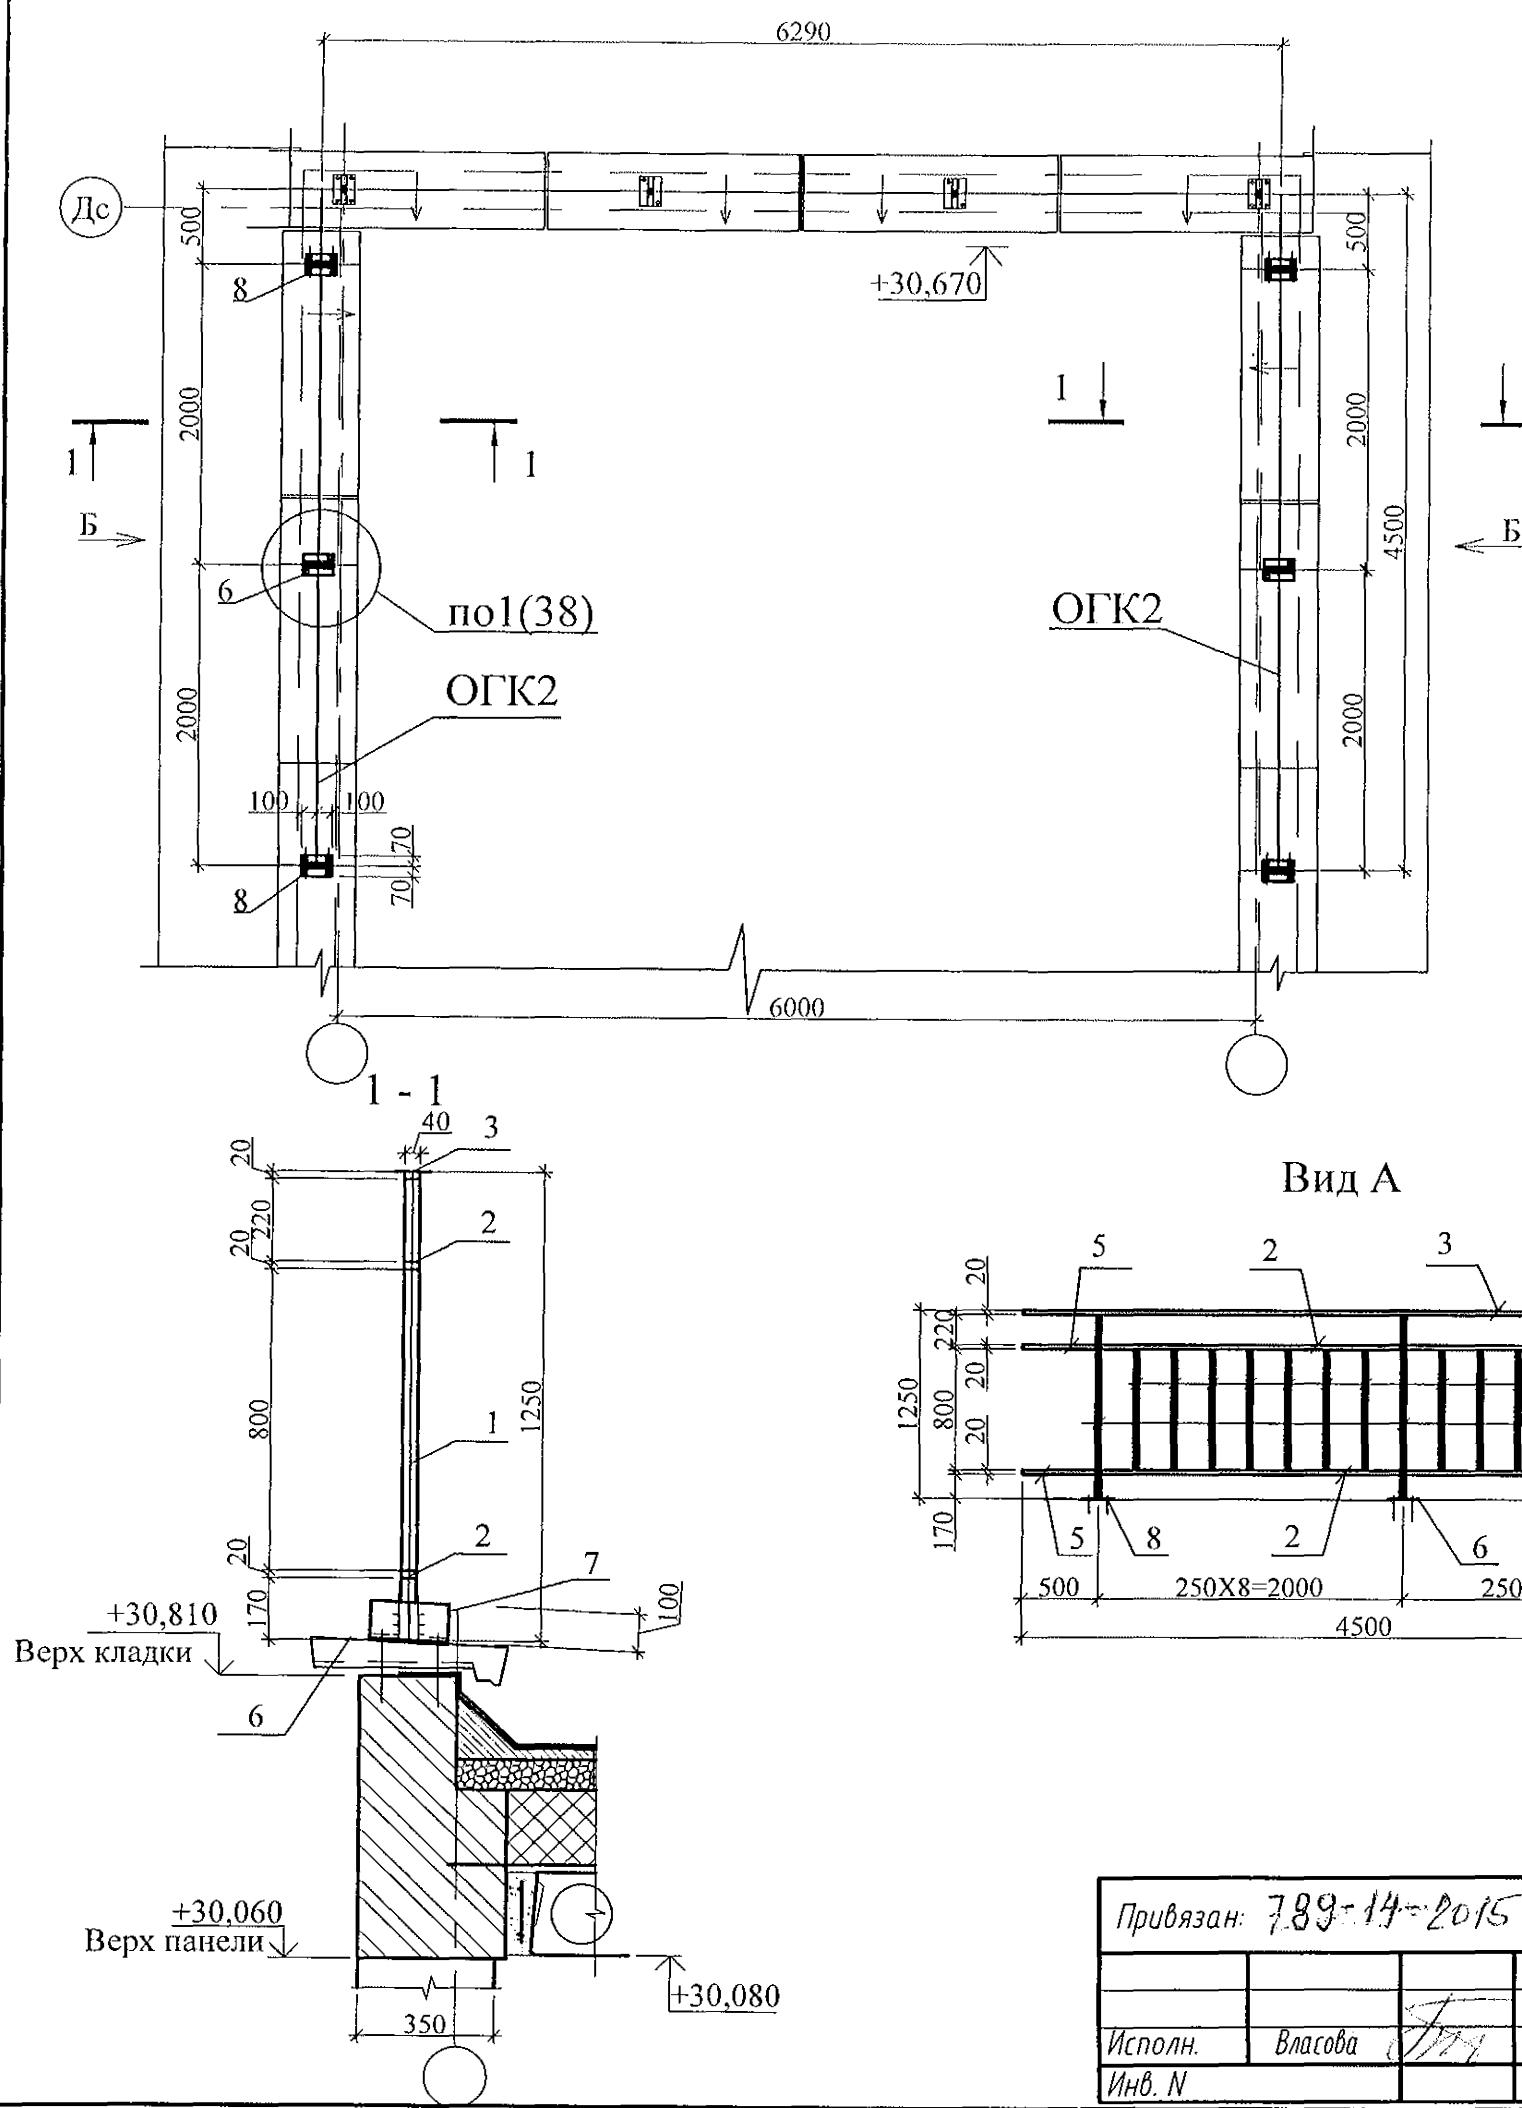

Марка	Обозначение	Наименование	Кол.	Масса ед. кг	Приме- чание
		Ограждение кровли ОГК 2	1	47.52	
1		Груба □ 40x40x2 ГОСТ 8645 В10 ГОСТ 13663 L=1230	3	2.09	
2		Груба □ 40x40x2 ГОСТ 8639 В10 ГОСТ 13663 L=1980	4	3.37	
3		Груба □ 40x40x2 ГОСТ 8645 В10 ГОСТ 13663 L=4500	1	7.65	
4		Груба □ 20x20x2 ГОСТ 8639 В10 ГОСТ 13663 L=800	14	0.86	
5		Груба □ 40x40x2 ГОСТ 8639 В10 ГОСТ 13663 L=490	2	0.83	
6		Лист 4x140x200-ПН ГОСТ 19903 С235 ГОСТ 27772	1	0.88	
7		Лист 4x100x200-ПН ГОСТ 19903 С235 ГОСТ 27772	6	0.63	
8		Лист 4x140x200-ПН ГОСТ 19903 С235 ГОСТ 27772	2	0.88	

Вид А

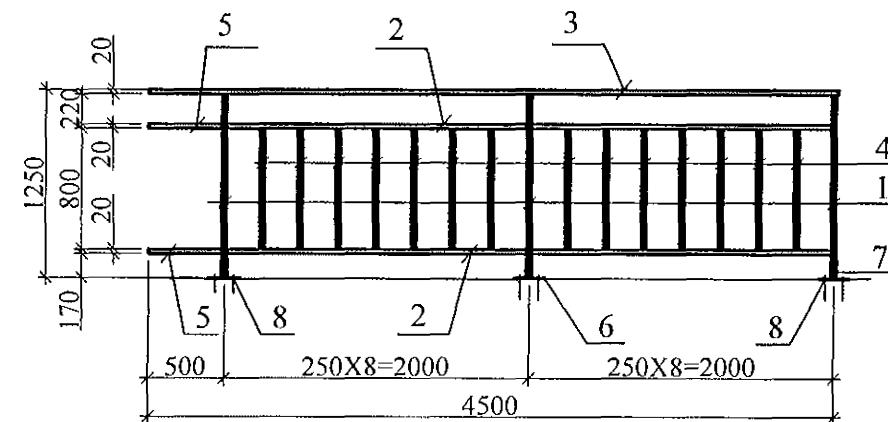

1. Данный чертёж рассматривать совместно с л.38.

Приложение 4

10	-	нов.	81-17	<i>✓</i>	12.17	Исполнил Проверил Н. контр.	Стадия Лист Листов
Изм.	Кол.Уч	Лист	Подок	Подпись	Дата		
						Жилой комплекс №14(стр) с индивидуальной вставкой со встроенно-пристроеннымми объектами СКБО в 1-м этаже (помещения досуга, кафе, аптека, магазин,офисы) (1-ой этап строительства)	
						P	39
						Ограждение по кровле ОГК 2	
						КБ СТРОИТЕЛЬНЫЕ ТЕХНОЛОГИИ	


851-2017 - АС 3.1

г.Челябинск, Курчатовский район,
микрорайон №48 Краснопольской площадки №1

Исполнил *Власова*


Проверил *Кидралеева*

Н. контр. *Кидралеева*

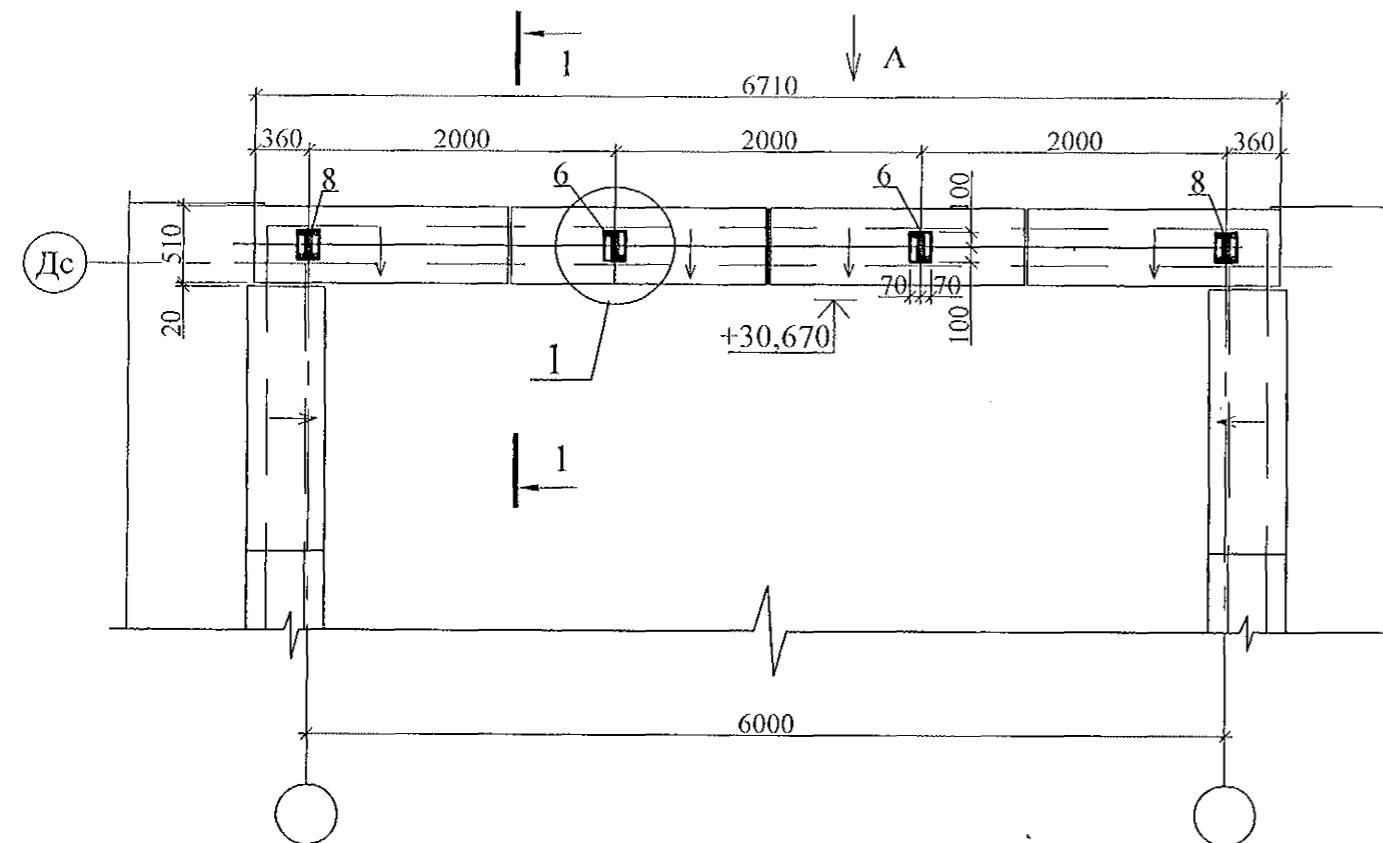

Марка	Обозначение	Наименование	Кол.	Масса ед. кг	Приме- чание
		Ограждение кровли ОГК 1		68.97	
1		Грубы $\square 40 \times 20 \times 2$ ГОСТ 8645 В10 ГОСТ 13663 L=1230	4	2.09	
2		Грубы $\square 40 \times 20 \times 2$ ГОСТ 8639 В10 ГОСТ 13663 L=1980	6	3.37	
3		Грубы $\square 40 \times 20 \times 2$ ГОСТ 8645 В10 ГОСТ 13663 L=6710	1	11.41	
4		Грубы $\square 20 \times 20 \times 2$ ГОСТ 8639 В10 ГОСТ 13663 L=800	21	0.86	
5		Грубы $\square 40 \times 20 \times 2$ ГОСТ 8639 В10 ГОСТ 13663 L=345	4	0.59	
6		Лист 4x140x200-ПН ГОСТ 19903 С235 ГОСТ 27772	2	0.88	
7		Лист 4x100x200-ПН ГОСТ 19903 С235 ГОСТ 27772	8	0.63	
8		Лист 4x140x200-ПН ГОСТ 19903 С235 ГОСТ 27772	2	0.88	

Вид А

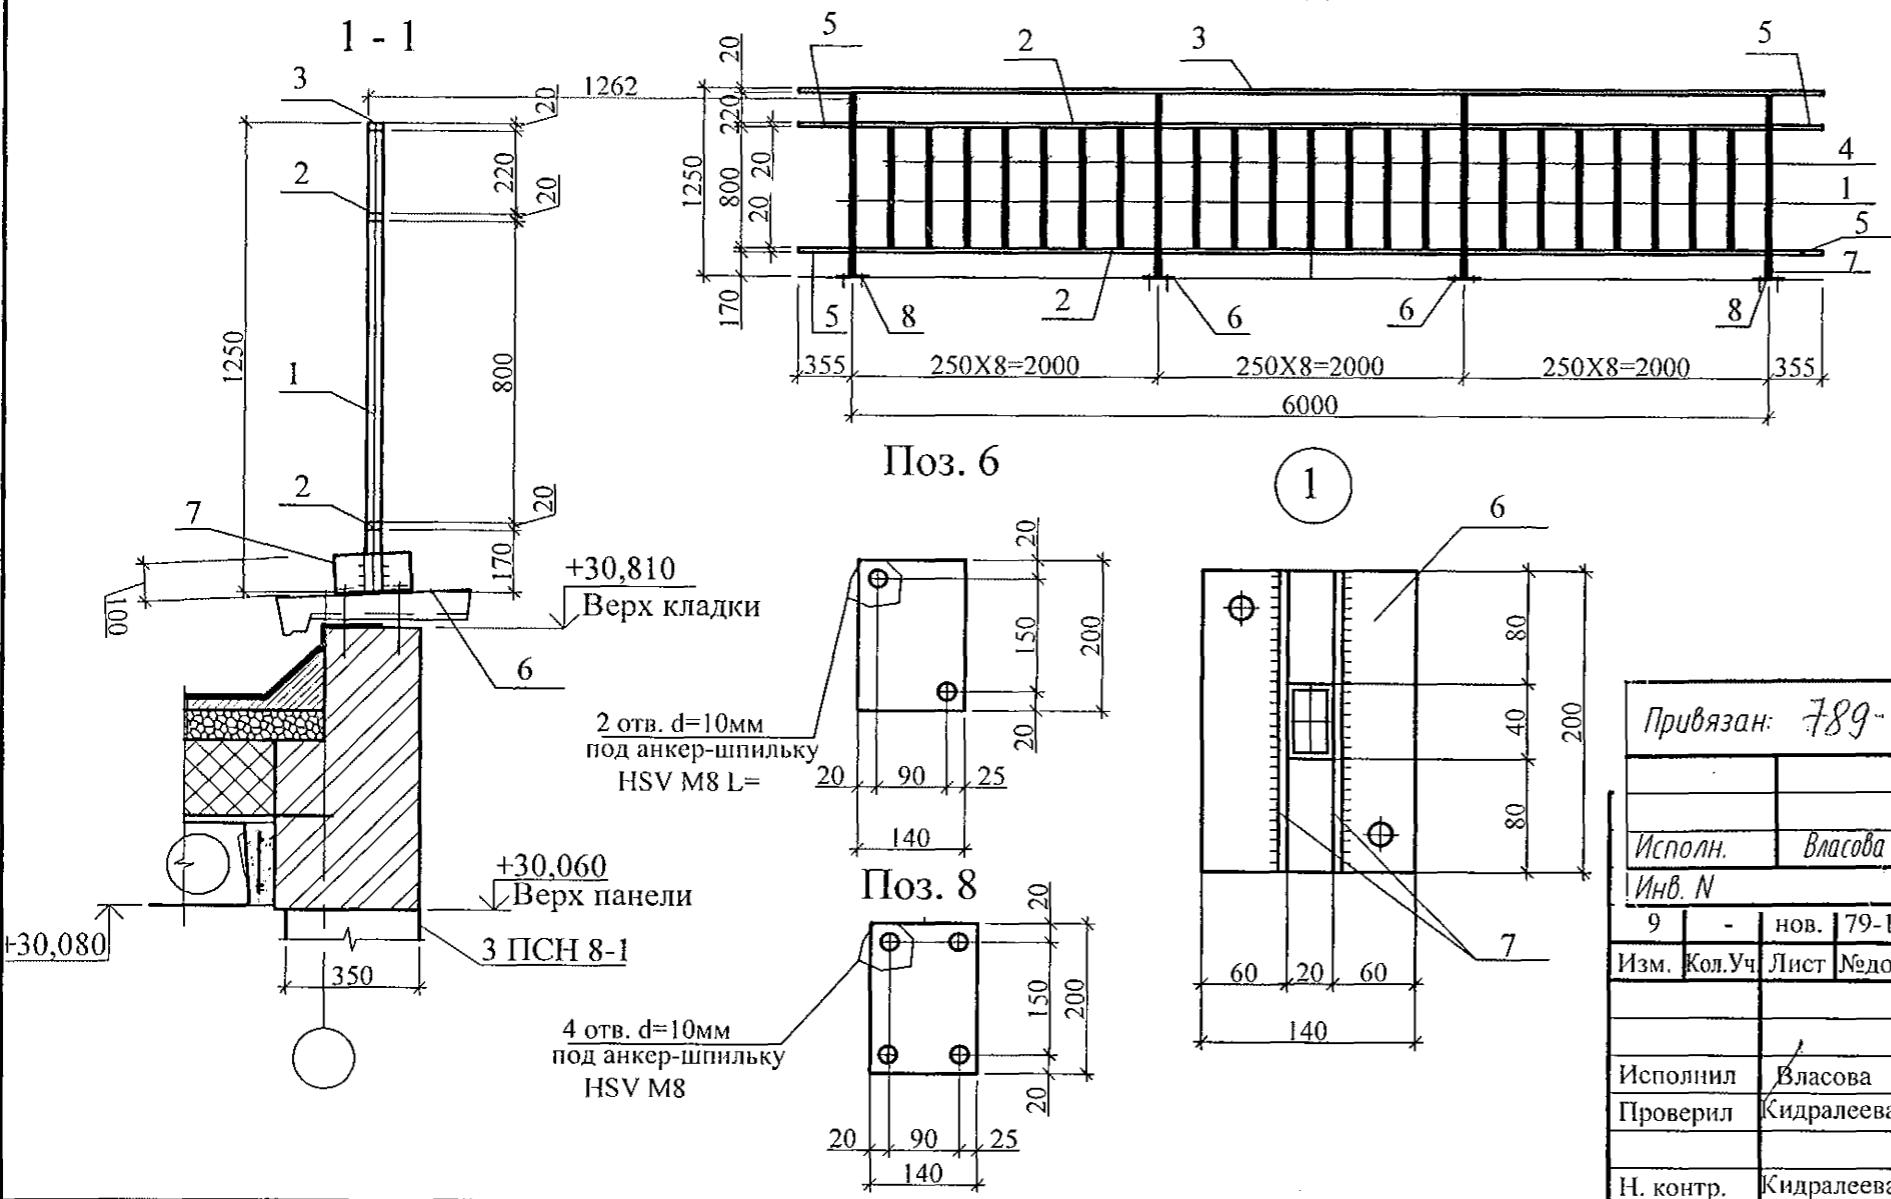

1.1 Сварные соединения на монтаже выполнить ручной электродуговой сваркой по ГОСТ 5264-80.

1.2 Металлические изделия должны поставляться огрунтованными для последующей покраски в построенных условиях. Поверхности соединяемых элементов должны быть гладкими, без заусенец, очищенные от ржавчины.

1.3 Материалы для сварки следует принимать по табл. 55 СНИП II-23-81*.

1.4 Защиту строительных конструкций от коррозии следует выполнять в соответствии с указаниями глав СНИП 2.03.11-85 "Защита строительных конструкций от коррозии".

1.5 Металлические изделия после монтажа окрасить атмосферостойкими лакокрасочными покрытиями группы I (СНИП 2.03.11-85) за 2 раза.

1.6 Крепление монтажными анкер-шпильками производить строго в соответствии с инструкциями руководства по анкерному крепежу фирмы HILTI.

Справку изделий см. 851-2017-АР.Д.

Привязка

851-2017 - АС 3.1

г.Челябинск, Курчатовский район,
микрорайон №48 Краснопольской площадки №1

Стадия		Лист	Листов
R	38		
Исполнил	Власова		
Проверил	Кидралеева		
Н. контр.	Кидралеева		
Ограждение по кровле ОГК 1			KБ СТРОИТЕЛЬНЫЕ ТЕХНОЛОГИИ