

ООО КОНСТРУКТОРСКОЕ БЮРО  
«СТРОИТЕЛЬНЫЕ ТЕХНОЛОГИИ»

**МНОГОКВАРТИРНЫЙ ЖИЛОЙ ДОМ  
по ул. Алексеева, 14а в г. Курган**


**Курганской области**

**Шифр: 970 - 2 - 2021**

**РАБОЧАЯ ДОКУМЕНТАЦИЯ**

**СОСТАВ АЛЬБОМА: АС3.1**

**Архитектурно-строительные решения лестнично-лифтового узла**

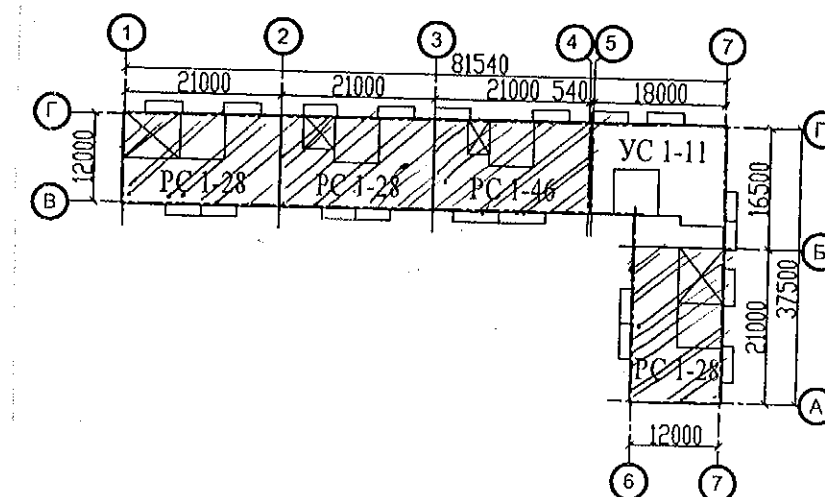

5	-	-	21.22	11.22
1	-	-	18.22	09.22
Изм.	Кол.уч.	Лист	Надоч.	Подпись
				Дата

ЧЕЛЯБИНСК  
2022








Ведомость рабочих чертежей основного комплекта (Начало)		
Лист	Наименование	Примеч.
1.1	Общие данные (начало)	Узм 1; 5
1.2	Общие данные (продолжение)	Узм 1
1.3	Общие данные (продолжение)	
1.4	Общие данные (окончание)	Узм 1
2	План на отм. -2,100 и -0,940	
3.1	План наружного тамбура в осях 1-2, 2-3	
3.2	План наружного тамбура в осях 3-4	
3.3	План наружного тамбура в осях Б-А	
4	План типового этажа .	Узм 1
5.1	План на отм. +26,600 и +28,000 в осях <del>1-2, Б-А</del> 2-3; 3-4	Узм 1
5.2	План на отм. +26,600 и +28,000 в осях <del>2-3, 3-4</del> 1-2; Б-А	Узм 1
6	Схемы расположения наружных стеновых панелей	
7	Схема расположения конструктивных элементов плана на отм. -2,100	Узм 1
8.1	Схема расположения фундаментных блоков под стены наружного тамбура в осях 1-2	
8.2	Схема расположения фундаментных блоков под стены наружного тамбура в осях 2-3	
8.3	Схема расположения фундаментных блоков под стены наружного тамбура в осях 3-4	
8.4	Схема расположения фундаментных блоков под стены наружного тамбура в осях Б-А	Узм 5
9.1	Схема расположения конструктивных элементов плана наружного тамбура в осях 1-2, 2-3	
9.2	Схема расположения конструктивных элементов плана наружного тамбура в осях 3-4	
9.3	Схема расположения конструктивных элементов плана наружного тамбура в осях Б-А	
10	Схема расположения конструктивных элементов плана на отм. -0,940	
11	Схема расположения конструктивных элементов плана на отм. 0,000 и +1,400	
12	Схема расположения конструктивных элементов плана типового этажа	
	Схема расположения элементов ограждений лестниц	
13.1	Схема расположения конструктивных элементов плана	

Чертежи основного комплекта разработаны в соответствии с требованиями Федерального закона от 30 декабря 2009 г. №384-ФЗ "Технический регламент о безопасности зданий и сооружений", экологических, санитарно-гигиенических, противопожарных и других норм, действующих на территории Российской Федерации и обеспечивают безопасную для жизни и здоровья людей эксплуатацию объекта при соблюдении предусмотренных рабочими чертежами мероприятий.


Главный инженер проекта:  / Кидралеева Р.Р. /

Ведомость рабочих чертежей основного комплекта (продолжение)		
Лист	Наименование	Примеч.
	на отм. +26,600 и +28,000 в осях 1-2, Б-А	
13.2	Схема расположения конструктивных элементов плана	
	на отм. +26,600 и +28,000 в осях 2-3, 3-4	
14	Схема расположения конструктивных элементов плана	
	на отм. +26,600 и +28,000. Виды А, Б, В	
15	Схема расположения элементов покрытия лестнично-лифтового узла	
16.1	Схема расположения элементов перекрытия и покрытия	Узм 1
	наружного тамбура и крыльца в осях 1-2, 2-3	
16.2	Схема расположения элементов перекрытия и покрытия	Узм 1
	наружного тамбура и крыльца в осях 3-4	
16.3	Схема расположения элементов перекрытия и покрытия	Узм 1
	наружного тамбура и крыльца в осях Б-А.	
17	Схемы расположения ограждений крыльца.	Узм 1
18	План кровли лестнично-лифтового узла	
19.1	План кровли наружного тамбура в осях 1-2, 2-3, Б-А.	
19.2	План кровли наружного тамбура в осях 3-4	Узм 1
20.1	Разрез 1-1 в осях 2-3, 3-4	
20.2	Разрез 1-1 в осях 1-2, Б-А	
21	Разрез 2-2	
22	Разрез 3-3	
23	Разрез 4-4	
24	Разрезы 5-5, 6-6, 7-7	

 
1. Продолжение ведомости рабочих чертежей основного комплекта см. лист 1.2.

						970 -2- 2021 - АС3.1					
5	—	3-ам	216-22		11.22	Курганская область, г. Курган					
1	1	—	184-22		09.22						
Изм.	Кол.Уч	Лист	№док	Подпись	Дата	Многоквартирный жилой дом по ул. Алексеева, 14 А			Стадия	Лист	Листов
Директор	Бобров								Р	1.1	52
ГИП	Кидралеева					Общие данные (начало)			КБ СТРОИТЕЛЬНЫЕ ТЕХНОЛОГИИ		
Исполнил	Власова										
Проверил	Кидралеева										
Н. контр.	Кидралеева										


Фундаменты  
см. АС1-01

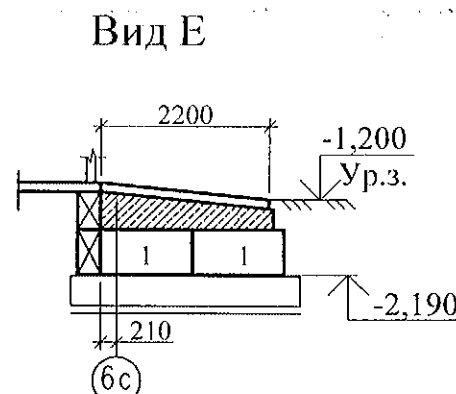


Вид Ж

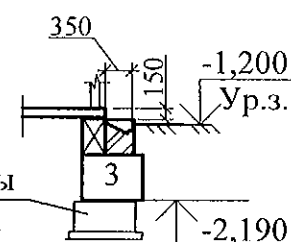

Вид В

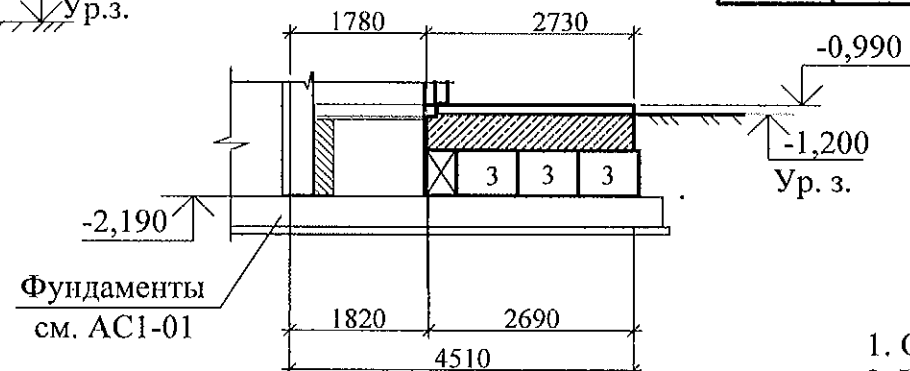


Вид Б

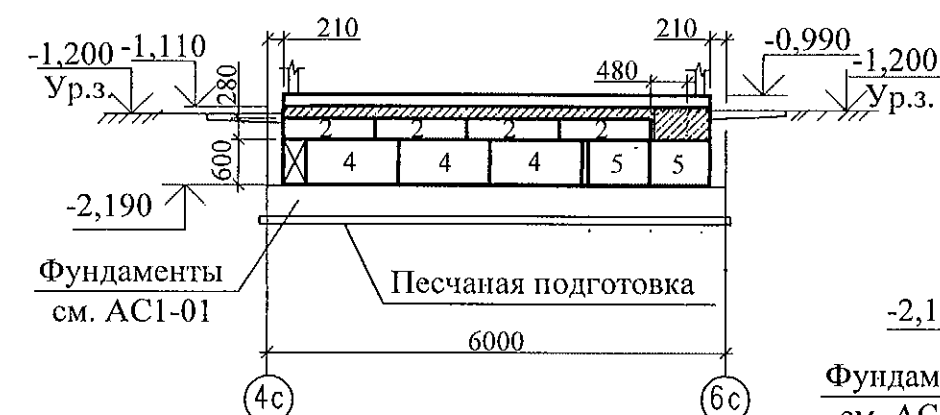




Вид Д

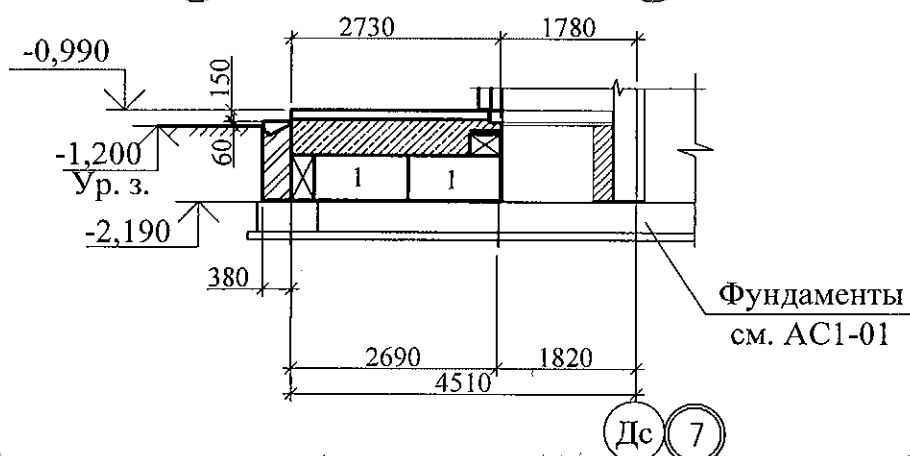

Вид И

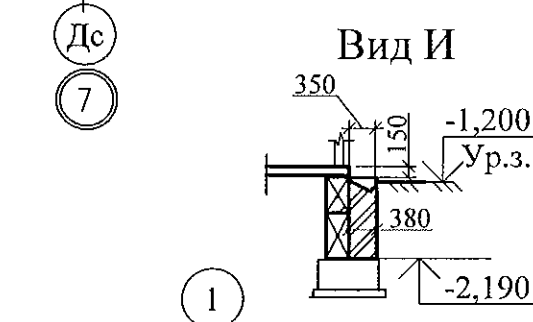

Бетон В12.5

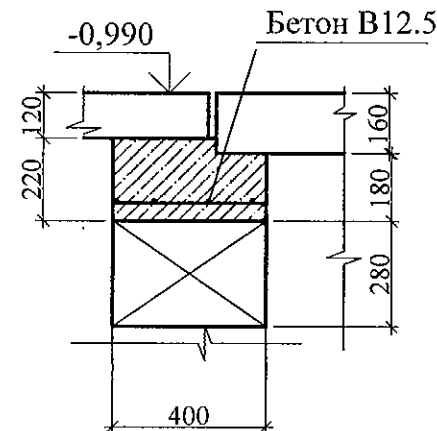

Марка	Обозначение	Наименование	Кол.	Масса ед. кг	Приме- чание
		<u>Блоки фундаментные</u>			
1	ГОСТ 13579-78*	ФБС 12.3.6-Т	8	480	F150,W4
2	ГОСТ 13579-78*	ФБС 12.4.3-Т	4	310	F150,W4
3	ГОСТ 13579-78*	ФБС 8.3.6-Т	7	350	F150,W4
4	ГОСТ 13579-78*	ФБС 12.4.6-Т	3	640	F150,W4
5	ГОСТ 13579-78*	ФБС 8.4.6-Т	2	440	F150,W4
		<u>Материалы</u>			
	ГОСТ 26633	Бетон В12.5 F150,W4	3,31		м <sup>3</sup>

1. Общие указания см. лист 1.4.
2. Кирпичную кладку выполнять из кирпича КР-р-по 250х120х65/1НФ/100/2,0/50/ГОСТ 530-2012 на цементно-песчаном растворе М50.
3. Бетонные блоки укладывать по слою цементно-песчаного раствора М100 толщиной 20 мм, швы между блоками заполнить бетоном кл. В 12,5 (F 150).
4. Боковые поверхности кирпичных стен, соприкасающиеся с грунтом, обмазать битумной мастикой за 2 раза.
5. Данный лист см. совместно с листами 3.2, 9.2, 16.2.
6. На виде А между блоками и плитами выполнить бетонную подливку, армированную сеткой. Сетка 4Вр с ячейками 40х40 ГОСТ 6728 расход 5,25кг масса 1 м<sup>2</sup>
7. Материалы в проекте для крыльца указаны условно. Возможна замена материалов с подобными техническими характеристиками.

970 -2- 2021 - AC3.1




Курганская область, г. Курган

Многоквартирный жилой дом  
по ул. Алексеева, 14 А

Схема расположения  
фундаментных блоков под стены  
наружного тамбура и крыльца  
секция в осях Б-А

Стадия	Лист	Листов
Р	8.4	

КБ СТРОИТЕЛЬНЫЕ  
ТЕХНОЛОГИИ

5	-	32 м	216-22		11.12
Изм.	Кол.Уч.	Лист	№док	Подпись	Дата
Исполнил		Власова			
Проверил		Кидралеева			
Н. контр.		Кидралеева		